
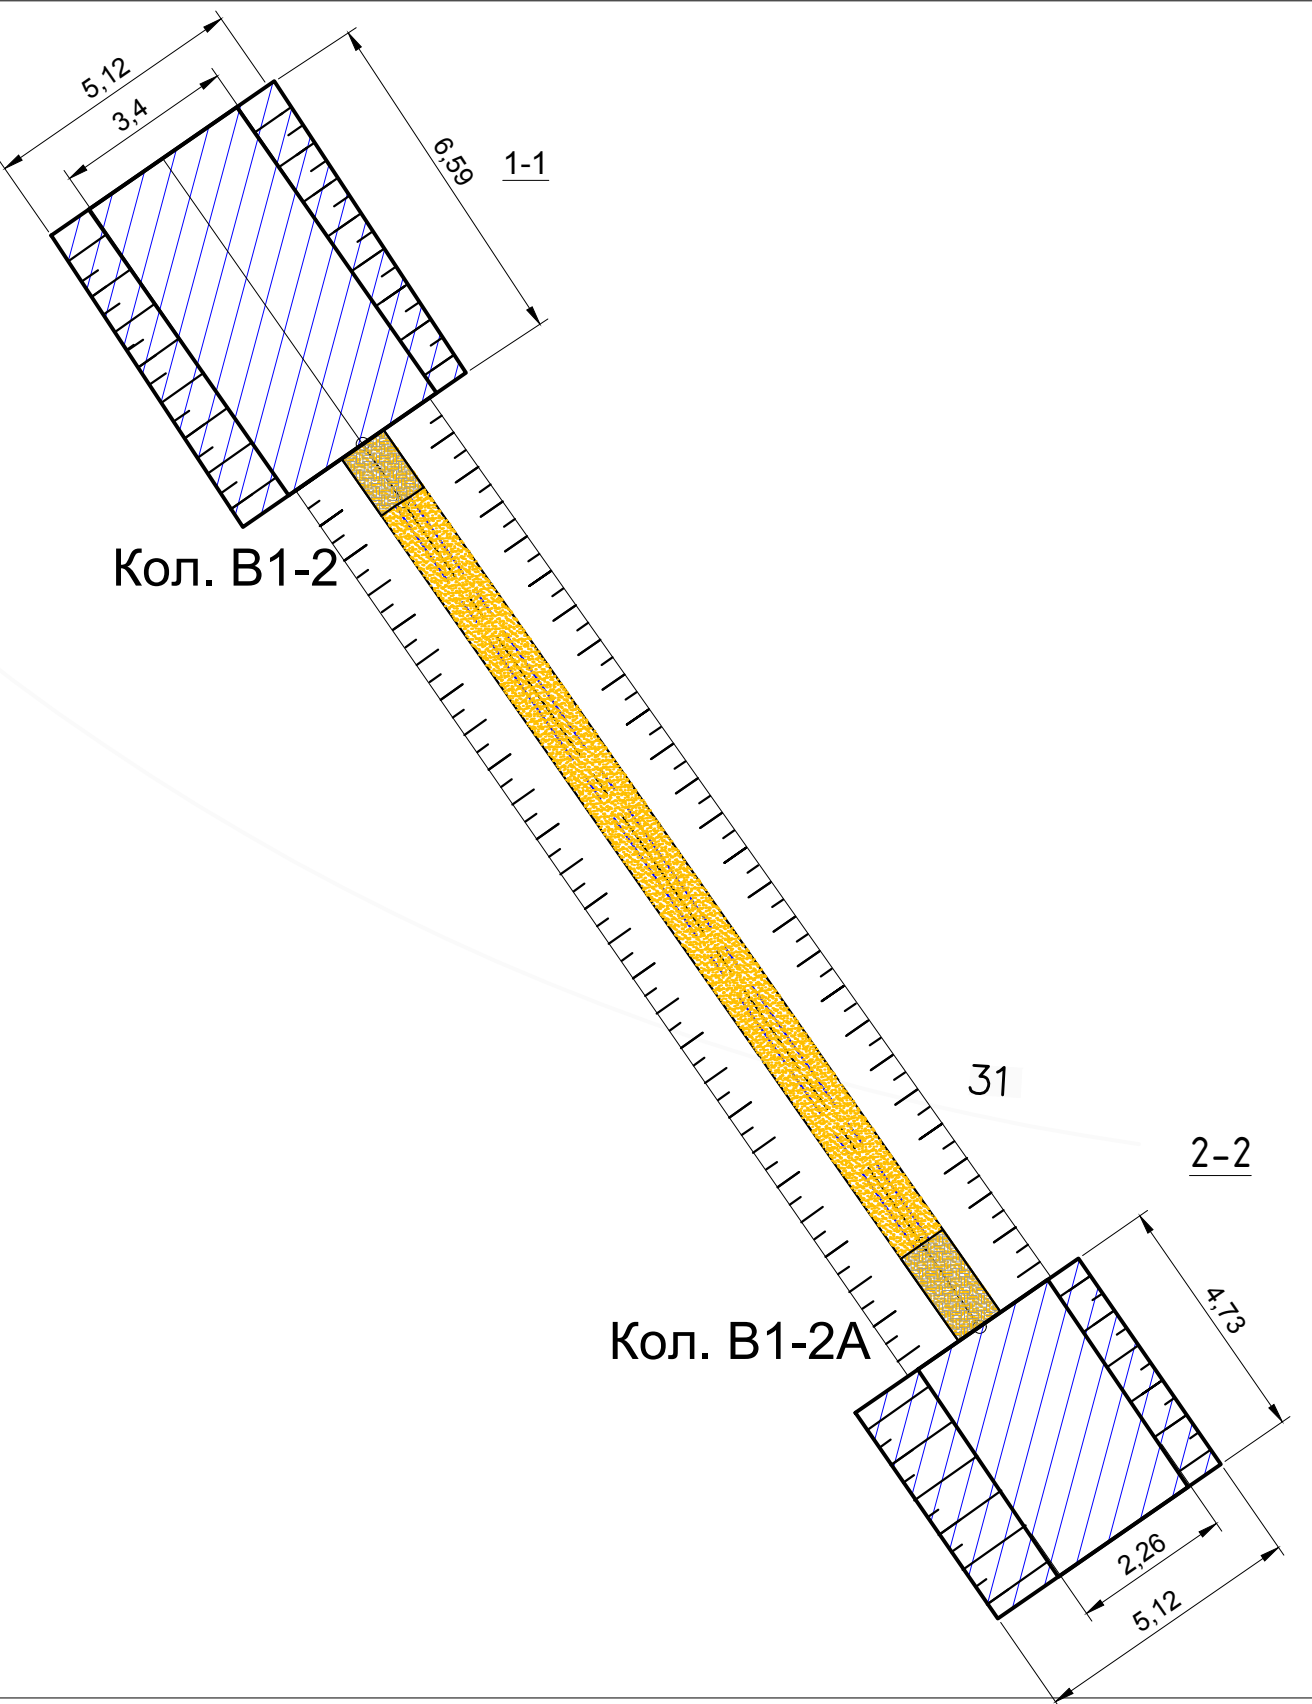


План участка производства работ


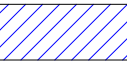


Условные обозначения:

 Участки производства работ B1-2, B1-2A

Примечание:
1. Линейные размеры указаны в метрах.
2. Система координат МСК 50.2.
3. Система высот Балтийская.
4. Съёмка выполнялась электронным тахеометром С X-105 (свидетельство о поверке С-АК3/14-06-2023/254502985, действительно до 13.06.2024г.)

Приложение №1 к Акту № 131-23-НБКЗ-16 от 28.09.2023 г.

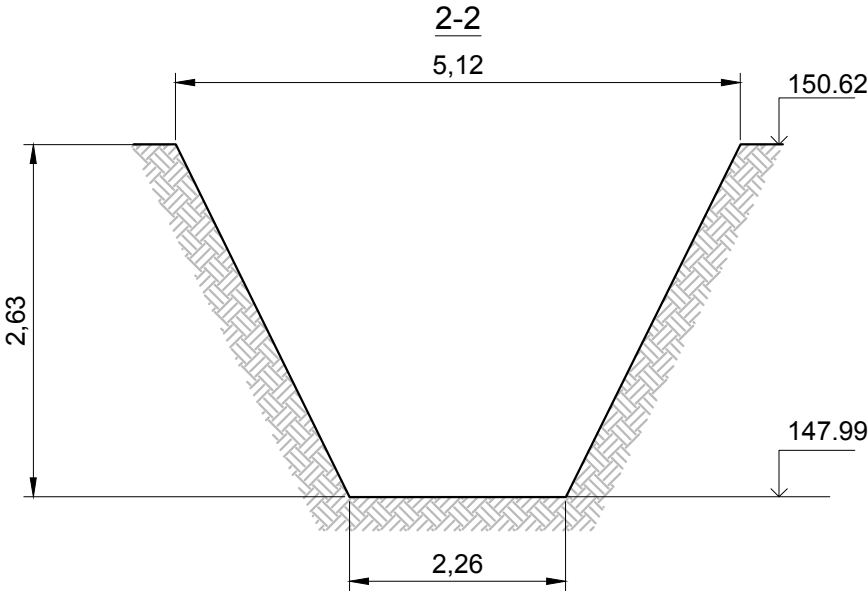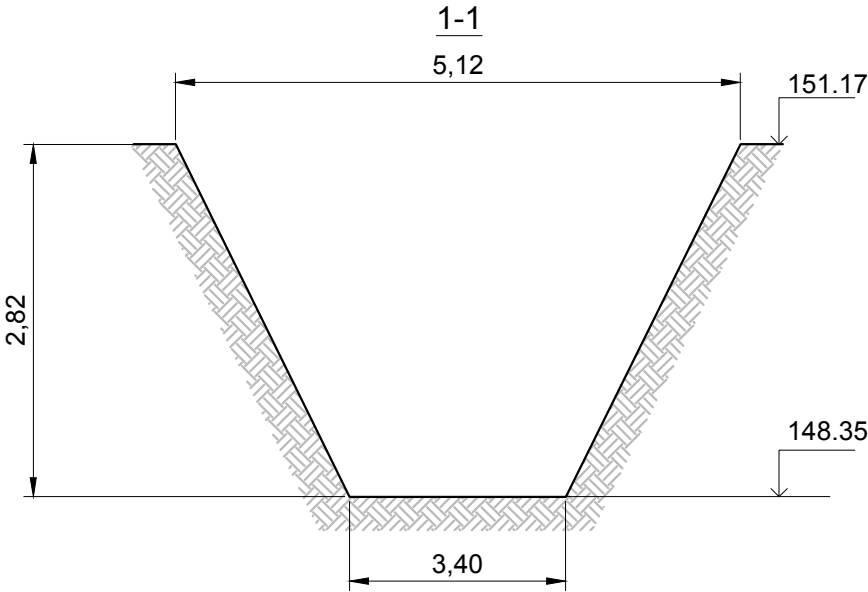

Ведомость выполненных абот по разработке грунта под колодцы B1-2 и B1-2A						
№	Участок	Длина L, м	Средняя ширина Вср, м	Средняя высота Нср, м	Объем разработки мех. способом, м3 V=LxВсрxНсрx0,97	Объем разработки вручную, м3 V=LxВсрxНсрx0,03
1	Кол. B1-2	6,59	4,26	2,82	76,79	27,68
2	Кол. B1-2A	4,73	3,69	2,63	44,53	12,96
ИТОГО:					121,32	40,64

					2023	131-23-НБКЗ		
						Ж/д пути от испытательного центра до обкаточной линии с удлинением трансбордера, расположенные по адресу: Московская область, г.о. Мытищи, ул. Колонцова, 4		
Изм.	Кол.	Лист	№ док.	Подпись	Дата	Наружные сети водоснабжения и канализации	Стадия	Лист
Руков. проекта	Шевчук К.А.				28.09	Переустройство хозяйственного водопровода В1	ИД	1
Зам. рук.проекта	Коршаков А.А.				28.09			
Нач. участка	Перевизнык А.П.				28.09			
Гл. инженер	Юрченко В.И.				28.09	Исполнительная схема №16	ООО "КИКГЕОСТРОЙ"	
						Разработка грунта для устройства котлованов колодцев B1-2, B1-2A		