


План участка производства работ




Условные обозначения:

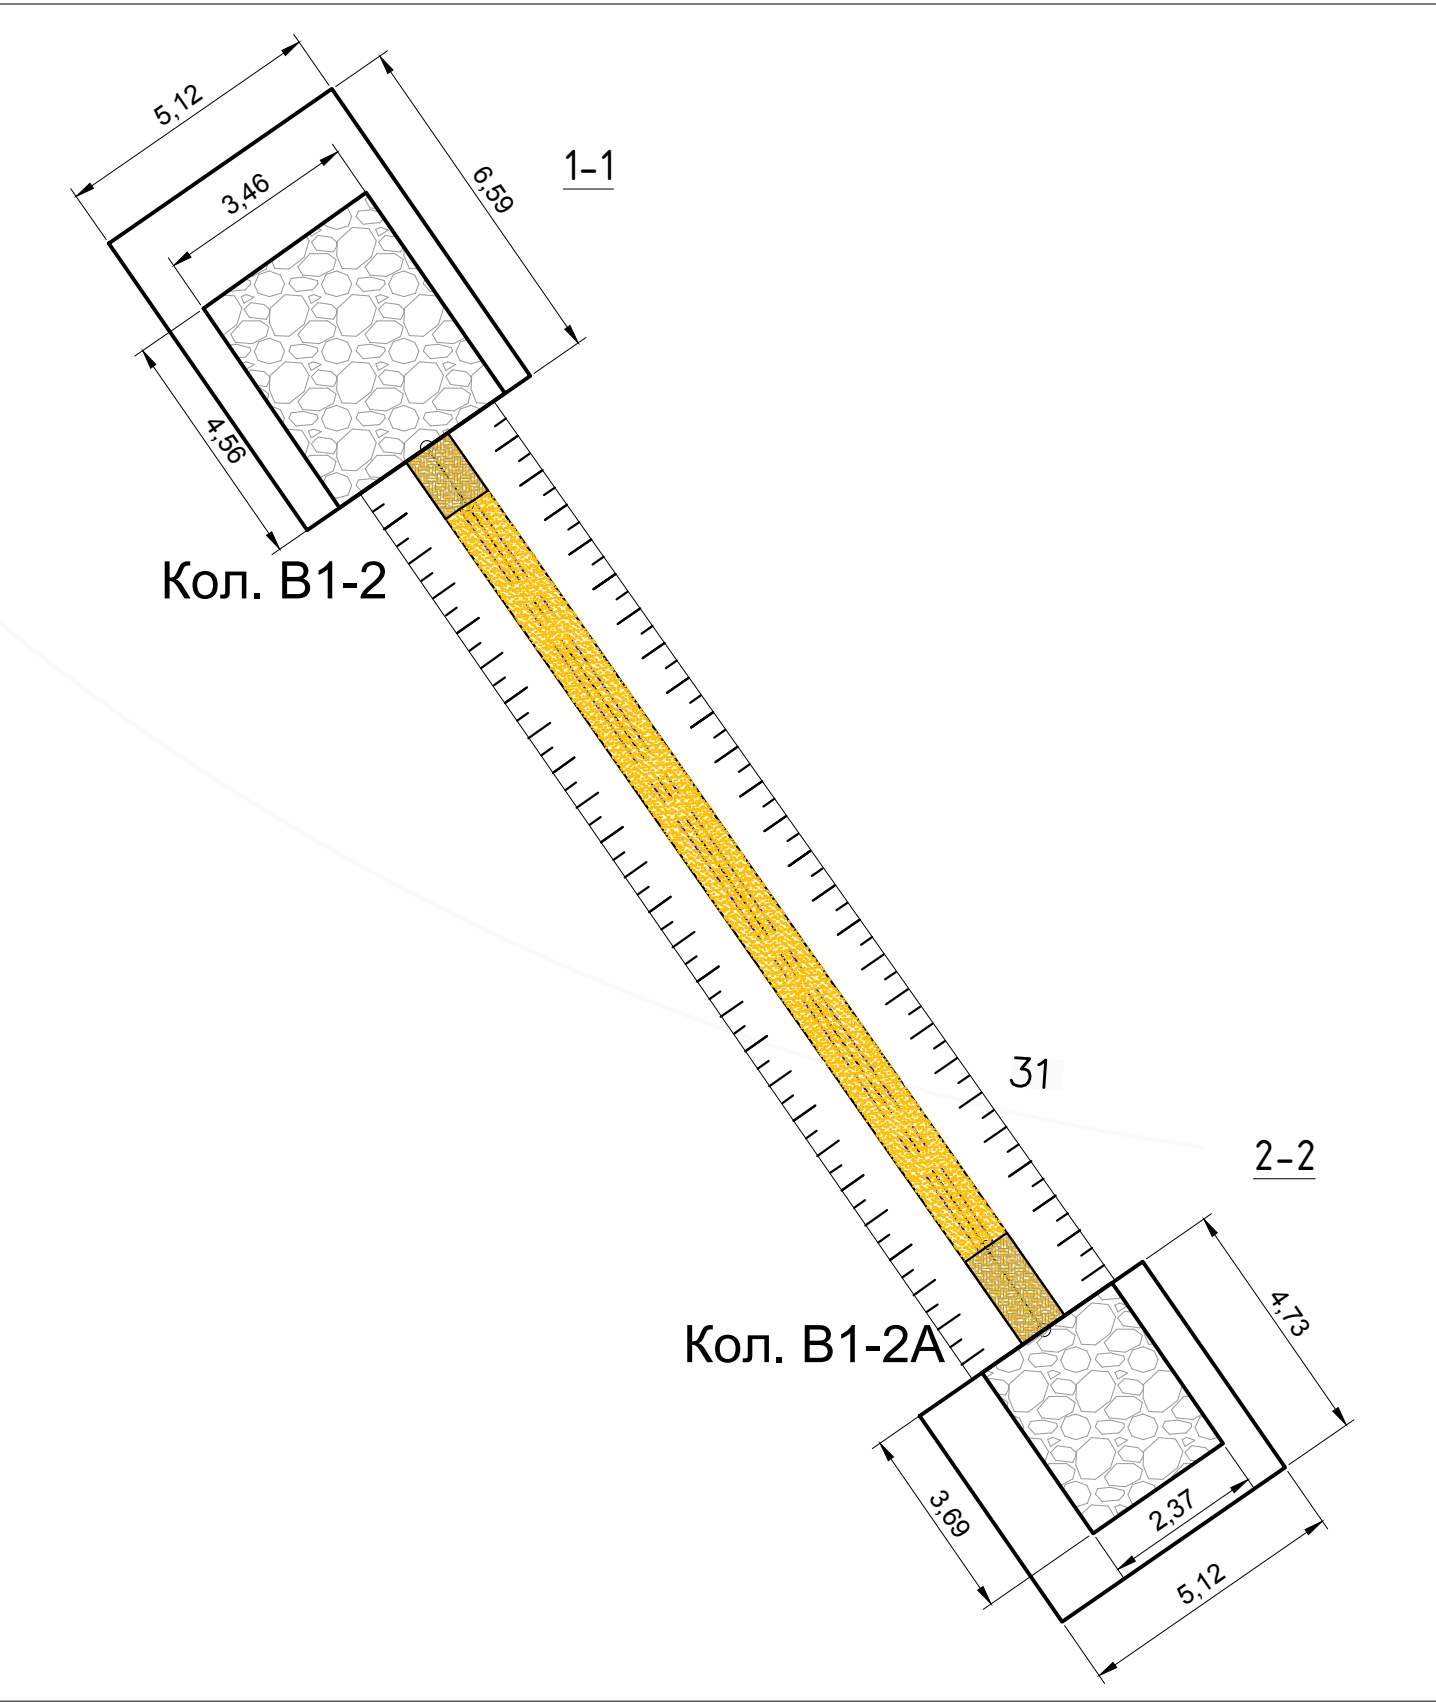

Участки производства работ В1-2, В1-2А

Примечание:
1. Линейные размеры указаны в метрах.
2. Система координат МСК 50.2.
3. Система высот Балтийская.
4. Съёмка выполнялась электронным тахеометром С Х-105 (свидетельство о поверке С-АК3/14-06-2023/254502985, действительно до 13.06.2024г.)

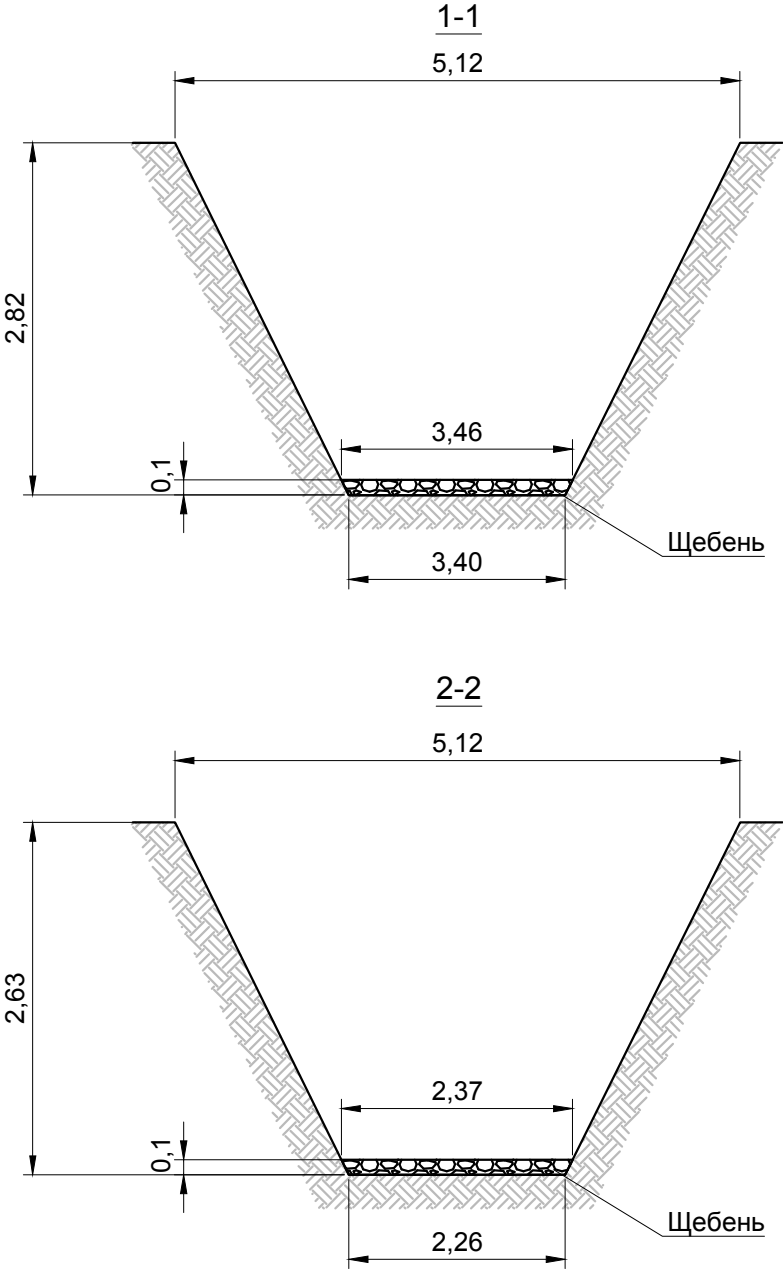

Ведомость выполненных работ по устройству основания из щебня					
№	Участок	Длина L, м	Средняя ширина Вср, м	Высота Н, м	Объем, м3 V=LxВсрxН
1	кол. В1-2	4,56	3,43	0,10	1,56
2	кол. В1-2А	3,69	2,32	0,10	0,83
ИТОГО:					2,39

					2023	131-23-НБКЗ		
						Ж/д пути от испытательного центра до обкаточной линии с удлинением трансбордера, расположенные по адресу: Московская область, г.о. Мытищи, ул. Колонцова, 4		
Изм.	Кол.	Лист	№ док.	Подпись	Дата	Наружные сети водоснабжения и канализации	Стадия	Лист
Руков. проекта		Шевчук К.А.			30.09	Переустройство хозяйственного водопровода В1	ИД	1
Зам. рук.проекта		Коршаков А.А.			30.09			
Нач. участка		Перевизник А.П.			30.09			
Гл. инженер		Юрченко В.И.			30.09	Исполнительная схема №17	ООО "КИКГЕОСТРОЙ"	
						Устройство щебеночного основания для установки колодцев В1-2, В1-2А		