

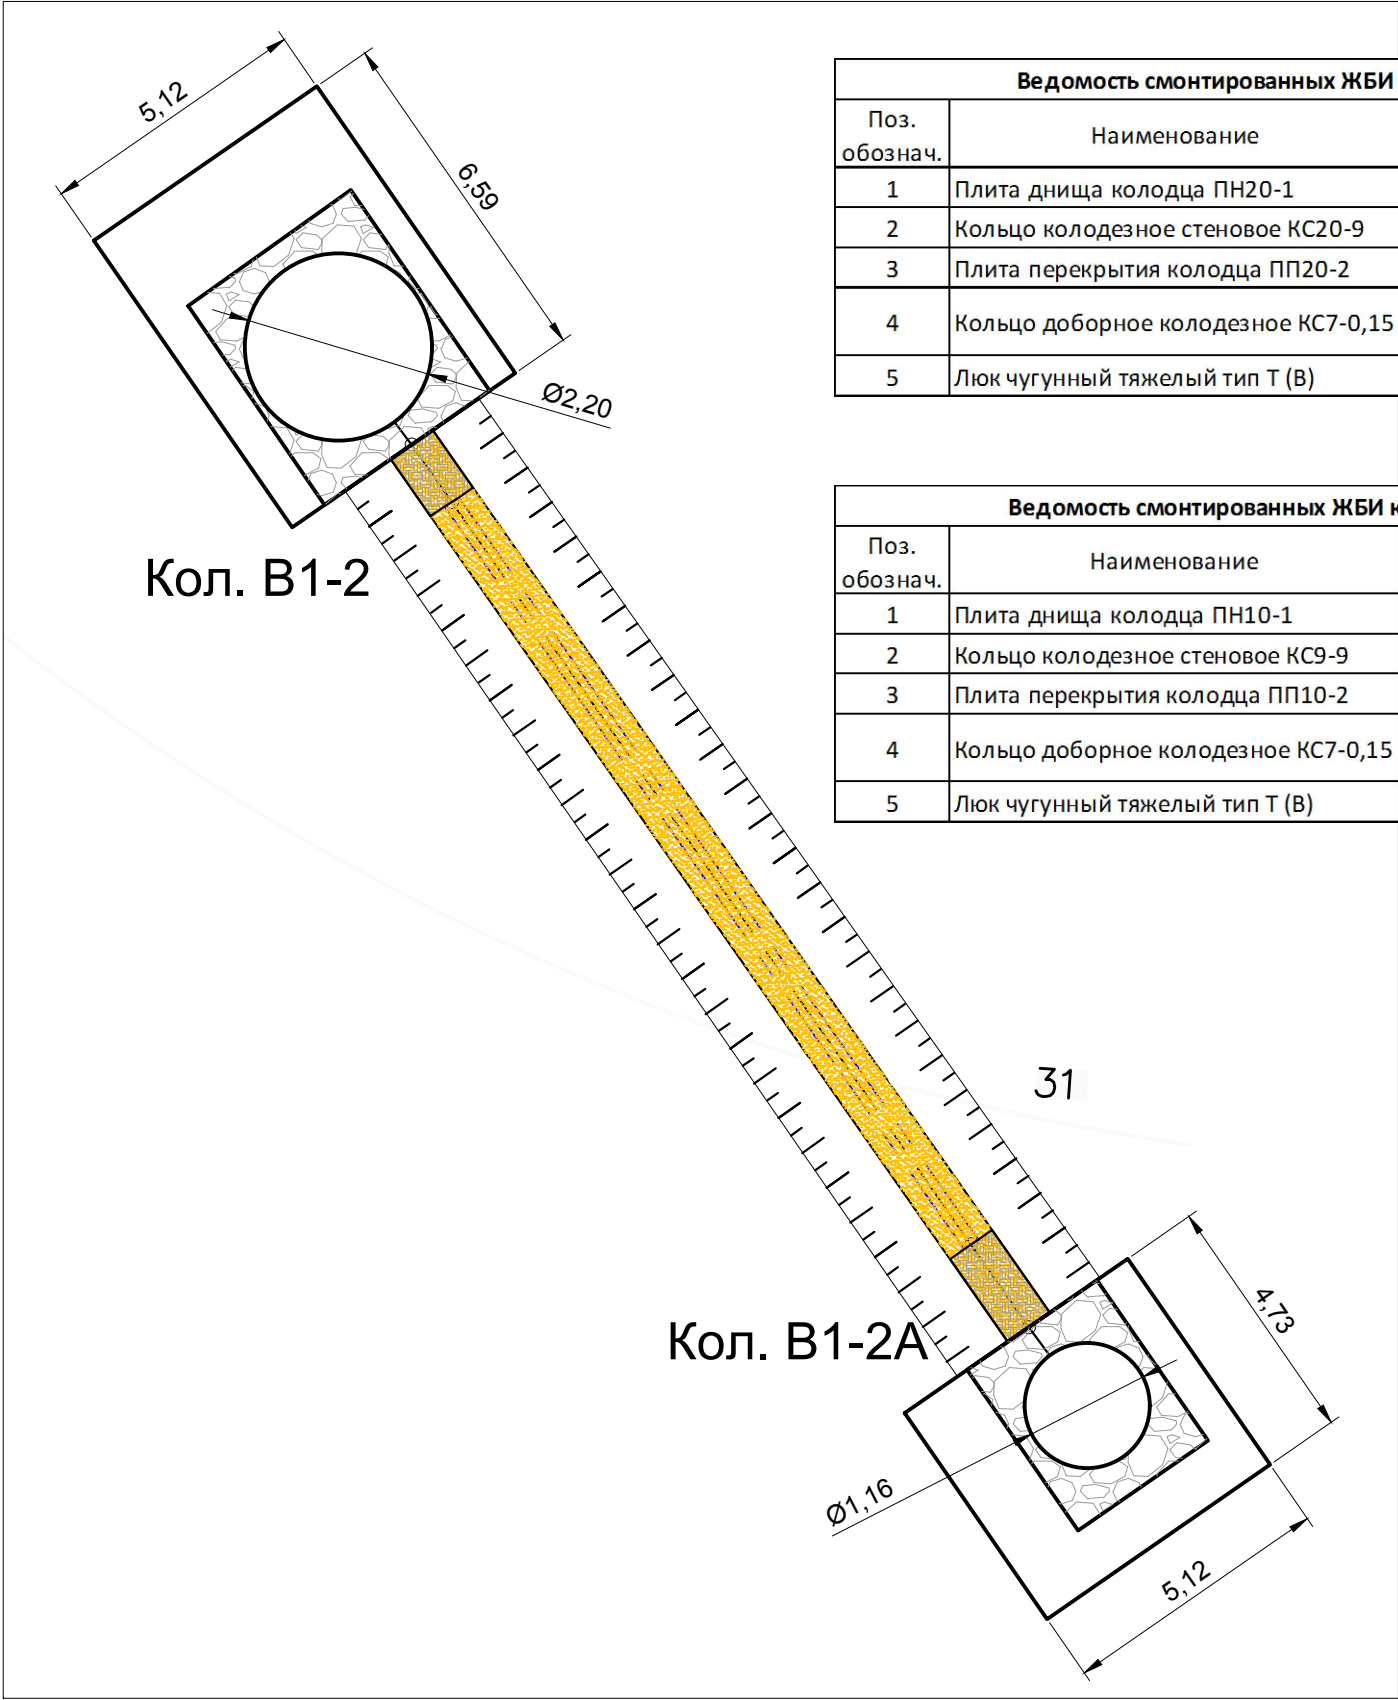


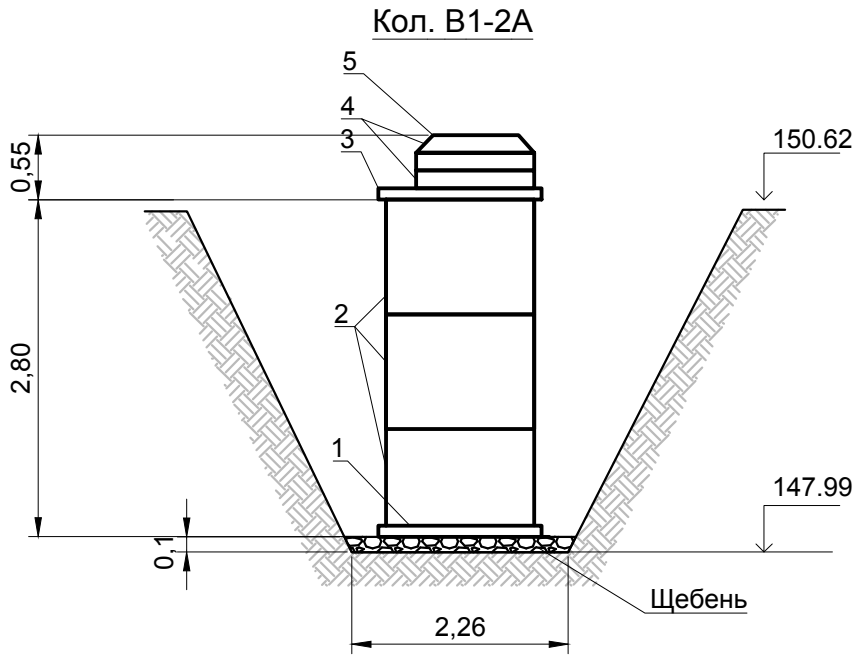

Ведомость смонтированных ЖБИ колодца В1-2				
Поз. обознач.	Наименование	Ед. изм.	Кол.	Примечание
1	Плита днища колодца ПН20-1	шт	1	Ø2,2м Н=0,12м
2	Кольцо колодезное стеновое КС20-9	шт	3	Ø2,2м Н=0,89м
3	Плита перекрытия колодца ПП20-2	шт	1	Ø2,2м Н=0,16м
4	Кольцо доборное колодезное КС7-0,15	шт	2	Ø0,84м Н=0,15м
5	Люк чугунный тяжелый тип Т (В)	шт	1	Н=0,1м

Ведомость смонтированных ЖБИ колодца В1-2А				
Поз. обознач.	Наименование	Ед. изм.	Кол.	Примечание
1	Плита днища колодца ПН10-1	шт	1	Ø1,16м Н=0,10м
2	Кольцо колодезное стеновое КС9-9	шт	3	Ø1,16м Н=0,9м
3	Плита перекрытия колодца ПП10-2	шт	1	Ø1,16м Н=0,15м
4	Кольцо доборное колодезное КС7-0,15	шт	2	Ø0,84м Н=0,15м
5	Люк чугунный тяжелый тип Т (В)	шт	1	Н=0,1м

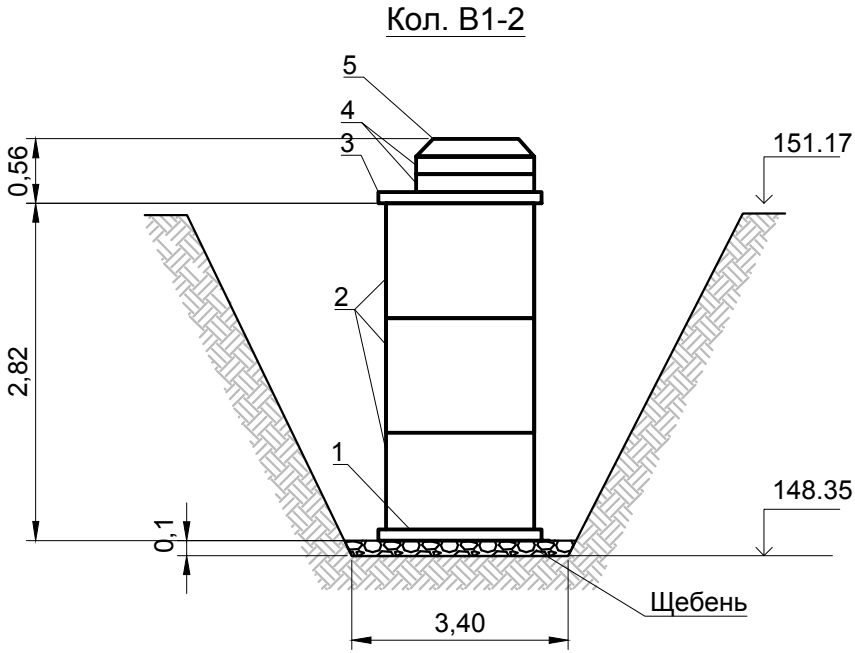

Согласовано					
Взам. инв. №					
Подп. и дата					
Инв. № подл.					

Условные обозначения:



Участки производства работ В1-2, В1-2А

Примечание:
1. Линейные размеры указаны в метрах.
2. Система координат МСК 50.2.
3. Система высот Балтийская.
4. Съёмка выполнялась электронным тахеометром С Х-105 (свидетельство о поверке С-АК3/14-06-2023/254502985, действительно до 13.06.2024г.)

					2023	131-23-НБКЗ		
						Ж/д пути от испытательного центра до обкаточной линии с удлинением трансбордера, расположенные по адресу: Московская область, г.о. Мытищи, ул. Колонцова, 4		
Изм.	Кол.	Лист	№ док.	Подпись	Дата	Наружные сети водоснабжения и канализации	Стадия	Лист
Руков. проекта	Шевчук К.А.				05.10	Переустройство хозяйственного водопровода В1	ИД	1
Вам. рук.проекта	Коршаков А.А.				05.10			
Нач. участка	Перевизник А.П.				05.10			
Гл. инженер	Юрченко В.И.				05.10	Исполнительная схема №18 Установка колодцев В1-2, В1-2А	ООО "КиКГЕОСТРОЙ"	