
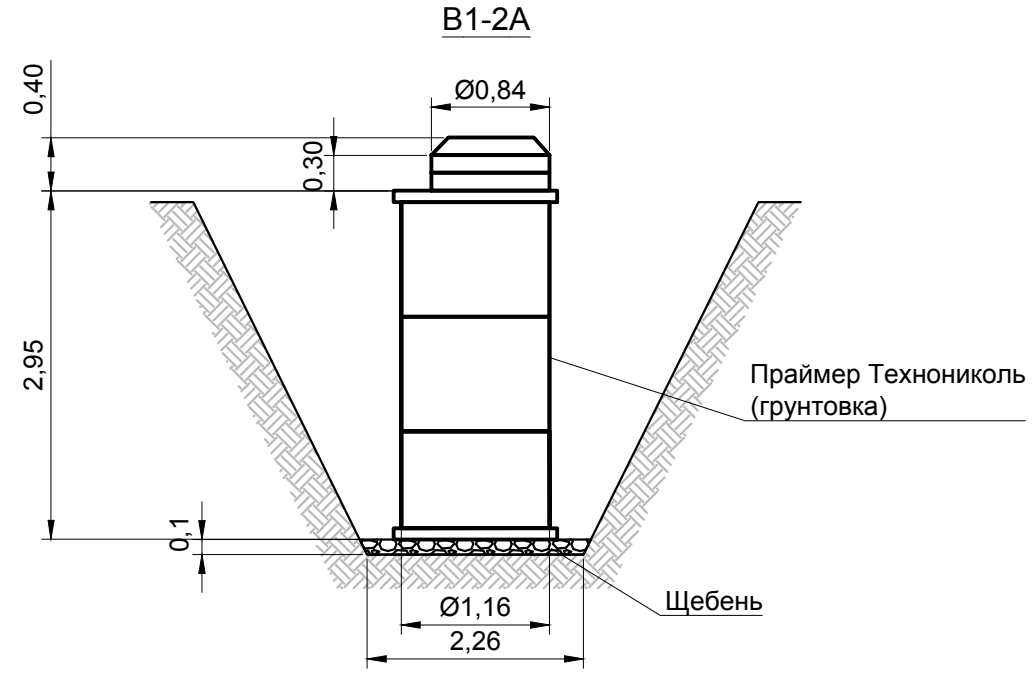
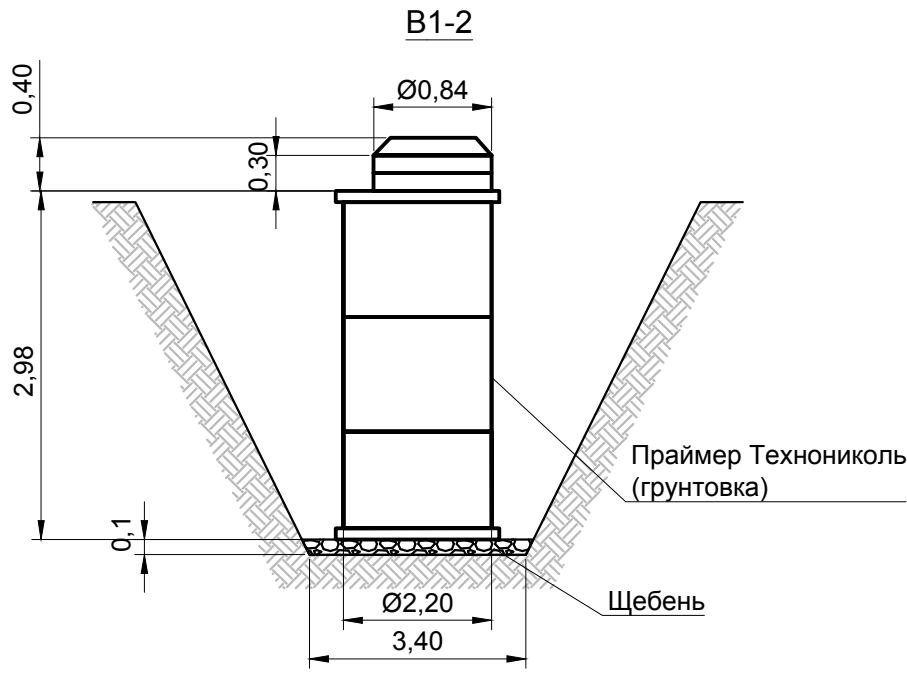


План участка производства работ

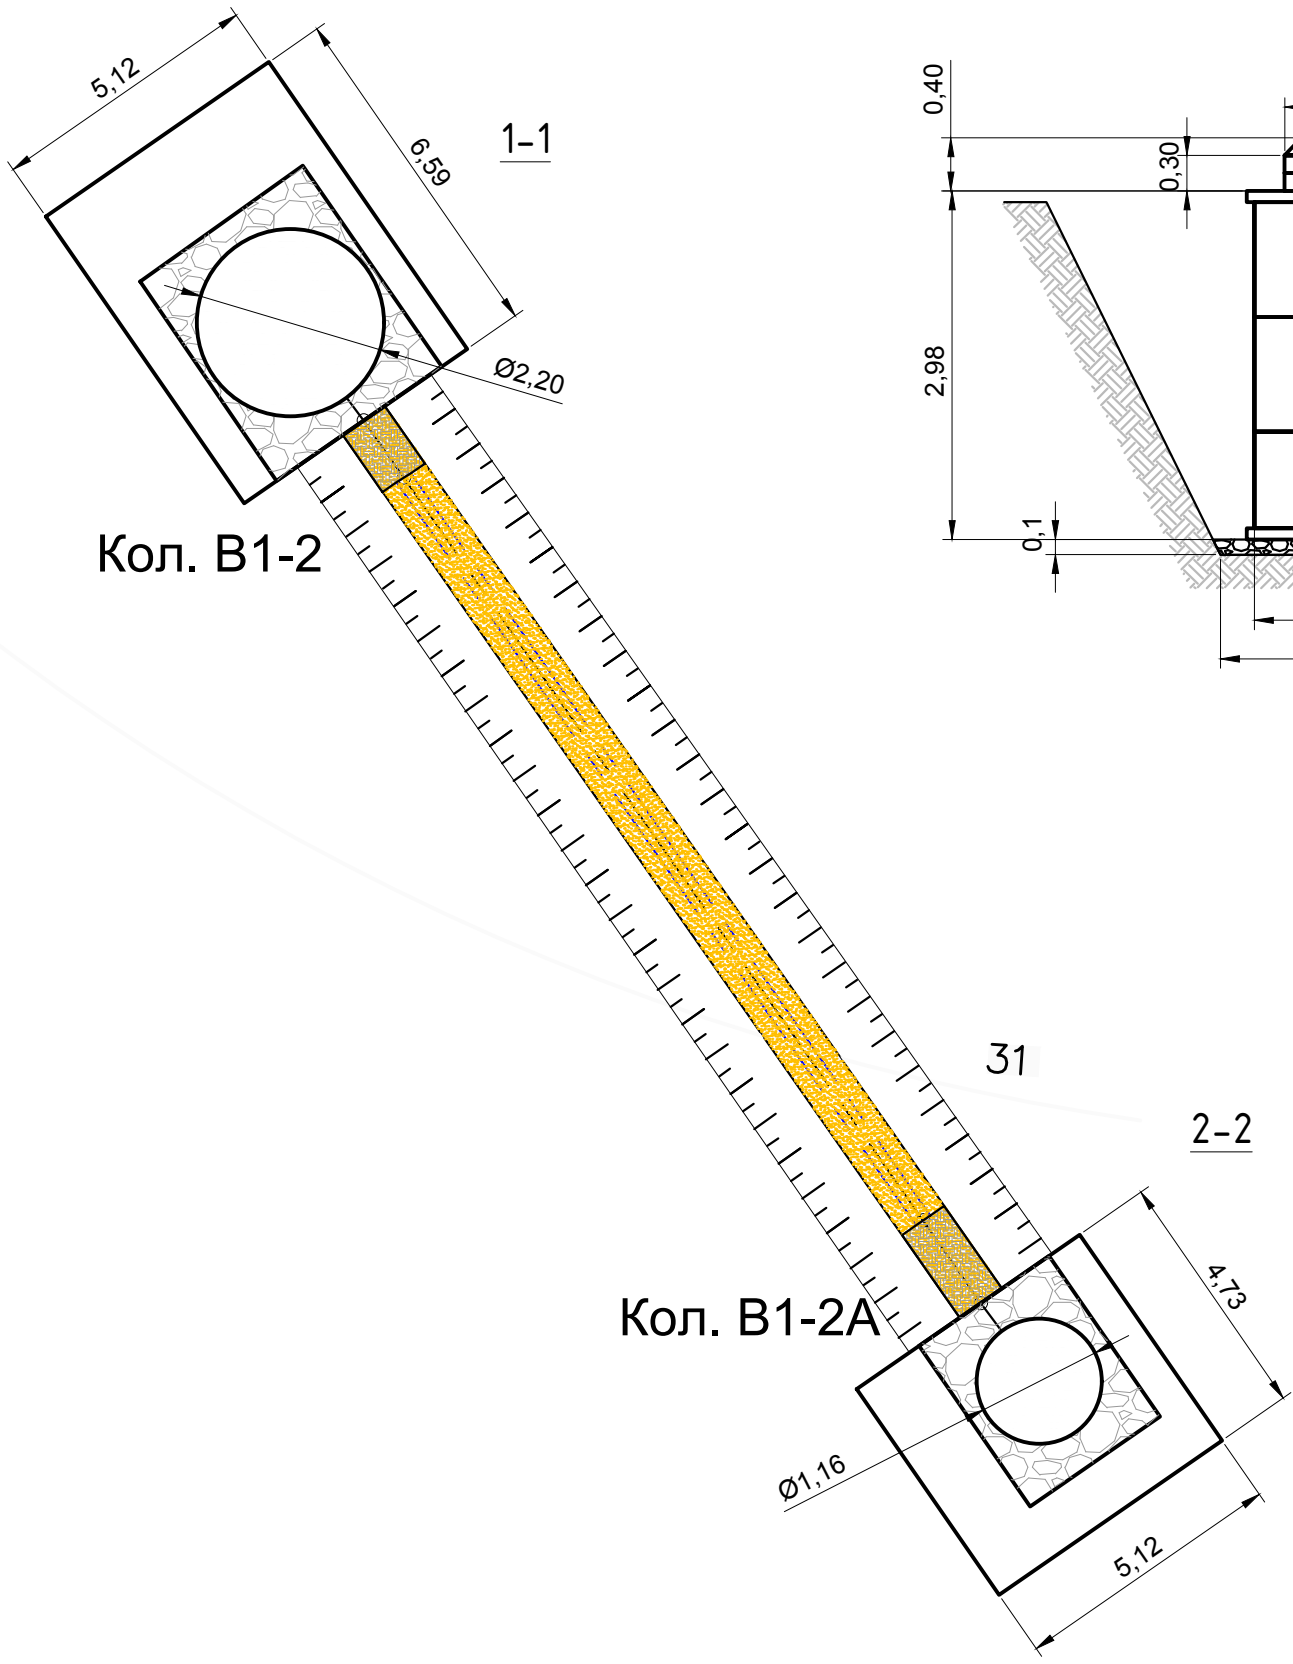

Ведомость выполненных работ по обмазке грунтовкой ж/б деталей колодцев							
№	Наименование материала	Участок обмазки	Число П	Диаметр D, м	Высота Н, м	Площадь обмазки S=ПДН, м2	всего, м2
Колодец В1-2							
1	Праймер Технониколь (грунтовка)	кольца строительные, плита днище, плита перекрытия	3,14	2,20	2,98	20,59	21,38
2	Праймер Технониколь (грунтовка)	Доборные кольца,	3,14	0,84	0,30	0,79	
Колодец В1-2А							
1	Праймер Технониколь (грунтовка)	кольца строительные, плита днище	3,14	1,16	2,95	10,75	11,5
2	Праймер Технониколь (грунтовка)	Доборные кольца, плита перекрытия	3,14	0,84	0,30	0,79	

Согласовано					
Взам. инв. №					
Подп. и дата					
Инв. № подл.					

Условные обозначения:

 Участки производства работ В1-2, В1-2А

Примечание:

1. Линейные размеры указаны в метрах.

2. Система координат МСК 50.2.

3. Система высот Балтийская.

4. Съёмка выполнялась электронным тахеометром С Х-105 (свидетельство о поверке С-АКЗ/14-06-2023/254502985, действительно до 13.06.2024г.)

					2023	131-23-НВКЗ			
						Ж/д пути от испытательного центра до обкаточной линии с удлинением трансбордера, расположенные по адресу: Московская область, г.о. Мытищи, ул. Колонцова, 4			
Изм.	Кол.	Лист	№ док.	Подпись	Дата	Наружные сети водоснабжения и канализации Переустройство хозяйственного водопровода В1	Стадия	Лист	Листов
Руков. проекта		Шевчук К.А.			08.10		ИД	1	1
Зам. рук.проекта		Коршаков А.А.			08.10				
Нач. участка		Перевизнык А.П.			08.10				
Гл. инженер		Юрченко В.И.			08.10	Исполнительная схема №19 Обмазка грунтовкой ж/б деталей колодцев В1-2, В1-2А	ООО "КиКГЕОСТРОЙ"		