




Ведомость выполненных работ по обмазке битумной мастикой ж/б деталей колодцев в 2слоя							
№	Наименование материала	Участок обмазки	Число П	Диаметр D, м	Высота Н, м	Площадь обмазки S=ПДН, м2	всего, м2
Колодец В1-2							
1	Битумная мастика Технониколь	кольца строительные, плита днище, плита перекрытия	3,14	2,20	2,98	20,59	21,38
2	Битумная мастика Технониколь	Доборные кольца,	3,14	0,84	0,30	0,79	
Колодец В1-2А							
1	Битумная мастика Технониколь	кольца строительные, плита днище, плита перекрытия	3,14	1,16	2,95	10,75	11,5
2	Битумная мастика Технониколь	Доборные кольца,	3,14	0,84	0,30	0,79	

Согласовано					
Взам. инв. №					
Подп. и дата					
Инв. № подл.					

Условные обозначения:

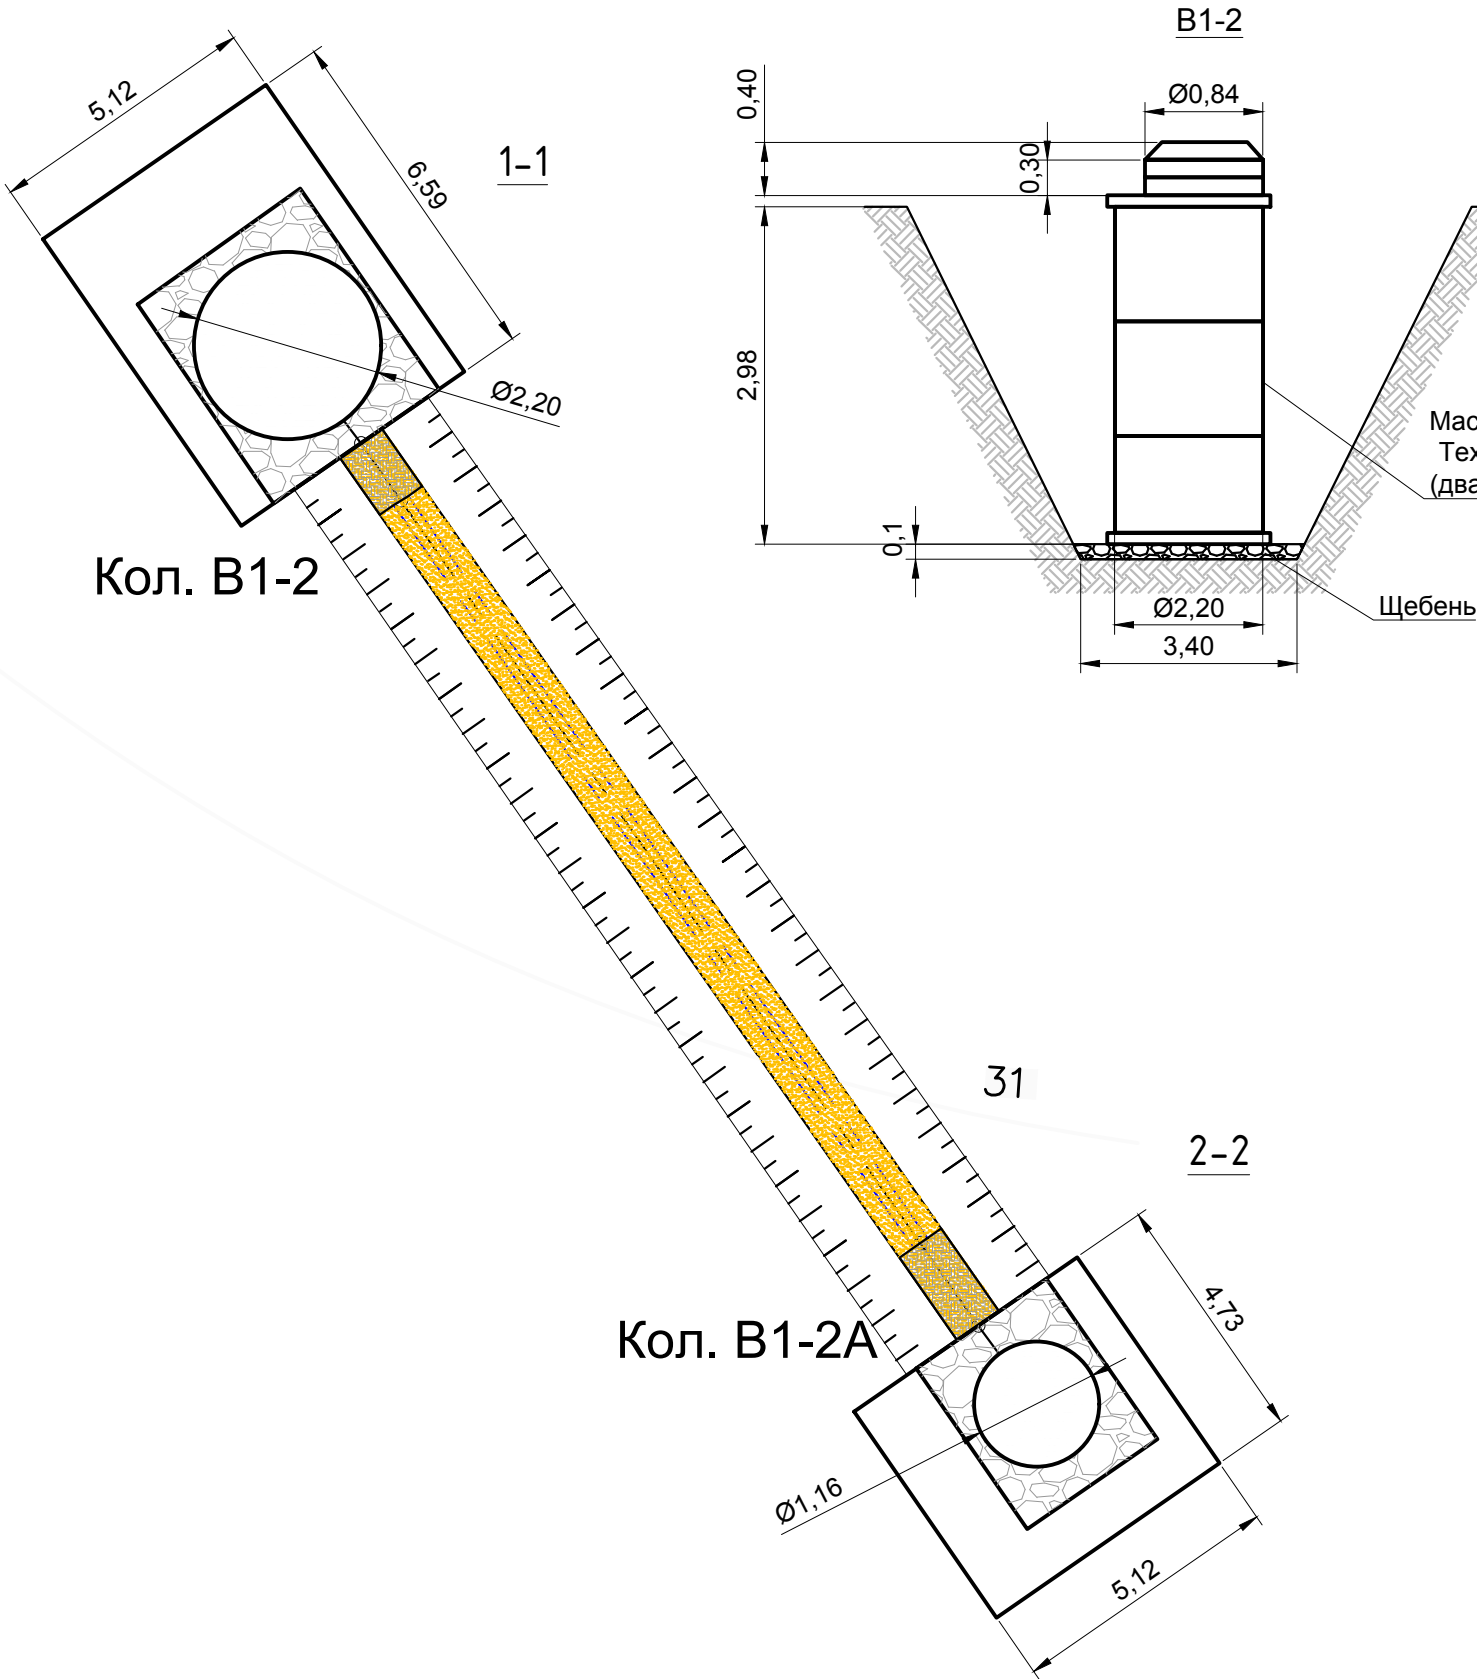

Участки производства работ В1-2, В1-2А

Примечание:
1. Линейные размеры указаны в метрах.
2. Система координат МСК 50.2.
3. Система высот Балтийская.
4. Съёмка выполнялась электронным тахеометром С Х-105 (свидетельство о поверке С-АК3/14-06-2023/254502985, действительно до 13.06.2024г.)

					2023	131-23-НБКЗ		
						Ж/д пути от испытательного центра до обкаточной линии с удлинением трансбордера, расположенные по адресу: Московская область, г.о. Мытищи, ул. Колонцова, 4		
Изм.	Кол.	Лист	№ док.	Подпись	Дата	Наружные сети водоснабжения и канализации	Стадия	Лист
Руков. проекта	Шевчук К.А.				09.10	Переустройство хозяйственного водопровода В1	ИД	1
Зам. рук.проекта	Коршаков А.А.				09.10			
Нач. участка	Перевизнык А.П.				09.10			
Гл. инженер	Юрченко В.И.				09.10	Исполнительная схема №20		
						Обмазка мастикой битумной ж/б деталей колодцев В1-2, В1-2А		
							ООО "КИКГЕОСТРОЙ"	