
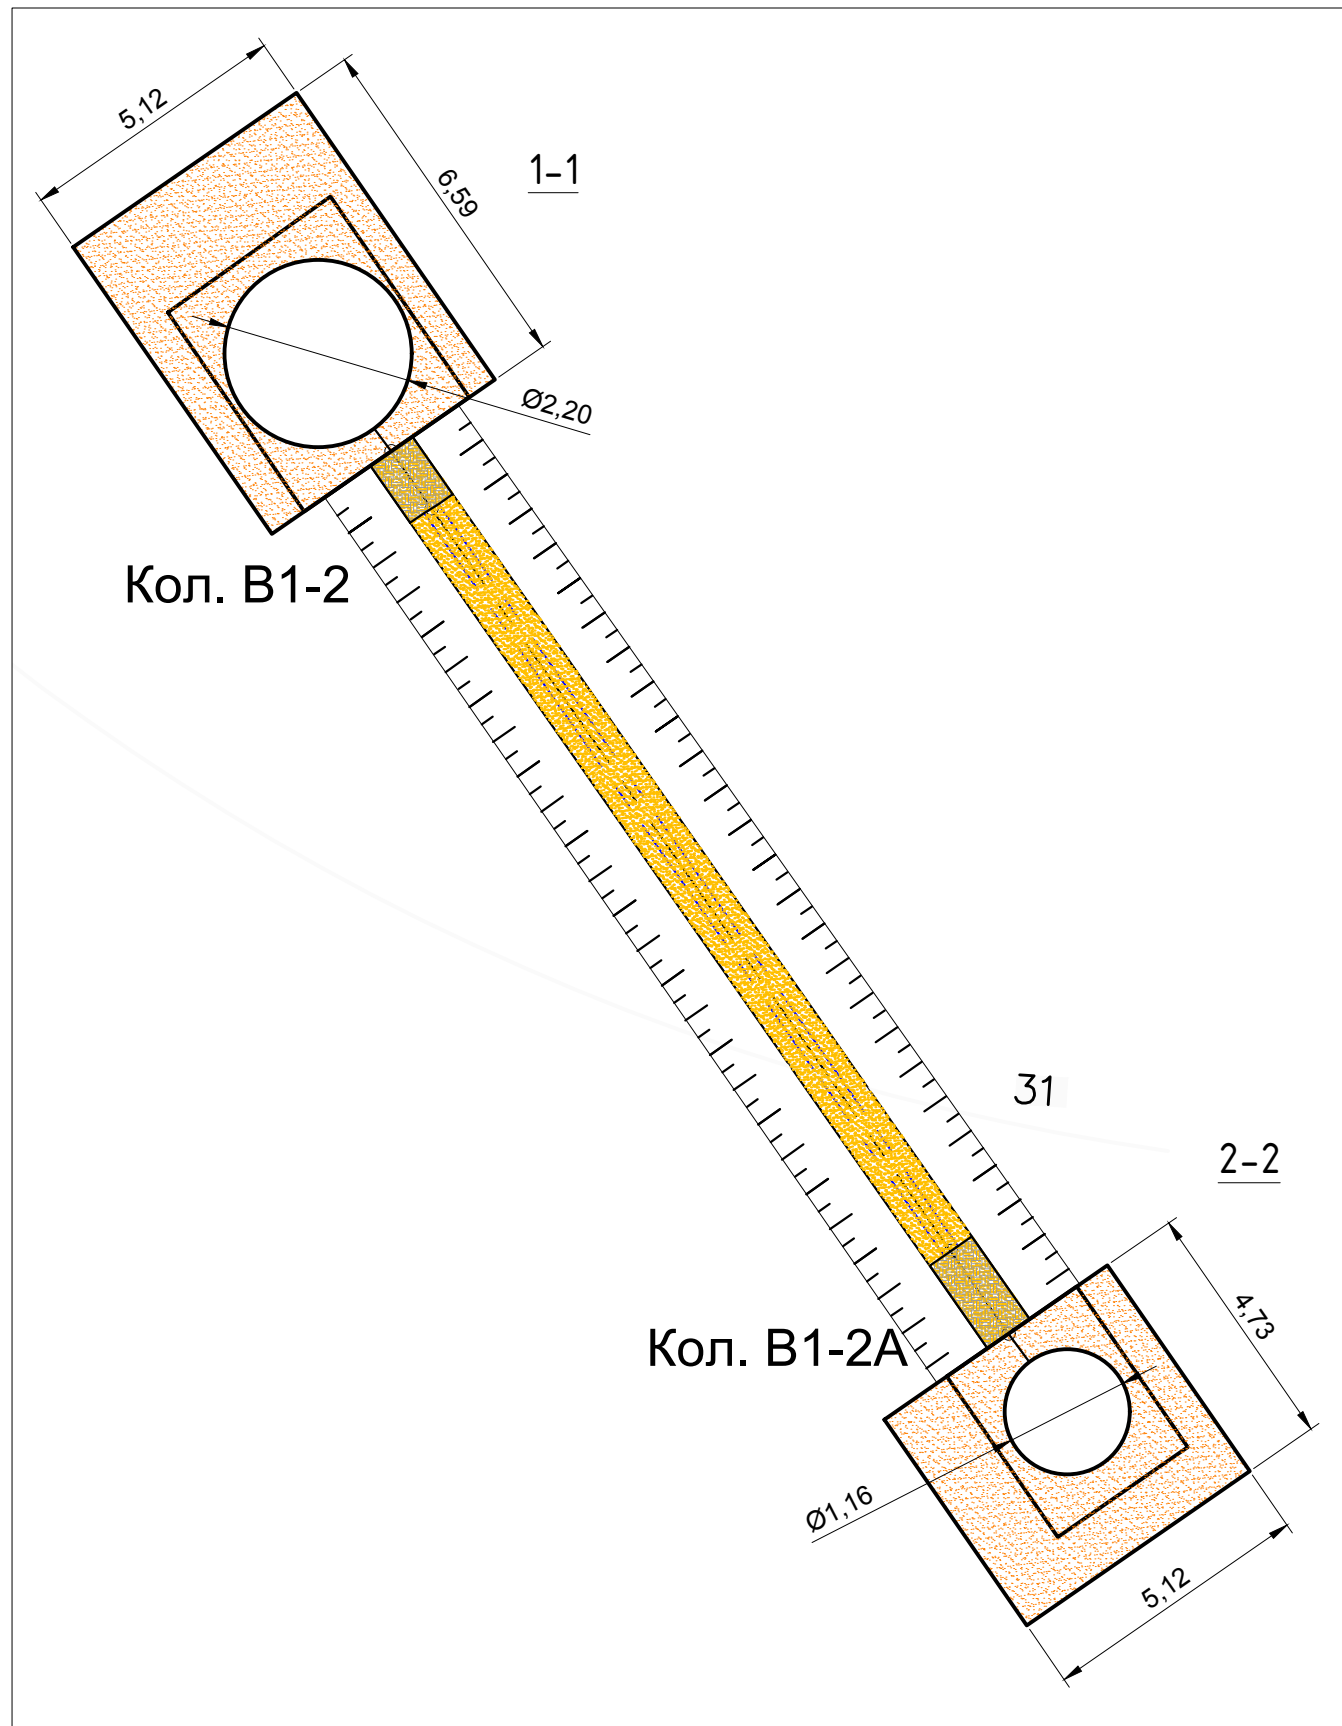
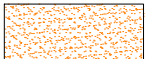


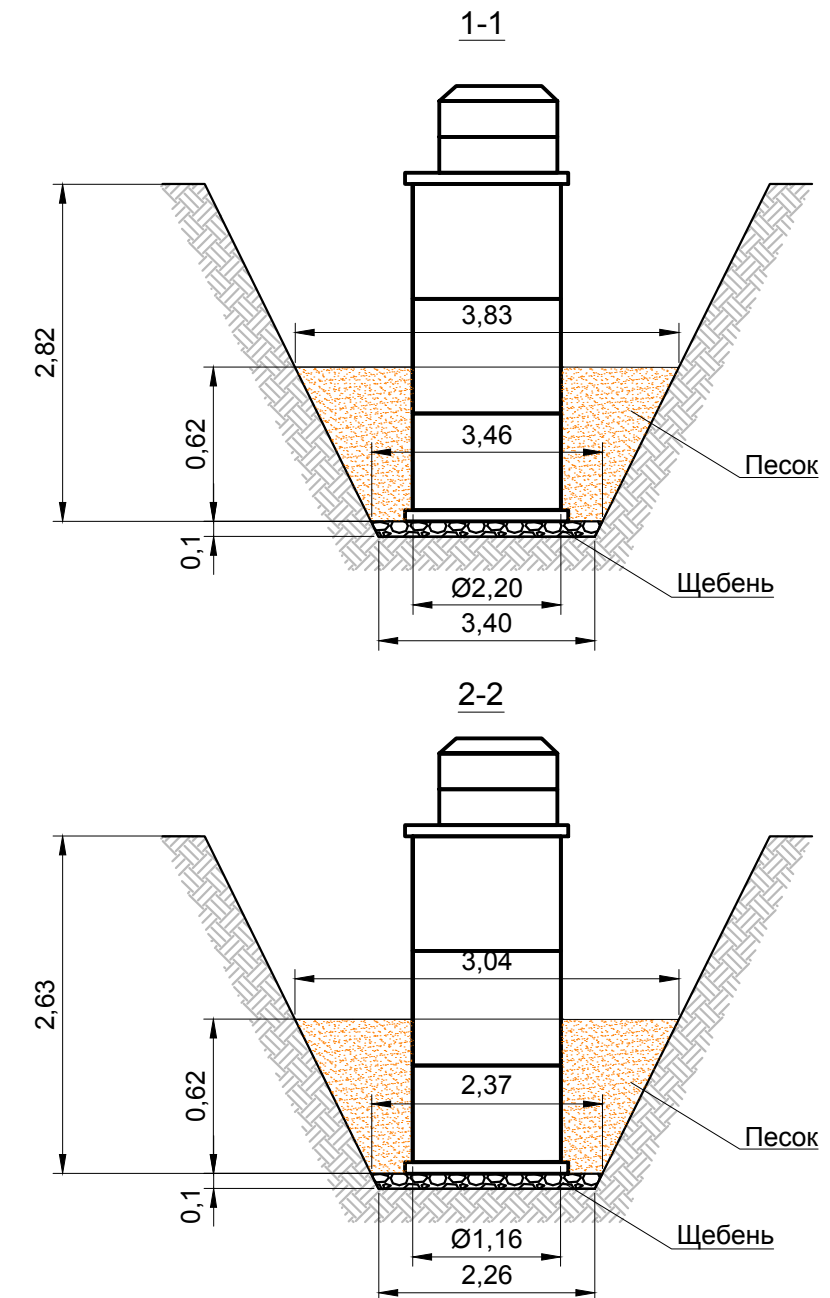

Примечание:

1. Линейные размеры указаны в метрах.
2. Система координат МСК 50.2.
3. Система высот Балтийская.
4. Съёмка выполнялась электронным тахеометром С X-105 (свидетельство о поверке С-АКЗ/14-06-2023/254502985, действительно до 13.06.2024г.)

Условные обозначения:

 Обсыпка из песка

Ведомость выполненных работ по устройству обсыпки из песка

№	Колодец	Длина L, м	Средняя ширина Вср, м	Высота Н, м	Объем V1=LxВсрxH, м3	Объем V2, вытесняемый колодцем, м3	Объем обсыпки V=V1-V2, м3
1	B1-2	6,59	3,65	0,62	14,91	2,36	12,56
2	B1-2A	4,73	2,70	0,62	7,92	0,55	7,37
ИТОГО:							19,93

					2023	131-23-НБКЗ				
						Ж/д пути от испытательного центра до обкаточной линии с удлинением трансбордера, расположенные по адресу: Московская область, г.о. Мытищи, ул. Колонцова, 4				
Изм.	Кол.	Лист	N°док.	Подпись	Дата	Наружные сети водоснабжения и канализации Переустройство хозяйпитьевого водопровода В1		Стадия	Лист	Листов
Руков. проекта		Шевчук К.А.			10.10			ИД	1	1
Зам. рук.проекта		Коршаков А.А.			10.10					
Нач. участка		Перевизнык А.П.			10.10					
Гл. инженер		Юрченко В.И.			10.10					
						Исполнительная схема №22 Обсыпка песком колодцев В1-2, В1-2А		ООО "КИКГЕОСТРОЙ"		