
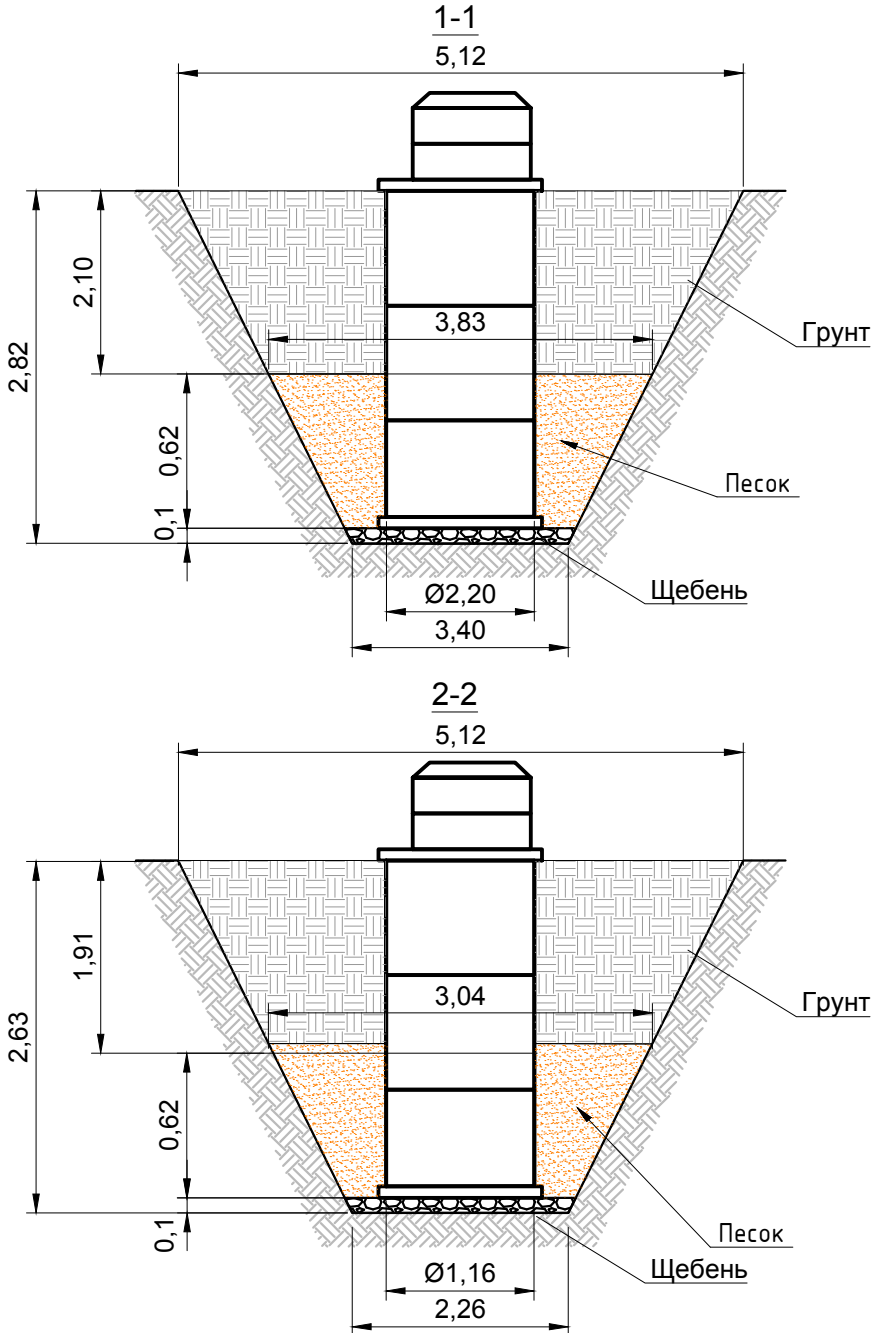



План участка производства работ

Приложение №1 к Акту № 131-23-НБКЗ-23 от 11.10.2023 г.

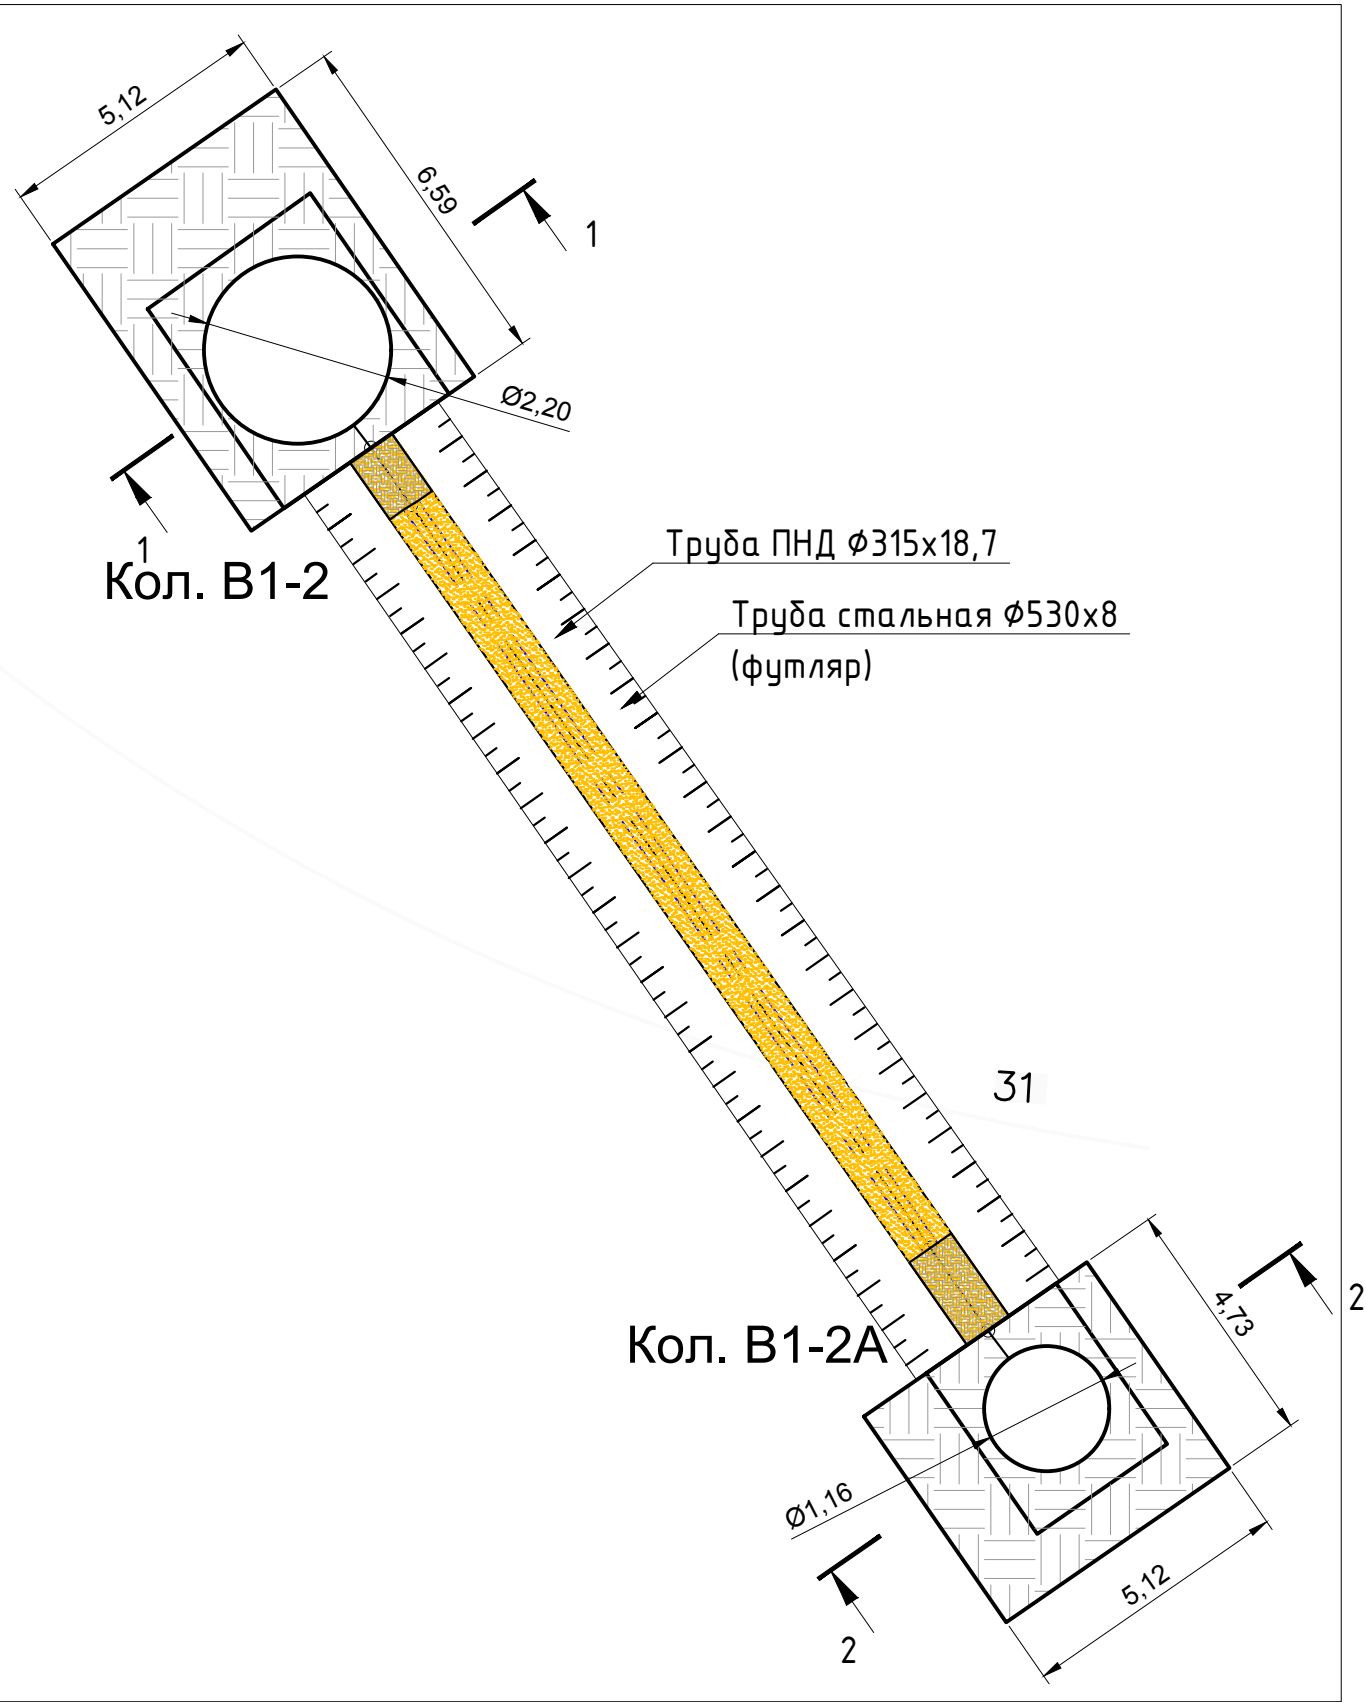

| Ведомость выполненных работ по обратной засыпке грунтом |         |            |                                    |             |                                   |                                    |                           |
|---------------------------------------------------------|---------|------------|------------------------------------|-------------|-----------------------------------|------------------------------------|---------------------------|
| №                                                       | Колодец | Длина L, м | Средняя ширина В <sub>ср</sub> , м | Высота Н, м | Объем V1=LxВ <sub>ср</sub> xН, м3 | Объем V2, вытесняемый колодцем, м3 | Объем засыпки V=V1-V2, м3 |
| 1                                                       | B1-2    | 6,59       | 4,48                               | 2,10        | 62,00                             | 7,98                               | 54,02                     |
| 2                                                       | B1-2A   | 4,73       | 4,08                               | 1,91        | 36,86                             | 2,02                               | 34,84                     |
| ИТОГО:                                                  |         |            |                                    |             |                                   |                                    | 88,86                     |

Условные обозначения:

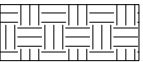

Участки производства работ B1-2, B1-2A

Примечание:  
1. Линейные размеры указаны в метрах.  
2. Система координат МСК 50.2.  
3. Система высот Балтийская.  
4. Съёмка выполнялась электронным тахеометром С Х-105 (свидетельство о поверке С-АК3/14-06-2023/254502985, действительно до 13.06.2024г.)

|                   |                 |      |        |         |       |   |                   |      |
|-------------------|-----------------|------|--------|---------|-------|---|-------------------|------|
| 2023              |                 |      |        |         |       | 131-23-НБКЗ   |                   |      |
|                   |                 |      |        |         |       | Ж/д пути от испытательного центра до обкаточной линии с удлинением трансбордера, расположенные по адресу: Московская область, г.о. Мытищи, ул. Колонцова, 4 |                   |      |
| Изм.              | Кол.            | Лист | № док. | Подпись | Дата  | Наружные сети водоснабжения и канализации   | Стадия            | Лист |
| Руков. проекта    | Шевчук К.А.     |      |        |         | 11.10 | Переустройство хозяйственного водопровода В1   | ИД                | 1    |
| Зам. рук. проекта | Коршаков А.А.   |      |        |         | 11.10 |   |                   |      |
| Нач. участка      | Перевизнык А.П. |      |        |         | 11.10 |   |                   |      |
| Гл. инженер       | Юрченко В.И.    |      |        |         | 11.10 | Исполнительная схема №23 Обратная засыпка грунтом колодцев B1-2, B1-2A                                                                                      | ООО "КИКГЕОСТРОЙ" |      |
|                   |                 |      |        |         |       |   |                   |      |
|                   |                 |      |        |         |       |   |                   |      |