


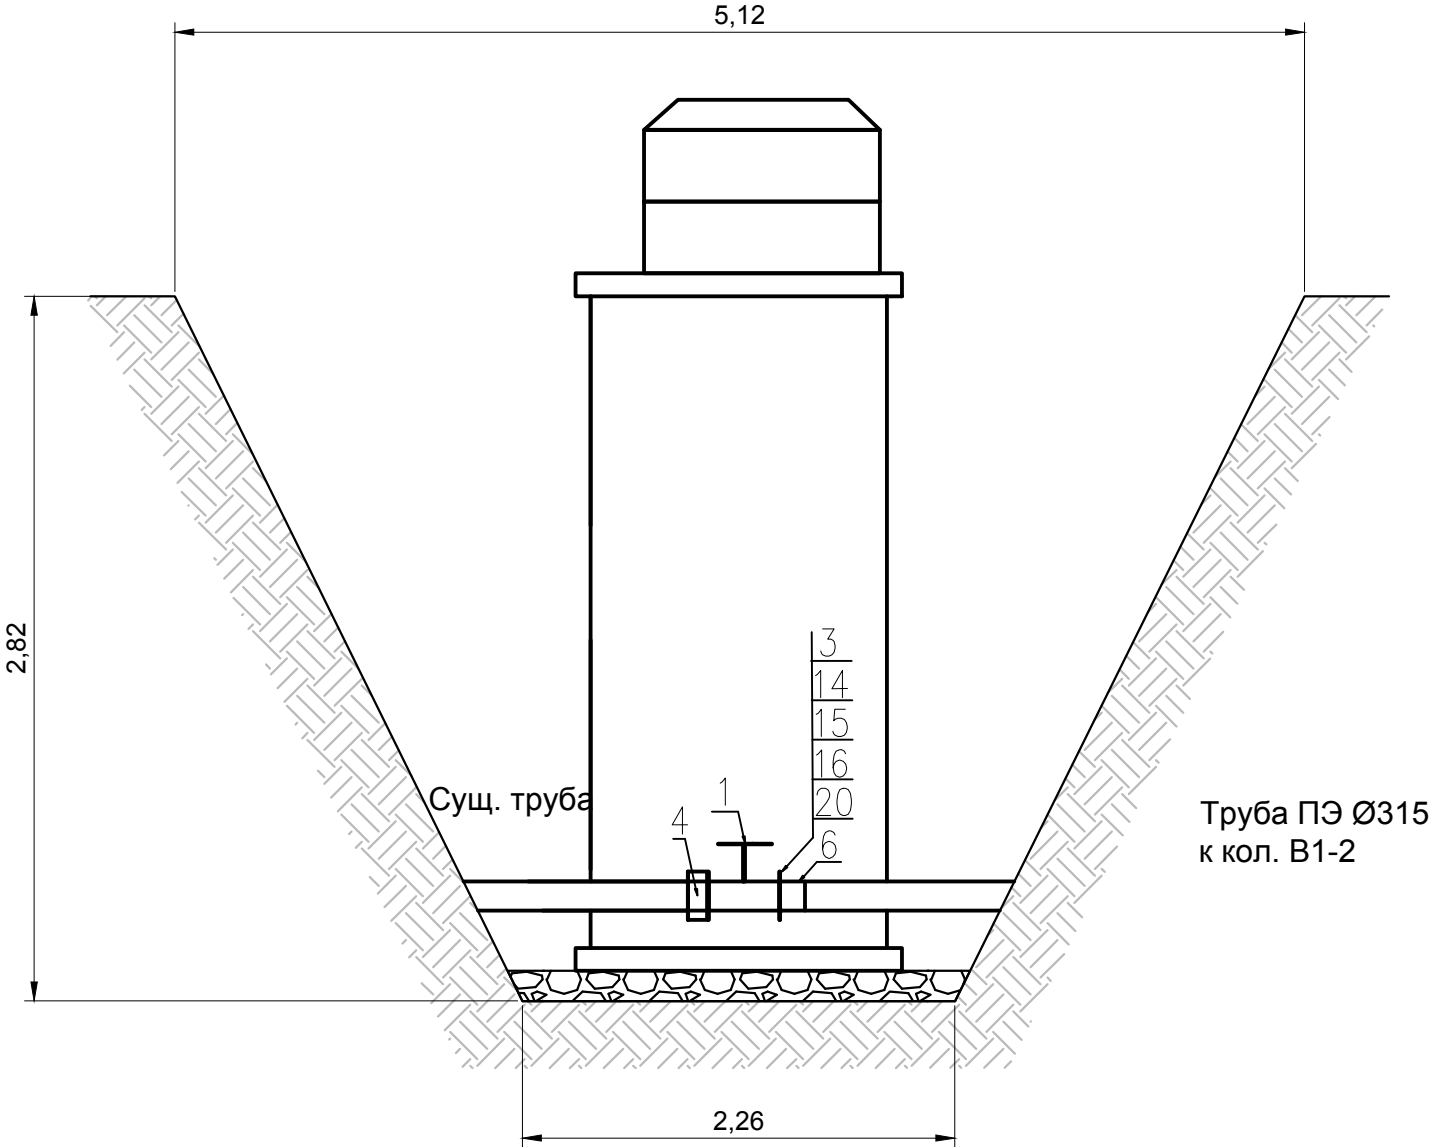

Ведомость смонтированной трубопроводной арматуры в колодце В1-2А				
Поз. обознач.	Наименование	Ед. изм.	Кол.	Примечание
1	Задвижка чугунная с обрезиненным клином невыедным шпинделем фланцевая МЗВ-300 (DN300) Ру1,6 МПа (16 кгс/см²) 30ч39р	шт	1	
3	Фланец свободный стальной Ду 300 мм (для труб Ø315 мм)	шт	1	
4	Фланцевый адаптер (ПФРК) UNIVERSAL DN300 (315-332)	шт	1	
6	Втулка ПЭ100 SDR 17 под фланец d=315 мм PN10 кгс/см2	шт	1	
14	Болт М20х80	шт	32	
15	Гайка М20	шт	32	
16	Шайба М20	шт	64	
20	Прокладка резиновая DN 300	шт	2	

Условные обозначения:

Участки производства работ В1-2, В1-2А

					2023	131-23-НВК3		
						Ж/д пути от испытательного центра до обкаточной линии с удлинением трансбордера, расположенные по адресу: Московская область, г.о. Мытищи, ул. Колонцова, 4		
Изм.	Кол.	Лист	№ док.	Подпись	Дата			
Руков. проекта		Шевчук К.А.			09.10	Наружные сети водоснабжения и канализации.	Стадия	Лист
Ген. директор		Кесслер Ю.Ф.			09.10	Переустройство хозяйпитьевого водопровода В1.	ИД	2
Нач. участка		Перевизнык А.П.			09.10	Колодец В1-2, колодец В1-2А.		
Гл. инженер					09.10	Исполнительная схема №21	ООО "КиКГЕОСТРОЙ"	
						Установка трубопроводной арматуры в колодце В1-2А		
		Юрченко В.И.						