


План участка производства работ

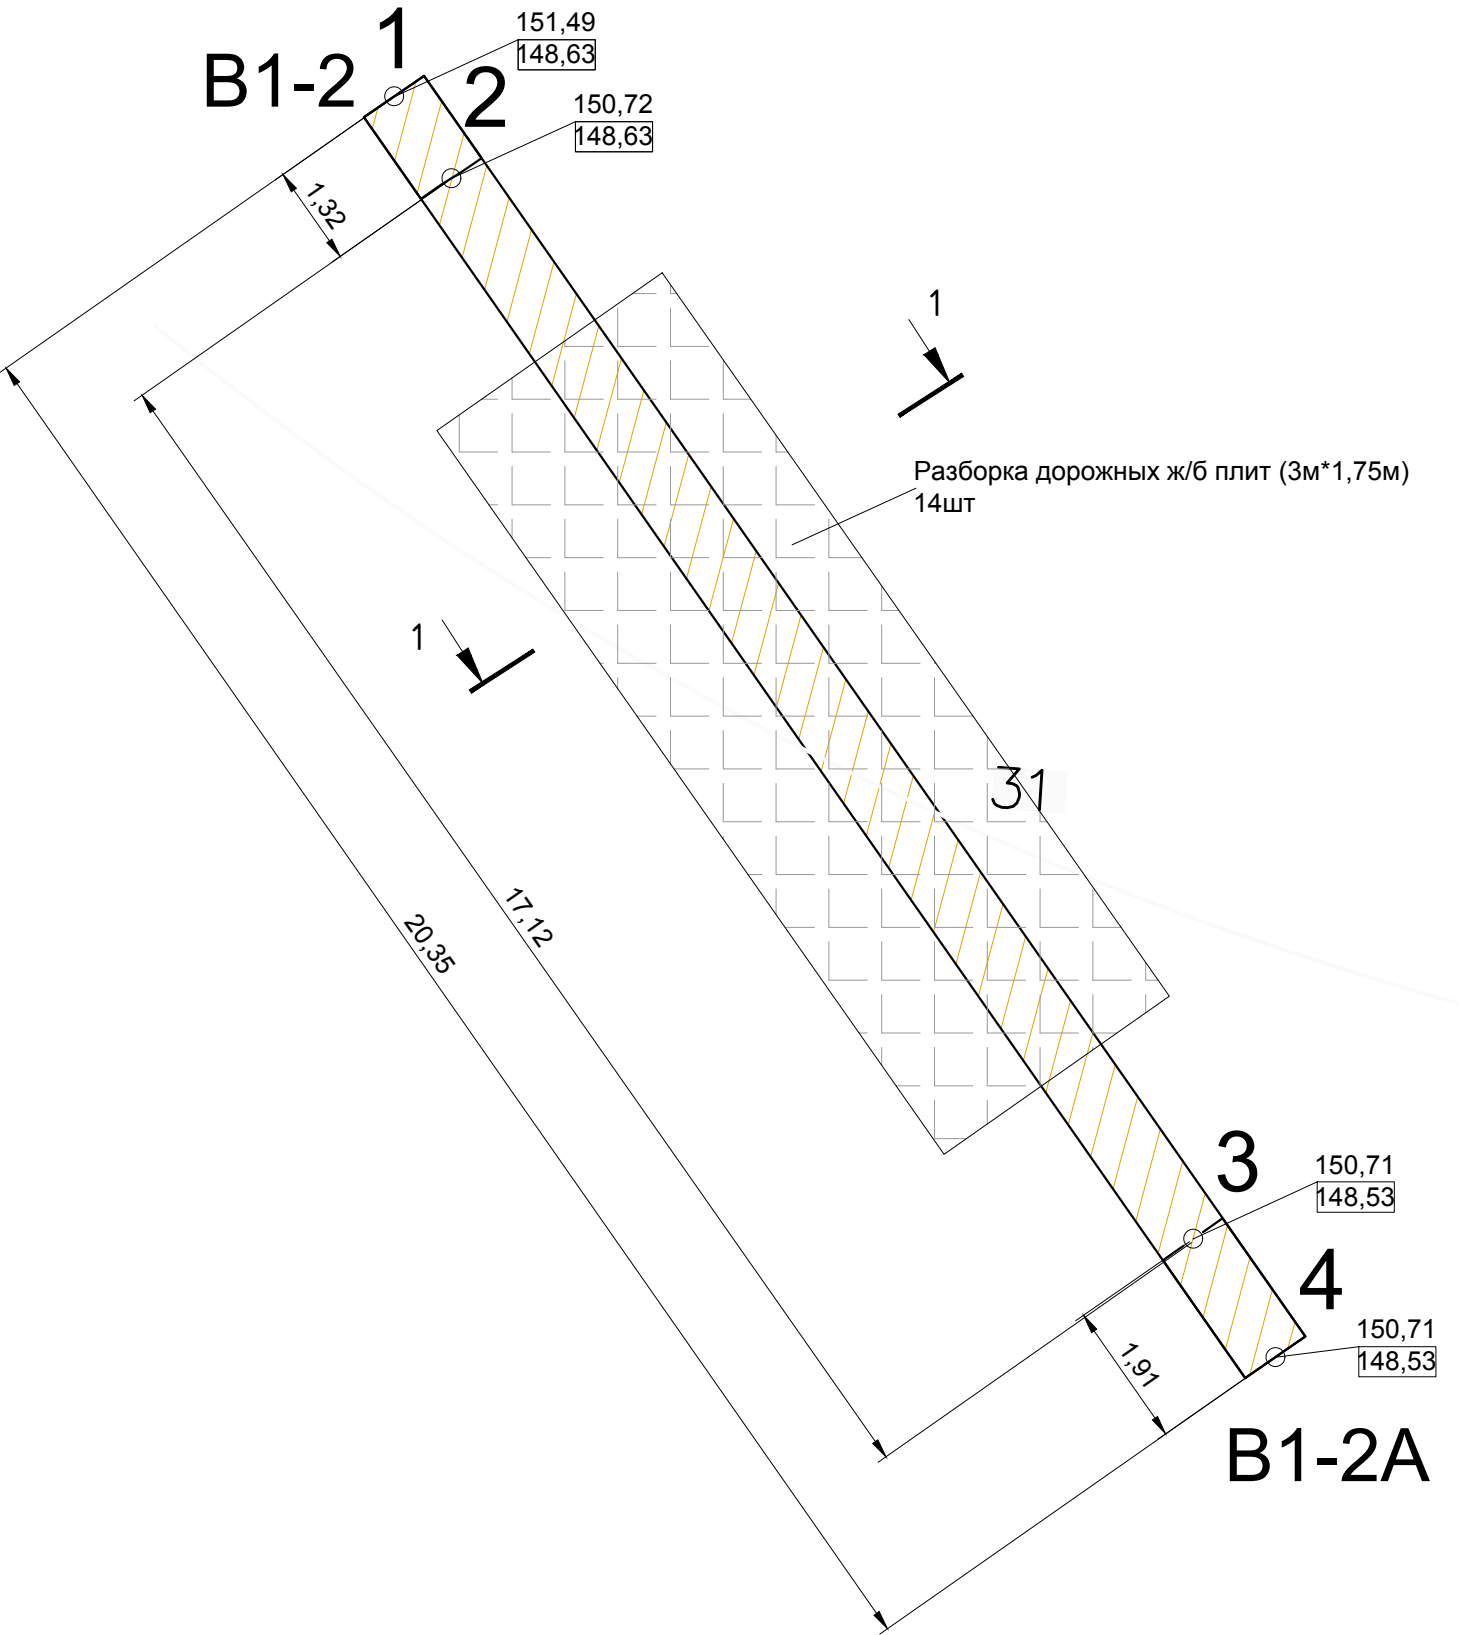


Разборка дорожных ж/б плит (3м*1,75м)
14шт

B1-2A

Примечание:
1. Линейные размеры указаны в метрах.
2. Система координат МСК 50.2.
3. Система высот Балтийская.
4. Съёмка выполнялась электронным тахеометром С Х-105 (свидетельство о поверке С-АКЗ/14-06-2023/254502985, действительно до 13.06.2024г.)

Условные обозначения:
[Symbol] Участок производства работ
т.1-т.4 Фактические точки участка работ
151,49 Фактическая отметка верха траншеи
148,63 Фактическая отметка низа траншеи

Ситуационный план

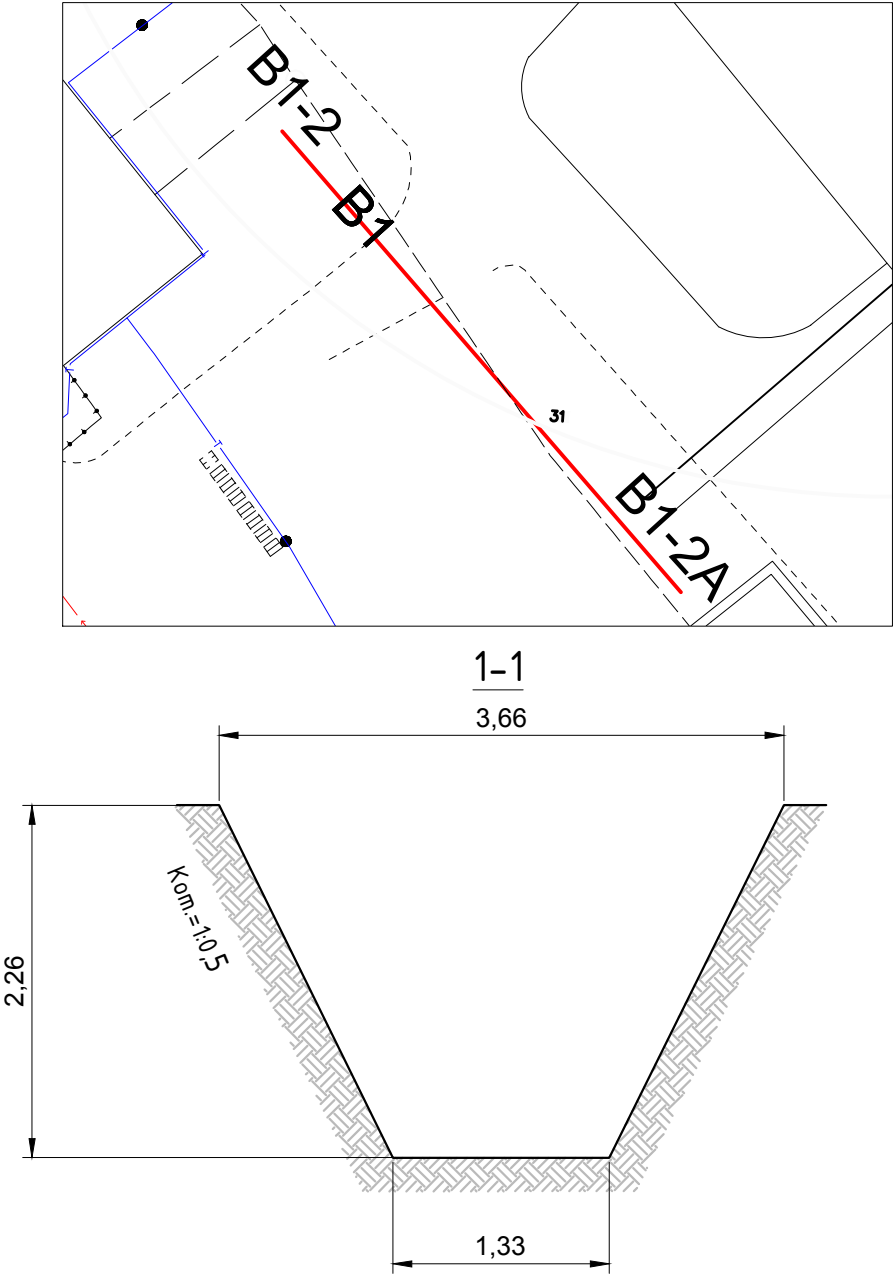

Ведомость выполненных работ по разработке грунта в траншее						
№	Участок	Длина L, м	Средняя ширина Всп, м	Средняя глубина Нсп, м	Объем разработки мех. способом, м3 V=LxВспxНспx0,97	Объем доработки вручную, м3 V=LxВспxНспx0,03
1	т.1 (B1-2)-т.2	1,32	2,50	2,48	7,92	0,25
2	т.2-т.3	17,12	2,50	2,14	88,64	2,74
2	т.3-т.4 (B1-2A)	1,91	2,50	2,18	10,10	0,31
ИТОГО:					106,66	3,30

						131-23-НБКЗ		
						Ж/д пути от испытательного центра до обкаточной линии с удлинением трансбордера, расположенные по адресу: Московская область, г.о. Мытищи, ул. Колонцова, 4		
Изм.	Кол.	Лист	№ док.	Подпись	Дата	Наружные сети водоснабжения и канализации	Стадия	Лист
Руков. проекта	Шевчук К.А.				30.09	Переустройство хозяйственного водопровода (B1)	ИД	1
Зам. рук.проекта	Коршаков А.А.				30.09			
Нач. участка	Перевизнык А.П.				30.09			
Гл. инженер	Юрченко В.И.				30.09	Исполнительная схема №11 Устройство траншеи от т.1 (B1-2) до т.4 (B1-2A)	ООО "КиКГЕОСТРОЙ"	