
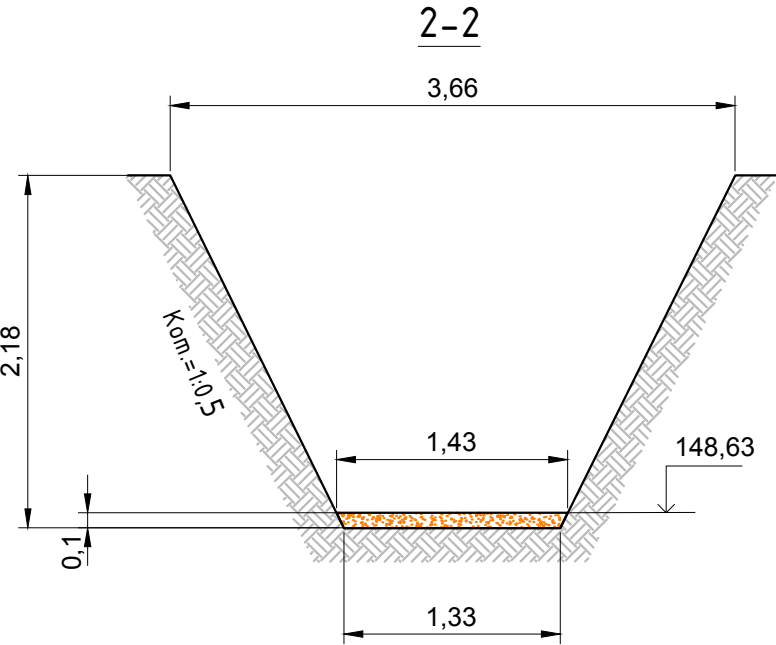
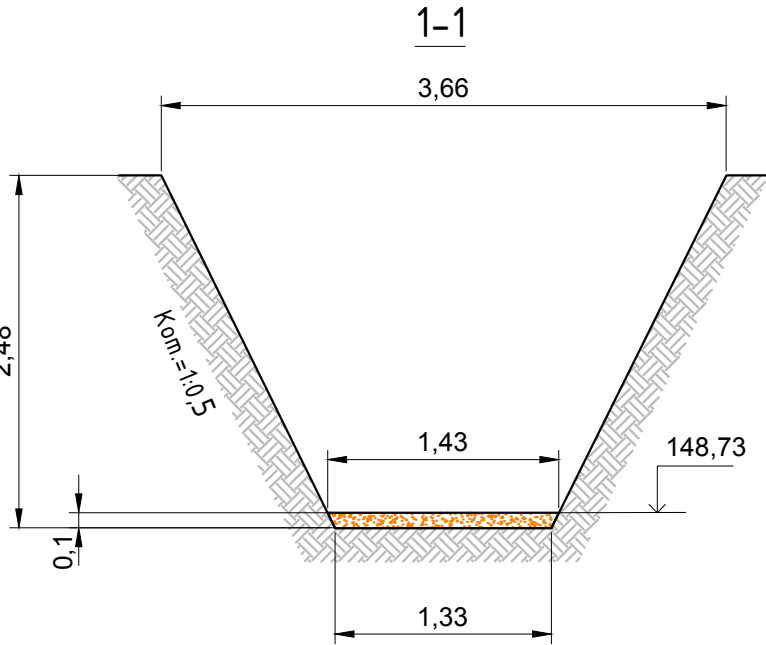


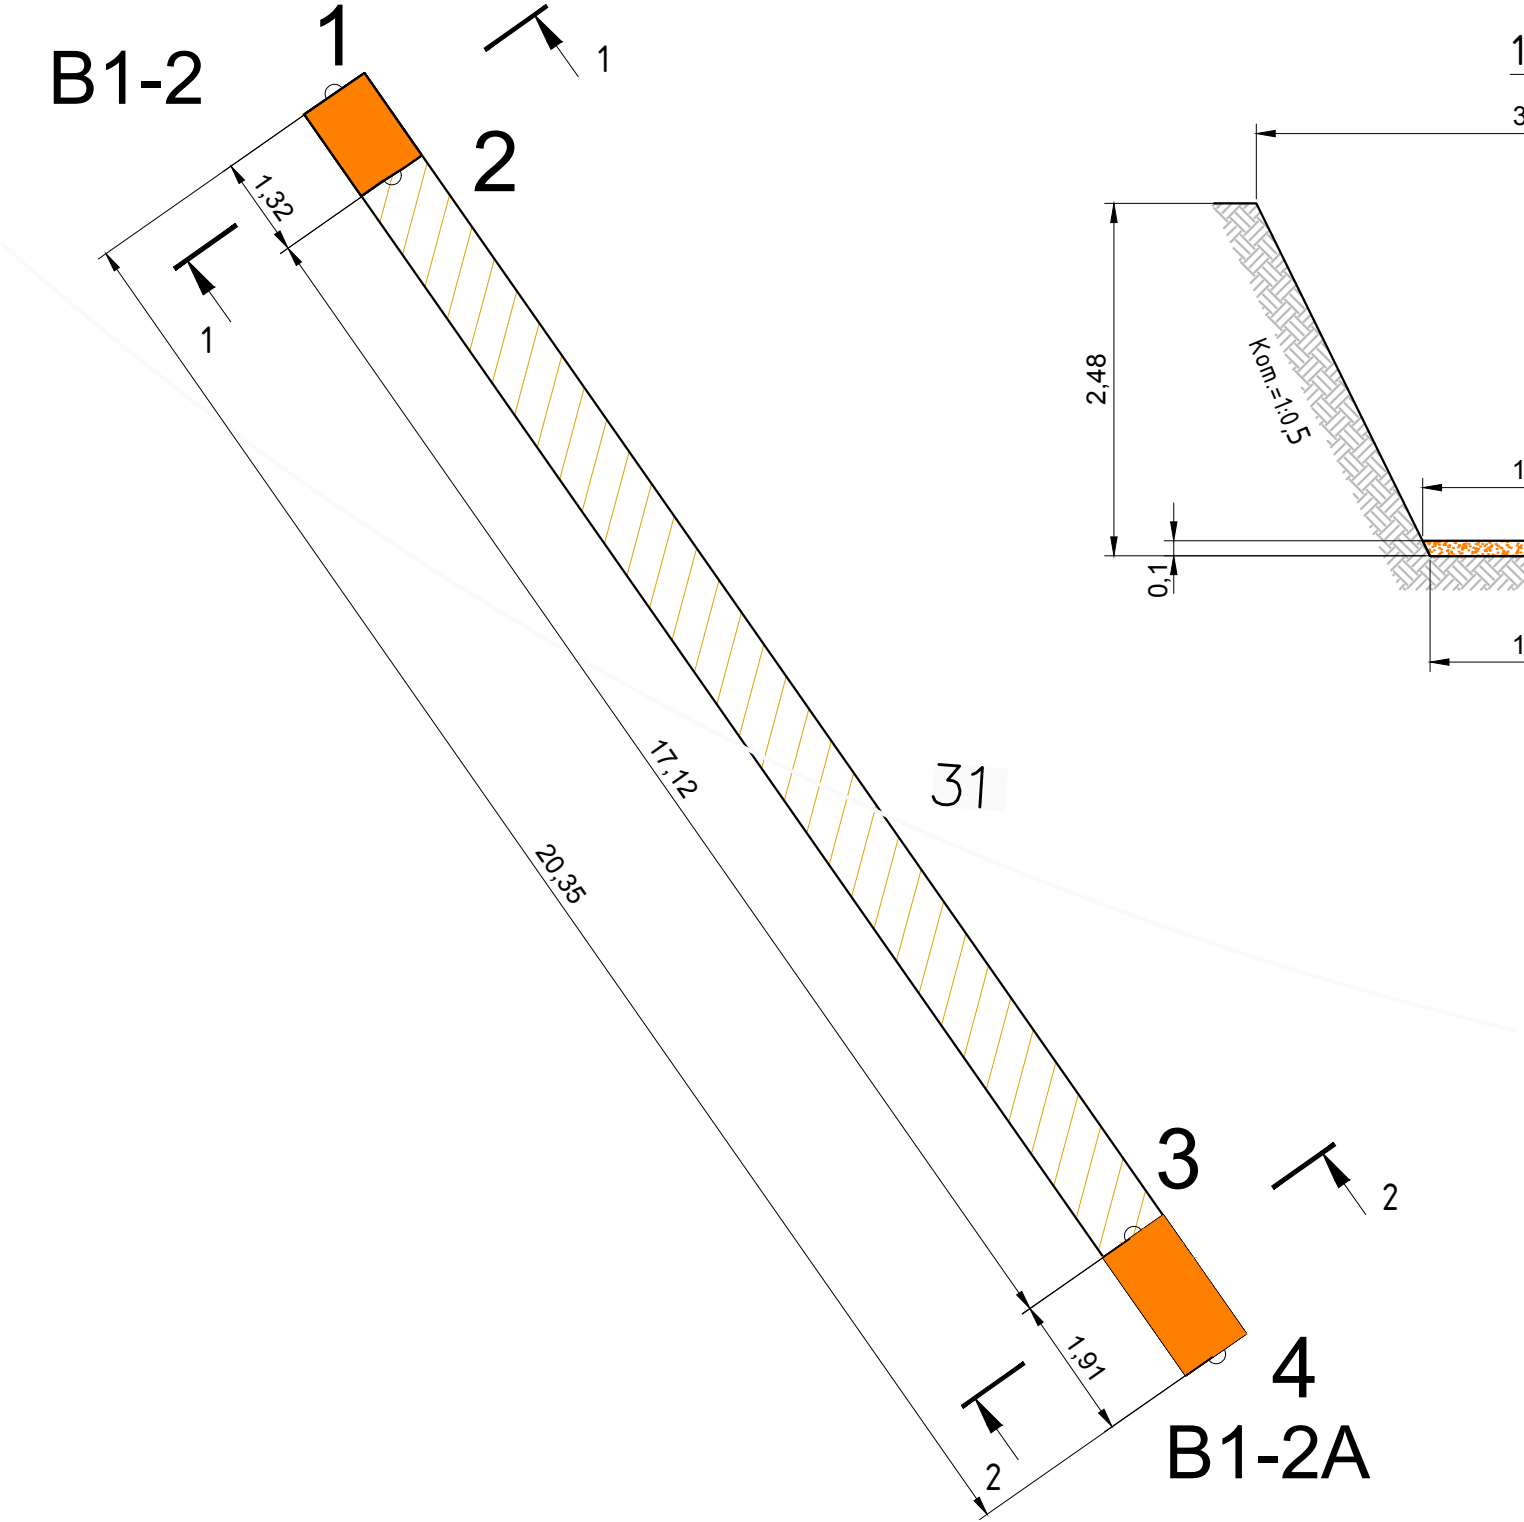

Ведомость выполненных работ по устройству песчанного основания					
№	Участок	Длина L, м	Средняя ширина Всп, м	Высота Н, м	Объем, м3 V=LxВспxН
1	т.1 (B1-2)-т.2	1,32	1,38	0,10	0,18
2	т.3-т.4 (B1-2A)	1,91	1,38	0,10	0,26
ИТОГО:					0,44

Примечание:
1. Линейные размеры указаны в метрах.
2. Система координат МСК 50.2.
3. Система высот Балтийская.
4. Съёмка выполнялась электронным тахеометром С Х-105 (свидетельство о поверке С-АКЗ/14-06-2023/254502985, действительно до 13.06.2024г.)

Согласовано					
Взам. инв. №					
Подп. и дата					
Инв. № подл.					

Условные обозначения:
т.1-т.4 Фактические точки участка работ
Основание из песка

					2023	131-23-НБКЗ		
						Ж/д пути от испытательного центра до обкаточной линии с удлинением трансбордера, расположенные по адресу: Московская область, г.о. Мытищи, ул. Колонцова, 4		
Изм.	Кол.	Лист	№ док.	Подпись	Дата	Наружные сети водоснабжения и канализации	Стадия	Лист
Руков. проекта				Шевчук К.А.	05.10	Переустройство хозяйственного водопровода В1	ИД	1
Зам. рук.проекта				Коршаков А.А.	05.10			
Нач. участка				Перевизнык А.П.	05.10			
Гл. инженер				Юрченко В.И.	05.10	Исполнительная схема №12		
						Устройство песчаного основания в траншее от т.1 (B1-2) до т.2, от т.3 до т.4 (B1-2A)	ООО "КИКГЕОСТРОЙ"	