




План участка производства работ

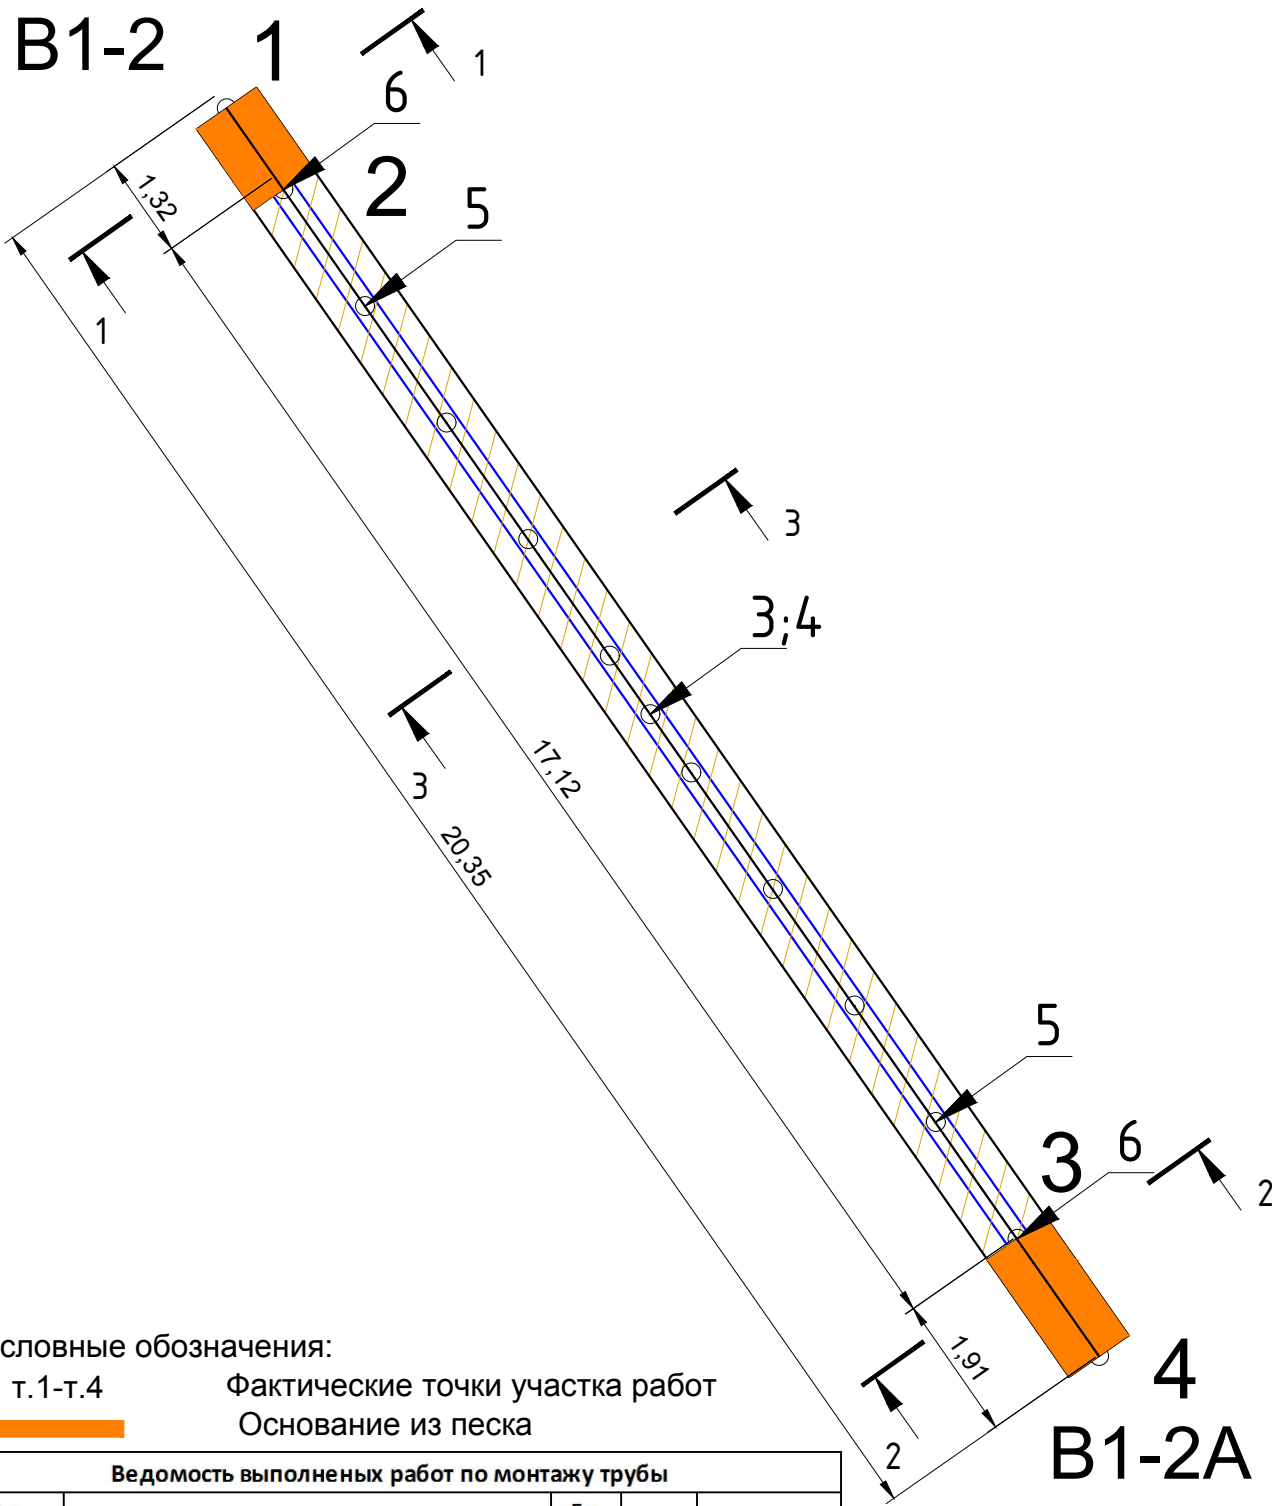

Условные обозначения:
т.1-т.4 Фактические точки участка работ
Основание из песка

Ведомость выполненных работ по монтажу трубы				
Поз. обознач.	Наименование	Ед. изм.	Кол.	Примеча.
1	Труба полиэтиленовая ПЭ100 SDR17-315x18,7 "питьевая"	м	24,47	
2	Труба стальная с полиэтиленовым защитным покрытием ВУС Ø530x8,0мм	м	17,12	футляр
3	Сварочный стык на стальной трубе Ду530*8мм (футляр)	шт	1	
4	Изоляция сварочного стыка термоусаживающимися лентами	шт	1	
5	Кольцо опорно направляющее ОНК-315/530	шт	8	Шаг уст. 2м
6	Установка защитных муфт и заделка торцов футляра	шт	2	
7	Заполнение межтрубное пространство цементно-песчаным раствором М100	м3	2,45	

Примечание:
1. Линейные размеры указаны в метрах.
2. Система координат МСК 50.2.
3. Система высот Балтийская.
4. Съёмка выполнялась электронным тахеометром С Х-105 (свидетельство о поверке С-АК3/14-06-2023/254502985, действительно до 13.06.2024г.)

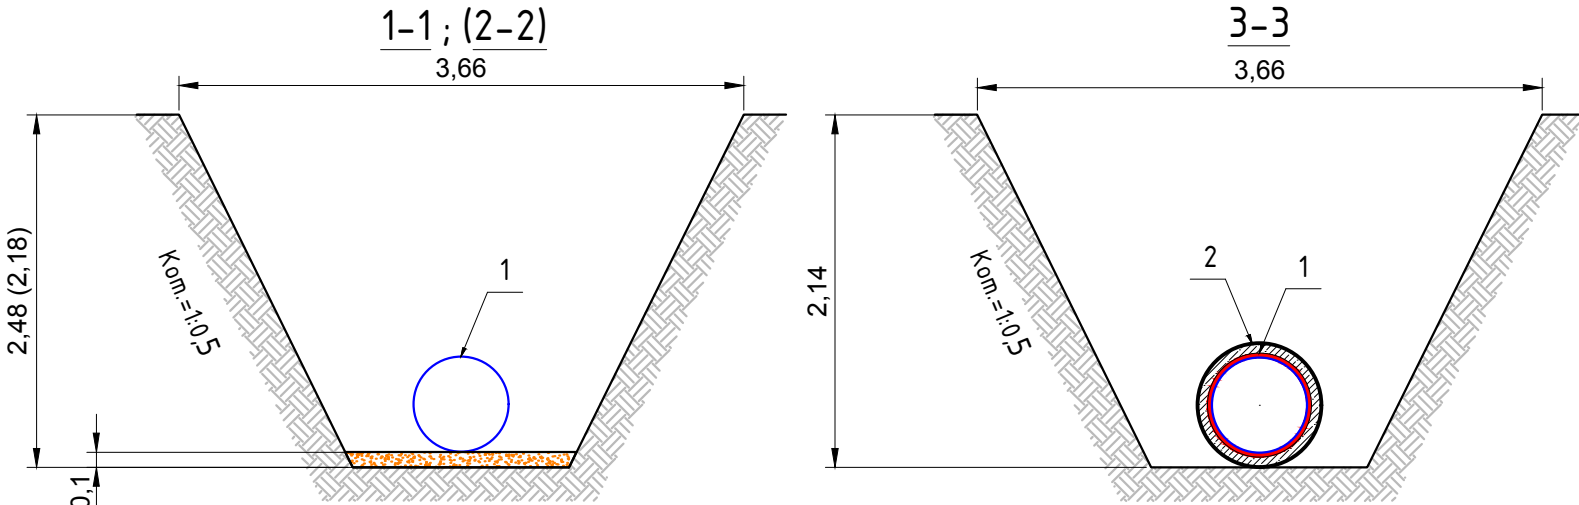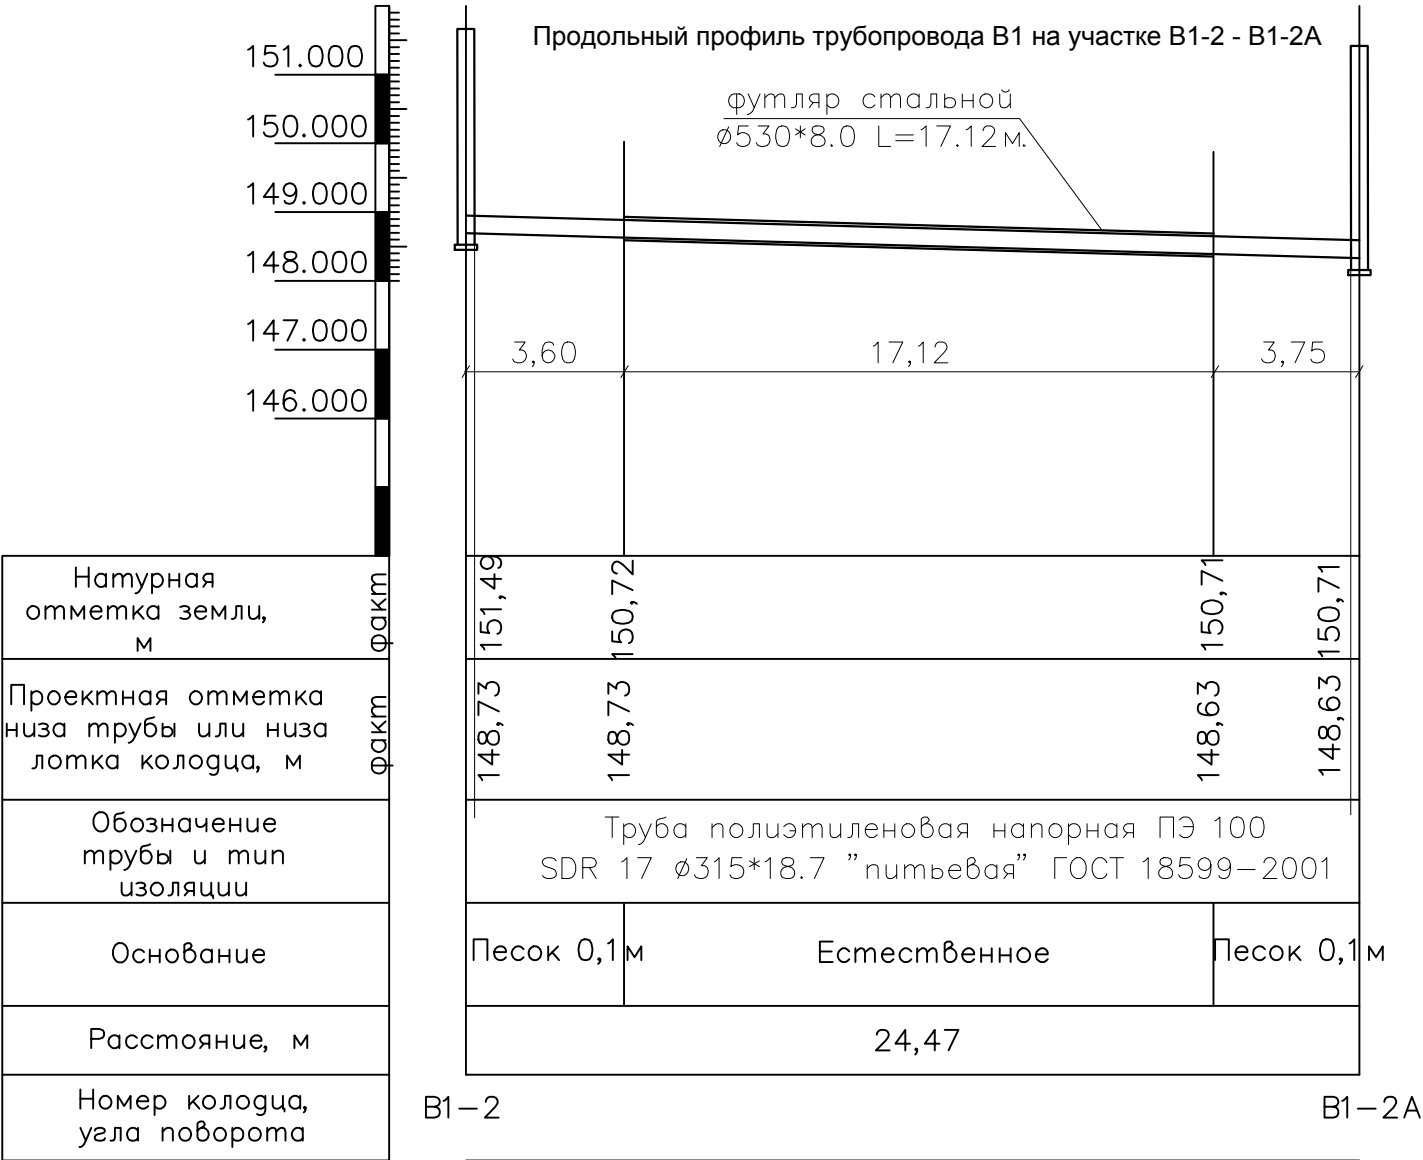

						131-23-НБКЗ			
						Ж/д пути от испытательного центра до обкаточной линии с удлинением трансбордера, расположенные по адресу: Московская область, г.о. Мытищи, ул. Колонцова, 4			
						Наружные сети водоснабжения и канализации			
						Переустройство хозяйственного водопровода В1			
						Исполнительная схема №13			
						Укладка труб в траншее от т.1 (В1-2) до т.4 (В1-2А)			
						ООО "КиГЕОСТРОЙ"			