
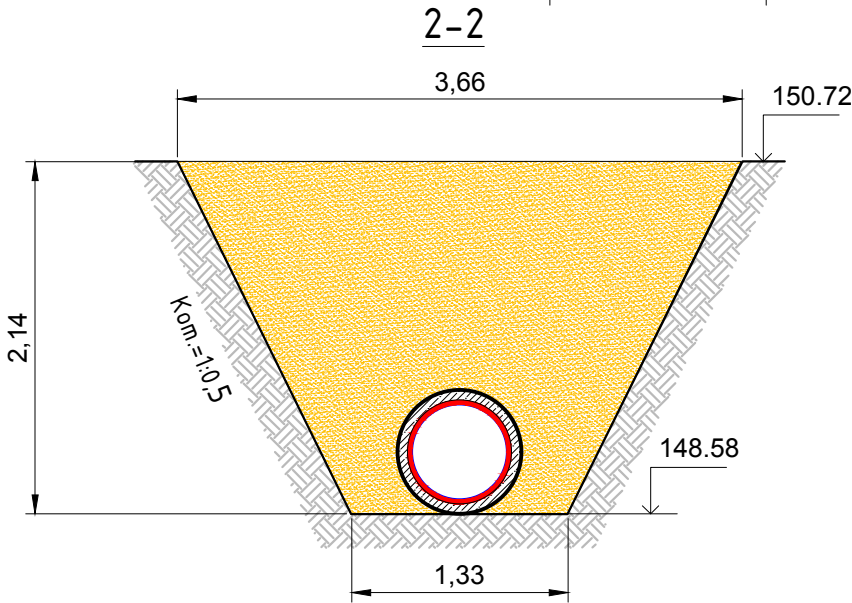
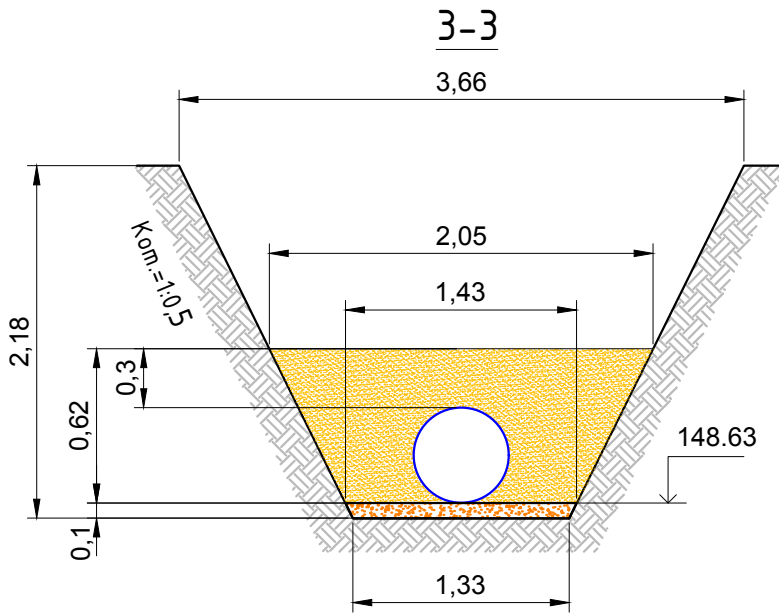
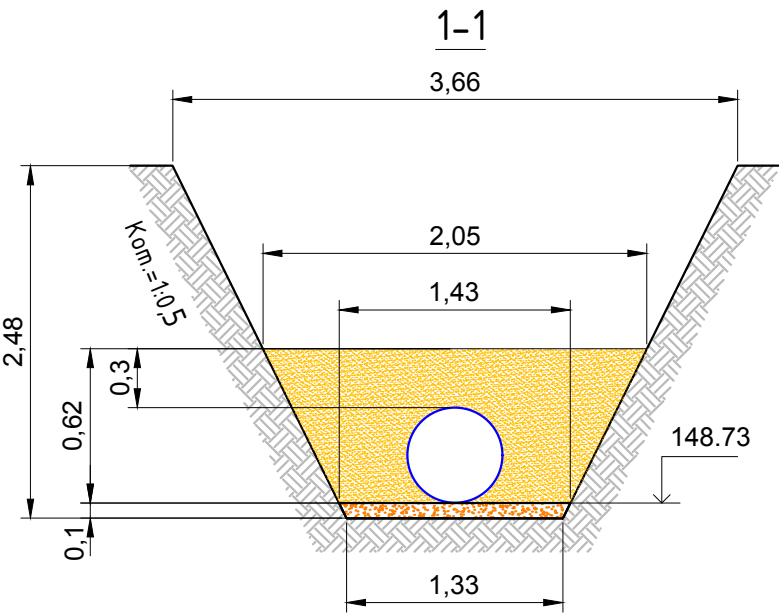


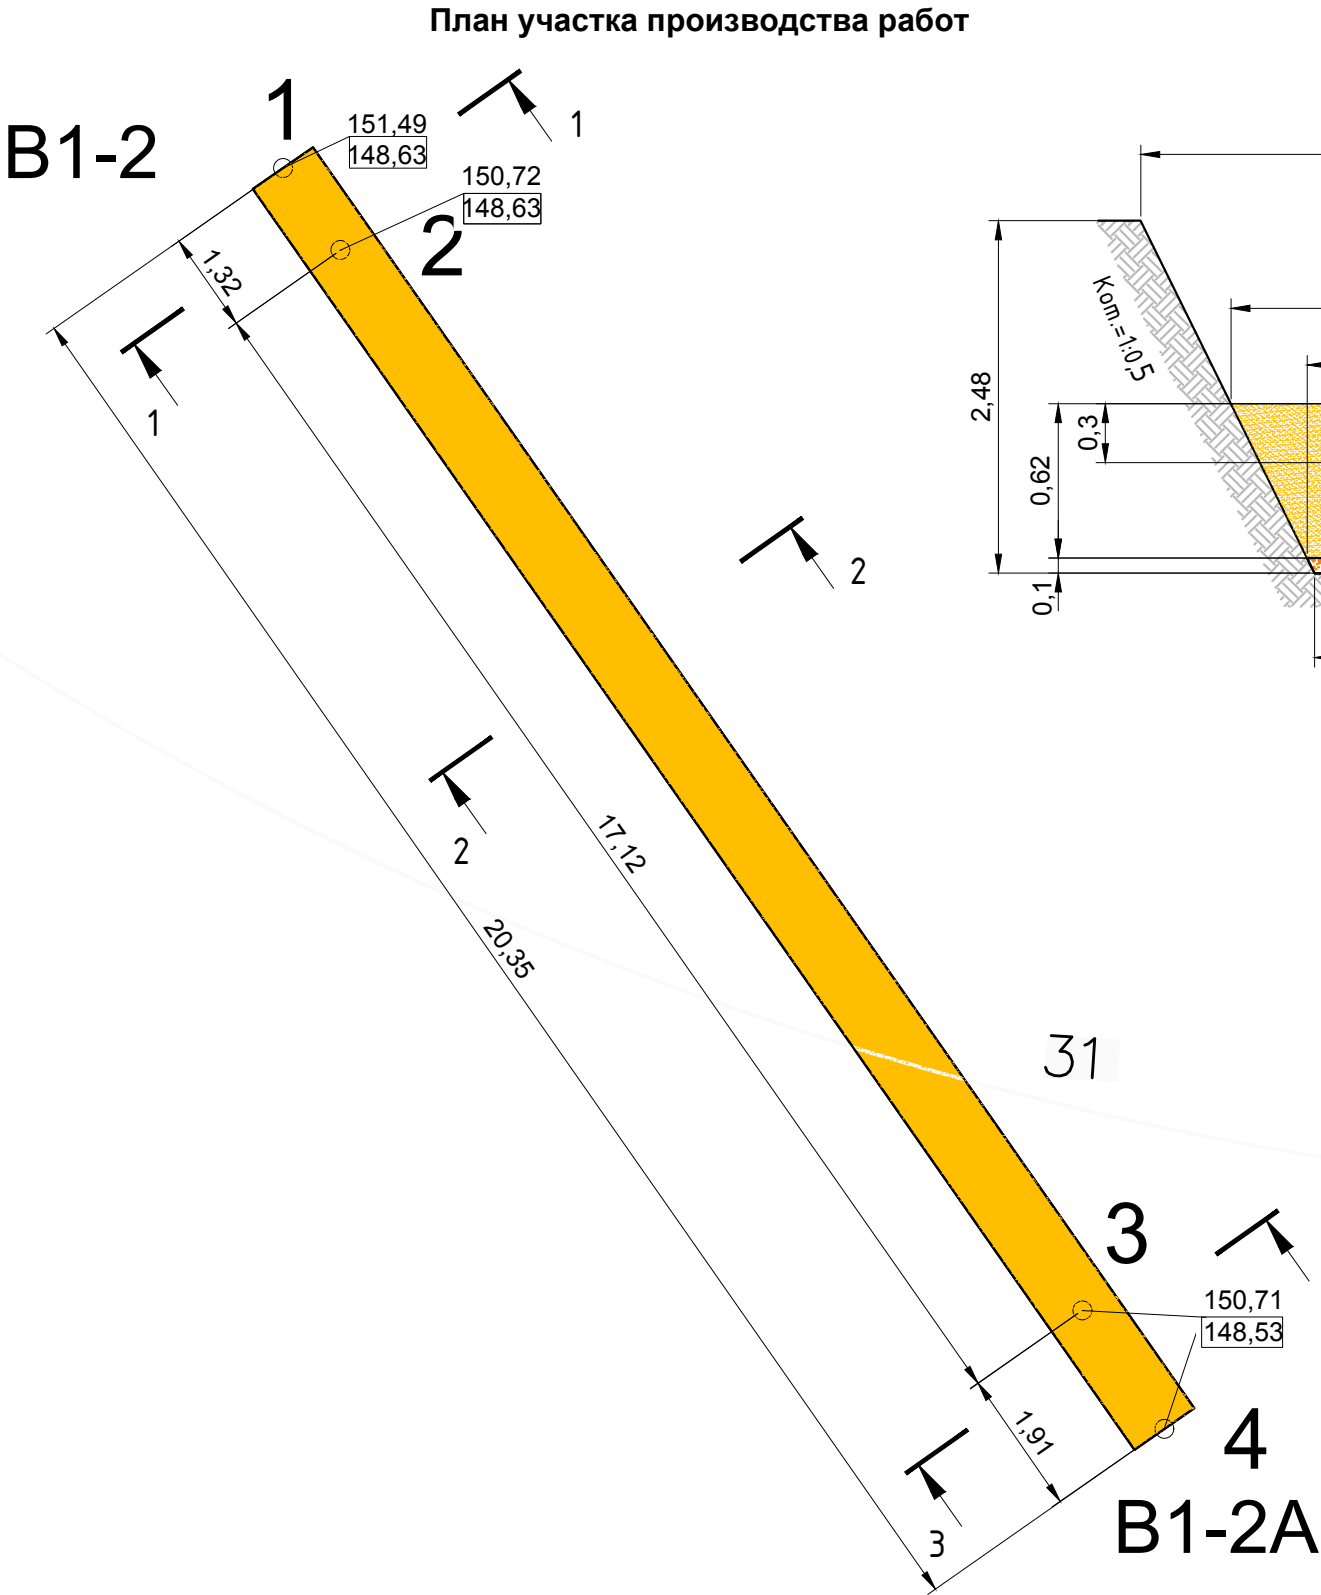

Ведомость выполненных работ по устройству обсыпки из песка							
№	Участок	Длина L, м	Средняя ширина Вср, м	Высота Н, м	Объем V1=LxВсрxН, м3	Объем V2, вытесняемый трубой, м3	Объем обсыпки V=V1-V2, м3
Труба Ø315мм							
1	т.1 (B1-2)-т.2	1,32	1,74	0,62	1,42	0,10	1,31
2	т.3-т.4 (B1-2A)	1,91	1,74	0,62	2,06	0,15	1,90
Труба Ø530мм							
3	т.2-т.3	17,12	2,50	2,14	91,59	3,78	87,82
ИТОГО:							91,03

Примечание:
1. Линейные размеры указаны в метрах.
2. Система координат МСК 50.2.
3. Система высот Балтийская.
4. Съёмка выполнялась электронным тахеометром С X-105 (свидетельство о поверке С-АКЗ/14-06-2023/254502985, действительно до 13.06.2024г.)

Условные обозначения:
т.1-т.4 Фактические точки участка работ
Основание из песка
Обсыпка из песка

151,49 Фактическая отметка верха траншеи
148,63 Фактическая отметка низа траншеи

2023						131-23-НБКЗ		
						Ж/д пути от испытательного центра до обкаточной линии с удлинением трансбордера, расположенные по адресу: Московская область, г.о. Мытищи, ул. Колонцова, 4		
						Наружные сети водоснабжения и канализации		
						Переустройство хозяйственного водопровода В1		
						Исполнительная схема №14		
						Обсыпка из песка труб в траншее от т.1 (B1-2) до т.4 (B1-2A)		
						ООО "КиКГЕОСТРОЙ"		