
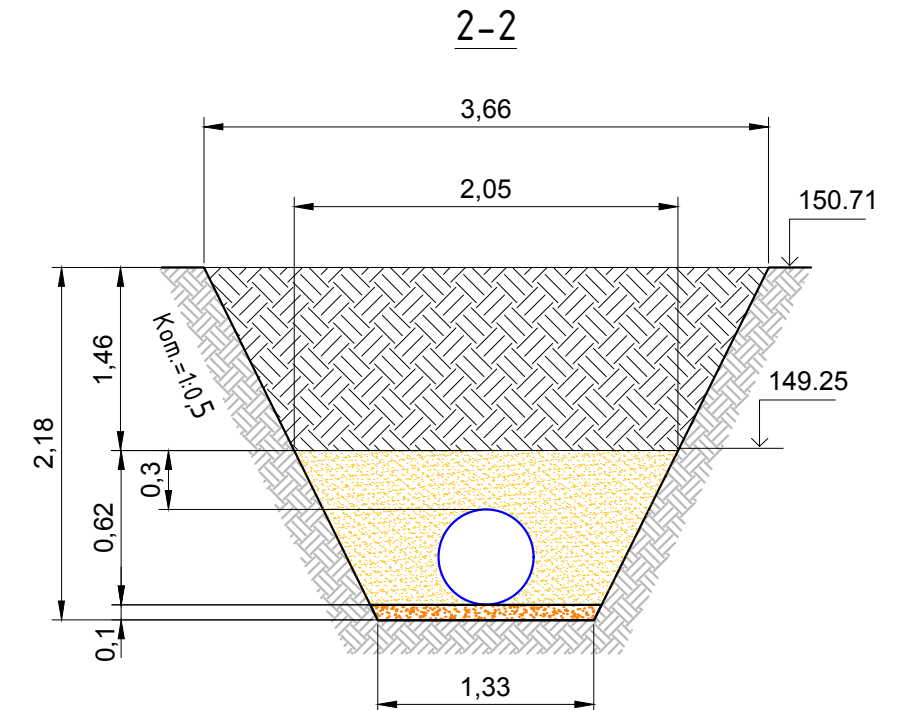
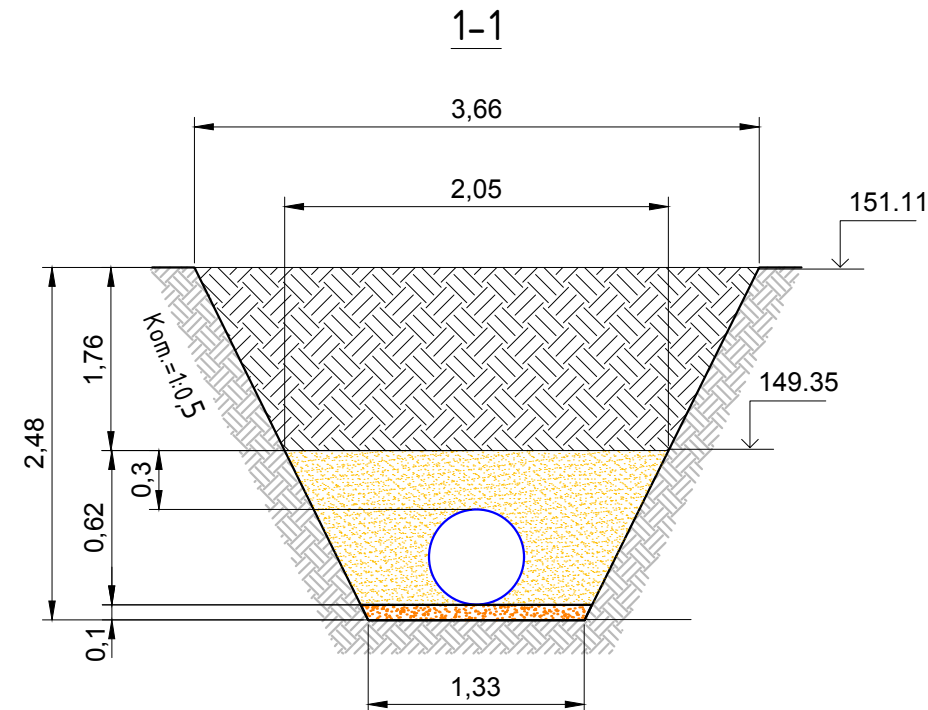


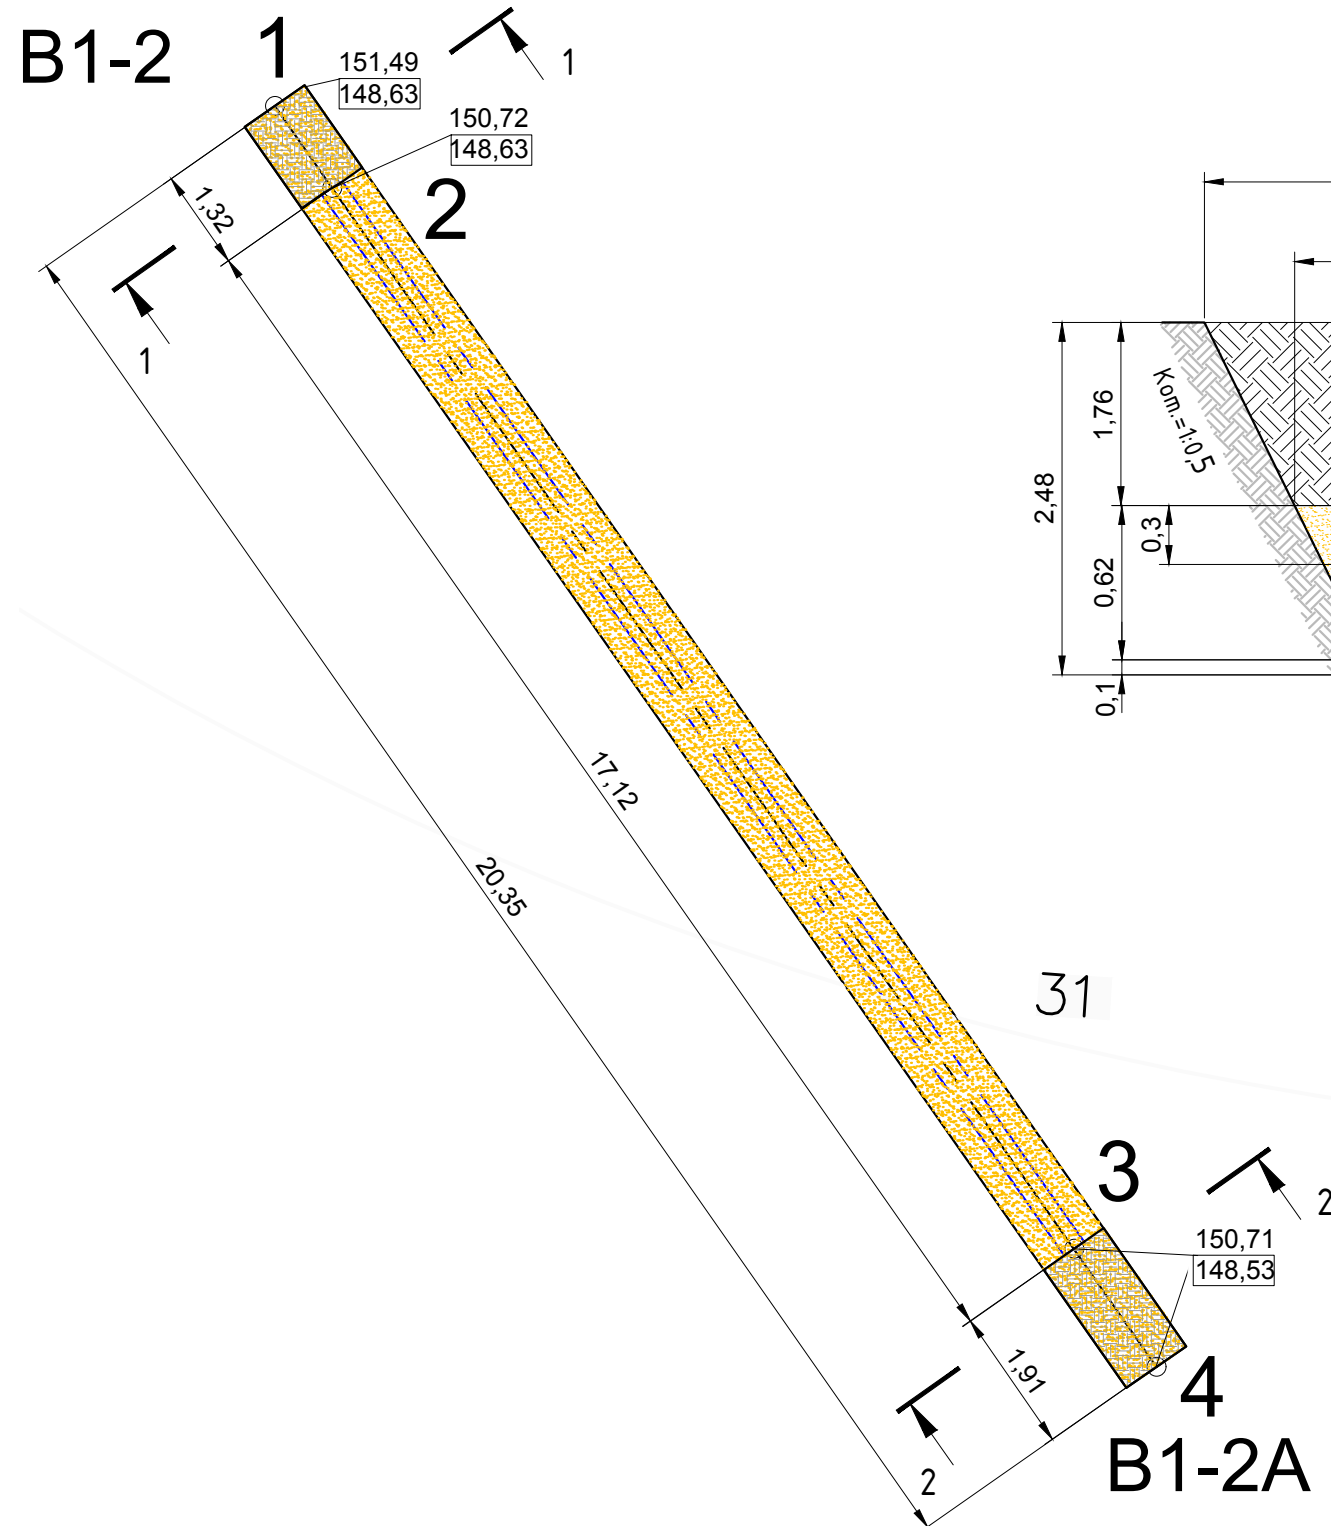

Ведомость работ по обратной засыпке грунтом					
№	Участок	Длина L, м	Средняя ширина Вср, м	Высота Н, м	Объем V, м3 LxВсрxН
1	т.1 (В1-2)-т.2	1,32	2,85	1,76	6,62
2	т.3-т.4 (В1-2А)	1,91	2,85	1,46	7,95
ИТОГО:					14,57

(свидетельство о поверке С-АКЗ/14-06-2023/254502985, действительно до 13.06.2024г.)

					2023	131-23-НВКЗ			
						Ж/д пути от испытательного центра до обкаточной линии с удлинением трансбордера, расположенные по адресу: Московская область, г.о. Мытищи, ул. Колонцова, 4			
Изм.	Кол.	Лист	N° док.	Подпись	Дата				
Вед. инженер		Дураев В. Ю.			17.10	Наружные сети водоснабжения и канализации Переустройство хозяйственного водопровода В1	Стадия	Лист	Листов
							ИД	1	1
Руков. проекта		Шевчук К.А			17.10	Исполнительная схема №15 Обратная засыпка грунтом траншеи от т.1 (В1-2) до т.4 (В1-2А)	ООО "КИКГЕОСТРОЙ"		
Зам. рук. проекта		Коршаков А.А.			17.10				
Нач. участка		Перевизнык А.П.			17.10				
Гл. инженер		Юрченко В.И.			17.10				

148,63	Фактическая отметка низа траншеи
--------	----------------------------------

Согласовано

Взам. инв. №

Подп. и дата

ИНВ. N° подл.