

План участка производства работ


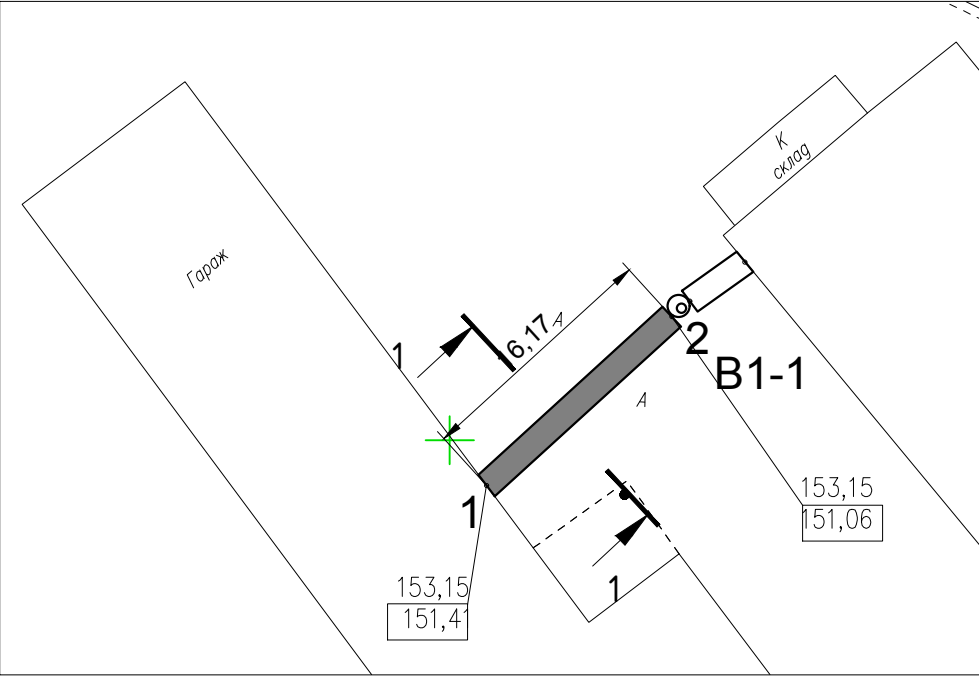


Схема разборки а/б покрытий, щебеночного основания, разработка грунта

1-1

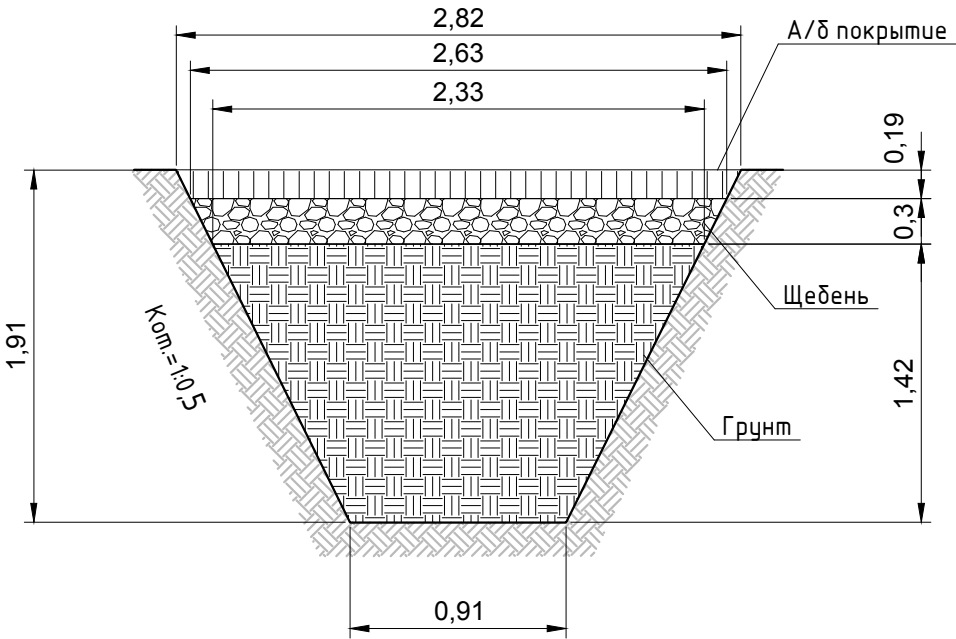


Примечание:
1. Линейные размеры указаны в метрах.
2. Система координат МСК 50.2.
3. Система высот Балтийская.
4. Съемка выполнялась электронным тахеометром С Х-105 (свидетельство о поверке С-АКЗ/14-06-2023/254502985, действительно до 13.06.2024г.)

Условные обозначения:

Участок производства работ
м.1-м.2 (B1-1)
153,15
151,41

Фактические точки участка работ
Фактическая отметка верха траншеи
Фактическая отметка низа траншеи

Ситуационный план

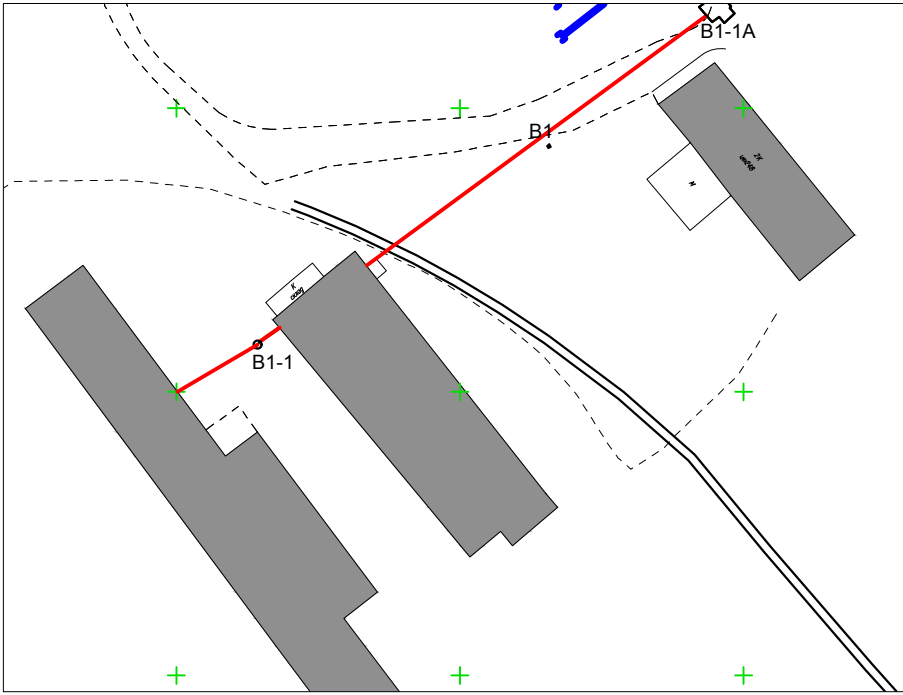

Резка асфальтового покрытия фрезой				
№	Участок	Длина L, м	ширина В, м	Периметр, м
1	т.1-т.2(B1-1)	16,17	2,82	37,98

Разборка а/б покрытия в траншее					
№	Участок	Длина L, м	Средняя ширина Вср, м	Толщина слоя Н, м	Объем разработки мех. способом, м3 V=LxВсрxН
1	т.1-т.2	16,17	2,72	0,19	8,36
ИТОГО:					8,36

Разборка щебеночного основания в траншее					
№	Участок	Длина L, м	Средняя ширина Вср, м	Толщина слоя Н, м	Объем разработки мех. способом, м3 V=LxВсрxН
1	т.1-т.2	16,17	2,48	0,30	12,03
ИТОГО:					12,03

Разработка грунта в траншее						
№	Участок	Длина L, м	Средняя ширина Вср, м	Глубина Н, м	Объем разработки мех. способом, м3 V=LxВсрxНx0,97	Объем доработки вручную, м3 V=LxВсрxНx0,03
1	т.1-т.2	16,17	1,62	1,42	36,08	1,12
ИТОГО:					37,20	

					2023	131–23–НВКЗ			
						Ж/д пути от испытательного центра до обкаточной линии с удлинением трансбордера, расположенные по адресу: Московская область, г.о. Мытищи, ул. Колонцова, 4			
Изм.	Кол.	Лист	№ док.	Подпись	Дата	Наружные сети водоснабжения канализации Переустройство хозяйствевого водопровода (В1)	Стадия	Лист	Листов
Руков.проекта		Шевчук К.А.			16.09		ИД	1	1
Ген. директор		Кесслер Ю.Ф.			16.09				
Нач. участка		Перевизник А.П.			16.09				
Гл. инженер		Юрченко В.И.			16.09				
						Исполнительная схема №16.1 Устройство траншеи водопровода В1 от т.1 до т.2 (В1-1)	ООО” КуКГЕОСТРОЙ”		