

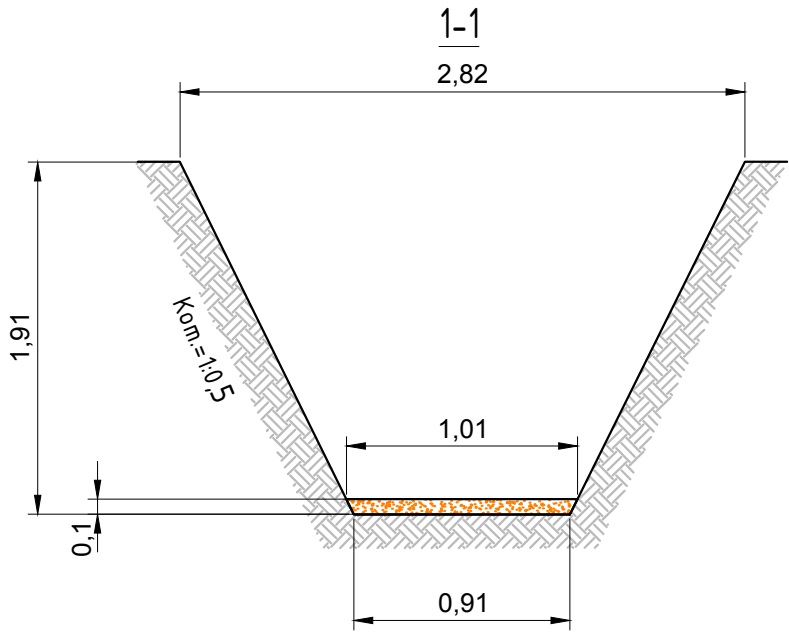


План участка производства работ

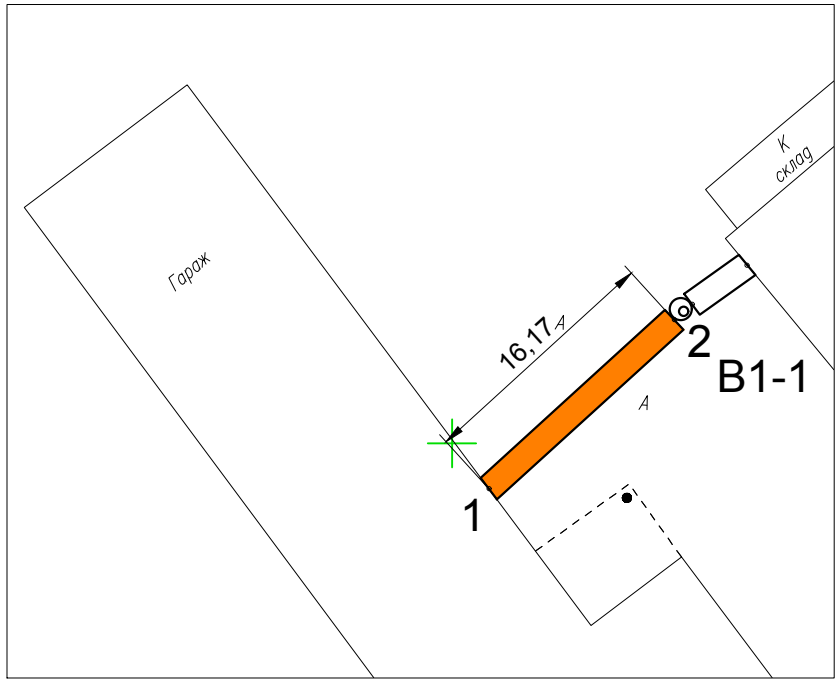

Приложение №1 к Акту №131-23-НВК3-16.2 от 02.09.2023 г.
Ситуационный план

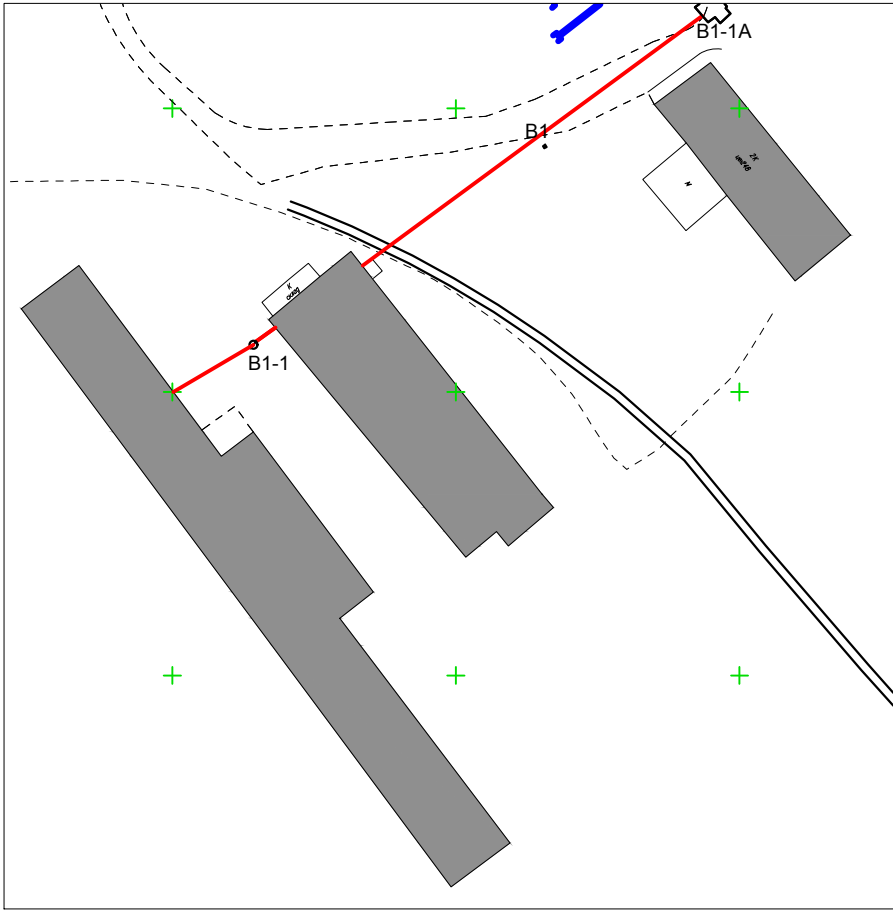

Ведомость выполненных работ по устройству песчанного основания					
№	Участок	Длина L, м	Средняя ширина Вср, м	Средняя глубина Нср, м	Объем, м3 V=LxВсрxНср
1	т.1-т.2 (B1-1)	16,17	0,96	0,10	1,55
ИТОГО:					1,55

Примечание:
1. Линейные размеры указаны в метрах.
2. Система координат МСК 50.2.
3. Система высот Балтийская.
4. Съёмка выполнялась электронным тахеометром С Х-105
(свидетельство о поверке С-АК3/14-06-2023/254502985, действительно до 13.06.2024г.)

					2023	131-23-НВК3		
						К/г пути от испытательного центра до обкаточной линии с удлинением трансбордера, расположенные по адресу: Московская область, г.о. Мытищи, ул. Колониова, 4		
Изм.	Кол.	Лист	№ док.	Подпись	Дата	Наружные сети водоснабжения и канализации	Стадия	Лист
Руков. проекта	Шевчук К.А.				01.09	Переустройство хозяйственного водопровода В1	ИД	1
Ген. директор	Кесслер Ю.Ф.				01.09			
Нач. участка	Перевизнык А.П.				01.09			
Гл. инженер	Юрченко В.И.				01.09	Исполнительная схема №16.2 Устройство песчанного основания в траншее от м.1 до м.2 (B1-1)		
							ООО "КиКГЕОСТРОЙ"	