

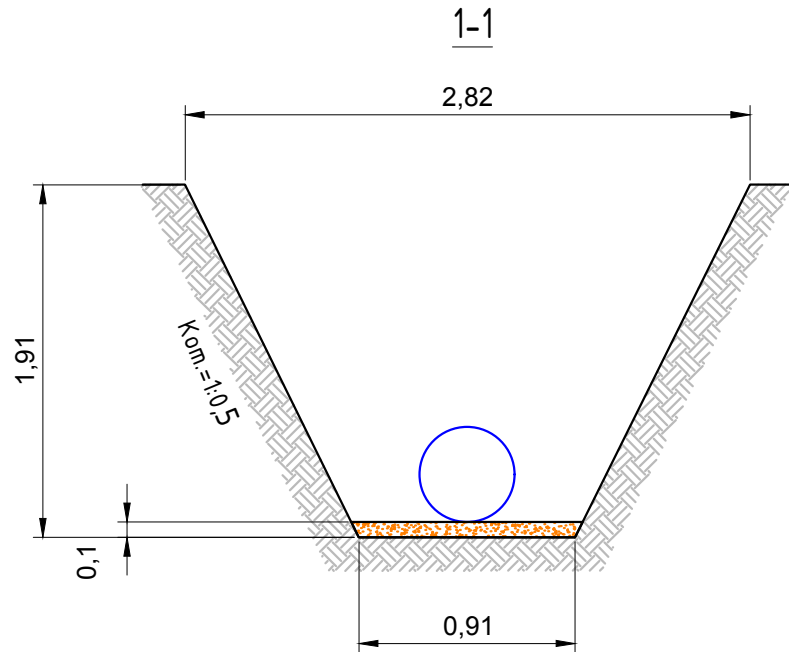


План участка производства работ

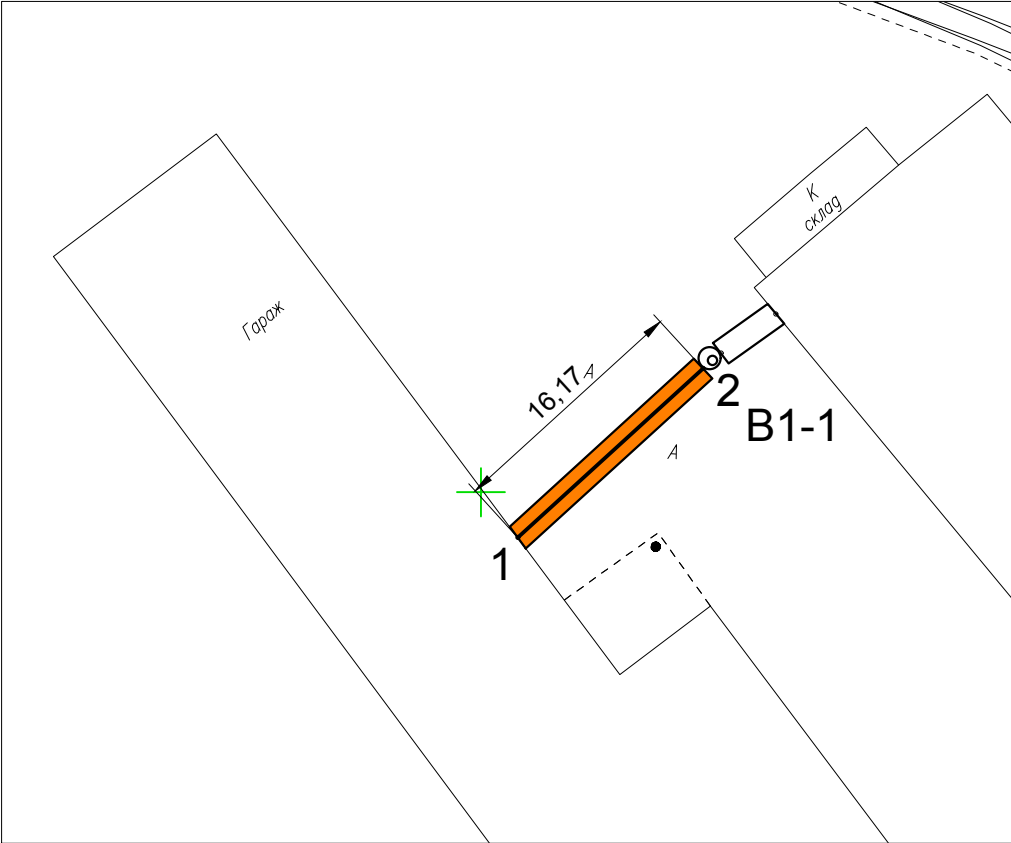

Продольный профиль хозяйственного водопровода В1 на участке м.1–м.2 (В1–1)

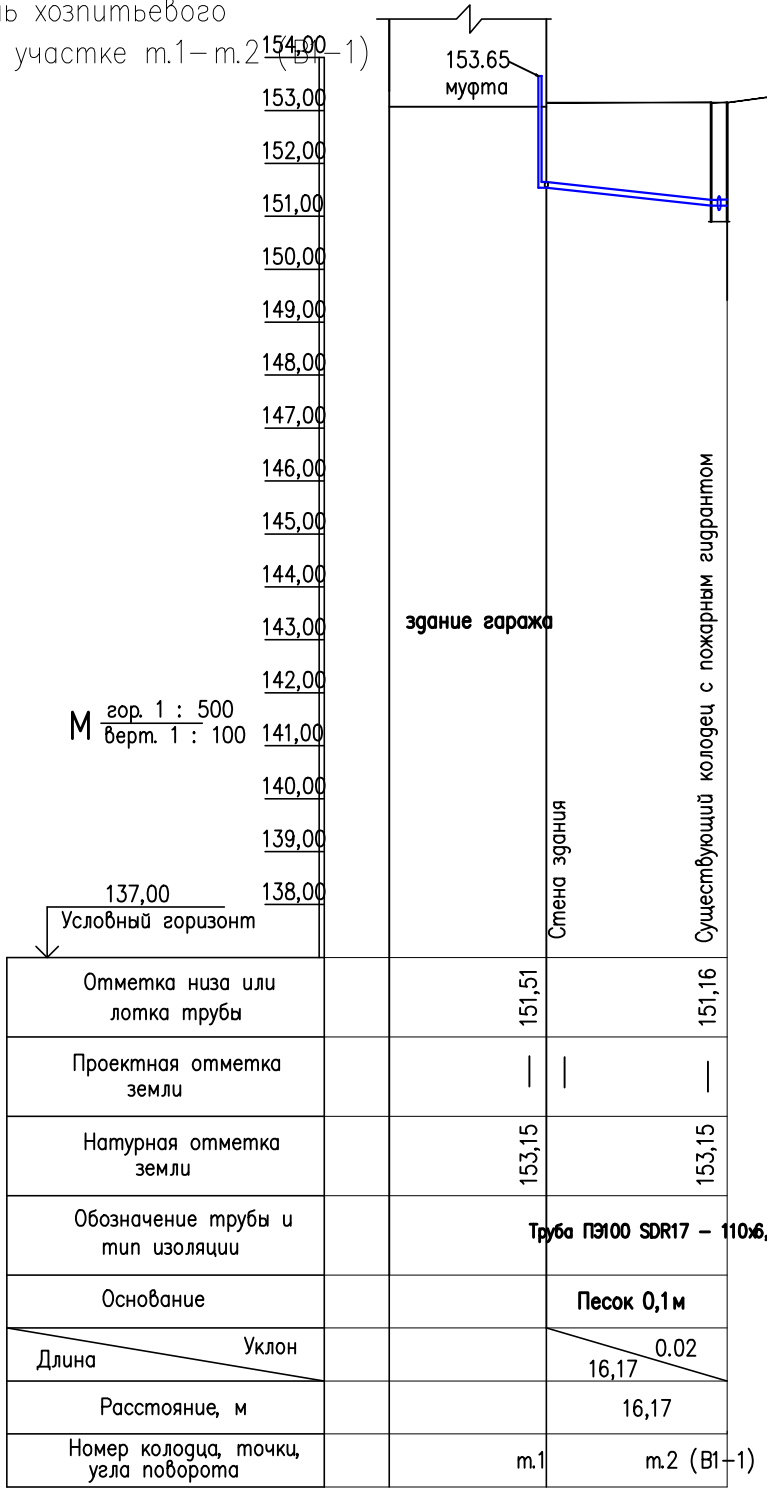

Ведомость смонтированных материалов				
№ п.п.	Наименование	Ед. изм.	Кол.	Примечание
1	Труба полиэтиленовая ПЭ100 SDR17-110x6,6	м	18,00	

Примечание:
1. Линейные размеры указаны в метрах.
2. Система координат МСК 50.2.
3. Система высот Балтийская.
4. Съёмка выполнялась электронным тахеометром С Х–105
(свидетельство о поверке С–АКЗ/14–06–2023/254502985, действительно до 13.06.2024г.)

Условные обозначения:
м.1–м.2 (В1–Ф) фактические точки участка работ
Основание из песка

					2023	131–23–НБКЗ		
						Ж/д пути от испытательного центра до обкаточной линии с удлинением трансбордера, расположенные по адресу: Московская область, г.о. Мытищи, ул. Колонцова, 4		
Изм.	Кол.	Лист	№ док.	Подпись	Дата	Наружные сети водоснабжения и канализации Переустройство хозяйственного водопровода В1	Стадия	Лист
Руков. проекта	Шевчук К.А.				03.09		ИД	1
Ген. директор	Кесслер Ю.Ф.				03.09			
Нач. участка	Перевизнык А.П.				03.09			
Гл. инженер	Юрченко В.И.				03.09	Исполнительная схема №16.3 Укладка труб в траншее от м.1 до м.2 (В1–1)	ООО "КукГЕОСТРОЙ"	