
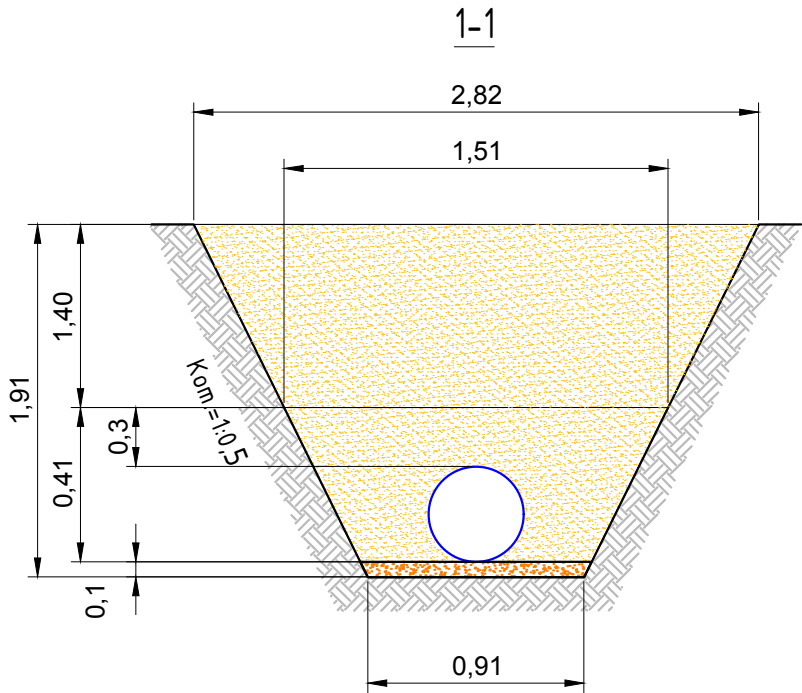


План участка производства работ

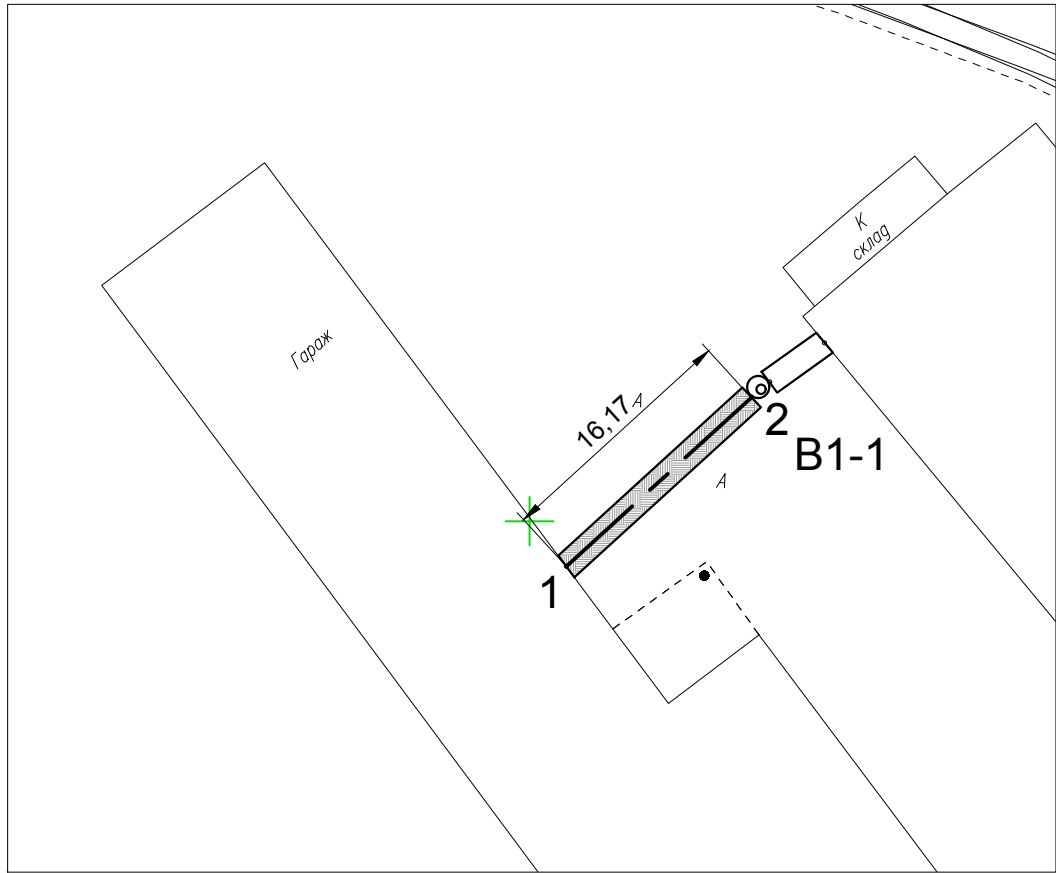

Ведомость выполненных работ по устройству обсыпки из песка							
№	Участок	Длина L, м	Средняя ширина Вср, м	Высота Н, м	Объем V1=LxВсрxH, м3	Объем V2, вытесняемый трубой, м3	Объем обсыпки V=V1-V2, м3
Труба Ø110мм							
1	т.1-т.2 (В1-1)	16,17	1,31	0,41	8,68	0,15	8,52
ИТОГО:							8,52

Ведомость выполненных работ по обратной засыпке грунтом					
№	Участок	Длина L, м	Средняя ширина Вср, м	Высота Н, м	Объем V, м3 LxВсрxH
1	т.1-т.2 В1-1)	16,17	2,16	1,40	48,90
ИТОГО:					48,90

Примечание:
1. Линейные размеры указаны в метрах
2. Система координат МСК 50.2.
3. Система высот Балтийская.
4. Съёмка выполнялась электронным тахеометром С Х-105
(свидетельство о поверке С-АК3/14-06-2023/254502985,
действительно до 13.06.2024г.)

					2023	131–23–НВКЗ			
						К/г пути от испытательного центра до обкаточной линии с удлинением трансбордера, расположенные по адресу: Московская область, г.о. Мытищи, ул. Колонцова, 4			
Изм.	Кол.	Лист	№ док.	Подпись	Дата				
Руков. проекта		Шевчук К.А.			05.09	Наружные сети водоснабжения и канализации Переустройство хозяйствевого водопровода В1	Стадия	Лист	Листов
Ген. директор		Кесслер Ю.Ф.			05.09		ИД	1	1
Нач. участка		Перевизнык А.П.			05.09				
Гл. инженер		Юрченко В.И.			05.09	Исполнительная схема №16.5 Обратная засыпка песком траншеи от т.1 до т.2 (В1–1)	ООО "КиКГЕОСТРОЙ"		

Согласовано			
Взам. инв. №			
Подп. и дата			
Инв. № подл.			

Условные обозначения:
т.1-т.2 (В1-1) фактические точки участка работ
Основание из песка
Обсыпка из песка
Грунт