

План участка производства работ


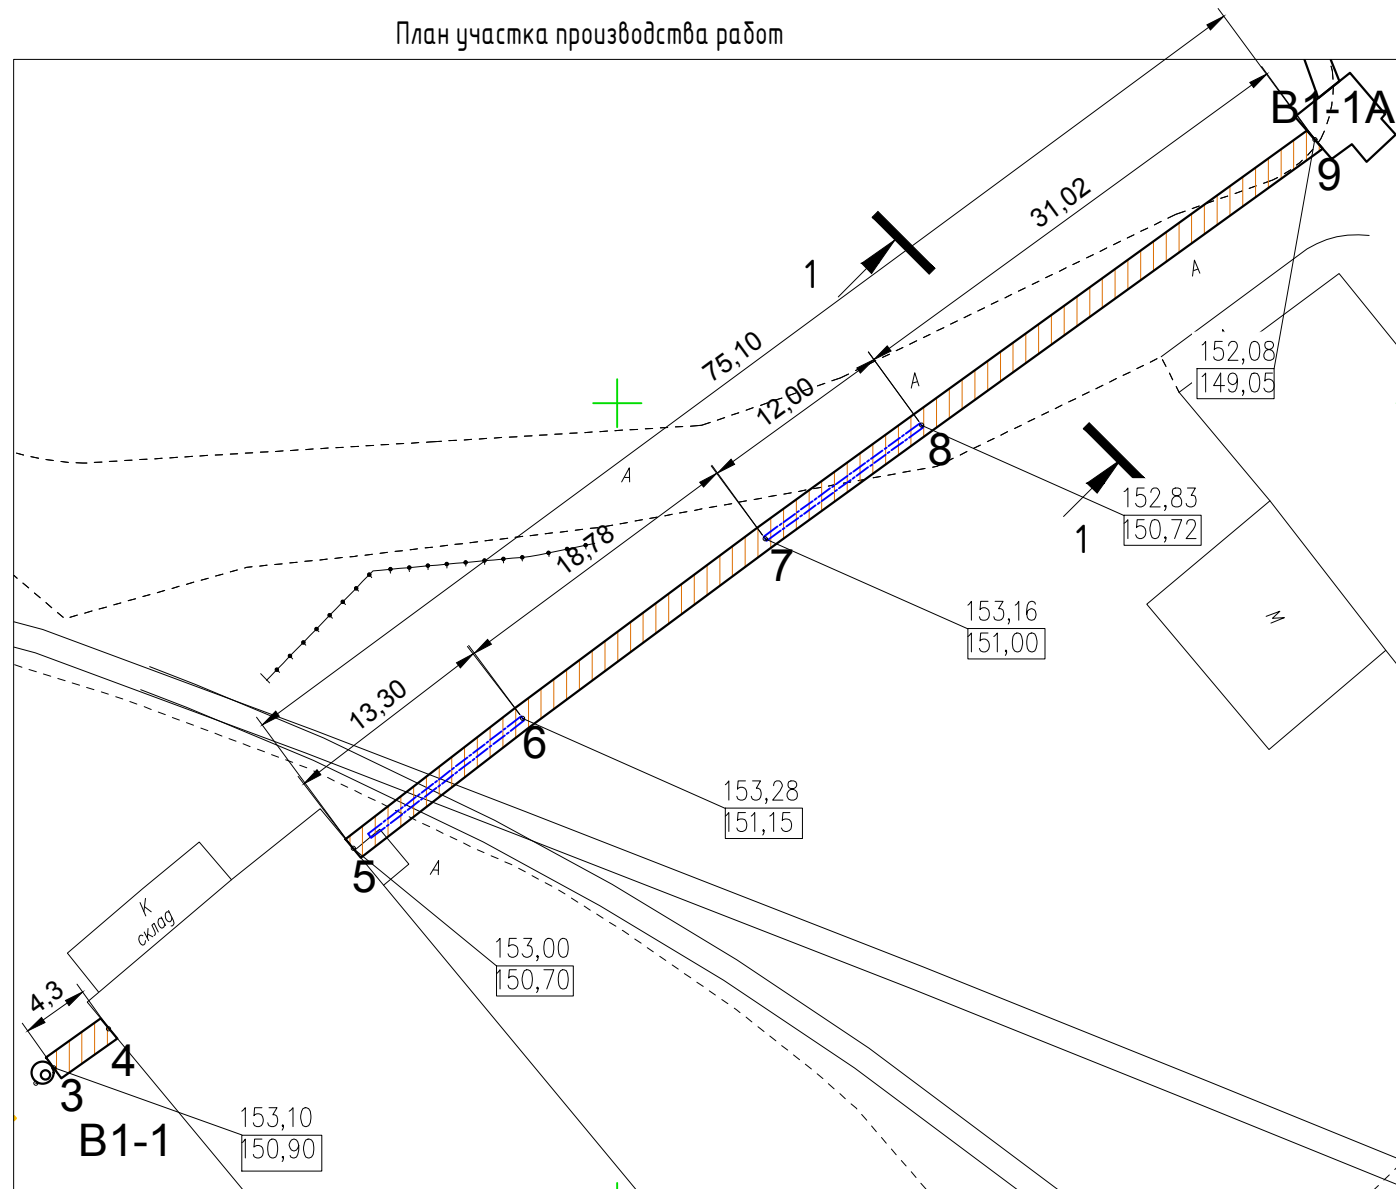


Схема разборки а/б покрытий, щебеночного основания, разработка грунта

Приложение №1 к Акту №131-23-НВК3-01 от 22.09.2023 г.

Ситуационный план

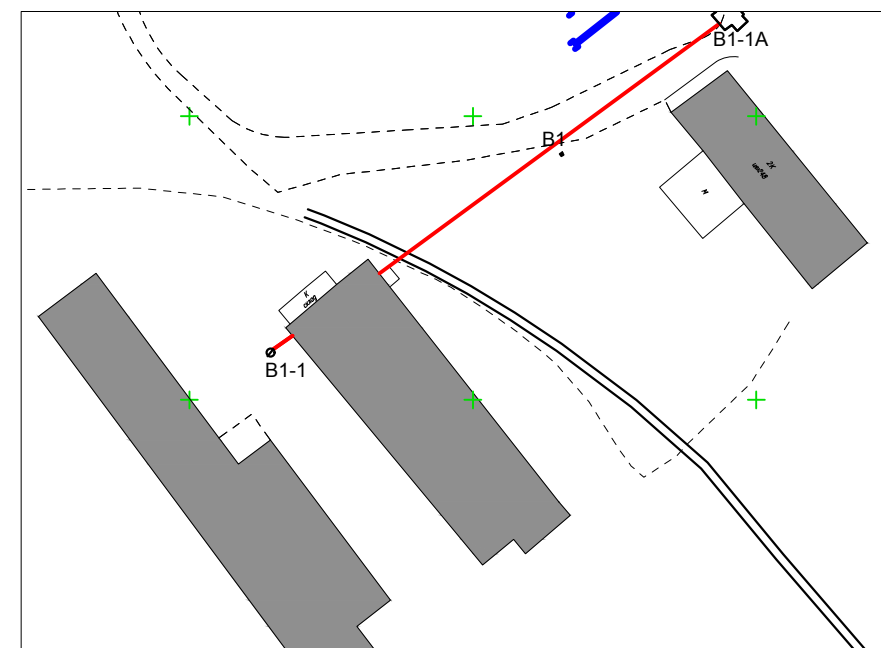


Разборка а/б покрытия в траншее					
№	Участок	Длина L, м	Средняя ширина Вср, м	Толщина слоя Н, м	Объем разработки мех. способом, м3 V=LxВсрxН
1	т.3(B1-1)-т.4	4,30	3,26	0,19	2,66
2	т.5-т.9	75,10	3,26	0,19	46,52
ИТОГО:					49,18

Разборка щебеночного основания в траншее					
№	Участок	Длина L, м	Средняя ширина Вср, м	Толщина слоя Н, м	Объем разработки мех. способом, м3 V=LxВсрxН
1	т.3(B1-1)-т.4	4,30	3,02	0,30	3,90
2	т.5-т.9	75,10	3,02	0,30	68,04
ИТОГО:					71,94

Разработка грунта в траншее						
№	Участок	Длина L, м	Средняя ширина Вср, м	Глубина Н, м	Объем разработки мех. способом, м3 V=LxВсрxНx0,97	Объем доработки вручную, м3 V=LxВсрxНx0,03
1	т.3(B1-1)-т.4	4,30	1,89	1,96	15,45	0,48
2	т.5-т.9	75,10	1,89	1,96	269,85	8,35
ИТОГО:					285,30	8,83

Резка асфальтового покрытия фрезой				
№	Участок	Длина L, м	ширина В, м	Периметр, м
1	т.3(B1-1) - т.4	4,30	3,36	15,32
1	т.5 - т.9	75,10	3,36	156,92
ИТОГО				172,24

Примечание:
1. Линейные размеры указаны в метрах.
2. Система координат МСК 50.2.
3. Система высот Балтийская.
4. Съёмка выполнялась электронным тахеометром С Х-105 (свидетельство о поверке С-АК3/14-06-2023/254502985, действительно до 13.06.2024г.)

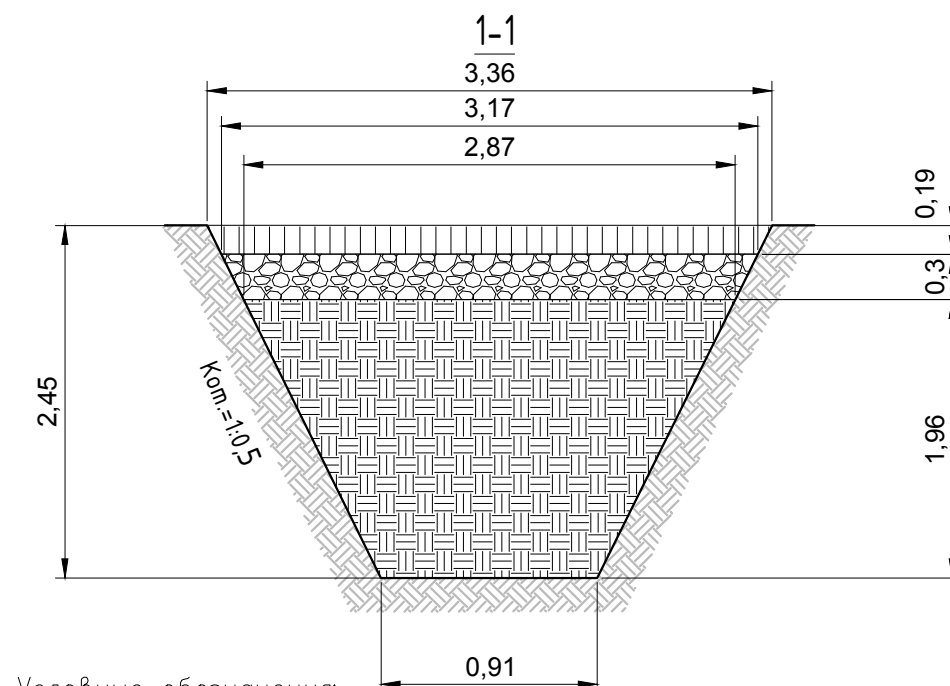

Условные обозначения:

	Участок производства работ
т.3-т.9	Фактические точки участка работ
153,10	Фактическая отметка верха траншеи
150,90	Фактическая отметка низа траншеи

2023						131-23-НВК3		
						Ж/д пути от испытательного центра до обкаточной линии с удлинением трансбордера, расположенные по адресу: Московская область, г.о. Мытищи, ул. Колонцова, 4		
Изм.	Кол.	Лист	№ док.	Подпись	Дата	Наружные сети водоснабжения и канализации Переустройство хозяйственного водопровода (В1)	Стадия	Лист
Руков. проекта	Шевчук К.А.				22.09		ИД	1
Ген. директор	Кесслер Ю.Ф.				22.09			
Нач. участка	Перевизнык А.П.				22.09			
Гл. инженер	Юрченко В.И.				22.09	Исполнительная схема №1 Устройство траншеи от т.3 (В1-1) до т.9 (В1-1А)	ООО "КиКГЕОСТРОЙ"	