
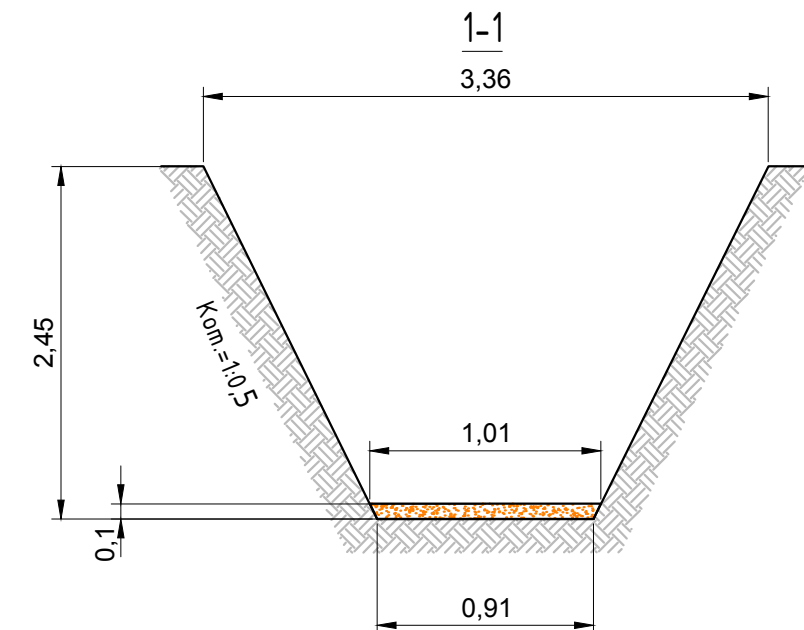


План участка производства работ

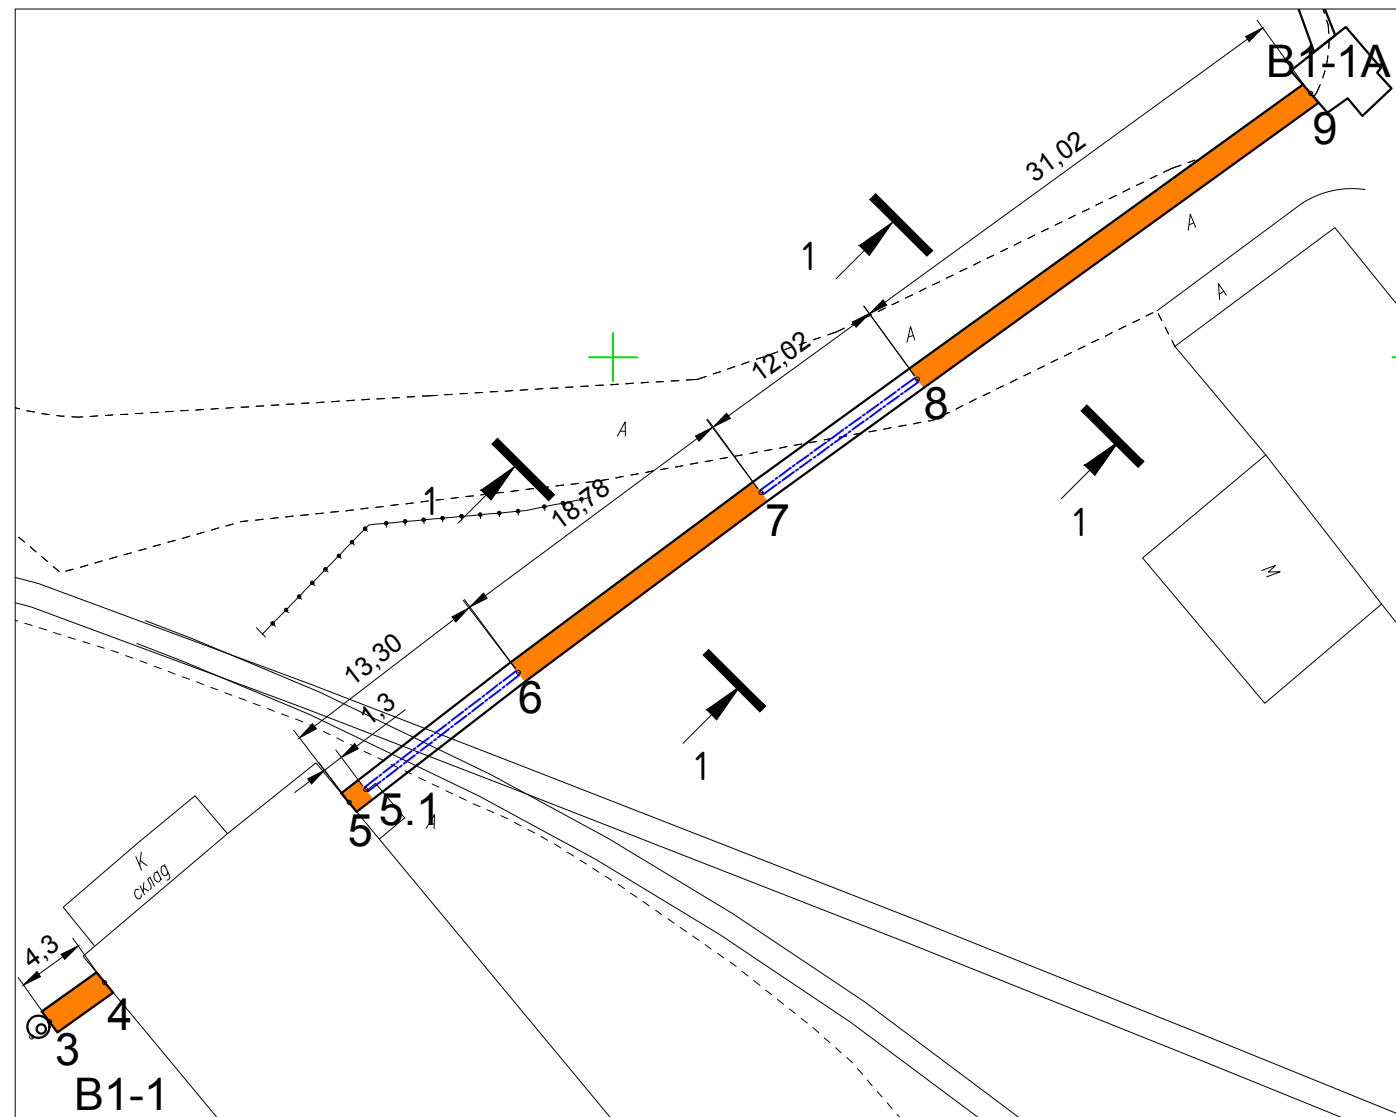

Ведомость выполненных работ по устройству песчанного основания					
№	Участок	Длина L, м	Средняя ширина Вср, м	Средняя глубина Нср, м	Объем, м3 V=LxВсрxНср
1	т.3 (В1-1)-т.4	4,30	0,96	0,10	0,41
2	т.5-т.5.1	1,30	0,96	0,10	0,12
3	т.6-т.7	18,78	0,96	0,10	1,80
4	т.8-т.9 (В1-1А)	31,02	0,96	0,10	2,98
ИТОГО:					5,31

Примечание:

1. Линейные размеры указаны в метрах
2. Система координат МСК 50.2.
3. Система высот Балтийская.
4. Съемка выполнялась электронным тахеометром С X-105

(свидетельство о поверке С-АКЗ/14-06-2023/254502985, действительно до 13.06.2024г.)

					2023	131-23-НВКЗ			
						Ж/д пути от испытательного центра до обкаточной линии с удлинением трансбордера, расположенные по адресу: Московская область, г.о. Мытищи, ул. Колонцова, 4			
Изм.	Кол.	Лист	N° док.	Подпись	Дата				
Руков. проекта		Шевчук К.А.			25.09	Наружные сети водоснабжения и канализации Переустройство хозяйтвьевого водопровода В1	Стадия	Лист	Листов
Ген. директор		Кесслер Ю.Ф.			25.09		ИД	1	1
Нач. участка		Перевизнык А.П.			25.09				
Гл. инженер		Юрченко В.И.			25.09				
						Исполнительная схема №2 Устройство песчаного основания в траншее от м.3 (В1-1) до м.9 (В1-1А)	ООО "КуКГЕОСТРОЙ"		

Условные обозначения:

м.3–м.9 Фактические точки участка работ

Основание из песка