



План участка производства работ

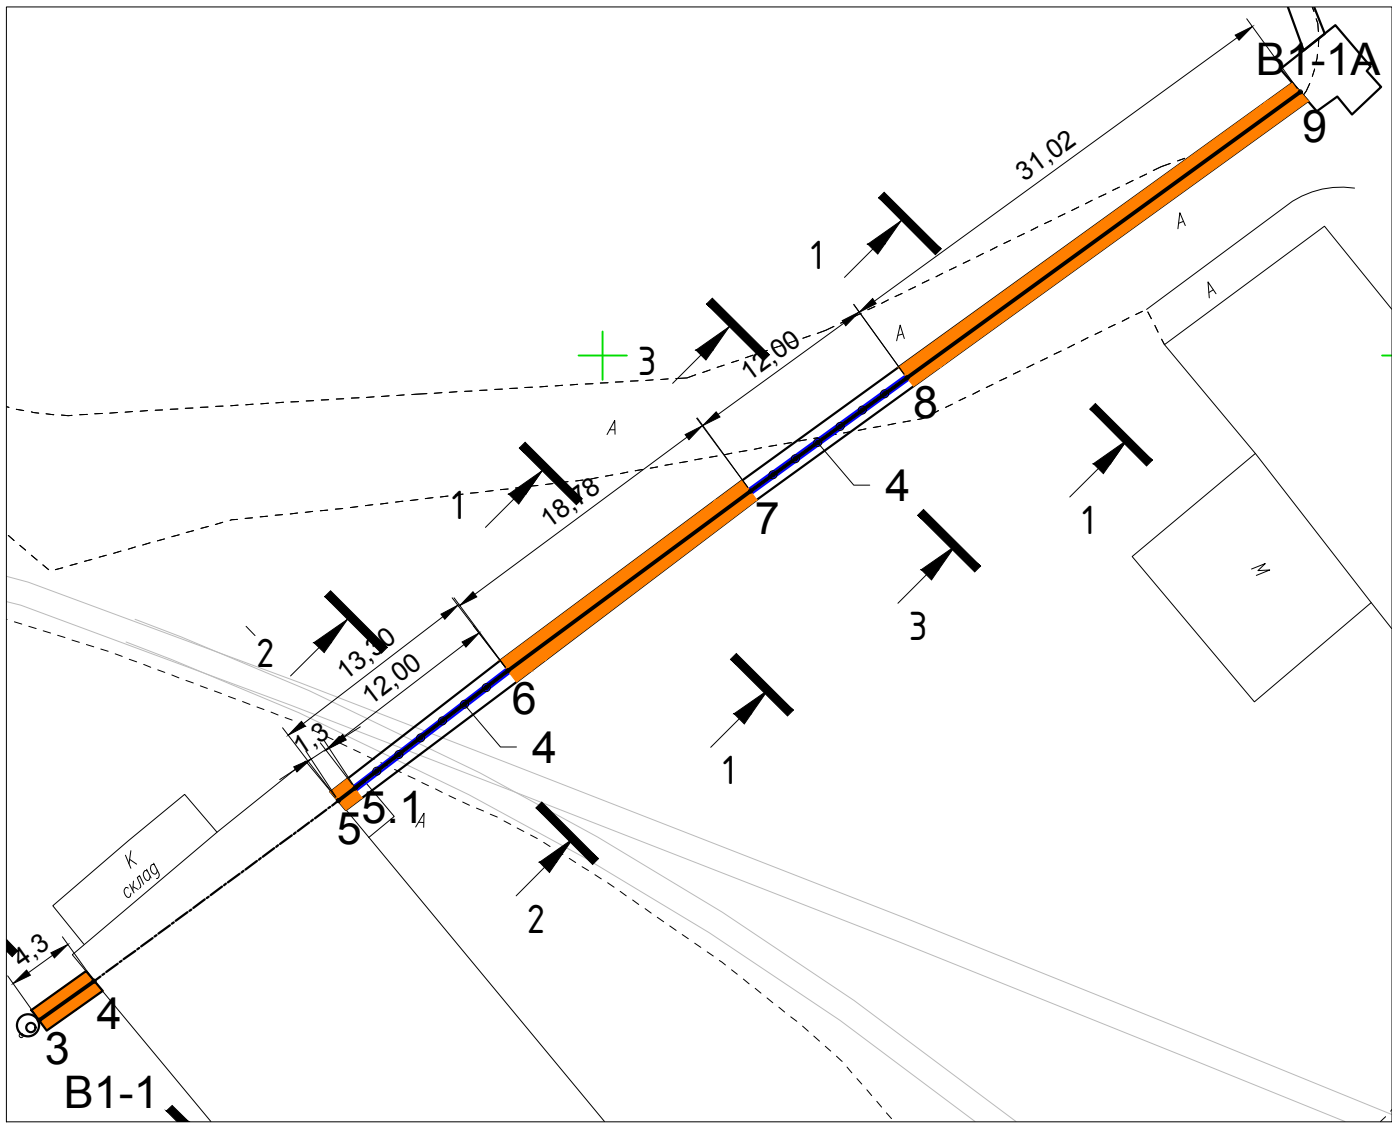

Продольный профиль хозяйственного водопровода В1 на участке В1-1-В1-1А

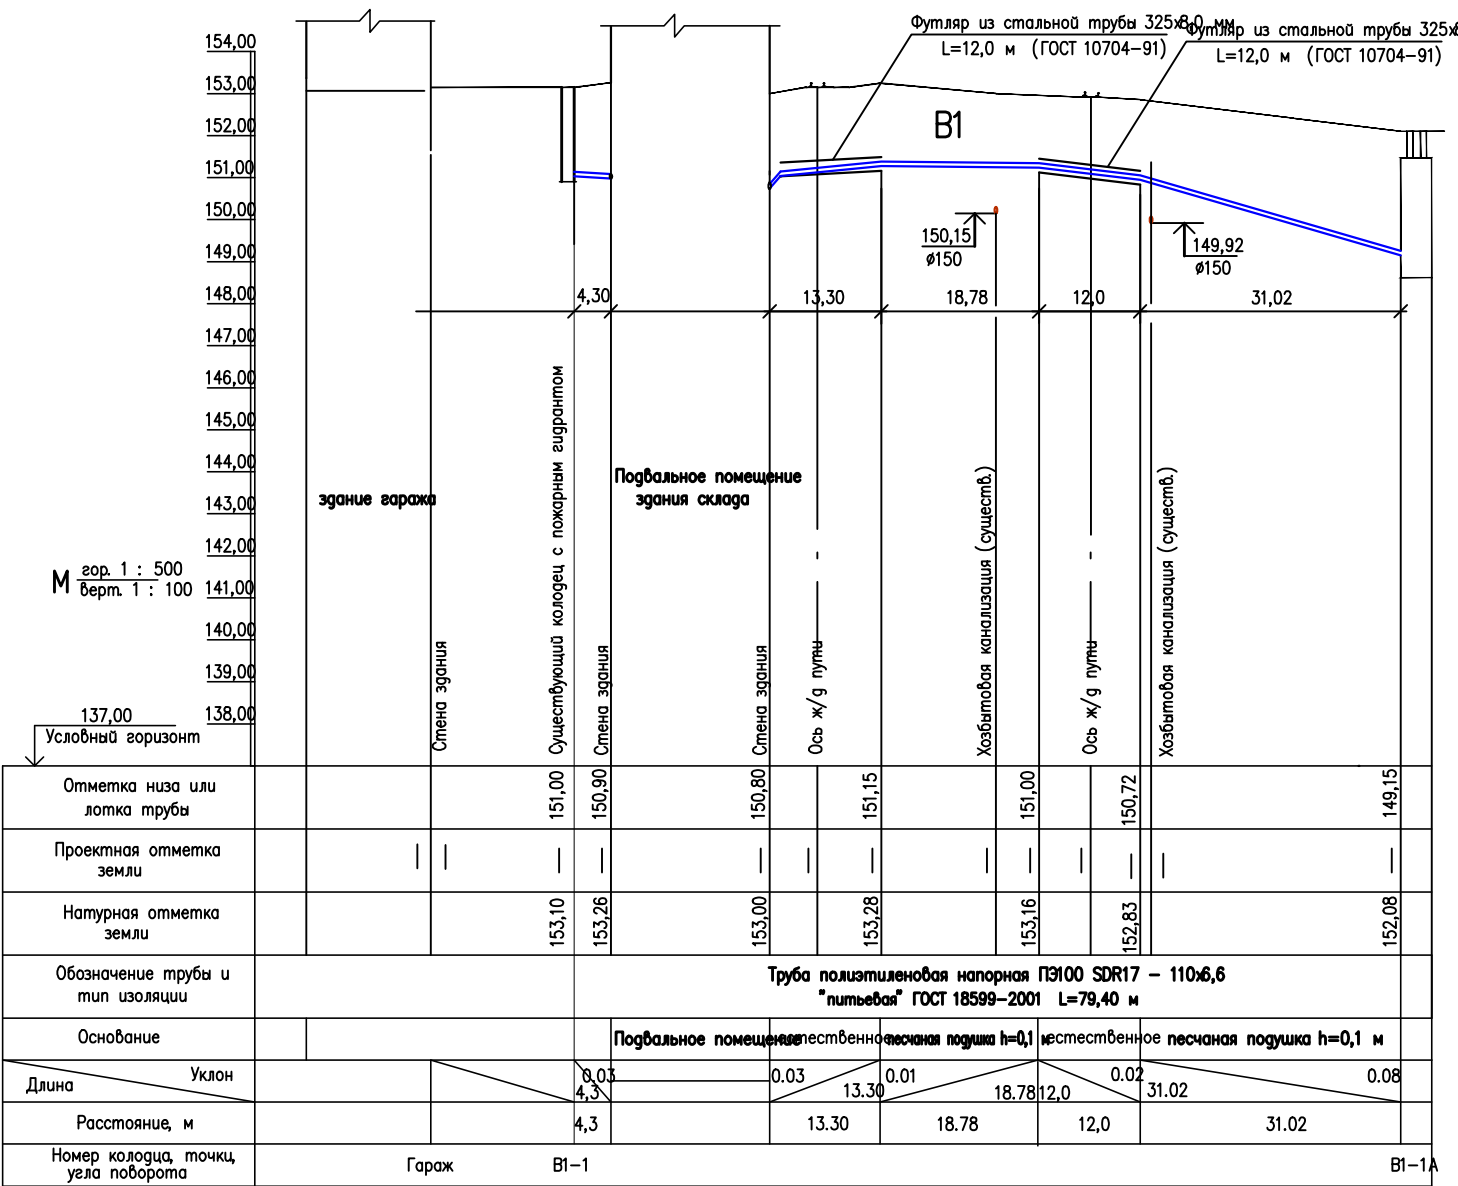

Отметка низа или лотка трубы	151,00	150,90	150,80	151,15	151,00	150,72	149,15
Проектная отметка земли							
Натурная отметка земли	153,10	153,26	153,00	153,28	153,16	152,83	152,08
Обозначение трубы и тип изоляции	Труба полиэтиленовая напорная ПЭ100 SDR17 - 110x6,6 "питьевая" ГОСТ 18599-2001 L=79,40 м						
Основание	Подвальное помещение: естественное песчаная подушка h=0,1 м; естественное песчаная подушка h=0,1 м						
Длина	Уклон	0,03	0,03	0,01	0,02	0,02	0,08
Расстояние, м		4,3	13,30	18,78	12,0	31,02	
Номер колодца, точки, угла поворота	Гараж	В1-1					В1-1А

Ведомость выполненных работ по укладке труб				
№ п.п.	Наименование	Ед. изм.	Кол.	Примечание
1	Труба полиэтиленовая ПЭ100 SDR17-110x6,6	м	80,00	
2	Труба стальная с полиэтиленовым защитным покрытием ВУС Ø325x8,0мм	м	24,00	футляр (2шт по 12м)
3	Заполнение межтрубного пространства цементно-песчаной смесью марки М100	м3	1,57	
4	Кольцо опорно направляющее ОНК-110/325	шт	12	Шаг установки 2м



2023						131-23-НБКЗ		
						Ж/г пути от испытательного центра до обкаточной линии с удлинением трансбордера, расположенные по адресу: Московская область, г.о. Мытищи, ул. Колонцова, 4		
Изм.	Кол.	Лист	№ док.	Подпись	Дата	Наружные сети водоснабжения и канализации Переустройство хозяйственного водопровода В1	Стадия	Лист
Руков. проекта	Шевчук К.А.				25.09		ИД	1
Ген. директор	Кесслер Ю.Ф.				25.09			
Нач. участка	Перевизнык А.П.				25.09			
Гл. инженер	Юрченко В.И.				25.09	Исполнительная схема №3 Укладка труб в траншее от м.3 (В1-1) до м.9 (В1-1А)	ООО "КуКГЕОСТРОЙ"	

Согласовано

Взам. инв. №

Подп. и дата

Инв. № подл.

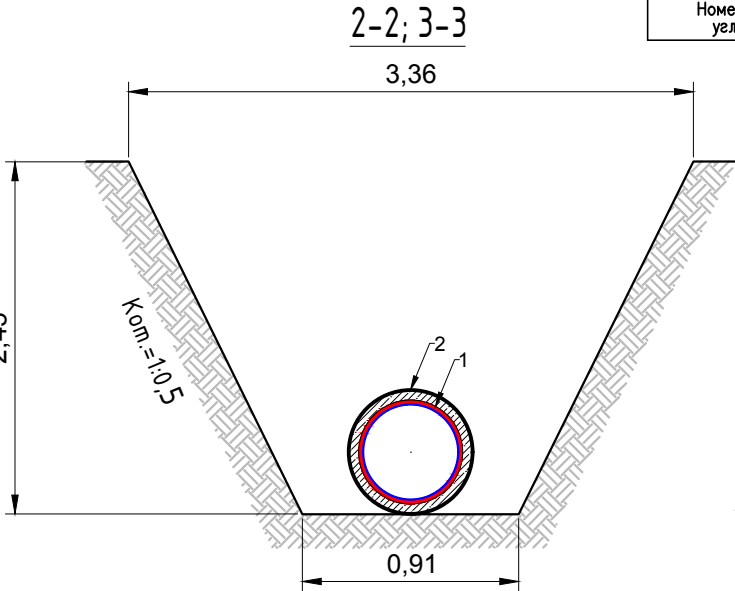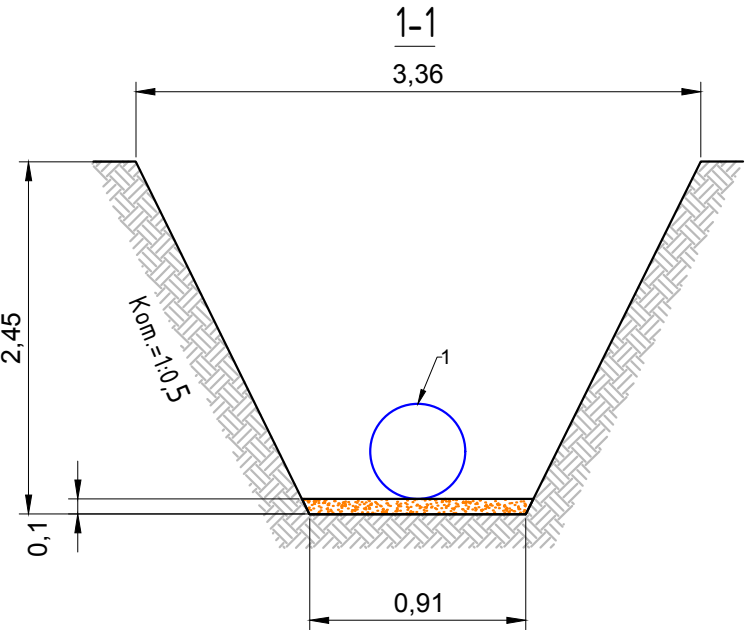

Примечание:
1. Линейные размеры указаны в метрах.
2. Система координат МСК 50.2.
3. Система высот Балтийская.
4. Съемка выполнялась электронным тахеометром СХ-105
(свидетельство о поверке С-АКЗ/14-06-2023/254502985, действительно до 13.06.2024г.)

Условные обозначения:

м.3-м.9 Фактические точки участка работ
Основание из песка