

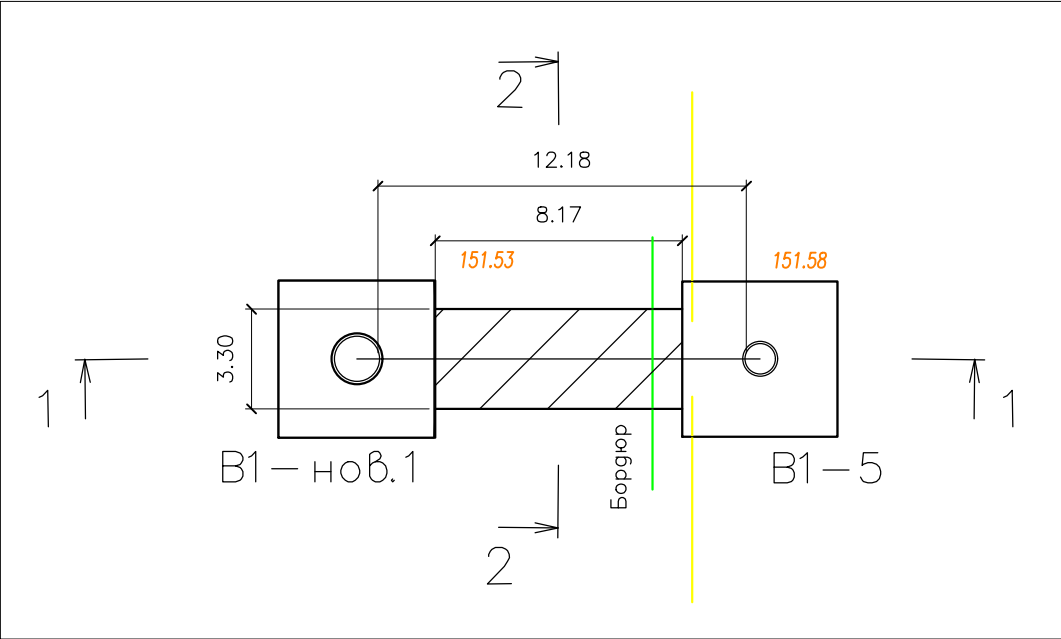


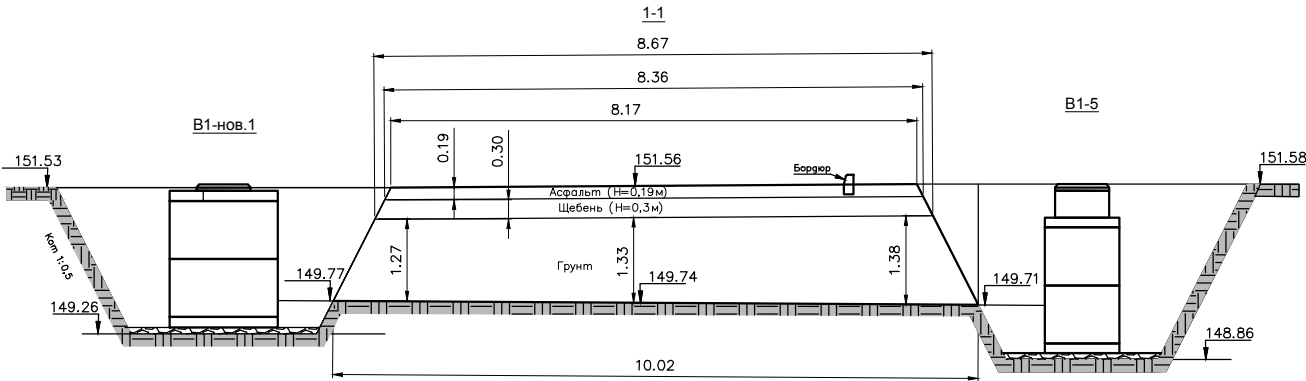

Ситуационный план

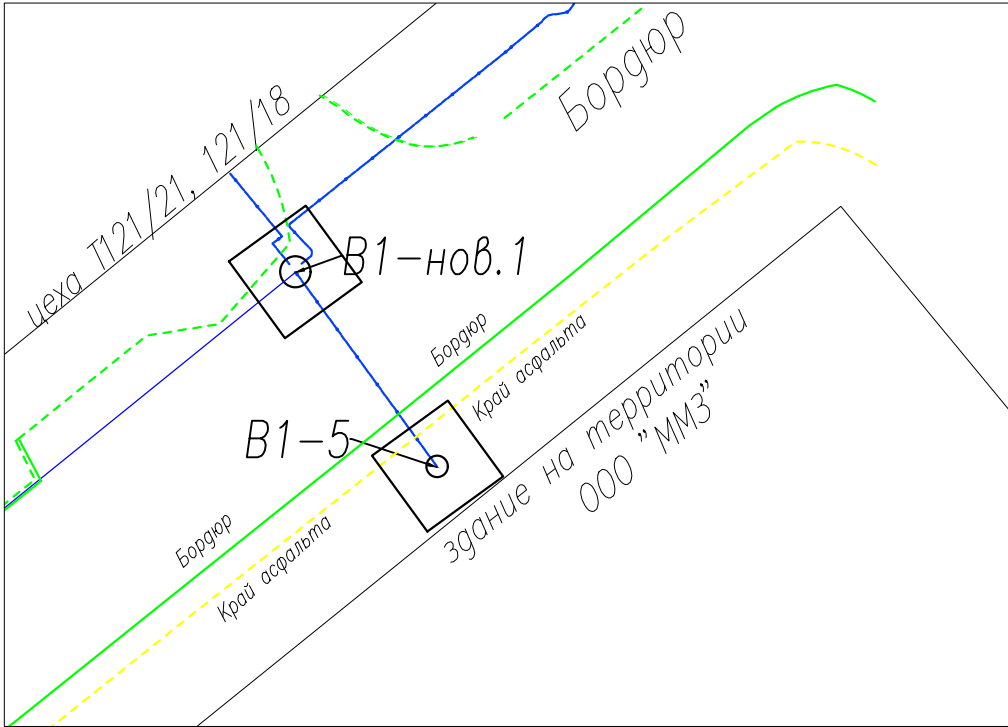

Разборка щебеночного покрытия при разработке траншеи					
№	Участок	Длина L, м	Ширина Вср, м	Толщина Н, м	Объем разработки мех. способом, V=L*Вср*Н м³
1	В1-нов.1 - В1-5	8,51	2,9	0,3	7,40


Резка асфальтобетонного покрытия фрезой					
№	Участок	Длина L, м	Ширина Вср, м	Толщина Н, м	Периметр резки, P=(L+В)*2 м
1	В1-нов.1 - В1-5	8,17; 8,17		0,19	16,34

Разборка асфальтобетонного покрытия при разработке траншеи					
№	Участок	Длина Lср, м	Ширина Вср, м	Толщина Н, м	Объем разработки мех. способом, V=L*Вср*Н м³
1	В1-нов.1 - В1-5	8,26	3,19	0,19	5,01

Ведомость работ по демонтажу бордюра			
№	Участок	Длина L, м	Кол-во, шт
1	В1-нов.1 - В1-5	4	4

Разработка грунта траншеи							
№	Участок	Длина Lср, м	Ширина Вср, м	Глубина Нср, м	Всего, м³	Объем разработки мех. способом, V=L*Вср*Нср*0,97 м³	Объем разработки руч. способом, V=L*Вср*Нср*0,03 м³
1	В1-нов.1 - В1-5	9,09	1,93	1,33	23,33	22,63	0,70

Примечание:
1. Линейные размеры указаны в метрах
2. Система координат МСК 50.2.
3. Система высот Балтийская.
4. Съемка выполнялась электронным тахеометром СХ-105 (свидетельство о поверке С-АКЗ/14-06-2023/254502985, действительно до 13.06.2024г.)

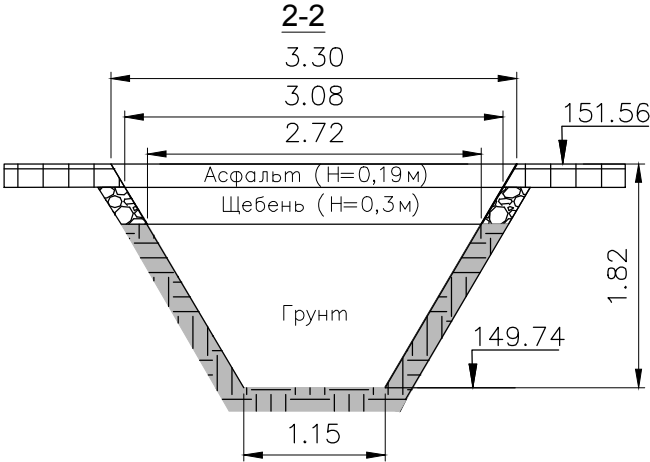

Условные обозначения:
[Hatched box] Участок производства работ
B1-нов.1 - B1-5 Фактические точки участка работ
[Green line] Бордюр (демонтаж)

					2023	131-23-НВК3		
						Ж/д пути от испытательного центра до обкаточной линии с удлинением трансбордера, расположенные по адресу: Московская область, г.о. Мытищи, ул. Колонцова, 4		
Изм.	Кол.	Лист	№ док.	Подпись	Дата	Наружные сети водоснабжения и канализации Переустройство хозяйственного водопровода В1	Стадия	Лист
Руков. проекта				Шевчук К.А.	27.10		ИД	1
Ген. директор				Кесслер Ю.Ф.	27.10			
Нач. участка				Перевизнык А.П.	27.10			
Гл. инженер				Юрченко В.И.	27.10	Исполнительная схема №29 Демонтаж асфальтно-бетонного покрытия и разработка грунта на участке В1-нов.1 и В1-5	ООО "КикГЕОСТРОЙ"	