
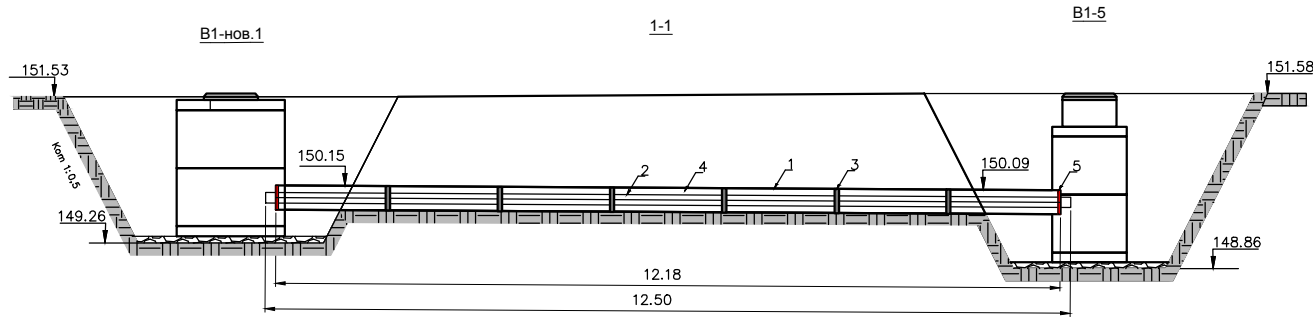
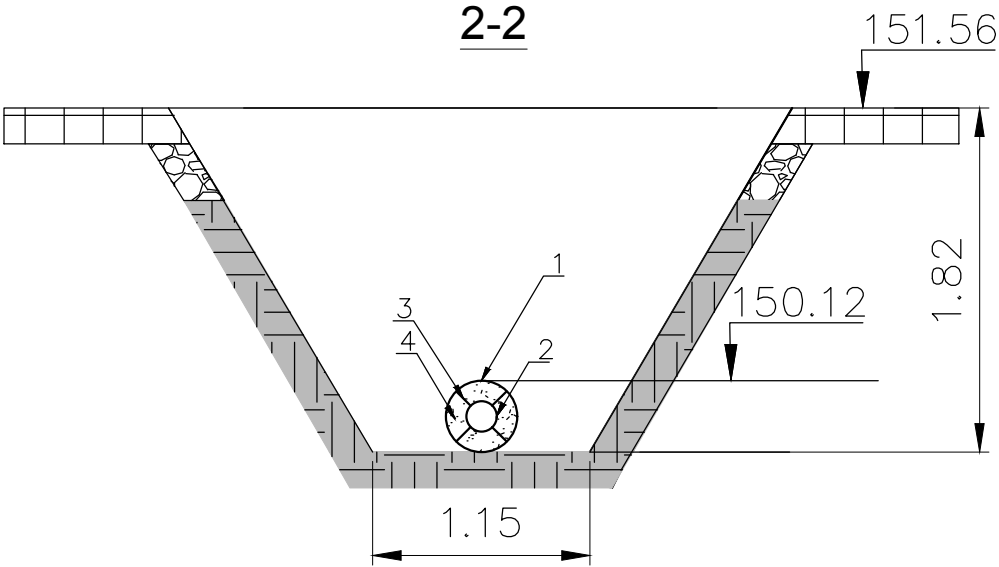


План участка производства работ

Приложение №1 к Акту № 131-23-НБК3-34 от 30.10.2023 г.

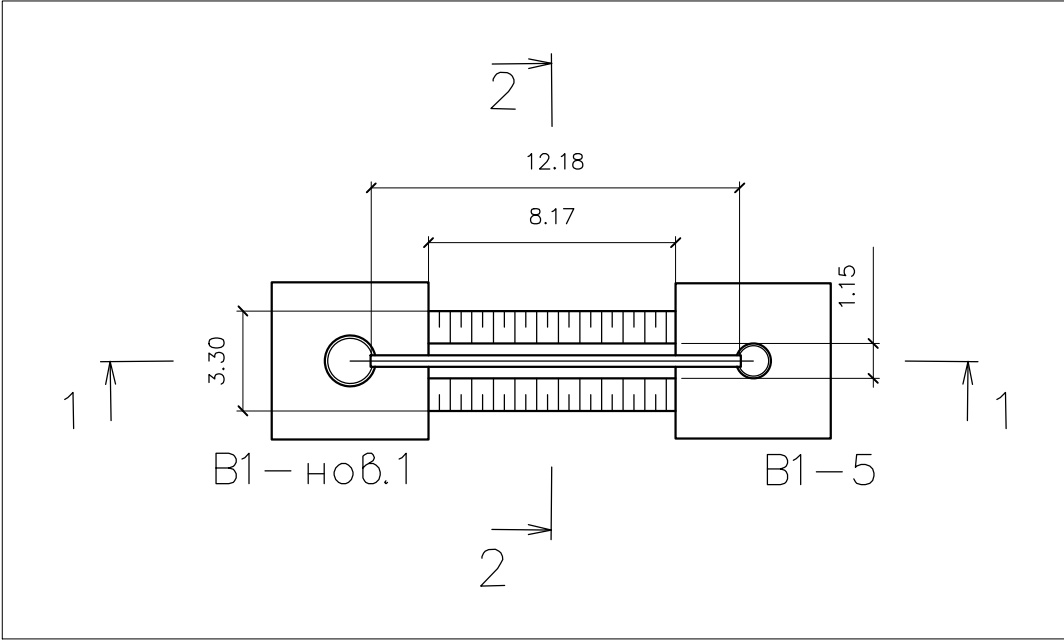

Ведомость объемов выполненных работ по монтажу трубы				
Поз. Обознач.	Наименование	ед.изм.	кол-во	примечание
1	Труба стальная с полиэтиленовым защитным покрытием ВУС Ду.377*7мм	м	12,18	футляр
2	Труба полиэтиленовая ПЭ100 SDR17-160*6,6мм	м	12,5	
3	Кольцо опорно-направляющее ОНК160*370	шт	6	шаг 2м
4	Цементно песчаный раствор М100	м3	1,02	
5	Защитная муфта Ду.377мм	шт	2	

					2023	131-23-НБК3		
						Ж/д пути от испытательного центра до обкаточной линии с удлинением трансбордера, расположенные по адресу: Московская область, г.о. Мытищи, ул. Колонцова, 4		
Изм.	Кол.	Лист	№ док.	Подпись	Дата	Наружные сети водоснабжения и канализации	Стадия	Лист
Руков. проекта	Шевчук К.А.				30.10	Переустройство хозяйственного водопровода В1	ИД	1
Ген. директор	Кесслер Ю.Ф.				30.10			
Нач. участка	Перевизнык А.П.				30.10			
Гл. инженер	Юрченко В.И.				30.10	Исполнительная схема №34	ООО "КиКГЕОСТРОЙ"	
						Монтаж трубы на участке В1-нов.1 и В1-5		