
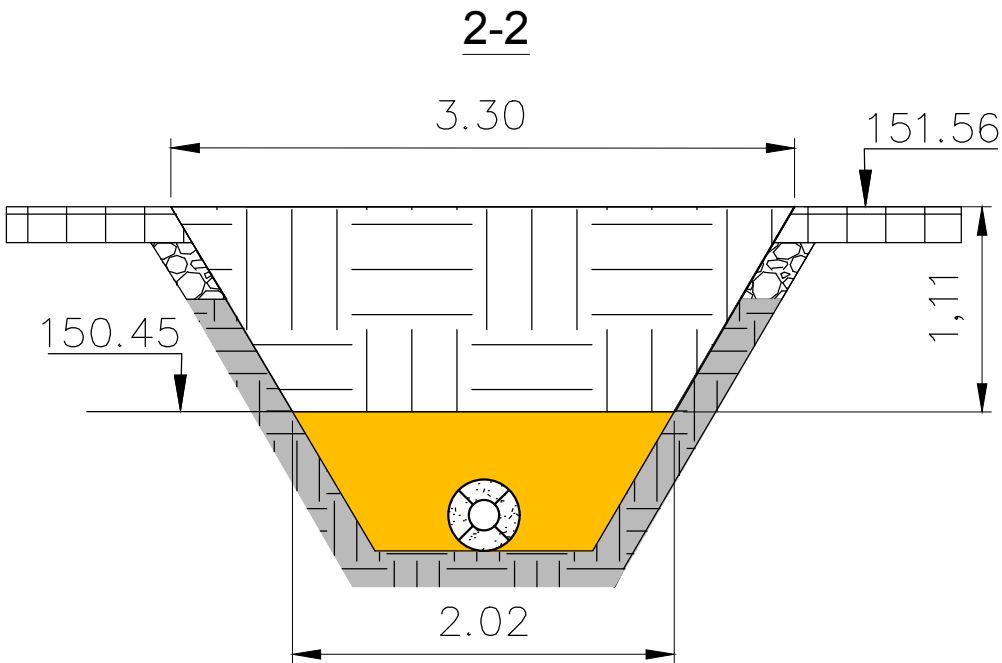
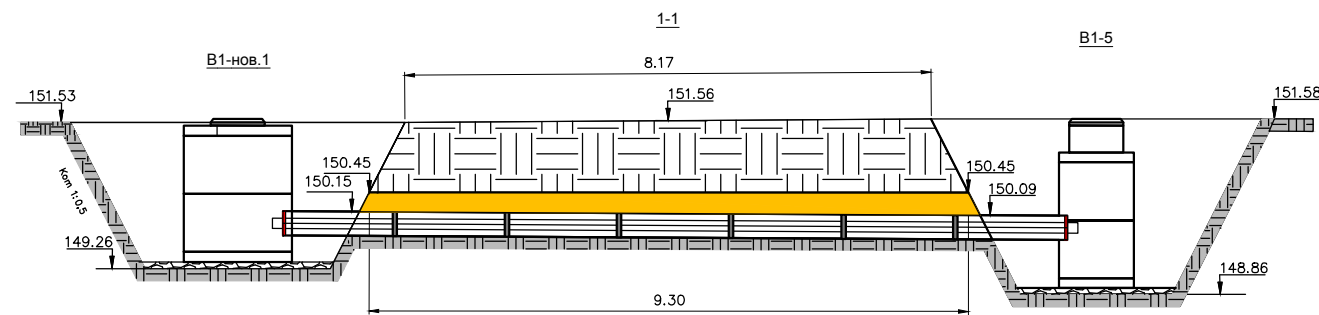


План участка производства работ

Приложение №1 к Акту № 131-23-НБКЗ-40 от 08.11.2023 г.

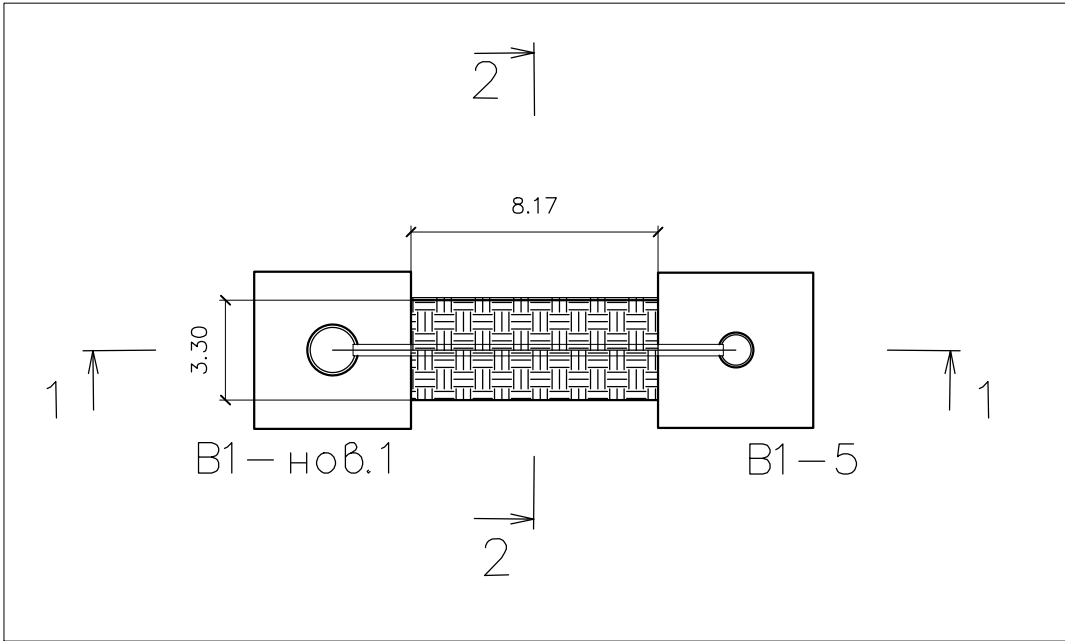

Ведомость объемов выполненных работ по обратной засыпке грунтом				
№	Наименование выполненных работ	обозн.	ед изм	кол-во
B1-нов.1 - B1-5				
1	Объем траншеи (3,3+2,02)/2*1,11*8,735	V1	м3	25,79

Инв. № подл.	Подп. и дата	Взам. инв. №

					2023	131-23-НВКЗ			
						Ж/д пути от испытательного центра до обкаточной линии с удлинением трансбордера, расположенные по адресу: Московская область, г.о. Мытищи, ул. Колонцова, 4			
Изм.	Кол.	Лист	№ док.	Подпись	Дата				
Руков. проекта		Шевчук К.А			08.11	Наружные сети водоснабжения и канализации Переустройство хозяйпитьевого водопровода В1	Стадия	Лист	Листов
Ген. директор		Кесслер Ю.Ф.			08.11		ИД	1	1
Нач. участка		Перевизнык А.П.			08.11				
Гл. инженер		Юрченко В.И.			08.11	Исполнительная схема №40 Обратная засыпка грунтом на участке В1-нов.1 и В1-5	ООО "КикГЕОСТРОЙ"		