



План участка производства работ

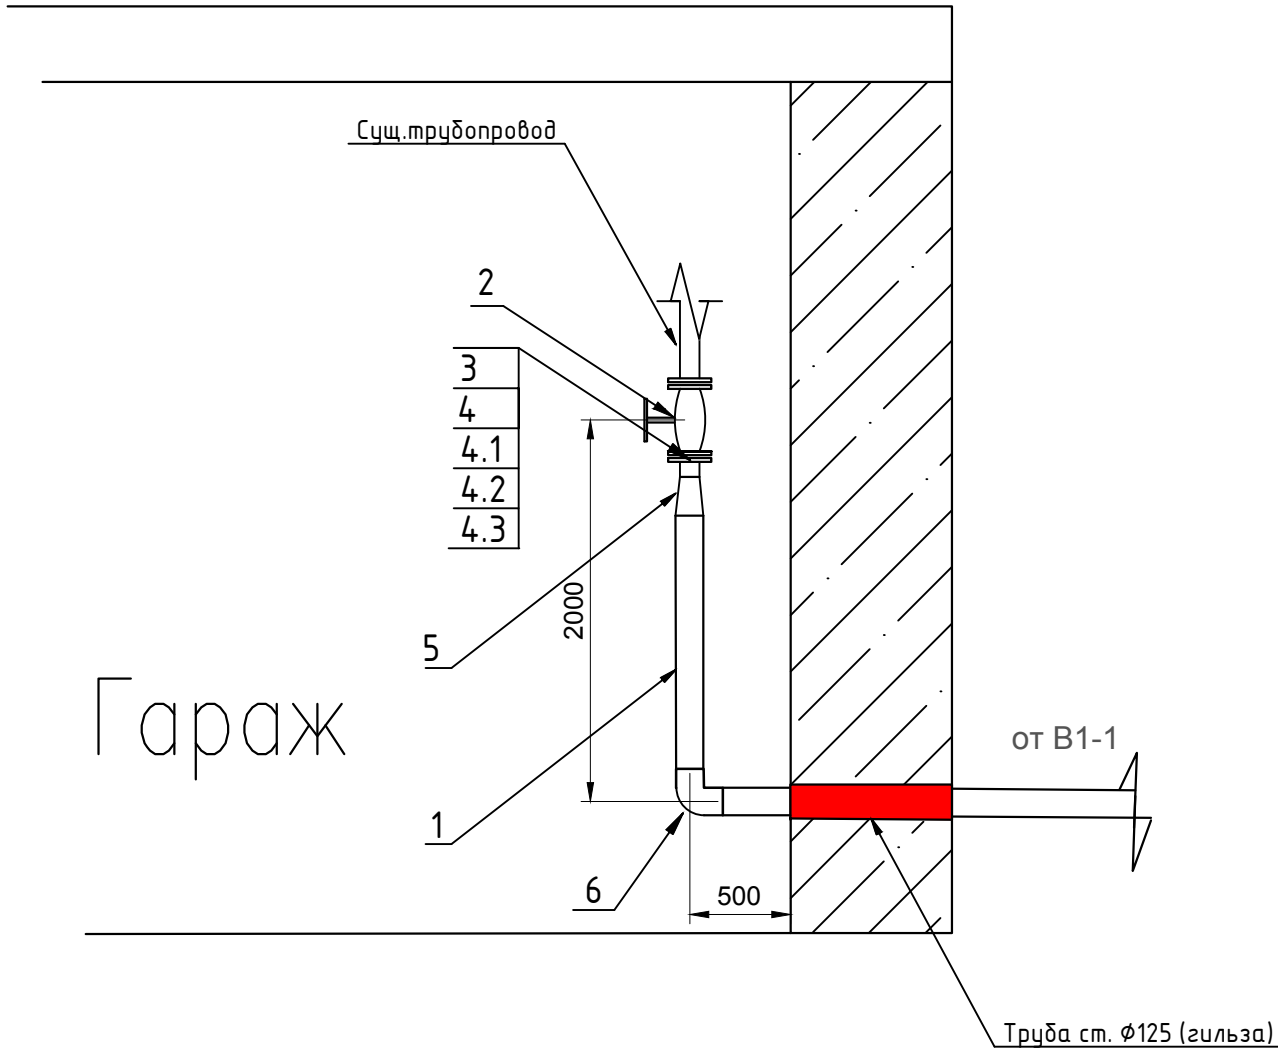

Ситуационный план

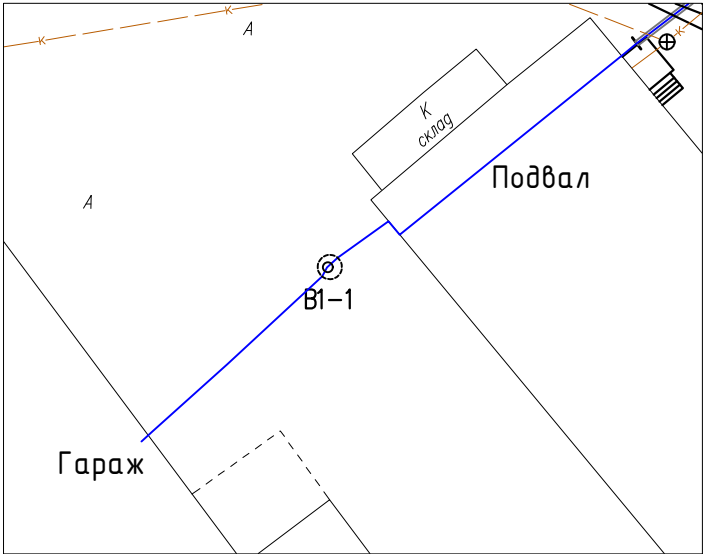

Ведомость смонтированных материалов и оборудования

Поз.	Наименование	Ед. изм.	Кол.	Примечание
1	Труба полиэтиленовая ПЭ100 SDR17-110х6,6	м	2,50	
2	Задвижка DN 80	шт	1	Существующая
3	Втулка под фланец ПЭ100 диаметром 110мм	шт	1	
4	Стальной фланец под ПЭ100 Ду90	шт	1	
4.1	Болт M16*80	шт	8	
4.2	Гайка M16	шт	8	
4.3	Шайба M16	шт	16	
5	Редукционная муфта 110*90 GF	шт	1	
6	Отвод ПЭ100 Ду 110 GF	шт	1	

Согласовано					
Взам. инв. №					
Подп. и дата					
Инв. № подл.					

					2023	131-23-НБКЗ		
						Ж/д пути от испытательного центра до обкаточной линии с удлинением трансбордера, расположенные по адресу: Московская область, г.о. Мытищи, ул. Колонцова, 4		
Изм.	Кол.	Лист	№ док.	Подпись	Дата	Наружные сети водоснабжения и канализации	Стадия	Лист
Руков. проекта				Шевчук К.А.	07.09	Переустройство хозяйственного водопровода В1	ИД	1
Ген. директор				Кесслер Ю.Ф.	07.09			
Нач. участка				Перевизнык А.П.	07.09			
Гл. инженер				Юрченко В.И.	07.09	Исполнительная схема №18	ООО "КиКГЕОСТРОЙ"	
						Монтаж водопровода В1 в здании гаража		