

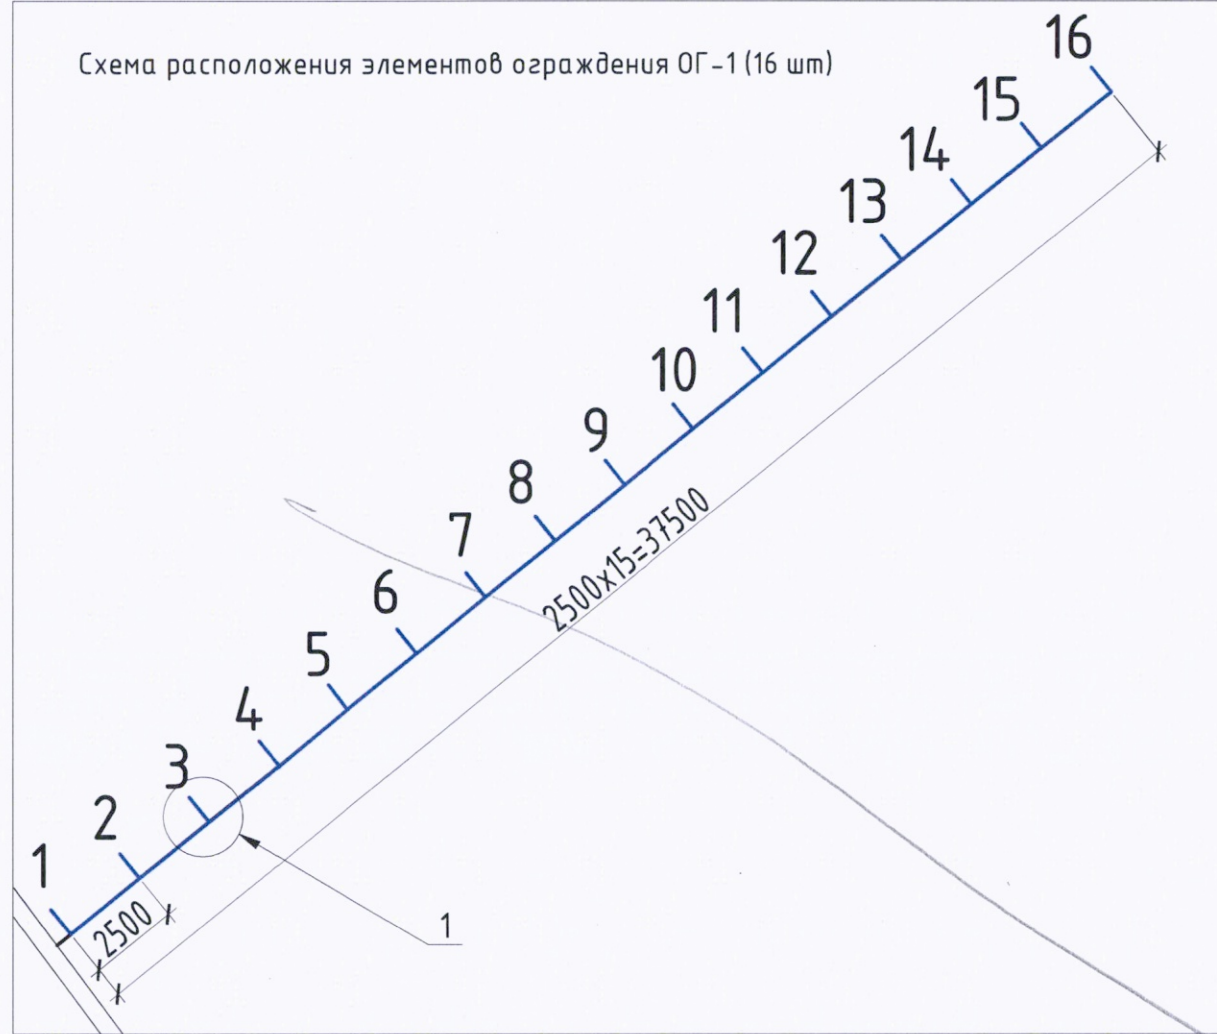


Схема расположения элементов ограждения ОГ-1 (16 шт)

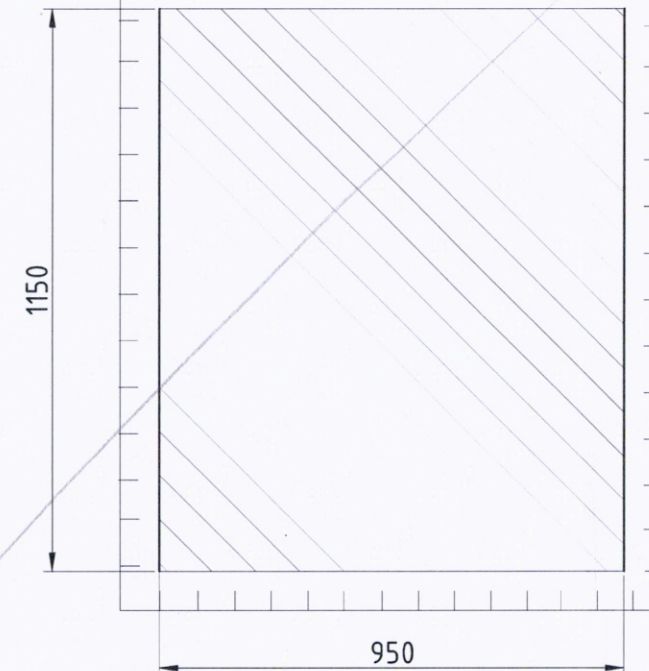

Узел 1 (16 шт)

А

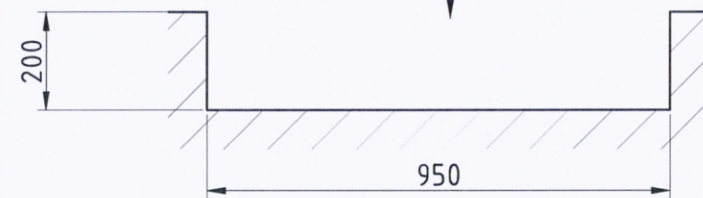


Условные обозначения

Участок производства работ

1-16 Номера опор Ф0-2 на плане (условно)

Ситуационный план


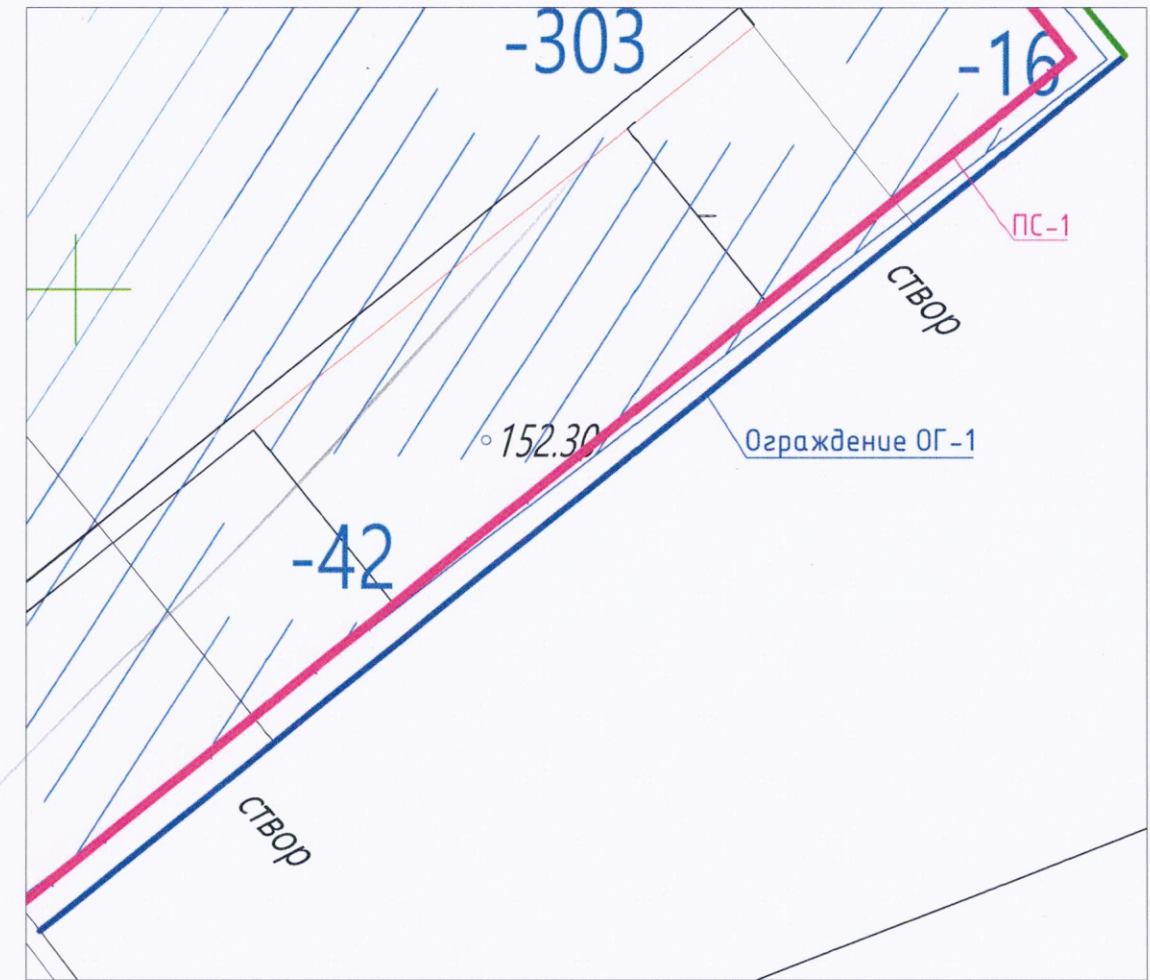


Ведомость объемов земляных работ							
№	Участок	Длина L, м	Ширина В, м	Глубина Н, м	Объем котлована $V=L \times V \times H$ м3	Кол-во, шт	Итого объем, м3
1	Котлован фундамента	0,95	1,15	0,20	0,22	16	3,50

					2023	131-23-АС2				
Изм.	Кол.	Лист	№ док.	Подпись	Дата					
						Архитектурно-строительные решения.		ИД	1	1
						Часть 2				
Руков. проекта		Шевчук К.А.			14.09	Исполнительная схема №8		ООО "КуКГЕОСТРОЙ"		
Ген. директор		Кесслер Ю. Ф.			14.09	Разработка котлованов для установки				
Нач. участка		Перевизнык А.П.			14.09	фундаментов ограждения Ф0-2				
Гл. инженер		Юрченко В.И.			14.09					

РАЗРАБОТКА НЕ БЫЛО
НАЧАЛО РАБОТ С ЦЕБЕНКИ

Схема расположения элементов ограждения ОГ-1 (16 шт)

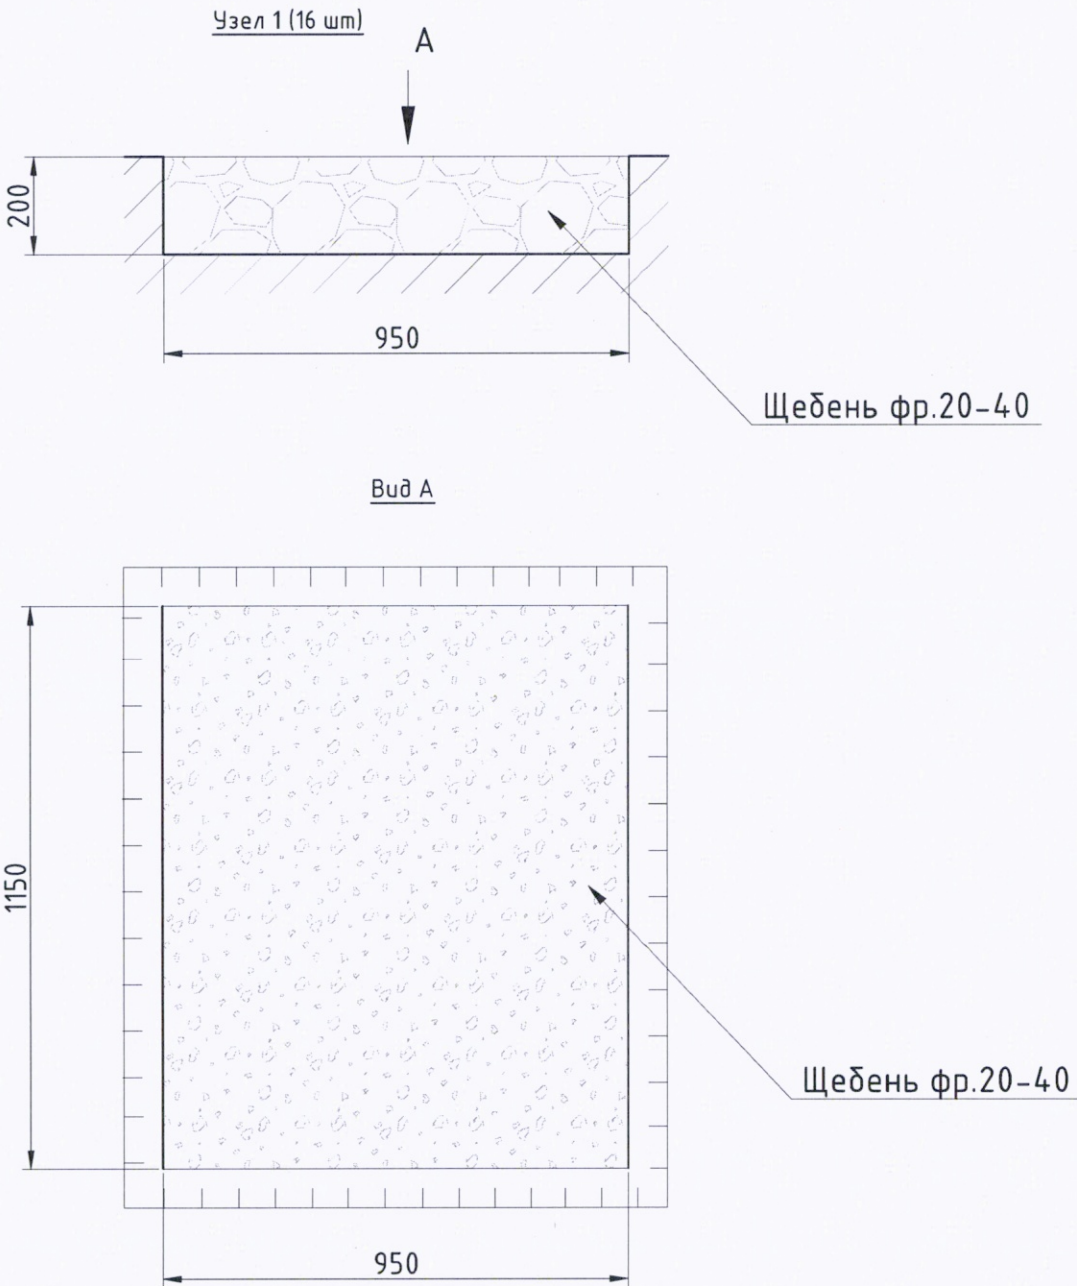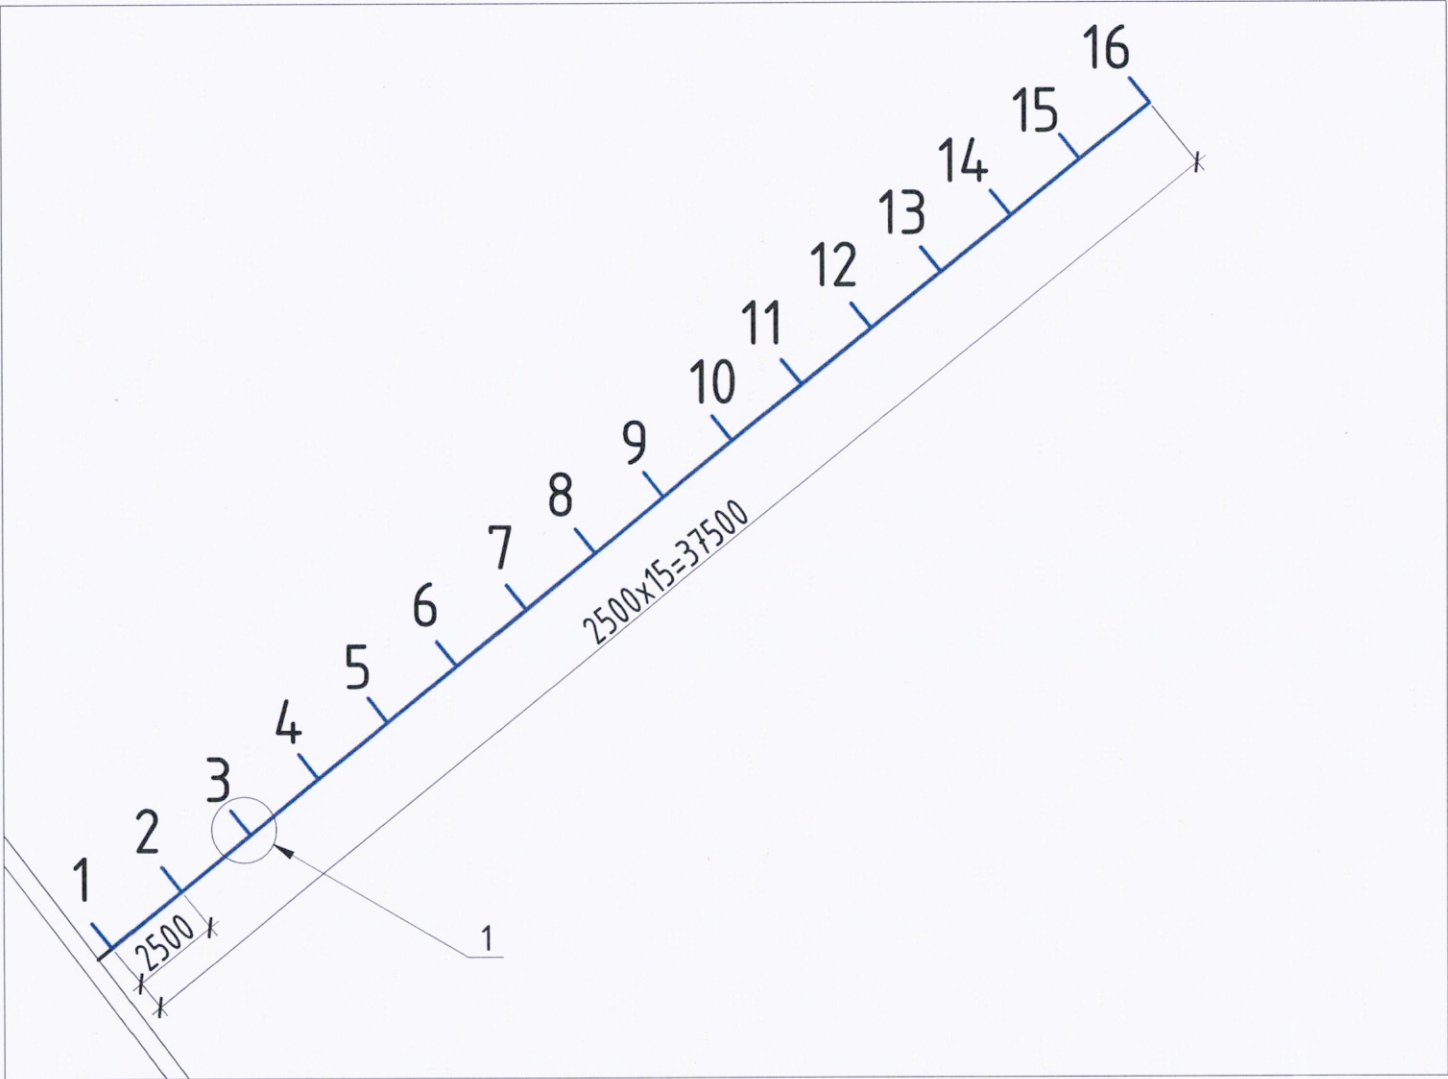

Ведомость объемов работ по устройству щебеночного основания в котлованах фундаментов ограждения ОГ-1							
№	Наименование	Длина котлована L, м	Ширина котлована В, м	Высота котлована Н, м	Объем V=LxВxН м3	Кол-во, шт	Итого объем, м3
1	Щебень фр.20-40	0,95	1,15	0,20	0,22	16	3,50

Условные обозначения



Участок производства работ

1-16 Номера опор Ф0-2 на плане (условно)

					2023	131-23-АС2		
						Ж/д пути от испытательного центра до обкаточной линии с удлинением трансбордера, расположенные по адресу: Московская область, г.о. Мытищи, ул. Колонцова, 4		
Изм.	Кол.	Лист	№ док.	Подпись	Дата	Трансбордер. Архитектурно-строительные решения. Часть 2	Стадия	Лист
Вед. инженер		Дураев В. Ю.			15.09		ИД	1
Руков. проекта		Шевчук К. А.			15.09			
Ген. директор		Кесслер Ю. Ф.			15.09			
Нач. участка		Перевизнык А. П.			15.09			
Гл. инженер		Юрченко В. И.			15.09	Исполнительная схема №9 Устройство щебеночного основания в котлованах для установки фундаментов ограждения Ф0-2	ООО "КиКГЕОСТРОЙ"	

Схема расположения элементов ограждения ОГ-1 (16 шт)

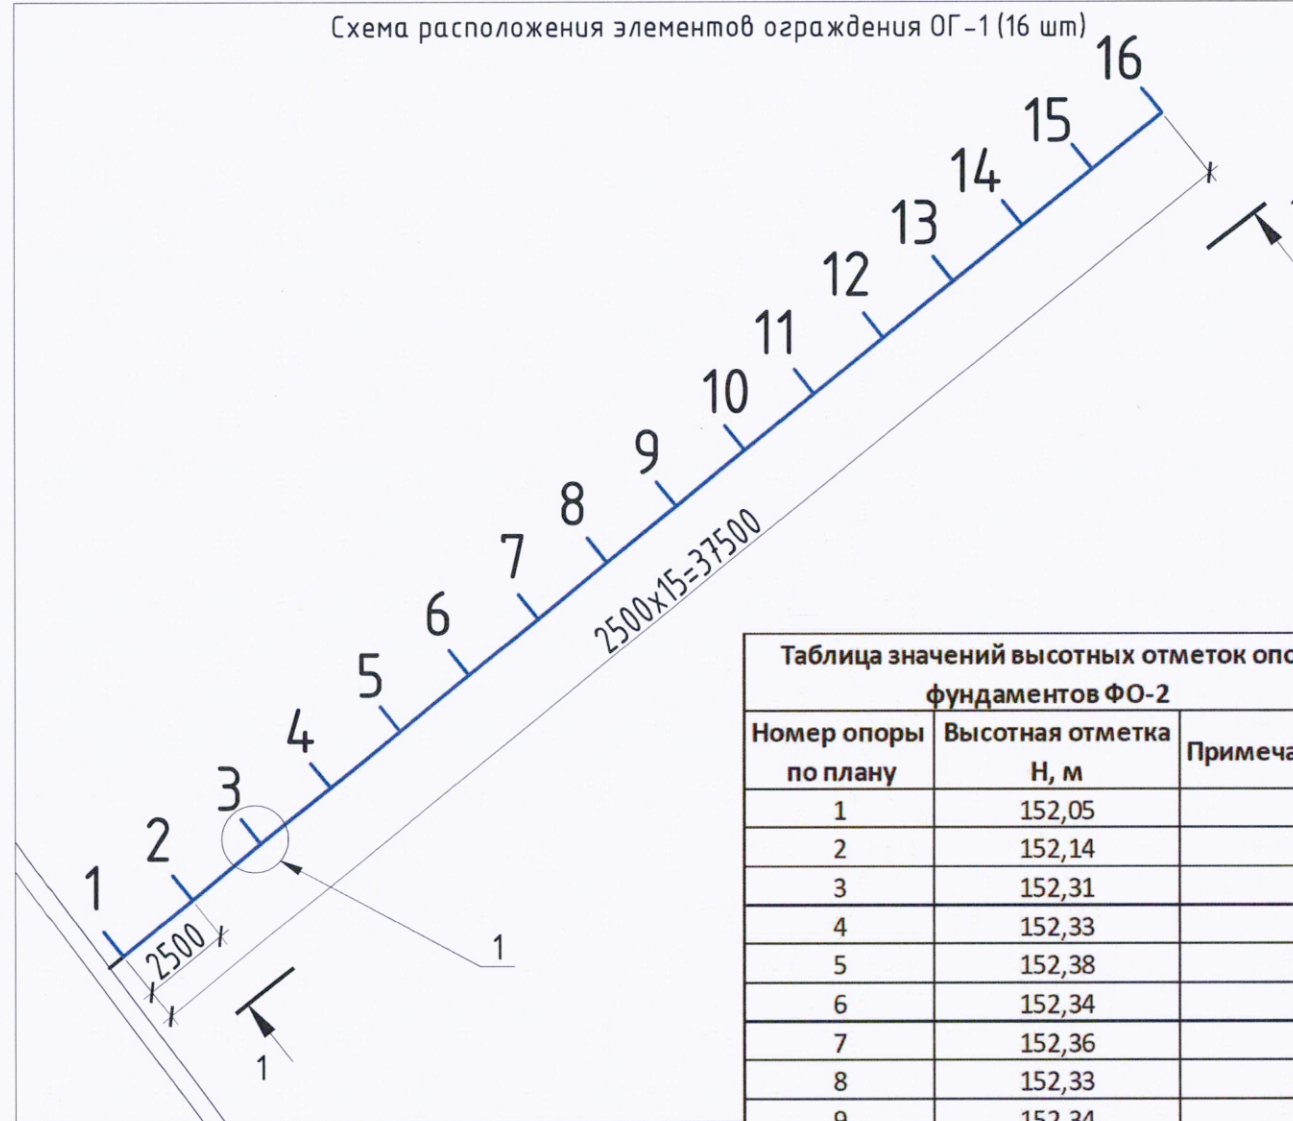


Таблица значений высотных отметок опор фундаментов ФО-2		
Номер опоры по плану	Высотная отметка Н, м	Примечание
1	152,05	
2	152,14	
3	152,31	
4	152,33	
5	152,38	
6	152,34	
7	152,36	
8	152,33	
9	152,34	
10	152,32	
11	152,32	
12	152,31	
13	152,31	
14	152,31	
15	152,32	
16	152,32	

Ведомость смонтированного оборудования				
№	Наименование	Ед. изм.	Кол-во	Примечание
1	Фундамент ограждения ФО-2	шт	16	✓

Примечание:

1. Линейные размеры указаны в метрах.
2. Система координат Московская.
3. Система высот Балтийская.
4. Съёмка выполнялась электронным тахеометром С Х-105 (свидетельство о поверке С-АКЗ/14-06-2023/254502985, действительно до 13.06.2024г.)
5. Сечение 1-1 (установка панелей ограждения ПО-2) см. исп. схему №11.



Условные обозначения




Участок производства работ

1-16 Номера опор ФО-2 на плане (условно)

Узел 1 (16 шт)

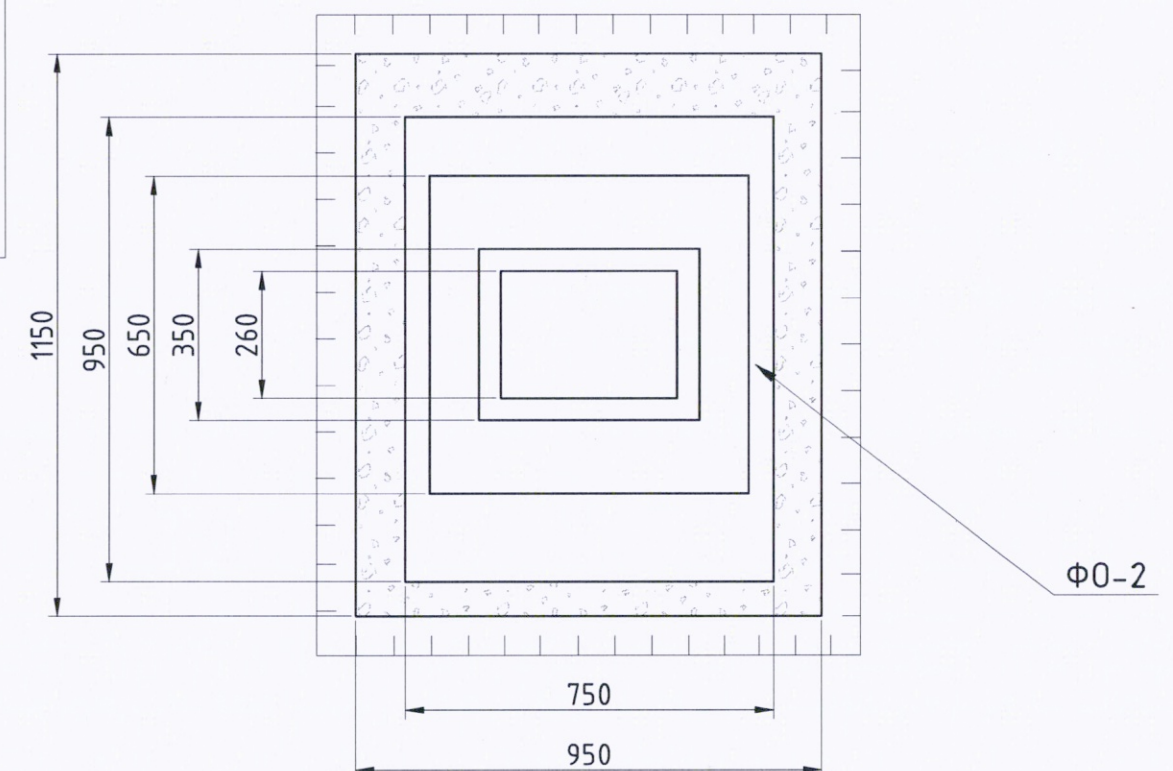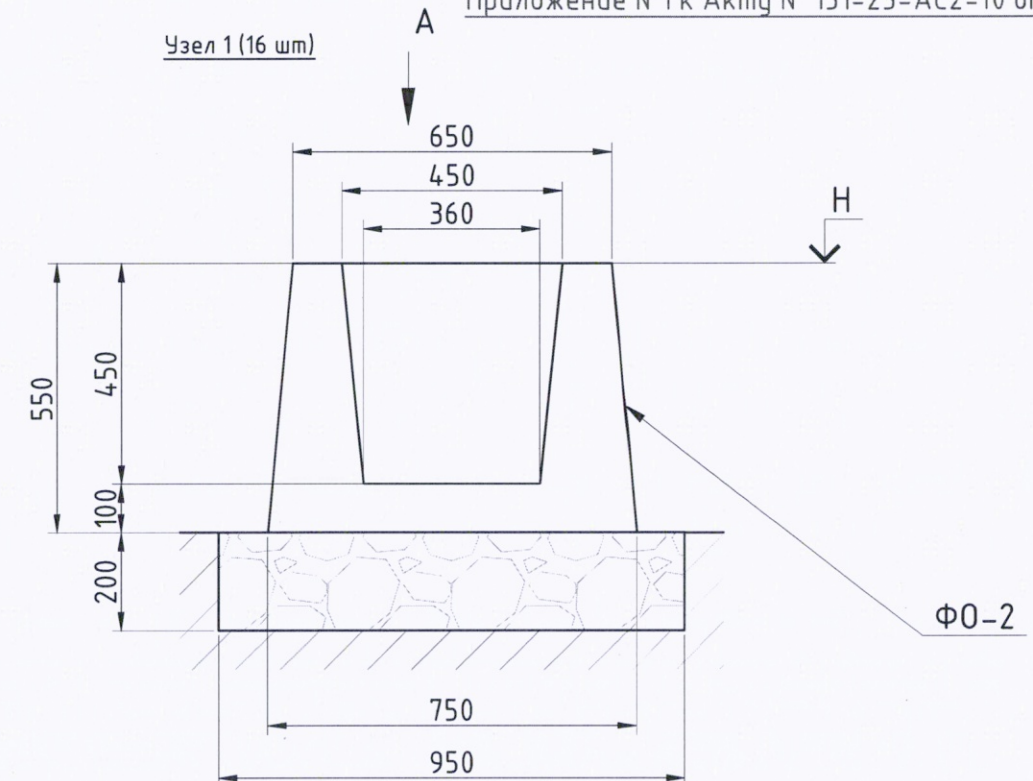

					2023	131-23-АС2				
						Ж/д пути от испытательного центра до обкаточной линии с удлинением трансбордера, расположенные по адресу: Московская область, г.о. Мытищи, ул. Колонцова, 4				
Изм.	Кол.	Лист	№ док.	Подпись	Дата					
Вед.инженер		Дураев В. Ю.			19.09	Трансбордер.		Стадия	Лист	Листов
						Архитектурно-строительные решения.		ИД	1	1
						Часть 2				
Руков. проекта		Шевчук К.А.			19.09	Исполнительная схема №10 Установка фундаментов ограждения ФО-2		ООО "КиКГЕОСТРОЙ"		
Ген. директор		Кесслер Ю. Ф.			19.09					
Нач. участка		Перевизник А.П.			19.09					
Гл. инженер		Юрченко В.И.			19.09					

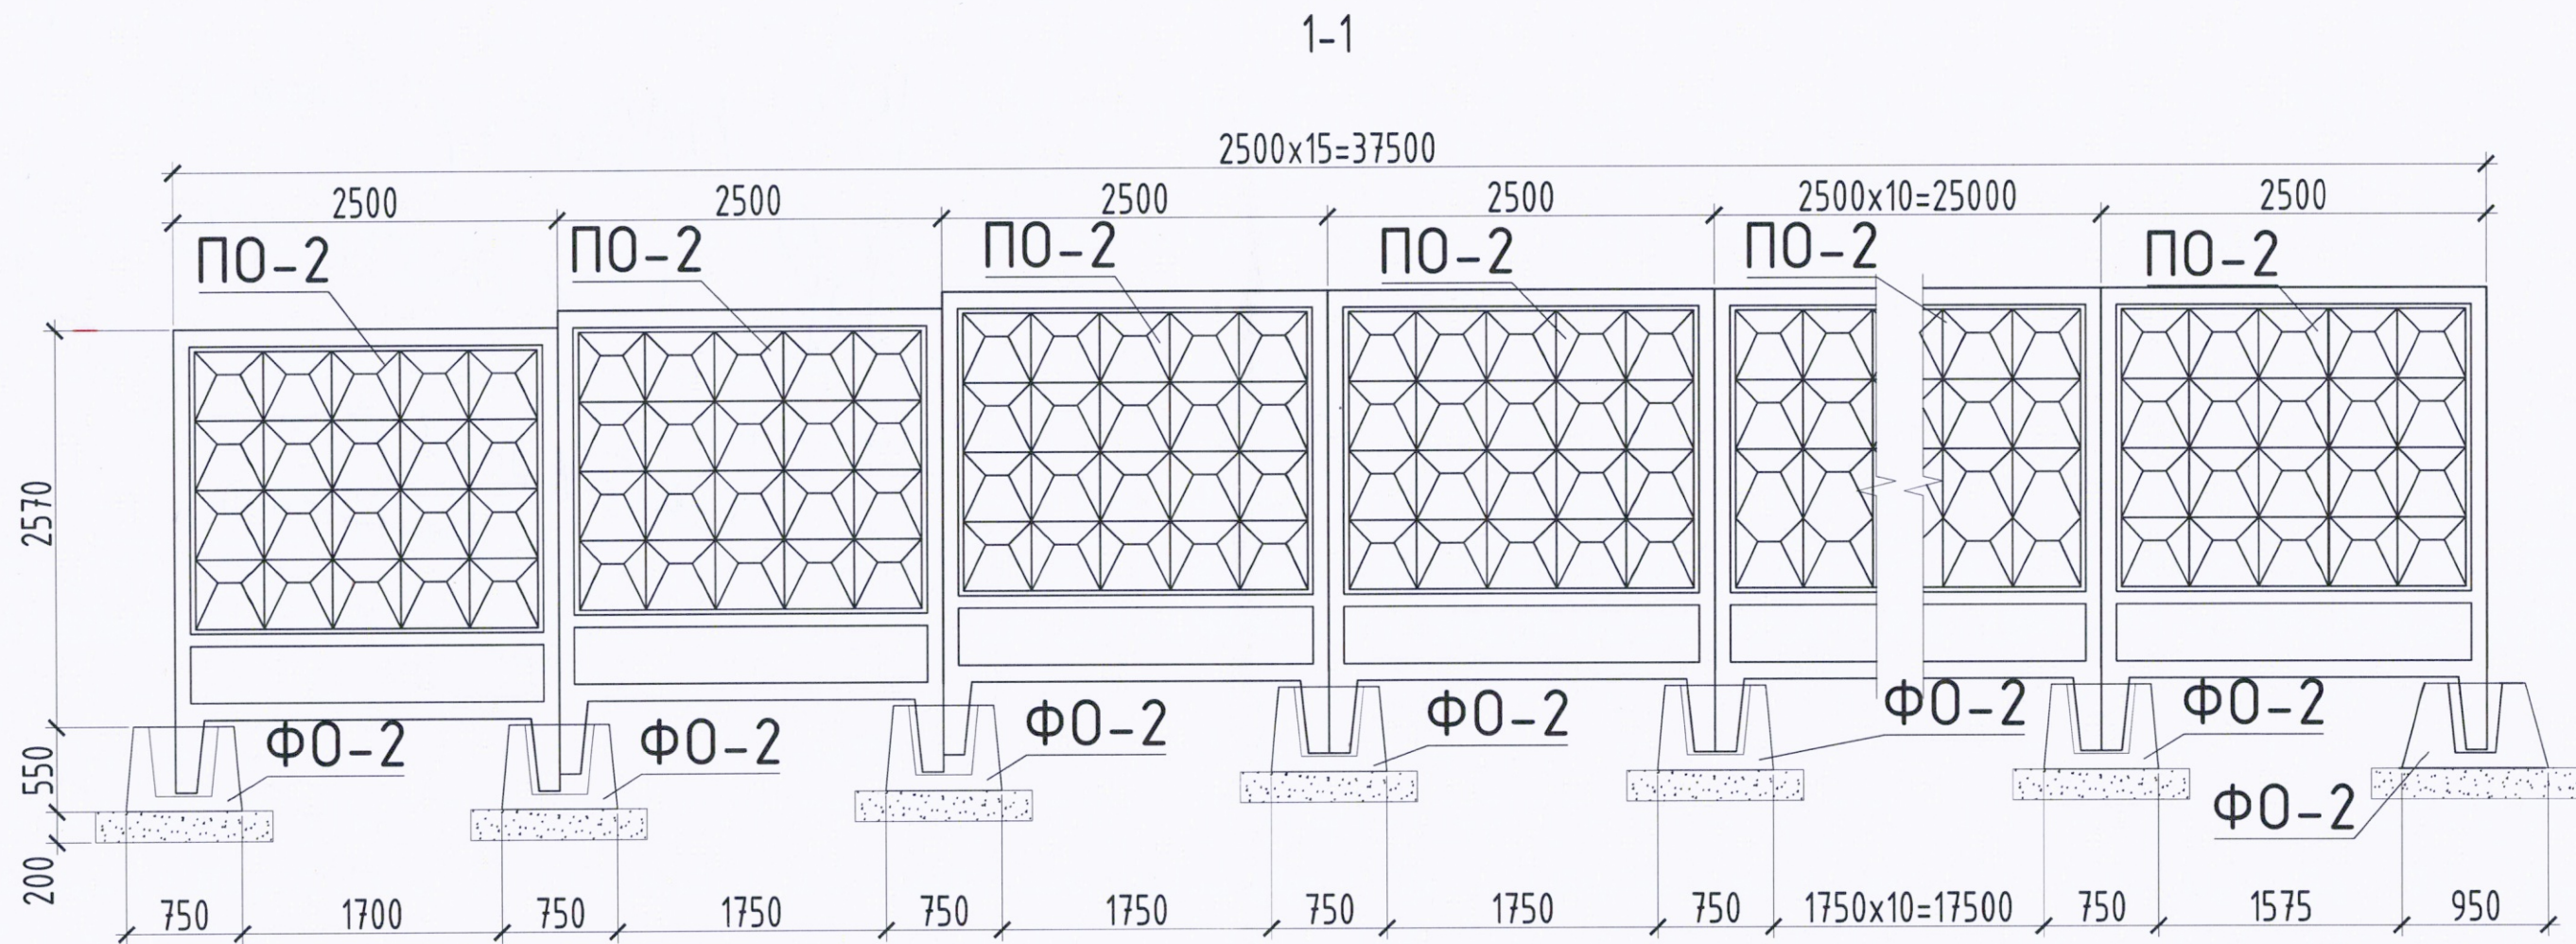

Ведомость смонтированного оборудования				
№	Наименование	Ед. изм.	Кол-во	Примечание
1	Панель ограждения ПО-2	шт	15	

Инв. № подл.	Подп. и дата	Взам. инв. №

Условные обозначения

Участок производства работ

1-16 Номера опор Ф0-2 на плане (условно)

					2023	131-23-АС2			
						Ж/д пути от испытательного центра до обкаточной линии с удлинением трансбордера, расположенные по адресу: Московская область, г.о. Мытищи, ул. Колонцова, 4			
Изм.	Кол.	Лист	№ док.	Подпись	Дата	Трансбордер. Архитектурно-строительные решения. Часть 2	Стадия	Лист	Листов
Вед. инженер		Дураев В. Ю.			22.09		ИД	1	1
Руков. проекта		Шевчук К.А.			22.09	Исполнительная схема №11 Установка панелей ограждения ПО-2	ООО "КуКГЕОСТРОЙ"		
Ген. директор		Кесслер Ю. Ф.			22.09				
Нач. участка		Перебизный А.П.			22.09				
Гл. инженер		Юрченко В.И.			22.09				