

План участка производства работ
S=1947,32 м2

Участок №1
Разборка бетонных покрытий h= 0,2м
S1=1539,72м2
P1=185,89м

Участок №2
Разборка цементных плит h= 0,3м
S2=292,22м2
P2=129,83м

Участок №3
Разборка асф. покрытий h= 0,19м
Разборка щебня h=0,3м
S3=446,36м2
P3=234,63м

Ведомость объема работ по разборке бетонных покрытий

Участок работ	Площадь участка S, м2	Периметр P, м	Толщина слоя h, м	Объем разработки мех. способом, м3 V1=Sxhx0,97	Объем разработки вручную, м3 V2=Sxhx0,03
№1	1539,72	185,89	0,20	298,71	9,24
Итого:				298,71	9,24

Ведомость объема работ по разборке цементных плит

Участок работ	Площадь участка S, м2	Периметр P, м	Толщина слоя h, м	Объем разработки мех. способом, м3 V3=Sxhx0,97	Объем разработки вручную, м3 V4=Sxhx0,03
№2	292,22	129,83	0,30	85,04	2,63
Итого:				85,04	2,63

Ведомость объема работ по разборке асфальта, щебня

Участок работ	Площадь участка S, м2	Толщина слоя h, м	Периметр P, м	Объем разработки мех. способом, м3 V5=Sxhx0,97	Объем разработки вручную, м3 V6=Sxhx0,03
Разборка асфальтового покрытия					
№3	446,36	0,19	234,65	82,26	2,54
Разборка щебеночного основания					
№3	446,36	0,3		129,89	4,02
Итого:				212,15	6,56

Ведомость объема работ по разработке грунта

Участок работ	Общий объем выемки V, м3	Объем разработки мех. способом, м3 V7=(V-(V1+V2)-(V3+V4))x0,97	Объем разработки вручную, м3 V8=(V-(V1+V2)-(V3+V4))x0,03
ПК5+46 - ПК7+05	1227,52	806,94	24,96

Примечание:

1. Линейные размеры указаны в метрах.
2. Система координат МСК 50.2.
3. Система высот Балтийская.
4. Съёмка выполнялась электронным тахеометром С Х-105 (свидетельство о поверке С-АК3/14-06-2023/254502985, действительно до 13.06.2024г.)

Согласовано

Взам. инв. №

Подп. и дата

Инв. № подл.

131-23-ГП-2


Ж/д пути от испытательного центра до обкаточной линии с удлинением
транспортера, расположенные по адресу:
Московская область, г.о. Мытищи, ул. Колонцова, 4

Генеральный план

Исполнительная схема №4
Разработка грунта
на участке ПК5+46 - ПК7+0,5

Стадия Лист Листов
ИД 1 1

ООО "КикГЕОСТРОЙ"

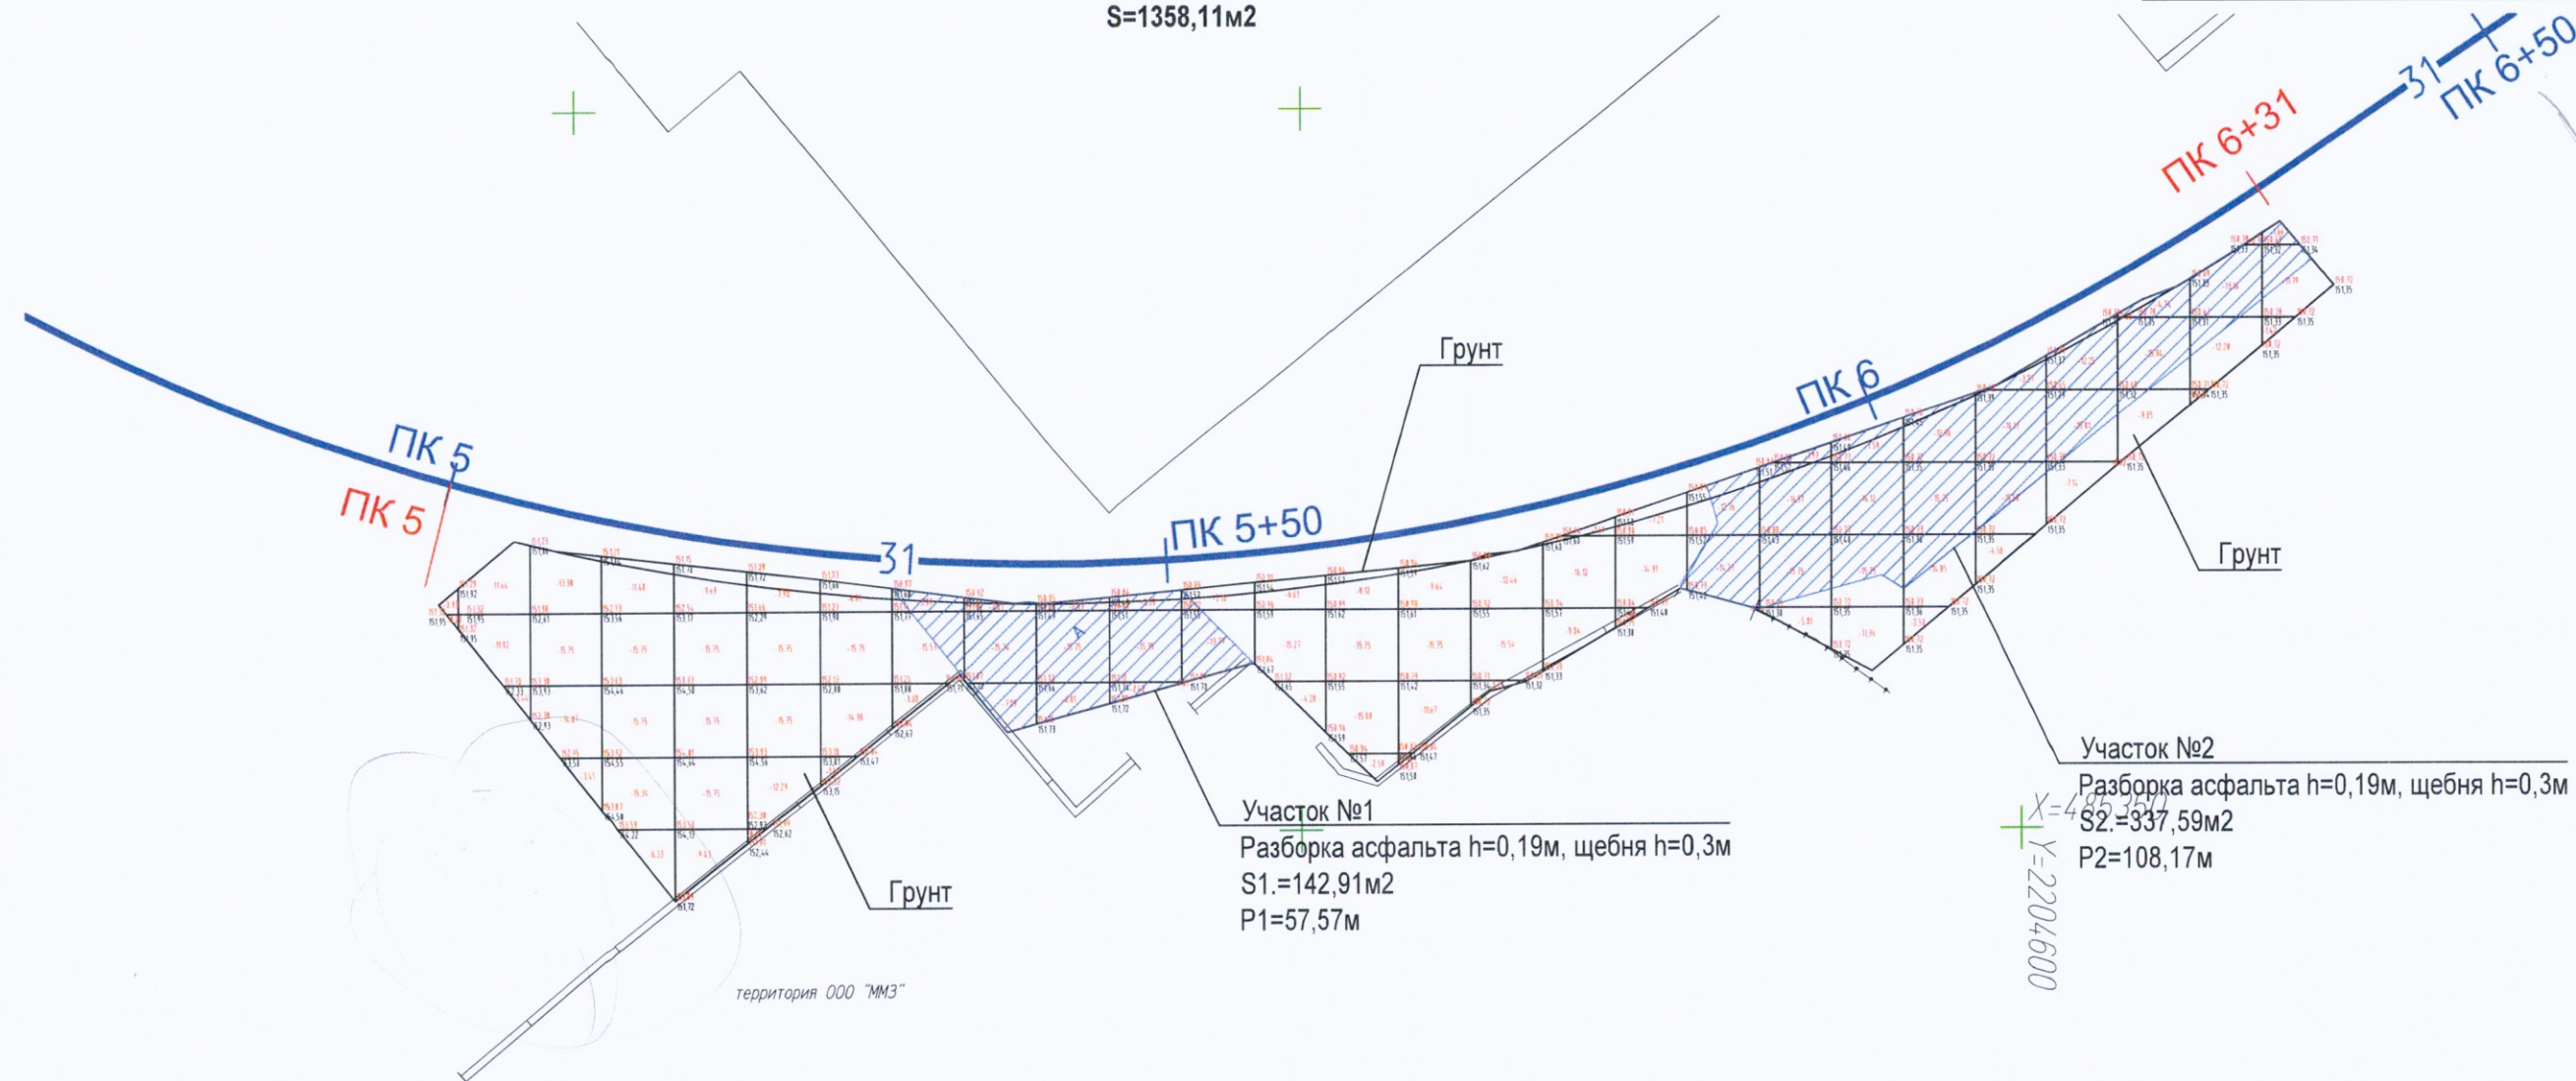

Итого, м3	Насыпь (+)	0.00	0.00	0.00	0.00	0.00	0.00	0.00	0.00	0.00	0.00	0.00	0.00	0.00	0.00	0.00	0.00	0.00	0.00	0.00	0.00	0.00	0.00	0.00	0.00	0.00	0.00	0.00	0.00	0.00	Всего, м3	0.00
	Выемка (-)	-1.22	-25.00	-46.65	-64.65	-66.37	-52.10	-37.73	-23.30	-24.90	-24.65	-21.76	-18.88	-26.08	-41.45	-37.30	-29.71	-26.77	-23.12	-27.09	-39.24	-50.80	-46.14	-39.60	-35.23	-30.55	-26.16	-14.87	-901.32			

Ведомость объема работ по разборке асфальта, щебня					
Участок работ	Площадь участка S, м2	Толщина слоя h, м	Периметр резки P, м	Объем разработки мех. способом, м3 V1=Sxhх0,97	Объем разработки вручную, м3 V2= Sxhх0,03
Разборка асфальтового покрытия					
№1	142,91	0,19	57,57	26,34	0,81
№2	337,59	0,19	108,17	62,22	1,92
Разборка щебеночного основания					
№1	142,91	0,3		41,59	1,29
№2	337,59	0,3		98,24	3,04
Итого:				228,38	7,06

Ведомость объема работ по разработке грунта			
Участок работ	Общий объем выемки V, м3	Объем разработки мех. способом, м3 V3=(V-V1-V2)x0,97	Объем разработки вручную, м3 V2= Vx0,03
ПК5 - ПК6+31	901.32	645.90	19.98

Примечание:

1. Линейные размеры указаны в метрах.
2. Система координат МСК 50.2.
3. Система высот Балтийская.
4. Съёмка выполнялась электронным тахеометром С X-105 (свидетельство о поверке С-АК3/14-06-2023/254502985, действительно до 13.06.2024г.)

					2023	131-23-ГП-2			
						Ж/д пути от испытательного центра до обкаточной линии с удлинением трансбордера, расположенные по адресу:			
						Московская область, г.о. Мытищи, ул. Колонцова, 4			
Изм.	Кол.	Лист	№ док.	Подпись	Дата	Генеральный план	Стадия	Лист	Листов
Вед. инженер		Дураев В. Ю.			11.12		ИД	1	1
Руков. проекта		Шевчук К.А.			11.12	Исполнительная схема №1 Разработка грунта, разборка асфальта, щебня на участке ПК5 - ПК6+31	ООО "КИКГЕОСТРОЙ"		
Ген. директор		Кесслер Ю.Ф.			11.12				
Нач. участка		Перевизнык А.Г.			11.12				
Гл. инженер		Юрченко В.И.			11.12				