


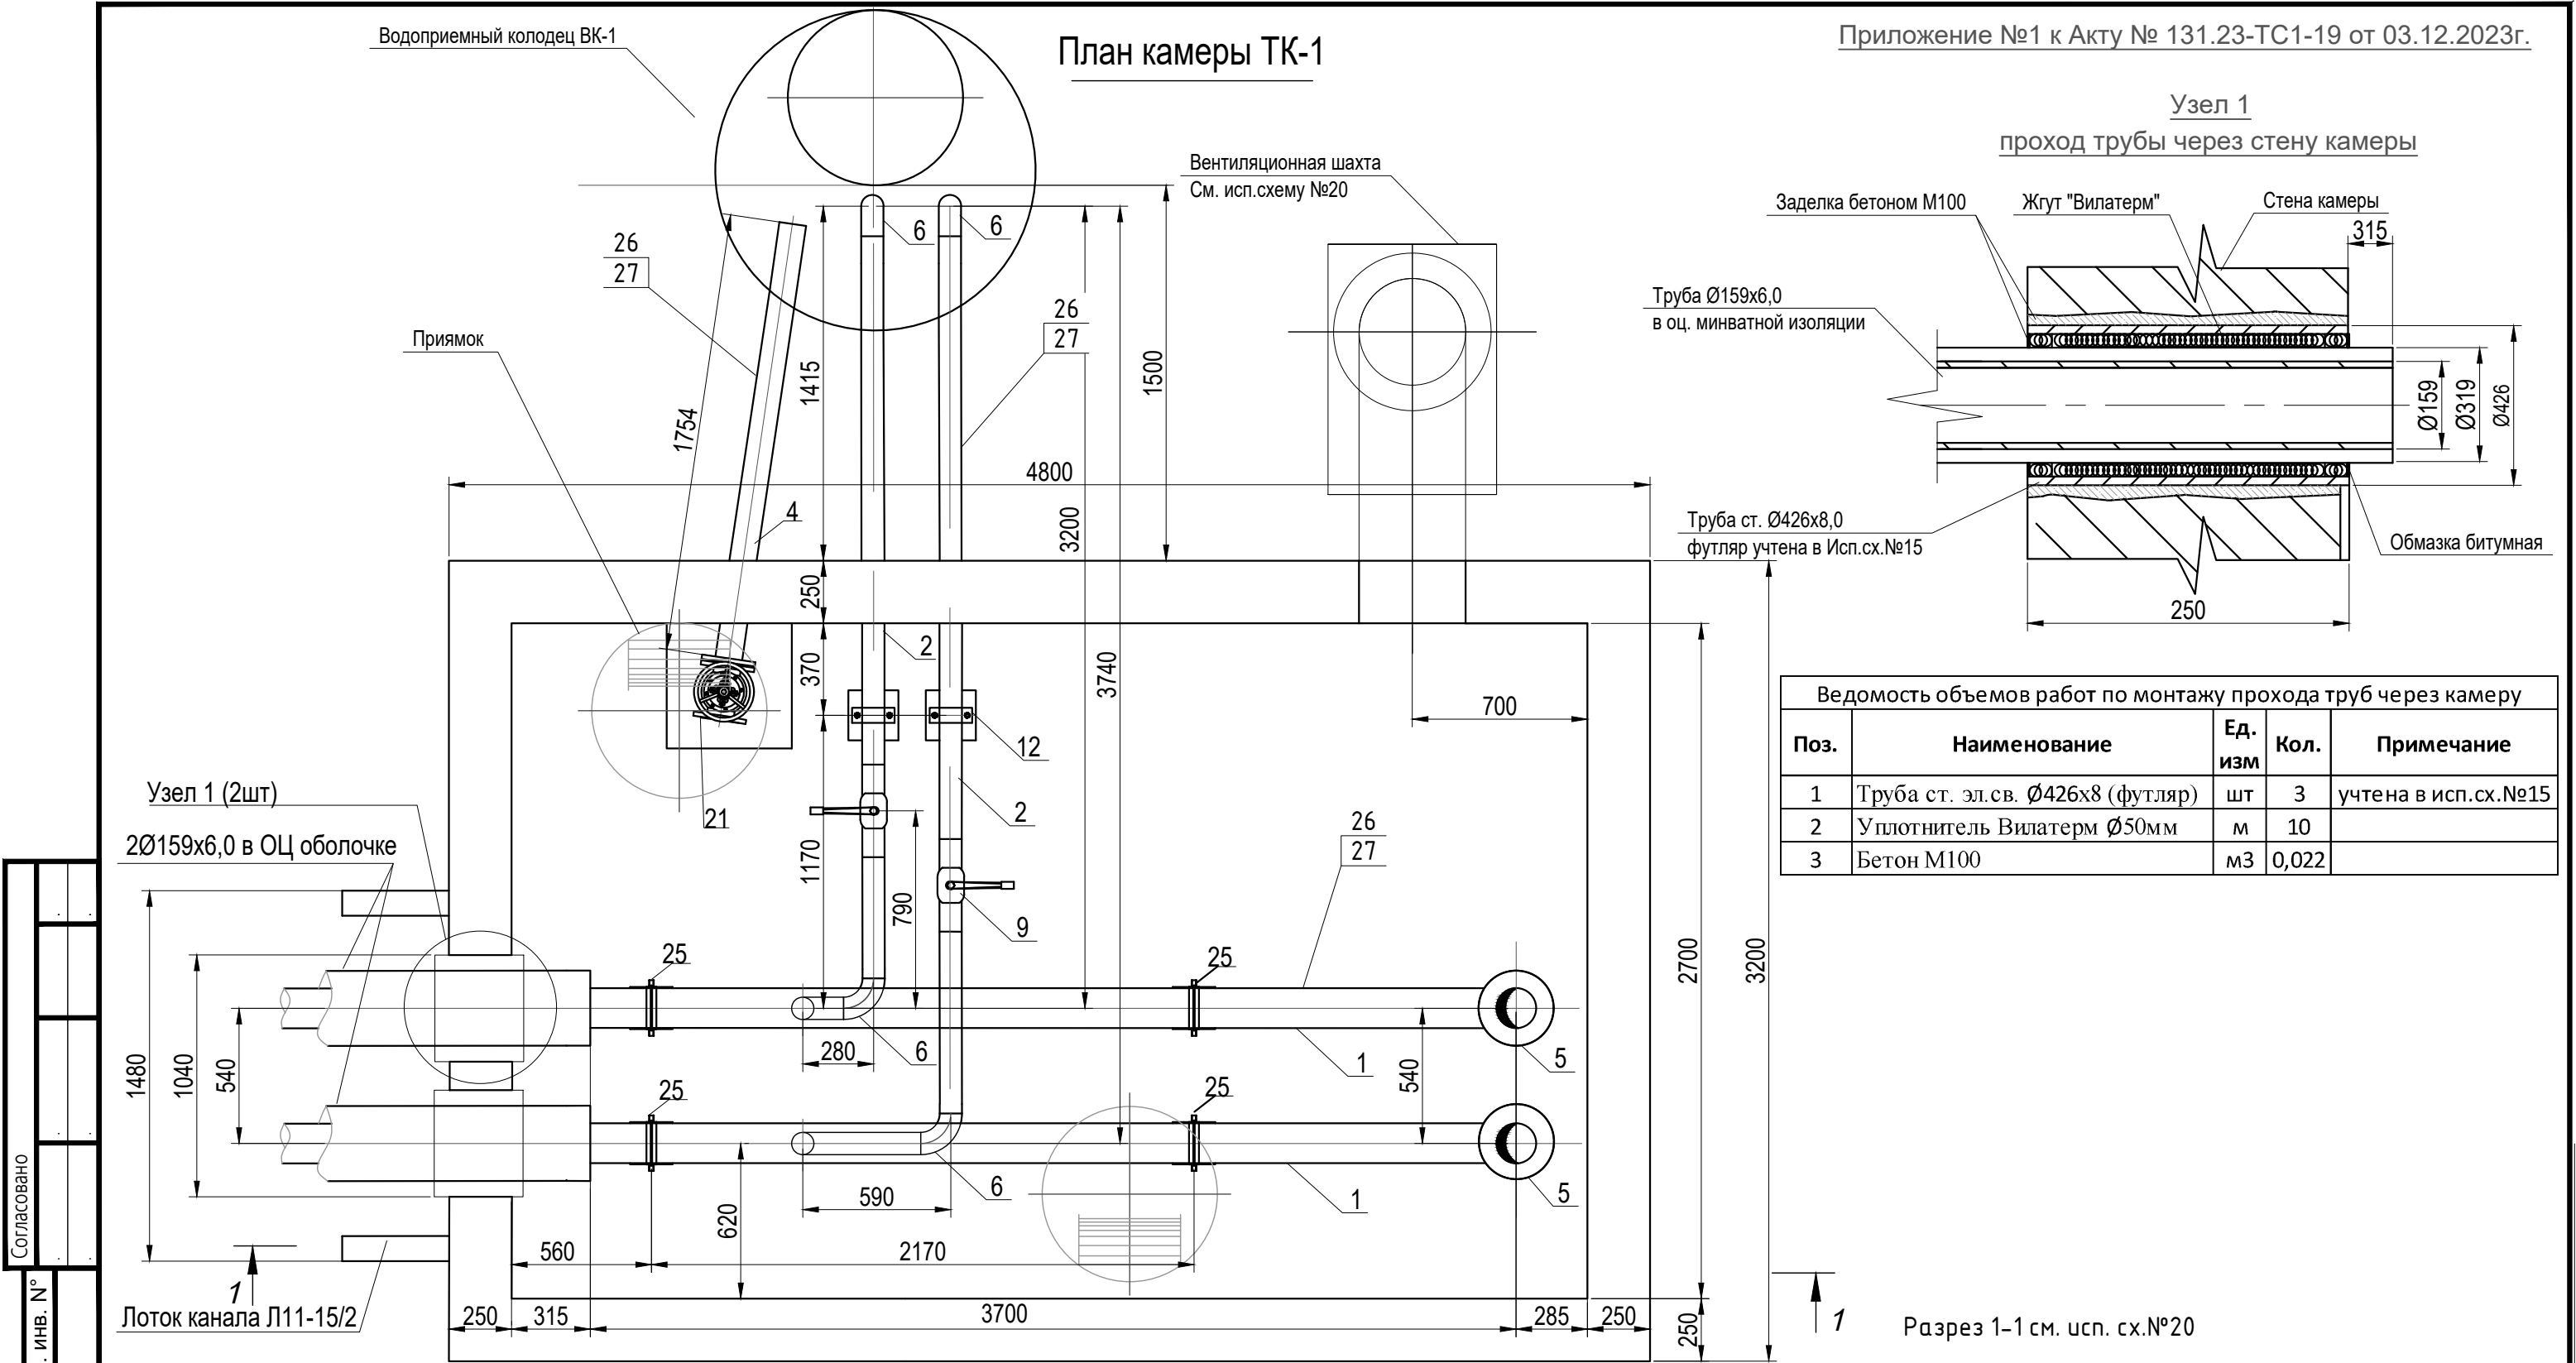

Ведомость объемов работ по монтажу труб в камере ТК1				
Поз.	Наименование	Ед. изм	Кол.	Примечание
1	Труба ст. эл.св. Ø159х6	м	7,4	3,7х2=7,4
2	Труба ст. эл.св. Ø89х6	м	7,81	3,2+0,28+3,74+0,59=7,81
4	Труба ТЧК-100	м	1,75	
5	Отвод 90° 159х6	шт	2	
6	Отвод 90° 89х6	шт	6	
9	Кран шаровый BALLOMAX DN80 PN25	шт	2	
12	Опора скользящая хомутовая Ø89мм	шт	2	ЛВ-192.000-02
21	Задвижка чугунная Ду100	шт	1	
25	Опора скользящая хомутовая Ø159мм	шт	4	ЛВ-192.000-14
26	Грунтовка ГФ021 в 1 слой	м2	6,43	S=(3,69+2,18+0,55)=6,43м2
27	Эмаль ПФ115 серая за 2 раза	м2	6,43	S=(3,69+2,18+0,55)=6,43м2
	Ультразвуковой контроль стыков	шт	10	см.схему стыков

					2023	131-23-ТС1			
						Ж/д пути от испытательного центра до обкаточной линии с удлинением трансбординера, расположенные по адресу: Московская область, г.о. Мытищи, ул. Колонцова, 4			
Изм.	Кол.	Лист	№ док.	Подпись	Дата	Трансбординер Теплоснабжение Переустройство трубопровода Исполнительная схема №19 Монтаж оборудования в камере ТК-1 Монтаж труб в колодце ВК-1	Стадия	Лист	Листов
Руков. проекта		Шевчук К.А.			03.12		ИД	1	1
Ген. директор		Кесслер Ю.Ф.			03.12				
Нач. участка		Перевизнык А.П.			03.12				
Гл. инженер		Юрченко В.И.			03.12	ООО "КуКГЕОСТРОЙ"			
						Формат А3			