


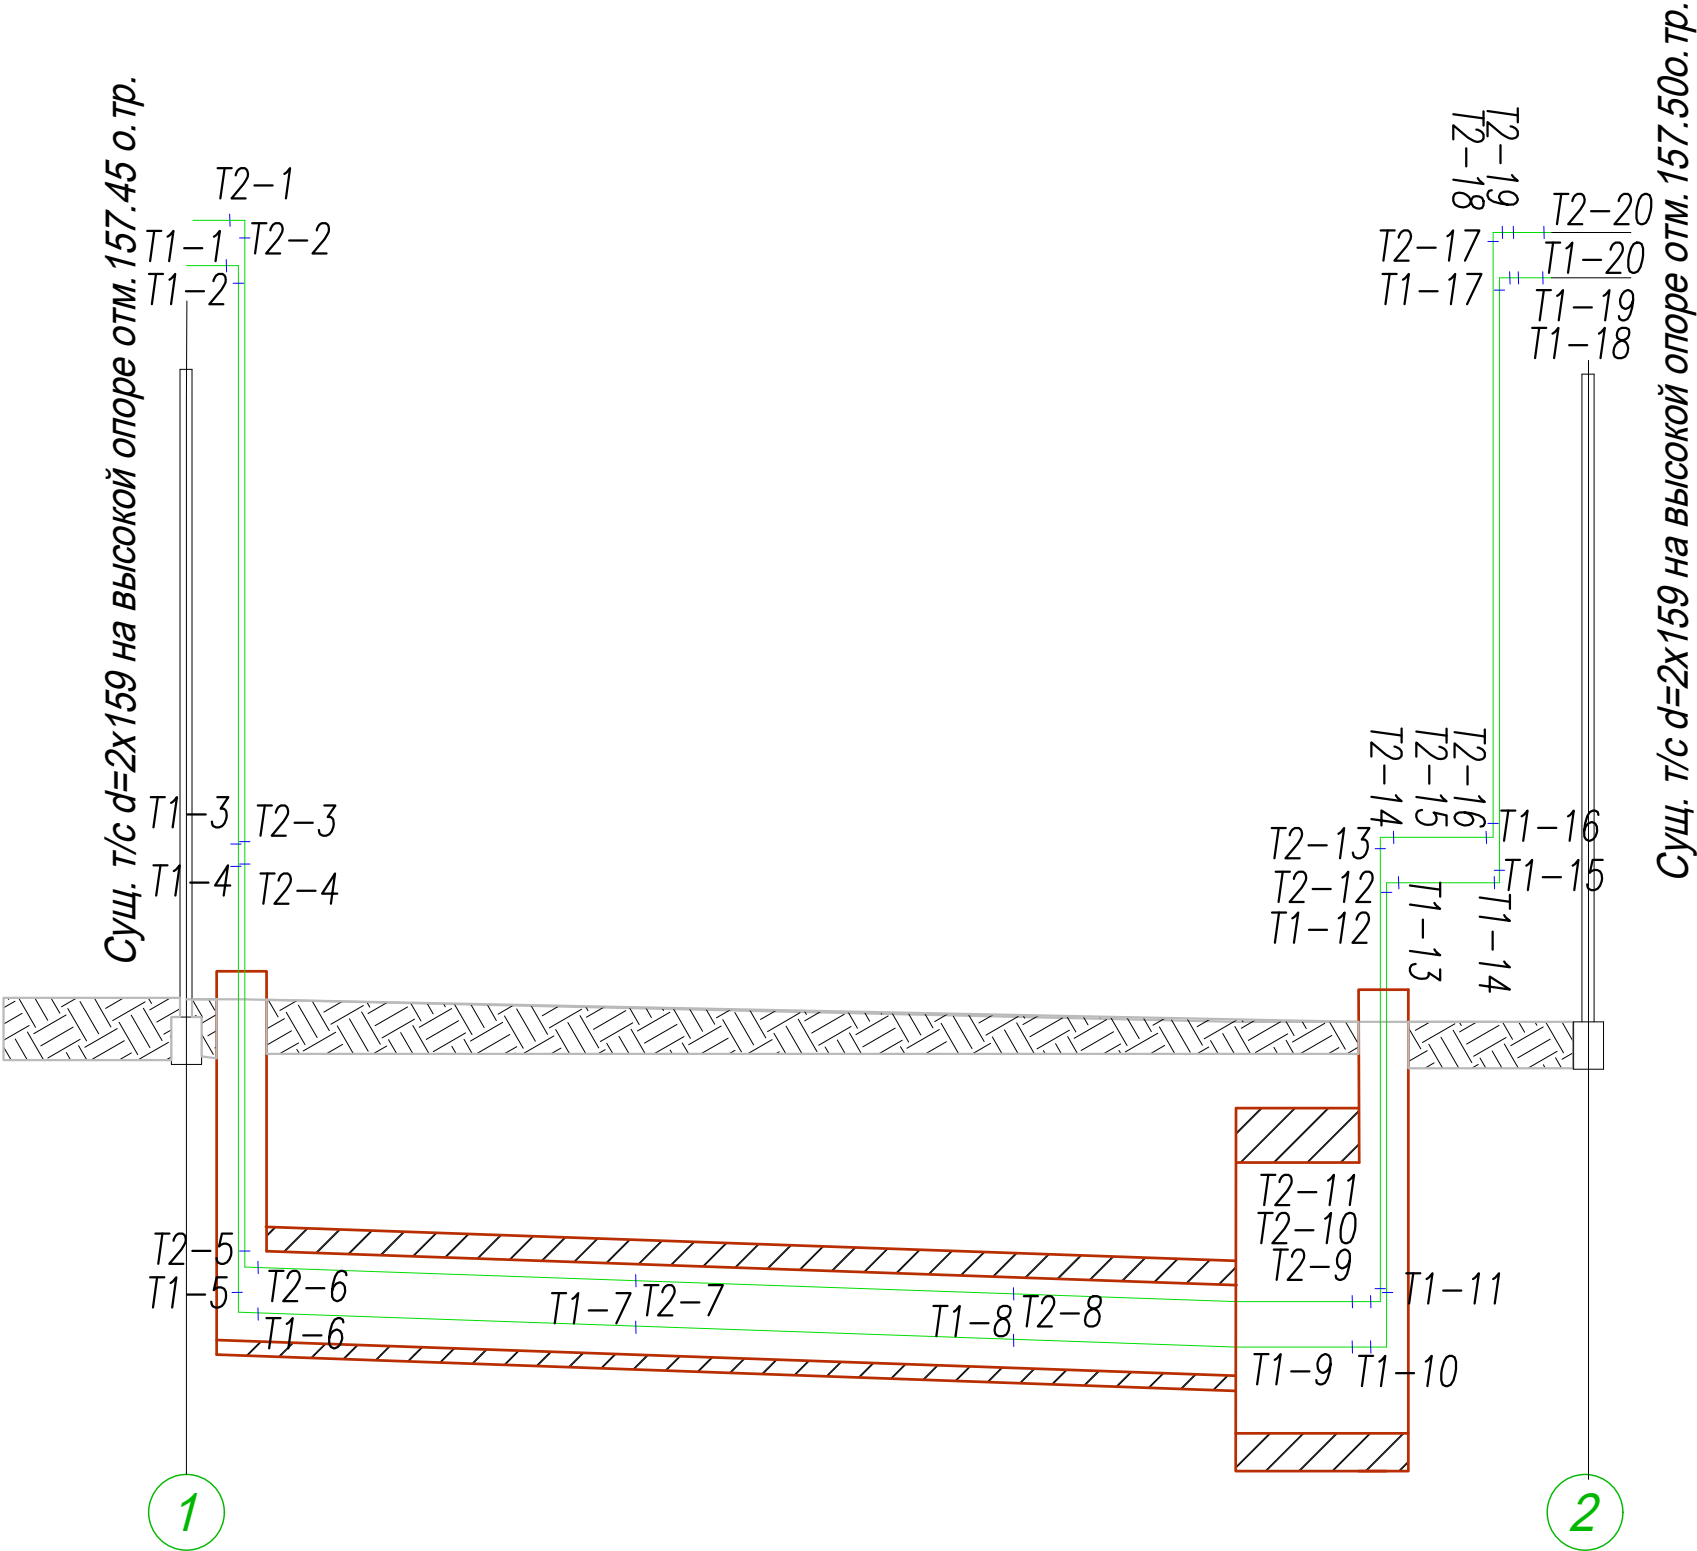

Согласовано		Взам. инв. №	
Подп. и дата		Инв. № подл.	

					2023	131-23-ТС1				
						Ж/д пути от испытательного центра до обкаточной линии с удлинением трансбордера, расположенные по адресу: Московская область, г.о. Мытищи, ул. Колонцова,4				
Изм.	Кол.	Лист	№ док.	Подпись	Дата					
Руков. проекта		Шевчук К.А.			24.12	Трансбордер Теплоснабжение Переустройство трубопровода		Стадия	Лист	Листов
Ген. директор		Кесслер Ю.Ф.			24.12			ИД	1	1
Нач. участка		Перевизнык А.П.			24.12					
Гл. инженер		Юрченко В.И.			24.12					
						Исполнительная схема №21 Сварочные стыки труб Т1-1 - Т2-20		ООО "КиКГЕОСТРОЙ"		