


Ситуационная схема места проведения работ

Приложение №1, к
акту №132-23-КС/4 от 26.09.23г.

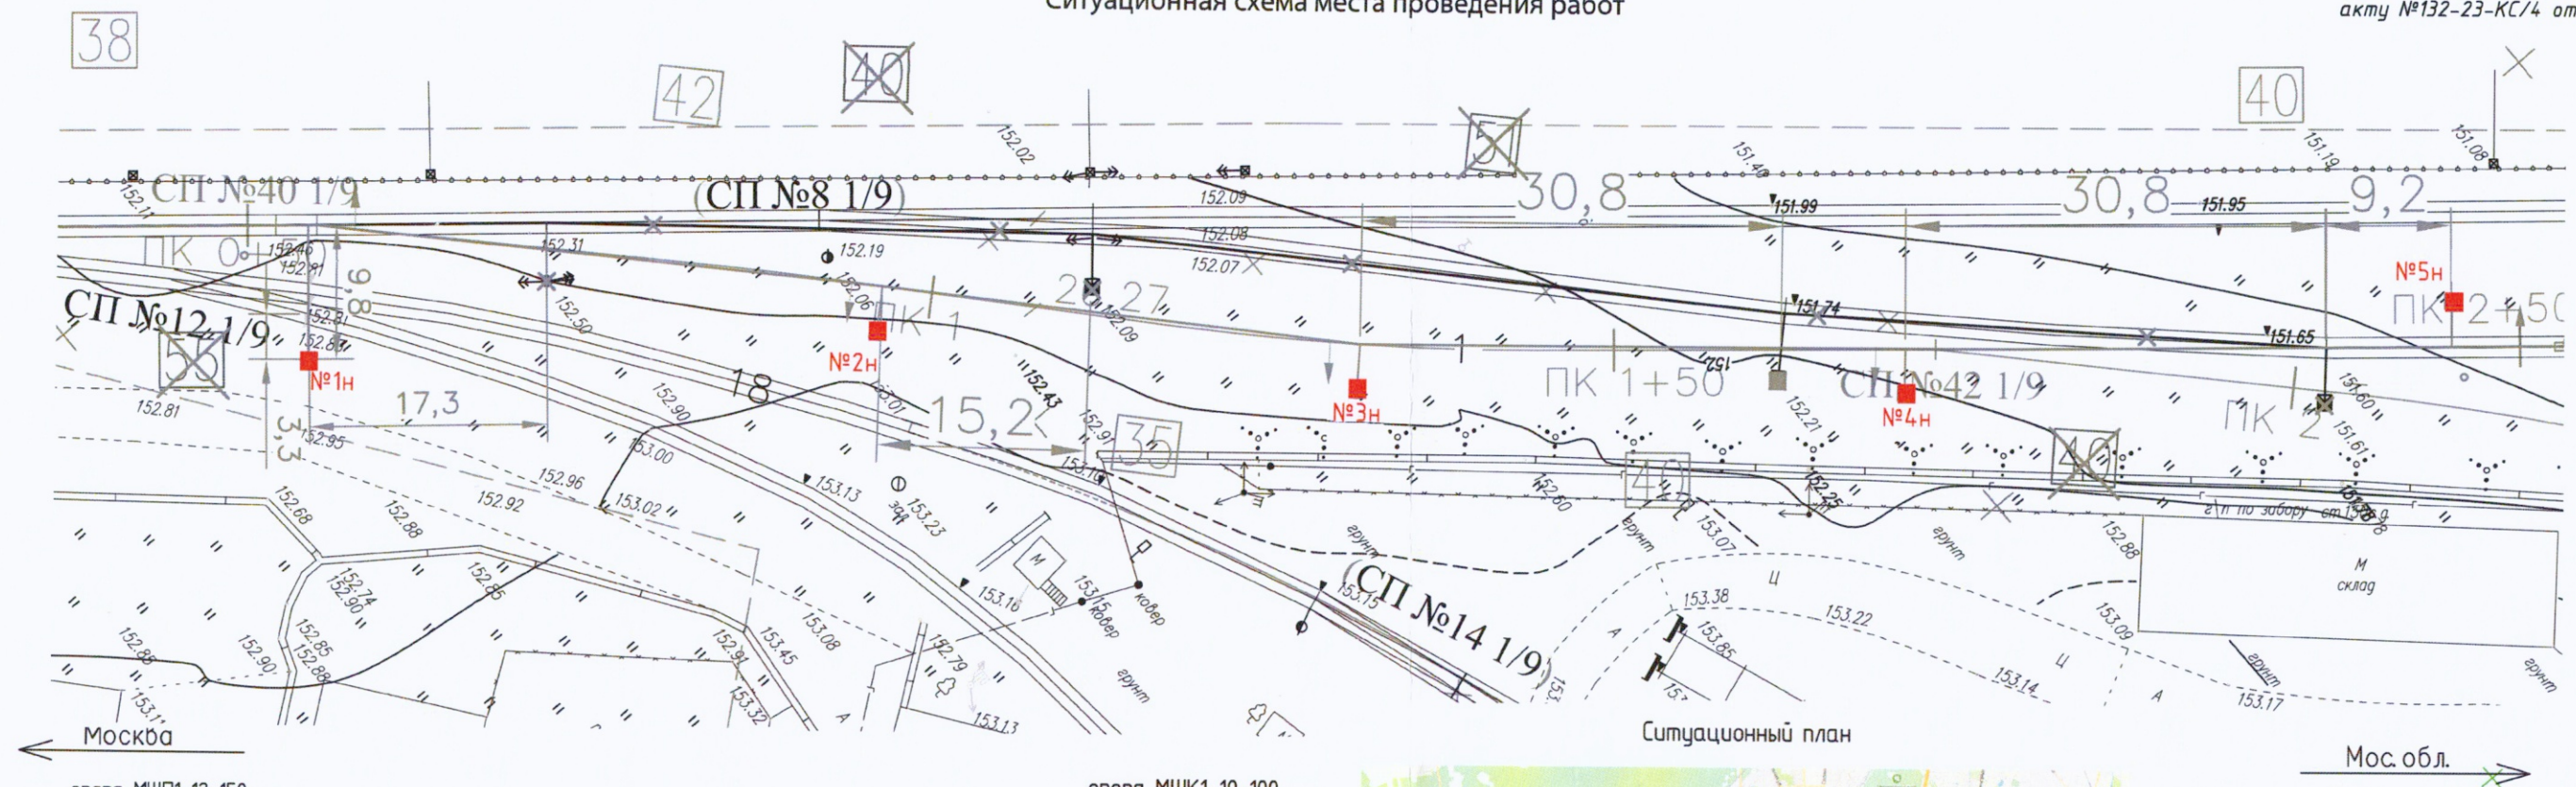

Ситуационный план

Мос. обл.


опора МШП1-12-150
№ 1Н,

опора МШК1-10-100
№ 2Н, 3Н, 4Н, 5Н.

№ опоры	1Н	2Н	3Н	4Н	5Н
Тип опоры	МШП1-12-150	МШК1-10-100	МШК1-10-100	МШК1-10-1000	МШК1-10-100

Спецификация изделий на установку одной опоры:

Поз	Обозначение	Наименование	Кол-во	Примечание
1	КС 2001200.105	Втулка изолирующая	4	Полупризм
2	КС 2001200.113	Оголовок изолирующий	1	Полупризм
3	КС 2001200.108	Шайба регулировочная	1	Сталь
4	-01	Шайба регулировочная	1	Сталь
5	-02	Шайба регулировочная	1	Сталь
6	КС 2001200.118	Шайба изолирующая	4	Стеклопластик
7	КС 2001200.117	Шайба изолирующая	4	Полупризм
8		Гайка М42	8	Сталь
9		Шайба М42	4	Сталь

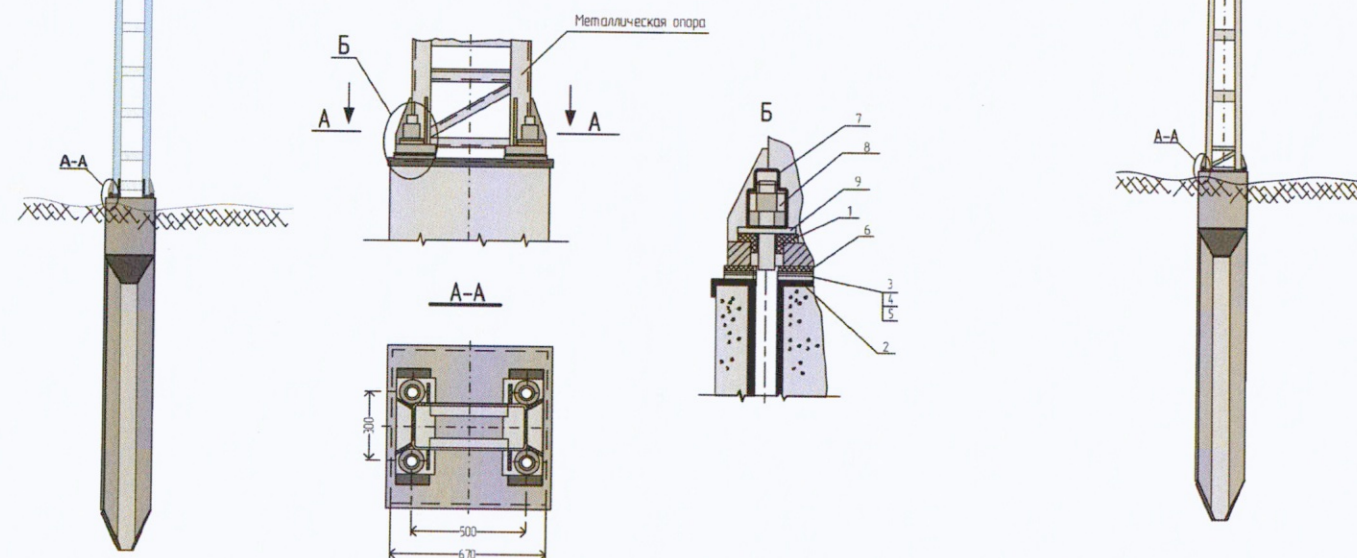

Условные обозначения:

- - Установленные опоры контактной сети
- ▨ - грунт
- ж.д. полотно


Объем выполненных работ:

1. Установка опоры МШП1-12-150 = 1шт.
2. Установка опор МШК1-10-100 = 4шт.
3. Установка изоляции = 5ком.
4. Установка знаков нумерация и «опасное напряжение» = 10шт.

					132-23-КС		
					Ж/д пути от цеха №217 до обкаточной линии с удлинением трансформатора, расположенные по адресу: Московская область, г.а. Мытищи, ул. Колонцова, 4		
№ док.	Кол. уч.	№ док.	Подп.	Дата	Контактная сеть	Стадия	Лист
Вед. инженер	Дураев В.Ю.			03.09		ИД	1
Рук. проекта	Шевчук К.А.			03.09			
Зам.рук. проекта	Каршаков А.А.			03.09			
Нач. участка	Перевизный А.П.			03.09			
Гл. инженер	Юрченко В.И.			03.09	Исполнительная схема установки опор к.с.		000 «КиКГЕОСТРОЙ»




Ситуационная схема места проведения работ

Приложение №1, к
акту №132-23-КС/З от 23.09.23г.

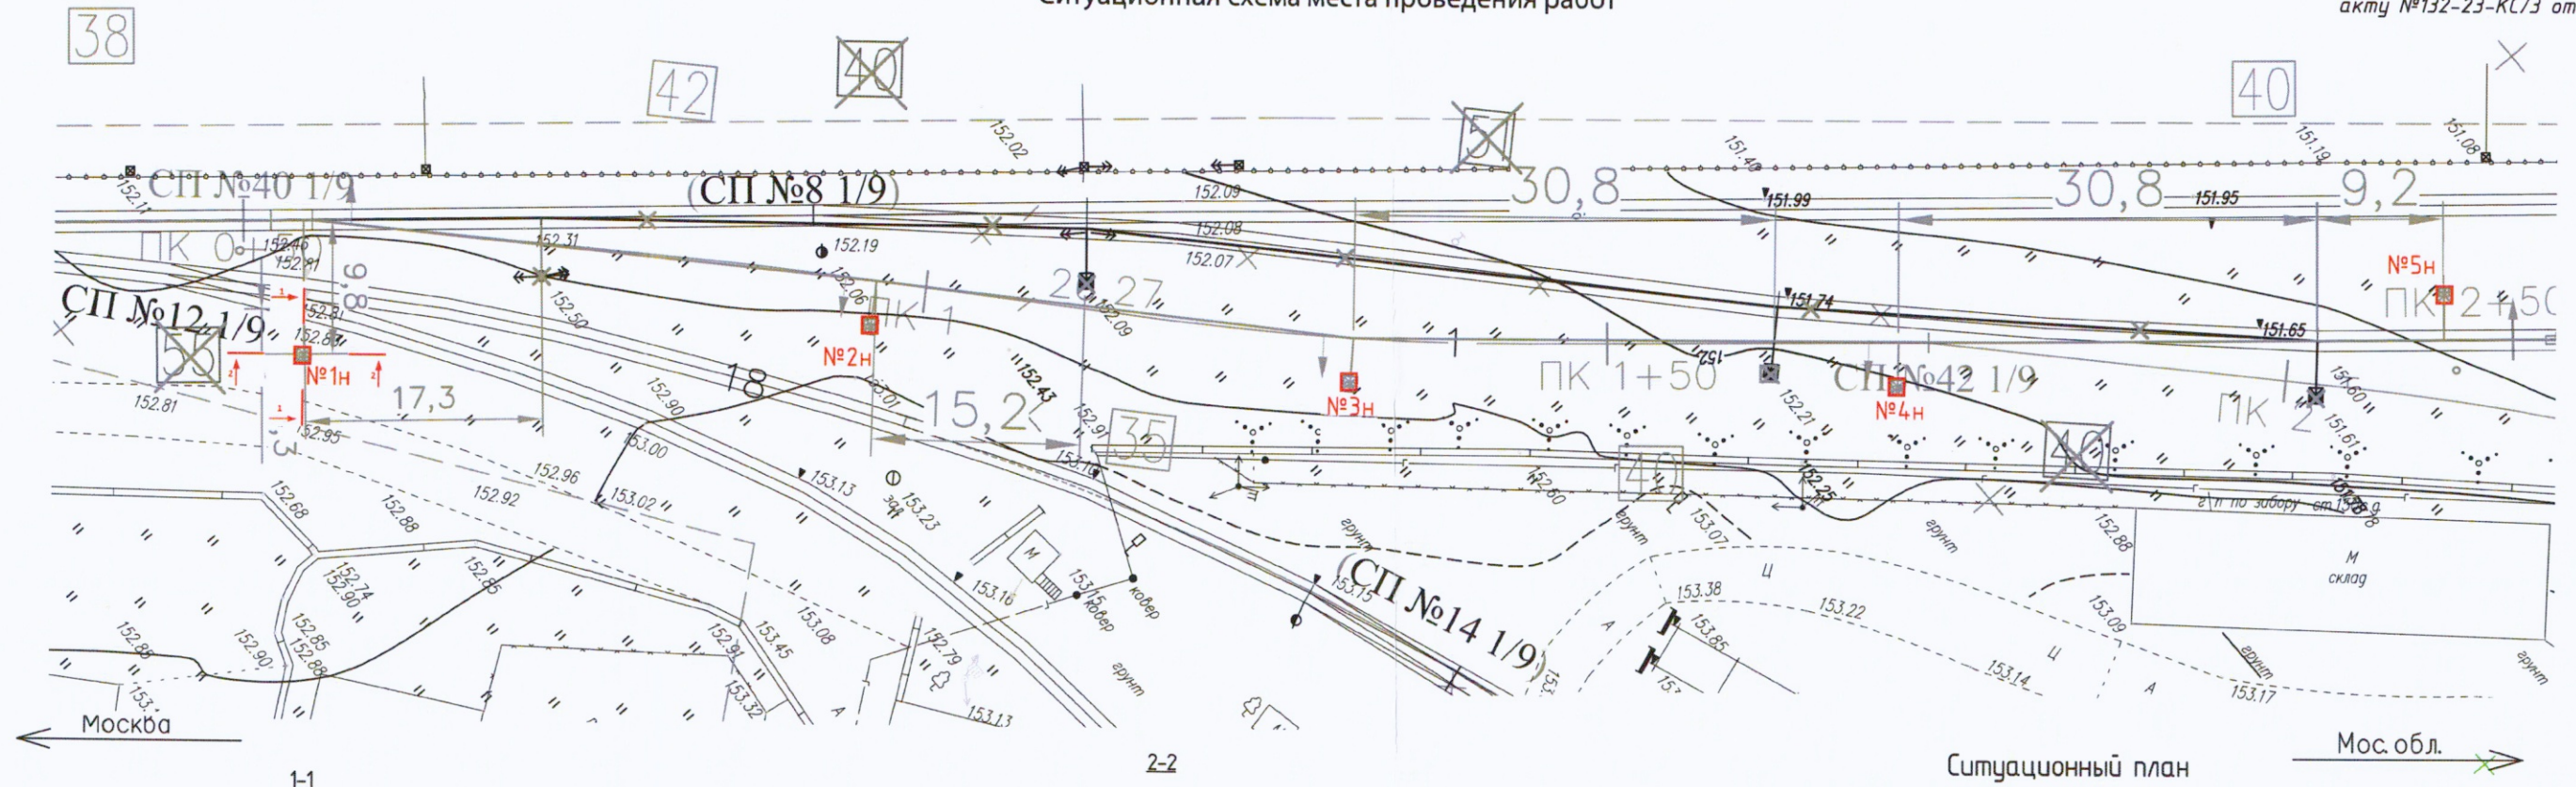

Ситуационный план

Мос. обл.

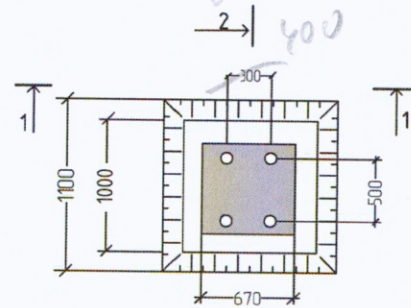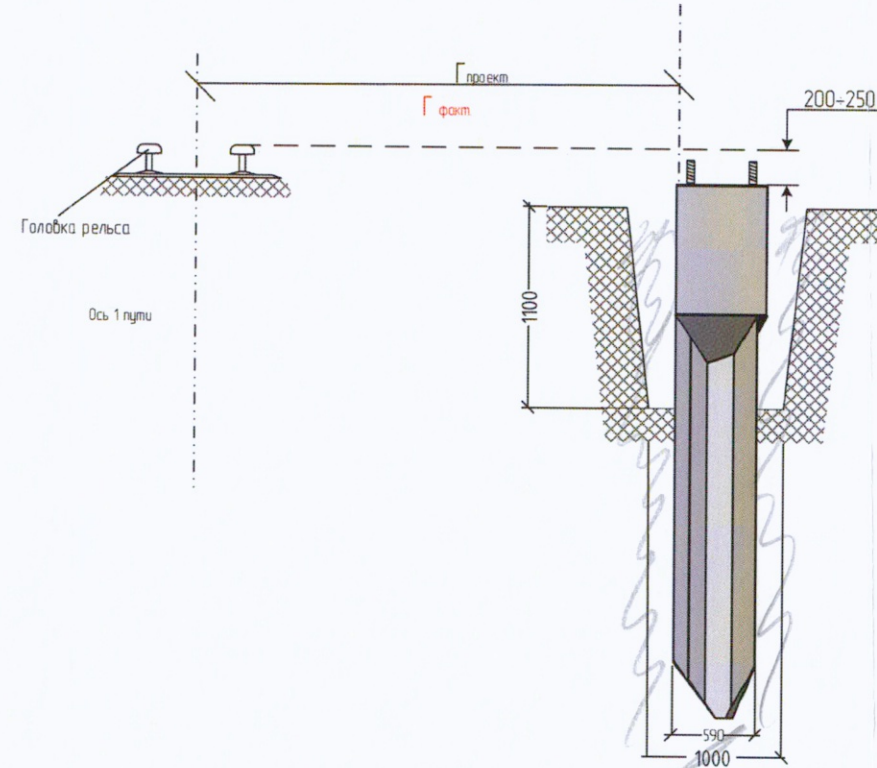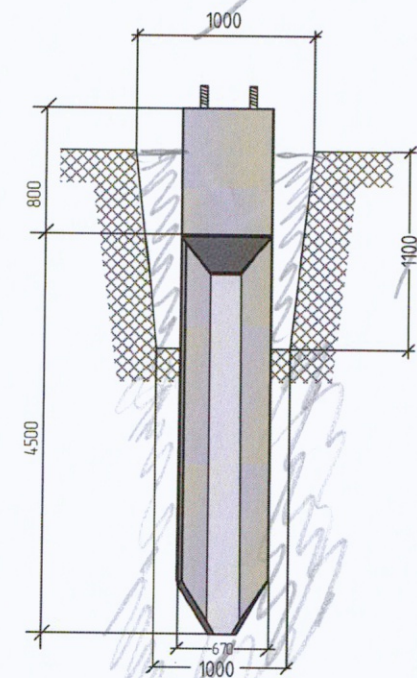

№ опоры	1н	2н	3н	4н	5н
Габарит по проекту	3,3	3,3	3,3	3,3	3,3
Габарит фактический	3,4	3,4	3,4	3,4	3,4
Тип фундамента	TCA-4,5-150	TCA-4,5-120	TCA-4,5-120	TCA-4,5-120	TCA-4,5-120

Объем выполненных работ:
1. Установка фундаментов TCA-4,5-150-1шт.
2. Установка фундаментов TCA-4,5-120-4шт.



Условные обозначения:

□ - Установленные фундаменты ТСА


■ - грунт

— ж.д. полотно

132-23-КС					
Ж/д пути от цеха №217 до обкаточной линии с удлинением трансбордера, расположенные по адресу: Московская область, г.а. Мытищи, ул. Колонцова, 4					
№ док.	Кол. уч.	№ док.	Полп.	Дата	2023
Вед. инженер	Дураев В.Ю.			03.09	
Рук. проекта	Шевчук К.А.			03.09	
Зам.рук. проекта	Коршаков А.А.			03.09	
Нач. участка	Перевизник А.Д.			03.09	
Гл. инженер	Юрченко В.И.			03.09	
Контактная сеть					ИД
Исполнительная схема установки фундаментов опор к.с.					1
ООО «КиКГЕОСТРОЙ»					Листов
					1




Ситуационная схема места проведения работ

Приложение №1, к
акту №132-23-КС/2 от 20.09.23г.

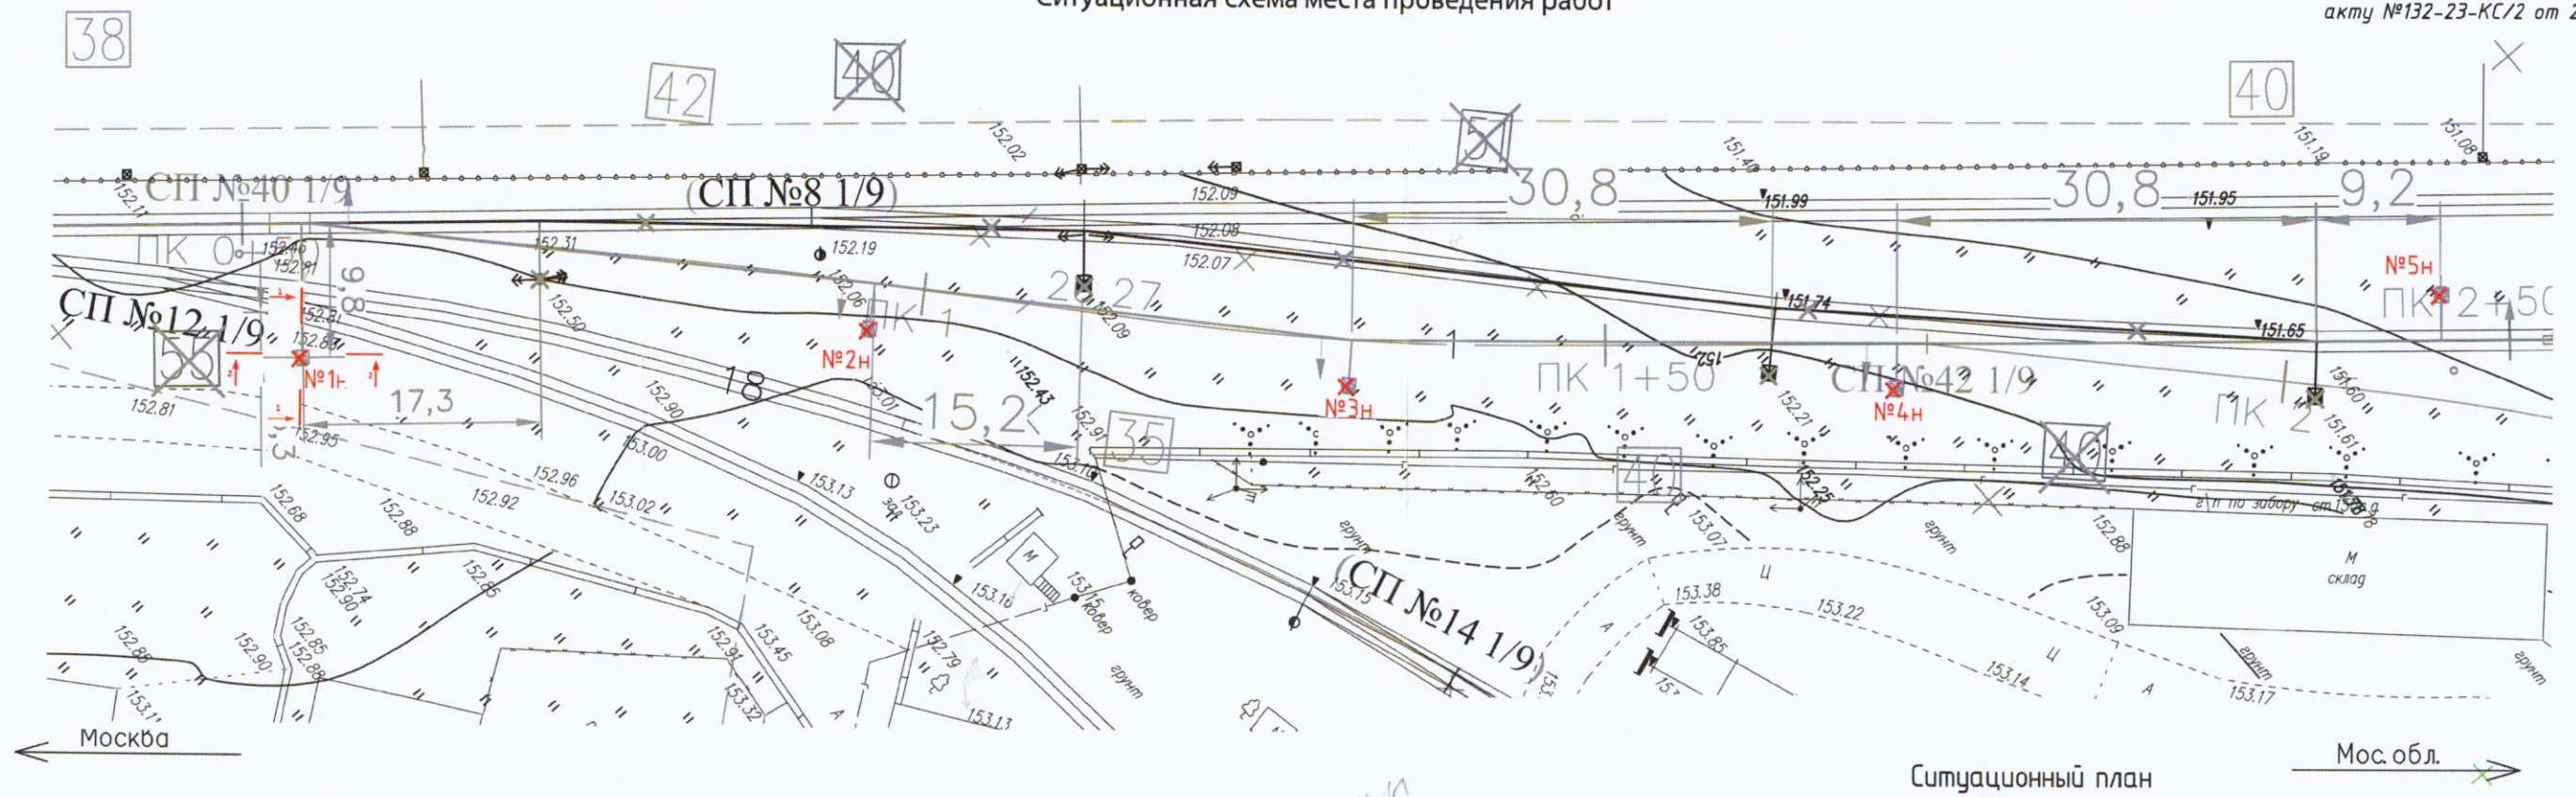

Ситуационный план

Мос. обл.

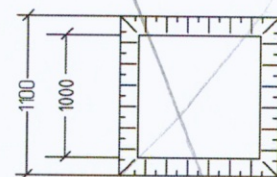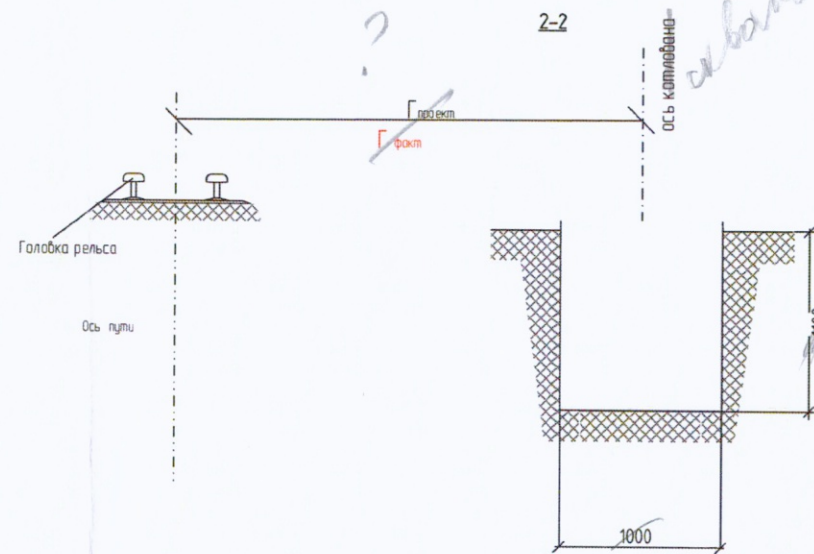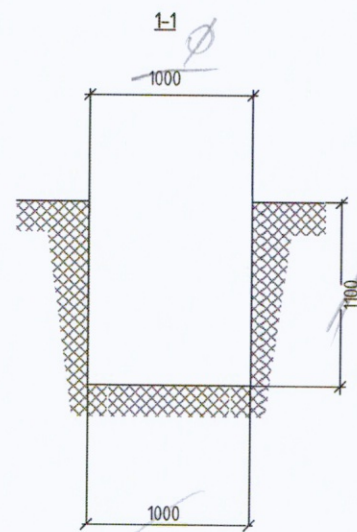

Условные обозначения:

✗ - Места шурфления грунта под опоры к.с.



✖ - грунт

✖ - ж.д. полотно

Объем выполненных работ:
1. Шурфовка грунта= 6м3.

Расчет 1 м x 1 м x 1,2 м = 6м3

				2023	132-23-КС			
					Ж/д пути от цеха №217 до обкаточной линии с удлинением трансбордера, расположенные по адресу: Московская область, г.а. Мытищи, ул. Колонцова, 4			
№ док	Кол. уч	№ док	Подп.	Дата	Контактная сеть	Стадия	Лист	Листов
Вед инженер	Дураев В.Ю.			03.09		ИД	1	1
Рук. проекта	Шевчук К.А.			03.09	Исполнительная схема шурфления грунта под опоры к.с.	ООО «КиКГЕОСТРОЙ»		
Зам.рук.п. роекта	Коршаков А.А.			03.09				
Нач. участка	Перевизнык А.П.			03.09				
Гл. инженер	Юрченко В.И.			03.09				

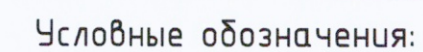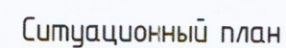

№ опоры	X	Y	Z
1Н	485462,073	2204213,152	153,053
2Н	485495,226	2204237,699	152,72
3Н	485519,085	2204263,33	152,581
4Н	485549,863	2204289,372	152,535
5Н	485585,277	2204309,748	151,762

[illegible]