




Ситуационный план

Условные обозначения:

● - Места установки створных колышков

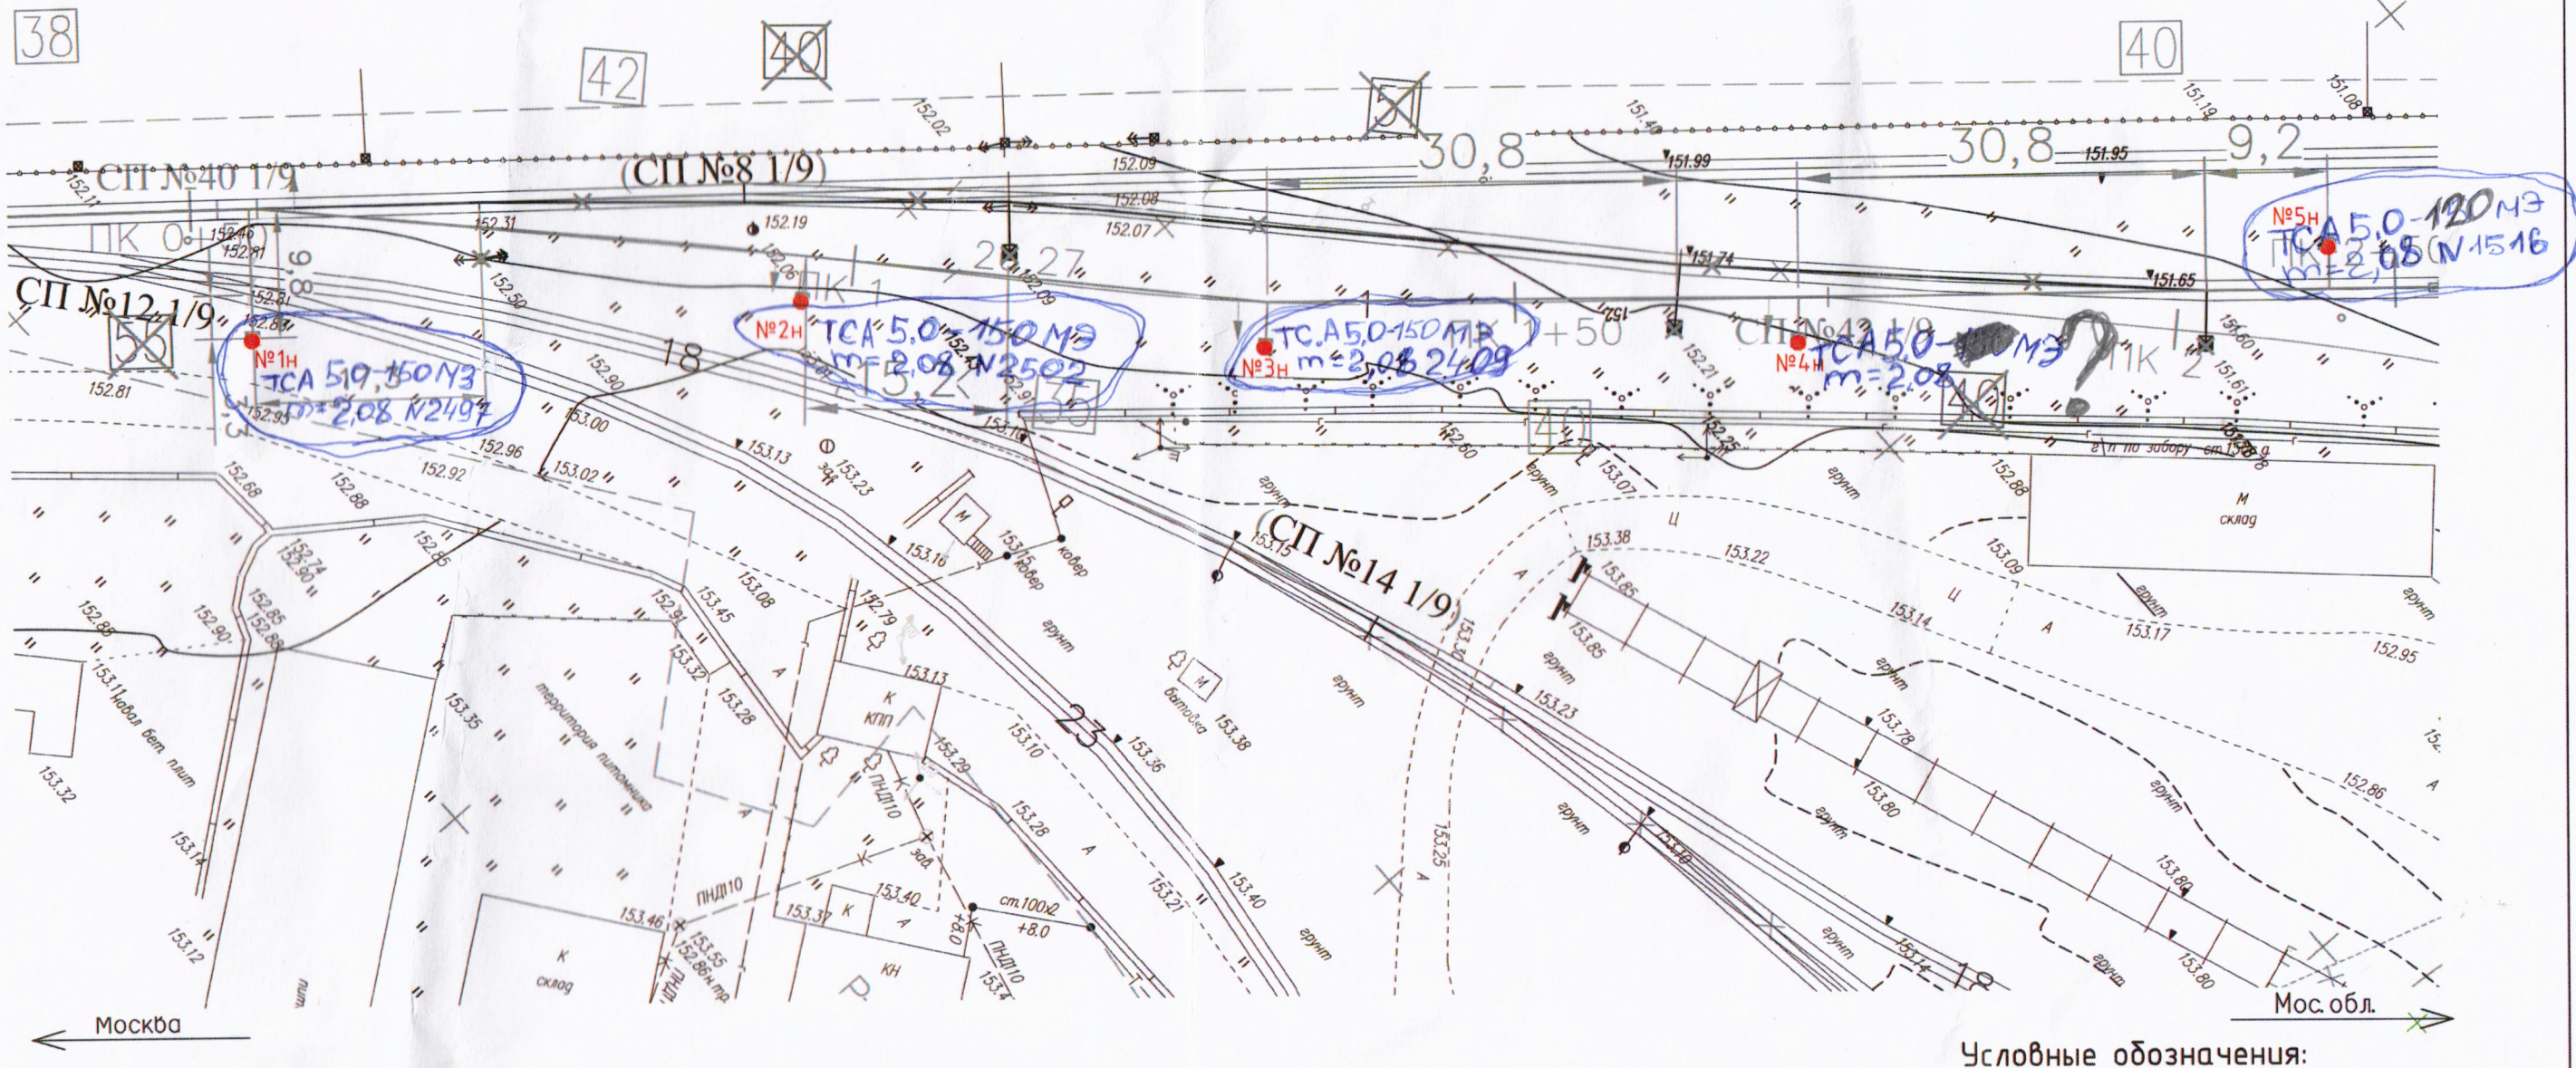

№ опоры	X	Y	Z
1Н	485462,073	2204213,152	153,053
2Н	485495,226	2204237,699	152,72
3Н	485519,085	2204263,33	152,581
4Н	485549,863	2204289,372	152,535
5Н	485585,277	2204309,748	151,762

					2023	132-23-КС			
						Ж/д пути от цеха №217 до обкаточной линии с удлинением трансбордера, расположенные по адресу: Московская область, г.о. Мытищи, ул. Колонцова, 4			
№ док	Кол. уч		№ док.	Подп.	Дата				
Вед. инженер		Дураев В.Ю.			03.09	Контактная сеть	Стадия	Лист	Листов
							ИД	1	1
Рук. проекта		Шевчук К.А.			03.09	Исполнительная схема разбивка осей на местности	ООО «КИКГЕОСТРОЙ»		
Зам.рук.л. проекта		Каршаков А.А.			03.09				
Нач. участка		Перевизный А.П.			03.09				
Гл. инженер		Юрченко В.И.			03.09				



Опора 1 TCA 5,0-150 11:03




Опора 2 TCA 5,0-150 11:03



Опора 3 TCA-5,0-150 11:03



Опора 4 TCA 5,0-120 11:03

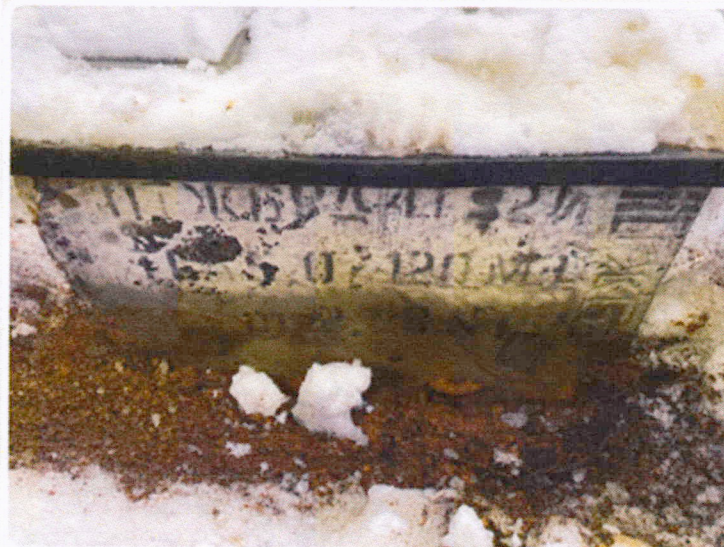

Опора 5 TCA 5,0-120 11:03