
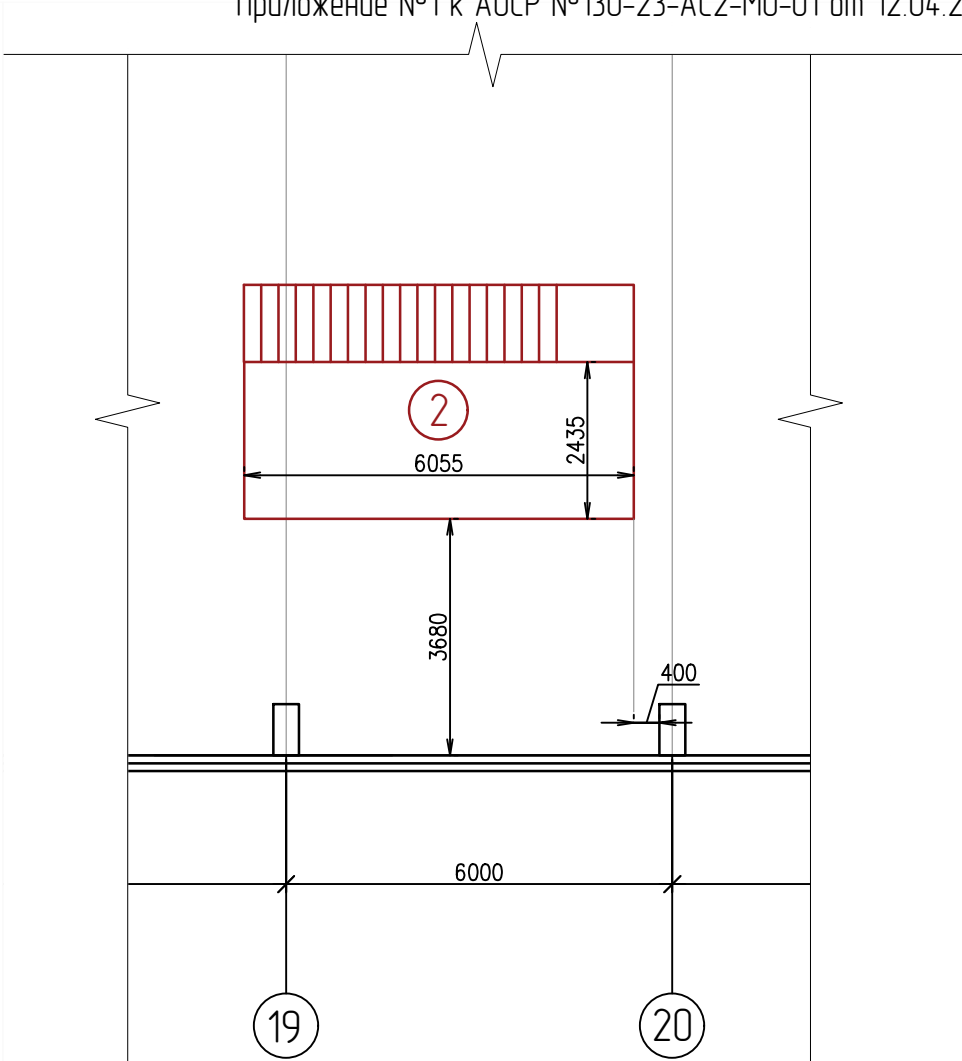


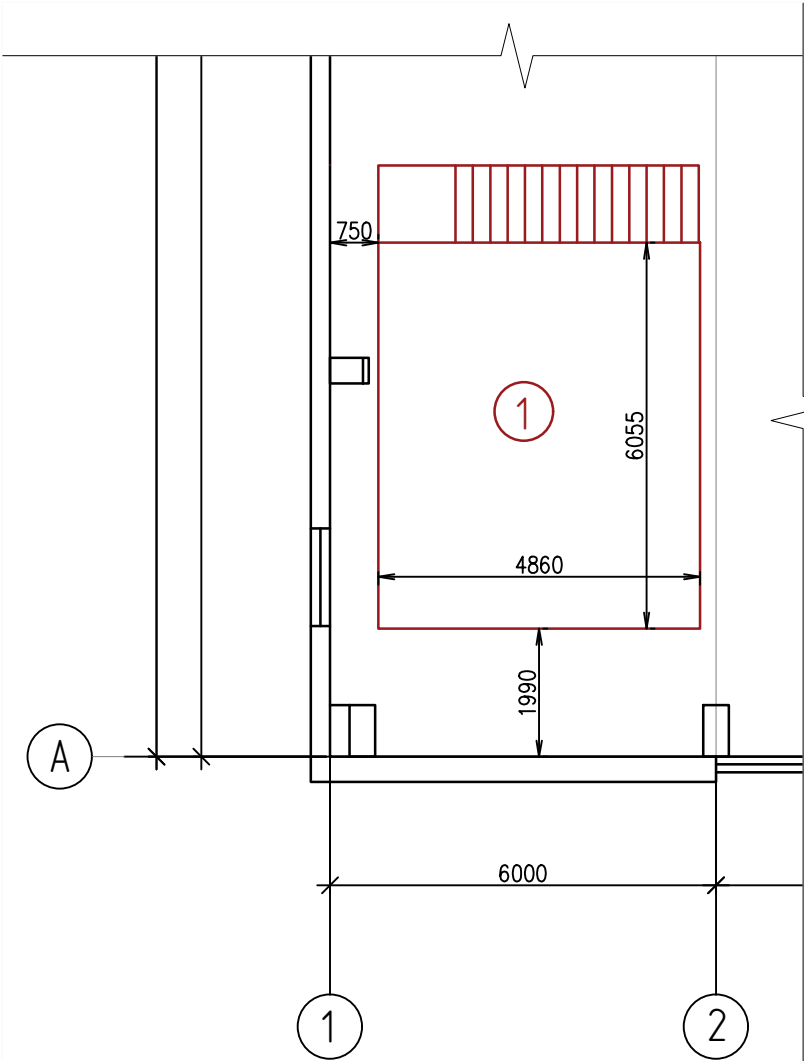

Ведомость объемов работ			
№	Наименование	Ед. изм.	Кол-во
1	Установка модульного офиса ДхШхВ, мм 6055х4860х5340	шт.	1
2	Установка модульного офиса ДхШхВ, мм 6055х2435х5340	шт.	1

					2024
Изм.	Кол.уч.	Лист	№ док.	Подп.	Дата
Разраб.					
Рук.проекта	Шевчук К.А.				12.04
Ген.директор	Кесслер Ю.Ф.				12.04
Ст.прораб	Шинкарев М.В.				12.04
Н. контр.					

130-23-АС2			
Цех №8, расположенный по адресу: Московская обл., г.о. Мытищи, ул. Колонцова, 4. Капитальный ремонт			
Полы. Архитектурно-строительные решения	Стадия	Лист	Листов
	ИД	1	1
Схема установки модульных кабин	ООО «КиКГЕОСТРОЙ»		