

Реестр исполнительной документации по демонтажу зданий и сооружений ООО "КиКГЕОСТРОЙ" №1 от 10.09.2023

<i>№ п/п</i>	<i>Наименование документа</i>	<i>№ акта, чертежа, разрешения, журнала и др.</i>	<i>Количество листов</i>	<i>Страница по списку</i>
<i>1</i>	<i>2</i>	<i>3</i>	<i>4</i>	<i>5</i>
1	АОСР Демонтаж склада №75	132-23-ВР2/1 от 15.08.2023	1	1-2
2	Исполнительная схема демонтажа склада №75 с последующей утилизацией отходов	б/н от 15.08.2023	1	3
3	АОСР Демонтаж зданий очистных сооружений, демонтаж очистной емкости	132-23-ПОД/Оч.1 от 10.09.2023	1	4-5
4	Исполнительная схема демонтажа очистных сооружений с последующей утилизацией отходов	б/н от 10.09.2023	1	6
5	АОСР Демонтаж кровельного покрытия цеха 121/18 с последующей утилизацией отходов	132-23-ПОД/1 от 03.09.2023	1	7-8
6	Исполнительная схема демонтажа кровельного покрытия цеха 121/18 с последующей утилизацией отходов	б/н от 03.09.2023	1	9
7	АОСР Демонтаж плит перекрытия цеха 121/18 с последующей утилизацией отходов	132-23-ПОД/2 от 05.09.2023	1	10-11
8	Исполнительная схема демонтажа плит перекрытия цеха 121/18 с последующей утилизацией отходов	б/н от 05.09.2023	1	12
9	АОСР Демонтаж металлических балок и ж/б ферм цеха 121/18 с последующей утилизацией отходов	132-23-ПОД/3 от 06.09.2023	1	13-14
10	Исполнительная схема демонтажа металлических балок и ж/б ферм цеха 121/18 с последующей утилизацией отходов	б/н от 06.09.2023	1	15

Составил:

Ведущий инженер ПТО

(фамилия, инициалы)

(подпись)

(дата)

Принял:

(фамилия, инициалы)

(подпись)

(дата)

Объект капитального строительства:

«Ж/Д пути от ИЦ до обкаточной линии с удлинением трансбордера расположенные по адресу: Московская область, г. Мытищи, ул. Колонцова, 4, территория завода АО «МЕТРОВАГОНМАШ»

(наименование, почтовый или строительный адрес объекта капитального строительства)

Застройщик или заказчик: ООО «Проминжиниринг» ОГРН 1147748139406, ИНН 7734001650, 107140, Г.МОСКВА, УЛ. РУСАКОВСКАЯ, Д. 13, ПОМЕЩ. ХХ-4

(наименование, номер и дата выдачи свидетельства о государственной регистрации, ОГРН, ИНН, почтовые реквизиты, телефон/факс – для юридических лиц; фамилия, имя, отчество, паспортные данные, место проживания, телефон/факс – для физических лиц)

Лицо, осуществляющее строительство: ООО «КИКГЕОСТРОЙ», ОГРН 1127747247704, ИНН 7709918820, 109004, Г.МОСКВА, УЛ. ЗЕМЛЯНОЙ ВАЛ, Д.65, КВ.59, тел. +7 (495) 915-24-71, член саморегулируемой ассоциации СРО «МАС» регистрационный номер СРО-С-148-24122009 от 12.03.2013

(наименование, номер и дата выдачи свидетельства о государственной регистрации, ОГРН, ИНН, почтовые реквизиты, телефон/факс – для юридических лиц; фамилия, имя, отчество, паспортные данные, место проживания, телефон/факс – для физических лиц)

Лицо, осуществляющее подготовку проектной документации: ООО «КИКГЕОСТРОЙ», ОГРН 1127747247704, ИНН 7709918820, 109004, Г.МОСКВА, УЛ. ЗЕМЛЯНОЙ ВАЛ, Д.65, КВ.59, тел. +7 (495) 915-24-71, член саморегулируемой ассоциации СРО «Объединение проектировщиков «УниверсалПроект», регистрационный номер СРО-П-179-12122012 от 20.10.2022

(наименование, номер и дата выдачи свидетельства о государственной регистрации, ОГРН, ИНН, почтовые реквизиты, телефон/факс – для юридических лиц; фамилия, имя, отчество, паспортные данные, место проживания, телефон/факс – для физических лиц)

Лицо, осуществляющее строительство, выполнившее работы, подлежащие освидетельствованию: ООО «ШЕЛПРОКК», ОГРН 1237700462427, ИНН 9726048866, 117535, Г.МОСКВА, МУНИЦИПАЛЬНЫЙ ОКРУГ ЧЕРТАНОВО ЮЖНОЕ, ПРОЕЗД 3-Й ДОРОЖНЫЙ, Д. 6, К. 2, член саморегулируемой ассоциации «Архитектурное наследие», регистрационный номер СРО-С-230-07092010 от 01.08.2023

(наименование, номер и дата выдачи свидетельства о государственной регистрации, ОГРН, ИНН, почтовые реквизиты, телефон/факс – для юридических лиц; фамилия, имя, отчество, паспортные данные, место проживания, телефон/факс – для физических лиц)

АКТ

освидетельствования скрытых работ

№132-23-ВР2/1

«15» августа 2023 г.

Представитель застройщика (технического заказчика, эксплуатирующей организации или регионального оператора) по вопросам строительного контроля:

Ведущий инженер строительного контроля ООО «Проминжиниринг» Дураев В.Ю., приказ №5 от 03.08.2023, ОГРН 1147748139406, ИНН 7734001650, 107140, Г.МОСКВА, УЛ. РУСАКОВСКАЯ, Д. 13, ПОМЕЩ. ХХ-4

(должность, фамилия, инициалы, идентификационный номер в национальном реестре специалистов в области строительства, реквизиты распорядительного документа, подтверждающего полномочия, с указанием наименования, ОГРН, ИНН, места нахождения юридического лица, фамилии, имени, отчества, адреса места жительства, ОРГНИП, ИНН индивидуального предпринимателя)

Представитель лица, осуществляющего строительство:

Руководитель проекта ООО «КИКГЕОСТРОЙ» Шевчук К.А. приказ №2-МВМ от 01.07.2023

(должность, фамилия, инициалы, реквизиты распорядительного документа, подтверждающего полномочия)

Представитель лица, осуществляющего строительство, по вопросам строительного контроля (специалист по организации строительства):

Заместитель руководителя проекта ООО «ШЕЛПРОКК» Коршаков А.А., приказ № 4 от 01.08.2023, идентификационный номер НОСТРОЙ_С-77-133381 от 02.02.2018

(должность, фамилия, инициалы, идентификационный номер в национальном реестре специалистов в области строительства, реквизиты распорядительного документа, подтверждающего полномочия)

Представитель лица, осуществляющего подготовку проектной документации:

—

(должность, фамилия, инициалы, реквизиты распорядительного документа, подтверждающего полномочия, с указанием наименования, ОГРН, ИНН, места нахождения юридического лица, фамилии, имени, отчества, адреса места жительства, ОРГНИП, ИНН индивидуального предпринимателя, наименования, ОГРН, ИНН саморегулируемой организации, членом которой является указанное юридическое лицо, индивидуальный предприниматель)

Представитель лица, выполнившего работы, подлежащие освидетельствованию:

Начальник участка ООО «ШЕЛПРОКК» Перевизнык А.П., приказ №1 от 01.08.2023, ОГРН 1237700462427, ИНН 9726048866, 117535, Г.МОСКВА, МУНИЦИПАЛЬНЫЙ ОКРУГ ЧЕРТАНОВО ЮЖНОЕ, ПРОЕЗД 3-Й ДОРОЖНЫЙ, Д. 6, К. 2

(должность, фамилия, инициалы, реквизиты распорядительного документа, подтверждающего полномочия, с указанием наименования, ОГРН, ИНН, места нахождения юридического лица, фамилии, имени, отчества, адреса места жительства, ОРГНИП, ИНН индивидуального предпринимателя)

а также иные представители лиц, участвующих в освидетельствовании:

Начальник участка Максимов В.В., приказ №11/НУ/23 от 28.07.2023, ОГРН 1182130008037, ИНН 2130202996, 143080, МОСКОВСКАЯ ОБЛАСТЬ, ОДИНЦОВСКИЙ, ДП ЛЕСНОЙ ГОРОДОК, УЛ ШКОЛЬНАЯ, Д. 1

(должность с указанием наименования организации, фамилия, инициалы, реквизиты распорядительного документа, подтверждающего полномочия)

произвели осмотр работ, выполненных:

ООО «ШЕЛПРОКК»

(наименование лица, осуществляющего строительство, выполнившего работы)

и составили настоящий акт о нижеследующем:

1.К освидетельствованию предъявлены следующие работы:

Демонтаж склада №75

(наименование скрытых работ)

2. Работы выполнены по проектной документации:

3. При выполнении работ применены:

(наименование материалов, конструкций, изделий со ссылкой на сертификаты или другие документы, подтверждающие качество)

4. Предъявленные документы, подтверждающие соответствие работ предъявляемым к ним требованиям:

Исполнительная схема демонтажа склада №75

(исполнительные схемы и чертежи, результаты экспертиз, обследований, лабораторных и иных испытаний выполненных проведенных в процессе строительного контроля)

5. Даты: начала работ «28» июля 2023г.
окончания работ «15» августа 2023г.

6. Работы выполнены в соответствии:

СП 45.13330.2017 Земляные сооружения, основания и фундаменты; СП 325.1325800.2017 «ЗДАНИЯ И СООРУЖЕНИЯ. Правила производства работ при демонтаже и утилизации»; РД 132-23-ВР2 «Ведомость объемов демонтажных работ объектов по трассе жд путей, подготовке трассы жд путей»;

(наименования и структурные единицы технических регламентов, иных нормативных правовых актов, разделы проектной и/или рабочей документации)

7. Разрешается производство последующих работ:

-

(наименование работ, конструкций, участков сетей инженерно-технического обеспечения)

Дополнительные сведения:

Отсутствуют

Акт составлен в 4 экземплярах.

Приложения:

1. Исполнительная схема демонтажа склада №75 – 1 лист

Представитель застройщика застройщика (технического заказчика, эксплуатирующей организации или регионального оператора) по вопросам строительного контроля:

Дураев В.Ю.

Представитель лица, осуществляющего строительство

Шевчук К.А.

Представитель лица, осуществляющего строительство, вопросам строительного контроля (специалист по организации строительства):

Коршаков А.А.

Представитель лица, осуществляющего подготовку проектной документации

Представитель лица, выполнившего работы, подлежащие освидетельствованию

Перевызнык А.П.

Представители иных лиц

Максимов В.В.

Объект капитального строительства:

«Ж/Д пути от ИЦ до обкаточной линии с удлинением трансбордера расположенные по адресу: Московская область, г. Мытищи, ул. Колонцова, 4, территория завода АО «МЕТРОВАГОНМАШ»

(наименование, почтовый или строительный адрес объекта капитального строительства)

Застройщик или заказчик: АО «МЕТРОВАГОНМАШ», ОГРН 1025003520310, ИНН 5029006702, 141009, МОСКОВСКАЯ ОБЛАСТЬ, МЫТИЩИ Г.О., Г. МЫТИЩИ, Г. МЫТИЩИ, УЛ. КОЛОНЦОВА, Д.4 тел. +7 (495) 581-12-44.

(наименование, номер и дата выдачи свидетельства о государственной регистрации, ОГРН, ИНН, почтовые реквизиты, телефон/факс – для юридических лиц; фамилия, имя, отчество, паспортные данные, место проживания, телефон/факс – для физических лиц)

Лицо, осуществляющее строительство: ООО «КИКГЕОСТРОЙ», ОГРН 1127747247704, ИНН 7709918820, 109004, Г.МОСКВА, УЛ. ЗЕМЛЯНОЙ ВАЛ, Д.65, КВ.59, тел. +7 (495) 915-24-71, член саморегулируемой ассоциации СРО «МАС» регистрационный номер СРО-С-148-24122009 от 12.03.2013

(наименование, номер и дата выдачи свидетельства о государственной регистрации, ОГРН, ИНН, почтовые реквизиты, телефон/факс – для юридических лиц; фамилия, имя, отчество, паспортные данные, место проживания, телефон/факс – для физических лиц)

Лицо, осуществляющее подготовку проектной документации: ООО «КИКГЕОСТРОЙ», ОГРН 1127747247704, ИНН 7709918820, 109004, Г.МОСКВА, УЛ. ЗЕМЛЯНОЙ ВАЛ, Д.65, КВ.59, тел. +7 (495) 915-24-71, член саморегулируемой ассоциации СРО «Объединение проектировщиков «УниверсалПроект», регистрационный номер СРО-П-179-12122012 от 20.10.2022

(наименование, номер и дата выдачи свидетельства о государственной регистрации, ОГРН, ИНН, почтовые реквизиты, телефон/факс – для юридических лиц; фамилия, имя, отчество, паспортные данные, место проживания, телефон/факс – для физических лиц)

Лицо, осуществляющее строительство, выполнившее работы, подлежащие освидетельствованию: ООО «ШЕЛПРОКК», ОГРН 1237700462427, ИНН 9726048866, 117535, Г.МОСКВА, МУНИЦИПАЛЬНЫЙ ОКРУГ ЧЕРТАНОВО ЮЖНОЕ, ПРОЕЗД 3-Й ДОРОЖНЫЙ, Д. 6, К. 2, член саморегулируемой ассоциации «Архитектурное наследие», регистрационный номер СРО-С-230-07092010 от 01.08.2023

(наименование, номер и дата выдачи свидетельства о государственной регистрации, ОГРН, ИНН, почтовые реквизиты, телефон/факс – для юридических лиц; фамилия, имя, отчество, паспортные данные, место проживания, телефон/факс – для физических лиц)

АКТ

освидетельствования скрытых работ

№132-23-ПОД/Оч.1

«10» сентября 2023 г.

Представитель застройщика (технического заказчика, эксплуатирующей организации или регионального оператора) по вопросам строительного контроля:

Ведущий инженер строительного контроля ООО «Проминжиниринг» Дураев В.Ю., приказ №5 от 03.08.2023, ОГРН 1147748139406, ИНН 7734001650, 107140, Г.МОСКВА, УЛ. РУСАКОВСКАЯ, Д. 13, ПОМЕЩ. ХХ-4

(должность, фамилия, инициалы, идентификационный номер в национальном реестре специалистов в области строительства, реквизиты распорядительного документа, подтверждающего полномочия, с указанием наименования, ОГРН, ИНН, места нахождения юридического лица, фамилии, имени, отчества, адреса места жительства, ОГНИП, ИНН индивидуального предпринимателя)

Представитель лица, осуществляющего строительство:

Руководитель проекта ООО «КИКГЕОСТРОЙ» Шевчук К.А. приказ №2-МВМ от 01.07.2023

(должность, фамилия, инициалы, реквизиты распорядительного документа, подтверждающего полномочия)

Представитель лица, осуществляющего строительство, по вопросам строительного контроля (специалист по организации строительства):

Заместитель руководителя проекта ООО «ШЕЛПРОКК» Коршаков А.А., приказ № 4 от 01.08.2023, идентификационный номер НОСТРОЙ_С-77-133381 от 02.02.2018

(должность, фамилия, инициалы, идентификационный номер в национальном реестре специалистов в области строительства, реквизиты распорядительного документа, подтверждающего полномочия)

Представитель лица, осуществляющего подготовку проектной документации:

—

(должность, фамилия, инициалы, реквизиты распорядительного документа, подтверждающего полномочия, с указанием наименования, ОГРН, ИНН, места нахождения юридического лица, фамилии, имени, отчества, адреса места жительства, ОГНИП, ИНН индивидуального предпринимателя, наименования, ОГРН, ИНН саморегулируемой организации, членом которой является указанное юридическое лицо, индивидуальный предприниматель)

Представитель лица, выполнившего работы, подлежащие освидетельствованию:

Начальник участка ООО «ШЕЛПРОКК» Перевизнык А.П., приказ №1 от 01.08.2023, ОГРН 1237700462427, ИНН 9726048866, 117535, Г.МОСКВА, МУНИЦИПАЛЬНЫЙ ОКРУГ ЧЕРТАНОВО ЮЖНОЕ, ПРОЕЗД 3-Й ДОРОЖНЫЙ, Д. 6, К. 2

(должность, фамилия, инициалы, реквизиты распорядительного документа, подтверждающего полномочия, с указанием наименования, ОГРН, ИНН, места нахождения юридического лица фамилии, имени, отчества, адреса места жительства, ОГНИП, ИНН индивидуального предпринимателя)

а также иные представители лиц, участвующих в освидетельствовании:

Начальник участка Максимов В.В., приказ №11/НУ/23 от 28.07.2023, ОГРН 1182130008037, ИНН 2130202996, 143080, МОСКОВСКАЯ ОБЛАСТЬ, ОДИНЦОВСКИЙ, ДП ЛЕСНОЙ ГОРОДОК, УЛ ШКОЛЬНАЯ, Д. 1

(должность с указанием наименования организации, фамилия, инициалы, реквизиты распорядительного документа, подтверждающего полномочия)

произвели осмотр работ, выполненных:

ООО «ШЕЛПРОКК»

(наименование лица, осуществляющего строительство, выполнившего работы)

и составили настоящий акт о нижеследующем:

1.К освидетельствованию предъявлены следующие работы:

Демонтаж зданий очистных сооружений, демонтаж очистной емкости

(наименование скрытых работ)

2. Работы выполнены по проектной документации:

3. При выполнении работ применены:

(наименование материалов, конструкций, изделий со ссылкой на сертификаты или другие документы, подтверждающие качество)

4. Предъявленные документы, подтверждающие соответствие работ предъявляемым к ним требованиям:

Исполнительная схема демонтажа очистных сооружений с последующей утилизацией отходов

(исполнительные схемы и чертежи, результаты экспертиз, обследований, лабораторных и иных испытаний выполненных проведенных в процессе строительного контроля)

5. Даты: начала работ «12» августа 2023г.
окончания работ «10» сентября 2023г.

6. Работы выполнены в соответствии:

СП 325.1325800.2017 «ЗДАНИЯ И СООРУЖЕНИЯ. «Правила производства работ при демонтаже и утилизации»; РД 132-23-ПОД «Проект организации работ по сносу или демонтажу объектов капитального строительства»;

(наименования и структурные единицы технических регламентов, иных нормативных правовых актов, разделы проектной и/или рабочей документации)

7. Разрешается производство последующих работ:

-

(наименование работ, конструкций, участков сетей инженерно-технического обеспечения)

Дополнительные сведения:

Отсутствуют

Акт составлен в 4 экземплярах.

Приложения:

1. Исполнительная схема демонтажа очистных сооружений с последующей утилизацией отходов – 1 лист

Представитель застройщика застройщика (технического заказчика, эксплуатирующей организации или регионального оператора) по вопросам строительного контроля:

Дураев В.Ю.

Представитель лица, осуществляющего строительство

Шевчук К.А.

Представитель лица, осуществляющего строительство, вопросам строительного контроля (специалист по организации строительства):

Коршаков А.А.


Представитель лица, осуществляющего подготовку проектной документации

Представитель лица, выполнившего работы, подлежащие освидетельствованию

Перевызнык А.П.

Представители иных лиц

Максимов В.В.

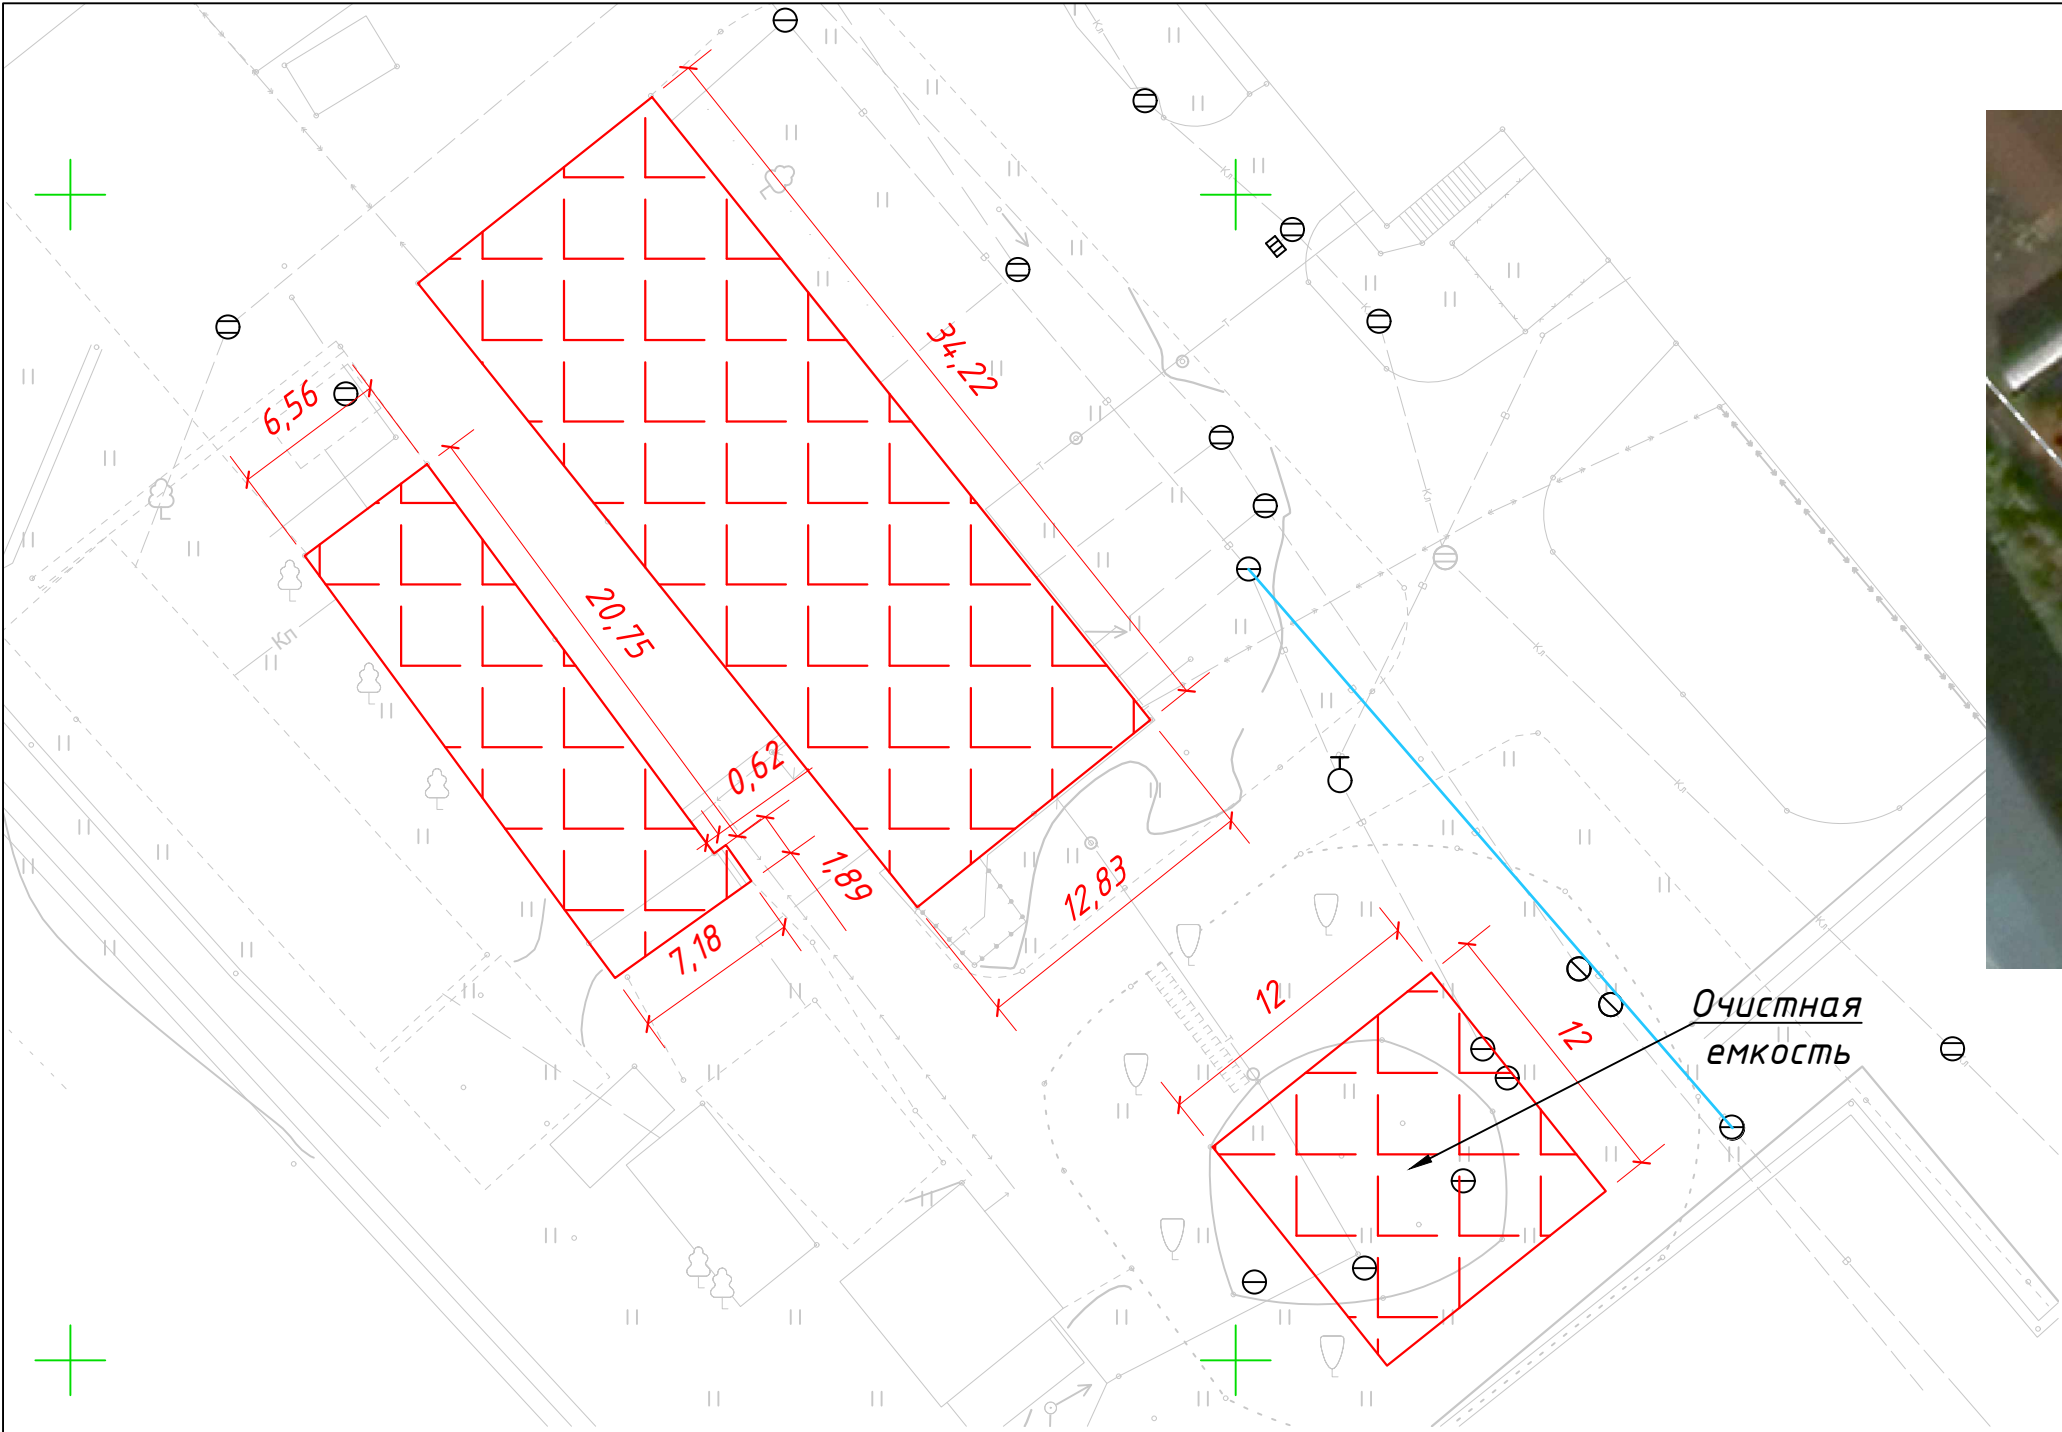

Условные обозначения:

- Контур демонтируемого здания

Ведомость объемов работ					
№ ПП	Наименование	Ед. изм	Станция нейтрализации	Техническое здание	Очистная емкость
1	Разборка зданий методом обрушения: кирпичных, сборного железобетона (от 0,00 и выше)	м3	4170.90	748.00	0.00
2	Демонтаж Ж/Б лестничной площадки	м3	0.00	6.79	0.00
3	Демонтаж напольных покрытий	м3	87.81	27.22	0.00
4	Демонтаж люков	шт	0.00	0.00	3.00
5	Разборка зданий методом обрушения: кирпичных, сборного железобетона (от 0,00 и ниже)	м3	658.56	0.00	0.00
6	Разборка: железобетонных фундаментов	м3	69.76	69.00	76.80
7	Разработка грунта тяжелого мокрого (шлам)	м3	0.00	0.00	1003.00
8	Разработка грунта с погрузкой на автосамосвалы	м3	0.00	0.00	67.00
9	Обратная засыпка грунтом	м3	728.12	69.00	1080.00

Примечания:
- Все размеры даны в метрах

					2023	132-23-ВР2				
						Ж / д пути от испытательного центра до обкаточной линии с удлинением трансбордера, расположенные по адресу: Московская область, г.о. Мытищи, ул. Колонцова, 4.				
Изм.	Кол. уч.	Лист	№ док.	Подп.	Дата	Демонтаж очистных сооружений		Стадия	Лист	Листов
Вед.инженер		Дураев В.Ю.						ИД	1	1
						Исполнительная схема демонтажа очистных сооружений с последующей утилизацией отходов		ООО "КиКГЕОСТРОЙ"		
Рук. проекта		Шевчук К.А.								
Зам.рук. проекта		Коршаков А.А.								
Нач. участка		Перевизнык А.П.								
Нач. участка		Максимов В.В.								

Объект капитального строительства:

«Ж/Д пути от ИЦ до обкаточной линии с удлинением трансбордера расположенные по адресу: Московская область, г. Мытищи, ул. Колонцова, 4, территория завода АО «МЕТРОВАГОНМАШ»

(наименование, почтовый или строительный адрес объекта капитального строительства)

Застройщик или заказчик: АО «МЕТРОВАГОНМАШ», ОГРН 1025003520310, ИНН 5029006702, 141009, МОСКОВСКАЯ ОБЛАСТЬ, МЫТИЩИ Г.О., Г. МЫТИЩИ, Г. МЫТИЩИ, УЛ. КОЛОНЦОВА, Д.4 тел. +7 (495) 581-12-44.

(наименование, номер и дата выдачи свидетельства о государственной регистрации, ОГРН, ИНН, почтовые реквизиты, телефон/факс – для юридических лиц; фамилия, имя, отчество, паспортные данные, место проживания, телефон/факс – для физических лиц)

Лицо, осуществляющее строительство: ООО «КИКГЕОСТРОЙ», ОГРН 1127747247704, ИНН 7709918820, 109004, Г.МОСКВА, УЛ. ЗЕМЛЯНОЙ ВАЛ, Д.65, КВ.59, тел. +7 (495) 915-24-71, член саморегулируемой ассоциации СРО «МАС» регистрационный номер СРО-С-148-24122009 от 12.03.2013

(наименование, номер и дата выдачи свидетельства о государственной регистрации, ОГРН, ИНН, почтовые реквизиты, телефон/факс – для юридических лиц; фамилия, имя, отчество, паспортные данные, место проживания, телефон/факс – для физических лиц)

Лицо, осуществляющее подготовку проектной документации: ООО «КИКГЕОСТРОЙ», ОГРН 1127747247704, ИНН 7709918820, 109004, Г.МОСКВА, УЛ. ЗЕМЛЯНОЙ ВАЛ, Д.65, КВ.59, тел. +7 (495) 915-24-71, член саморегулируемой ассоциации СРО «Объединение проектировщиков «УниверсалПроект», регистрационный номер СРО-П-179-12122012 от 20.10.2022

(наименование, номер и дата выдачи свидетельства о государственной регистрации, ОГРН, ИНН, почтовые реквизиты, телефон/факс – для юридических лиц; фамилия, имя, отчество, паспортные данные, место проживания, телефон/факс – для физических лиц)

Лицо, осуществляющее строительство, выполнившее работы, подлежащие освидетельствованию: ООО «ШЕЛПРОКК», ОГРН 1237700462427, ИНН 9726048866, 117535, Г.МОСКВА, МУНИЦИПАЛЬНЫЙ ОКРУГ ЧЕРТАНОВО ЮЖНОЕ, ПРОЕЗД 3-Й ДОРОЖНЫЙ, Д. 6, К. 2, член саморегулируемой ассоциации «Архитектурное наследие», регистрационный номер СРО-С-230-07092010 от 01.08.2023

(наименование, номер и дата выдачи свидетельства о государственной регистрации, ОГРН, ИНН, почтовые реквизиты, телефон/факс – для юридических лиц; фамилия, имя, отчество, паспортные данные, место проживания, телефон/факс – для физических лиц)

АКТ

освидетельствования скрытых работ

№132-23-ПОД/1

«03» сентября 2023 г.

Представитель застройщика (технического заказчика, эксплуатирующей организации или регионального оператора) по вопросам строительного контроля:

Ведущий инженер строительного контроля ООО «Проминжиниринг» Дураев В.Ю., приказ №5 от 03.08.2023, ОГРН 1147748139406, ИНН 7734001650, 107140, Г.МОСКВА, УЛ. РУСАКОВСКАЯ, Д. 13, ПОМЕЩ. ХХ-4

(должность, фамилия, инициалы, идентификационный номер в национальном реестре специалистов в области строительства, реквизиты распорядительного документа, подтверждающего полномочия, с указанием наименования, ОГРН, ИНН, места нахождения юридического лица, фамилии, имени, отчества, адреса места жительства, ОГНИП, ИНН индивидуального предпринимателя)

Представитель лица, осуществляющего строительство:

Руководитель проекта ООО «КИКГЕОСТРОЙ» Шевчук К.А. приказ №2-МВМ от 01.07.2023

(должность, фамилия, инициалы, реквизиты распорядительного документа, подтверждающего полномочия)

Представитель лица, осуществляющего строительство, по вопросам строительного контроля (специалист по организации строительства):

Заместитель руководителя проекта ООО «ШЕЛПРОКК» Коршаков А.А., приказ № 4 от 01.08.2023, идентификационный номер НОСТРОЙ_С-77-133381 от 02.02.2018

(должность, фамилия, инициалы, идентификационный номер в национальном реестре специалистов в области строительства, реквизиты распорядительного документа, подтверждающего полномочия)

Представитель лица, осуществляющего подготовку проектной документации:

—

(должность, фамилия, инициалы, реквизиты распорядительного документа, подтверждающего полномочия, с указанием наименования, ОГРН, ИНН, места нахождения юридического лица, фамилии, имени, отчества, адреса места жительства, ОГНИП, ИНН индивидуального предпринимателя, наименования, ОГРН, ИНН саморегулируемой организации, членом которой является указанное юридическое лицо, индивидуальный предприниматель)

Представитель лица, выполнившего работы, подлежащие освидетельствованию:

Начальник участка ООО «ШЕЛПРОКК» Перевизнык А.П., приказ №1 от 01.08.2023, ОГРН 1237700462427, ИНН 9726048866, 117535, Г.МОСКВА, МУНИЦИПАЛЬНЫЙ ОКРУГ ЧЕРТАНОВО ЮЖНОЕ, ПРОЕЗД 3-Й ДОРОЖНЫЙ, Д. 6, К. 2

(должность, фамилия, инициалы, реквизиты распорядительного документа, подтверждающего полномочия, с указанием наименования, ОГРН, ИНН, места нахождения юридического лица фамилии, имени, отчества, адреса места жительства, ОГНИП, ИНН индивидуального предпринимателя)

а также иные представители лиц, участвующих в освидетельствовании:

Начальник участка Максимов В.В., приказ №11/НУ/23 от 28.07.2023, ОГРН 1182130008037, ИНН 2130202996, 143080, МОСКОВСКАЯ ОБЛАСТЬ, ОДИНЦОВСКИЙ, ДП ЛЕСНОЙ ГОРОДОК, УЛ ШКОЛЬНАЯ, Д. 1

(должность с указанием наименования организации, фамилия, инициалы, реквизиты распорядительного документа, подтверждающего полномочия)

произвели осмотр работ, выполненных:

ООО «ШЕЛПРОКК»

(наименование лица, осуществляющего строительство, выполнившего работы)

и составили настоящий акт о нижеследующем:

1.К освидетельствованию предъявлены следующие работы:

Демонтаж кровельного покрытия цеха 121/18 с последующей утилизацией отходов

(наименование скрытых работ)

2. Работы выполнены по проектной документации:

РД 132-23-ПОД «Проект организации работ по сносу или демонтажу объектов капитального строительства», ООО «КиКТЕОСТРОЙ», Руководитель проекта В.Е. Липатов

(номер, другие реквизиты чертежа, наименование проектной документации, сведения о лицах, осуществляющих подготовку раздела проектной документации)

3. При выполнении работ применены:

(наименование материалов, конструкций, изделий со ссылкой на сертификаты или другие документы, подтверждающие качество)

4. Предъявленные документы, подтверждающие соответствие работ предъявляемым к ним требованиям:

Исполнительная схема демонтажа кровельного покрытия цеха 121/18 с последующей утилизацией отходов

(исполнительные схемы и чертежи, результаты экспертиз, обследований, лабораторных и иных испытаний выполненных проведённых в процессе строительного контроля)

5. Даты: начала работ «28» июля 2023г.

окончания работ «03» сентября 2023г.

6. Работы выполнены в соответствии:

СП 325.1325800.2017 «ЗДАНИЯ И СООРУЖЕНИЯ. «Правила производства работ при демонтаже и утилизации»; РД 132-23-ПОД «Проект организации работ по сносу или демонтажу объектов капитального строительства»;

(наименования и структурные единицы технических регламентов, иных нормативных правовых актов, разделы проектной и/или рабочей документации)

7. Разрешается производство последующих работ:

Демонтаж плит перекрытия цеха 121/18 с последующей утилизацией отходов

(наименование работ, конструкций, участков сетей инженерно-технического обеспечения)

Дополнительные сведения:

Отсутствуют

Акт составлен в 4 экземплярах.

Приложения:

1. *Исполнительная схема демонтажа кровельного покрытия цеха 121/18 с последующей утилизацией отходов – 1 лист*

2. Представитель застройщика застройщика
(технического заказчика, эксплуатирующей _____ Дураев В.Ю.
организации или регионального оператора) по
вопросам строительного контроля:

3.

Представитель лица, осуществляющего
строительство

Шевчук К.А.

Представитель лица, осуществляющего строительство,
вопросам строительного контроля (специалист по
организации строительства):

Коршаков А.А.

Представитель лица, осуществляющего подготовку
проектной документации

Представитель лица, выполнившего работы, подлежащие
освидетельствованию


Перевызнык А.П.

Представители иных лиц


Максимов В.В.

План демонтируемых элементов

Ситуационный план

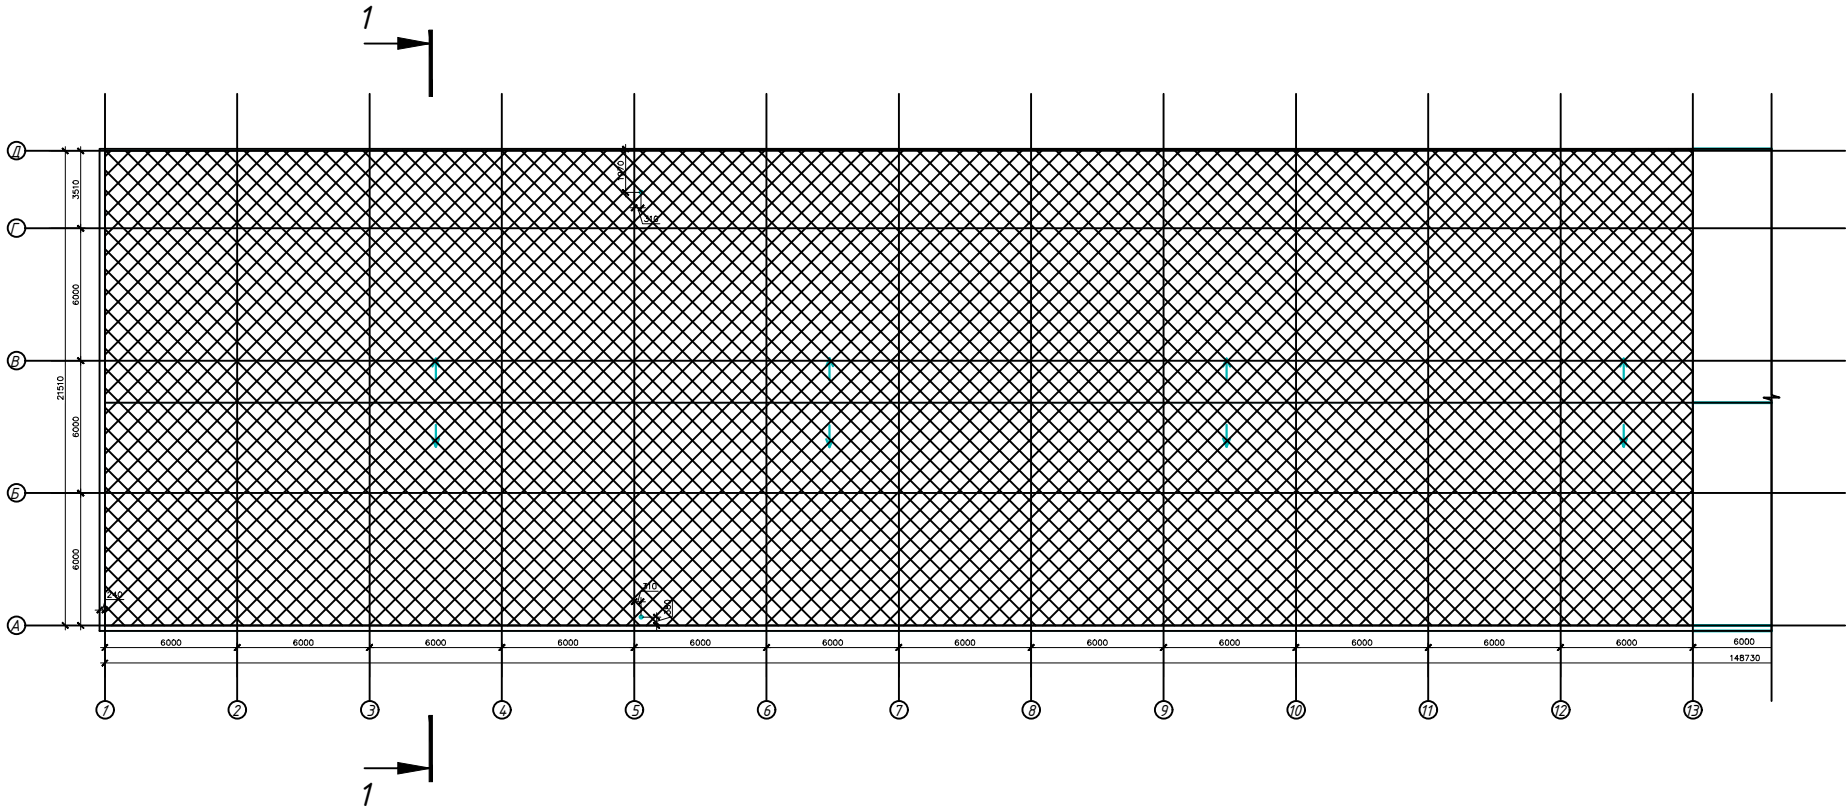

1-1

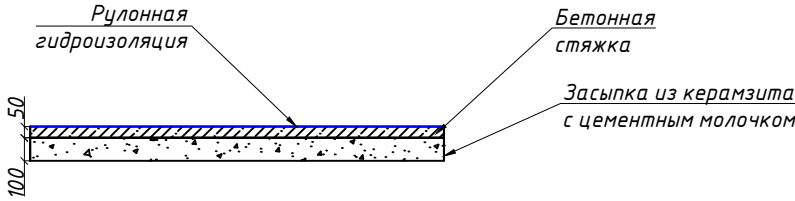

Ведомость объемов работ			
№ПП	Наименование	Ед.изм	Кол-во
1	Демонтаж покрытия рулонной кровли	м2	1548.72
2	Демонтаж бетонной стяжки δ=50 мм	м3	77.44
3	Демонтаж засыпки из керамзита δ=100 мм	м3	154.87

Условные обозначения:

 - Демонтируемое кровельное покрытие

Примечания:
- Все размеры даны в миллиметрах

					2023	132-23-ПОД			
						Ж/д пути от испытательного центра до обкаточной линии с удлинением трансбордера, расположенные по адресу: Московская область, г.о. Мытищи, ул. Колонцова, 4.			
Изм.	Кол. уч.	Лист	№ док.	Подп.	Дата				
Вед. инженер		Дураев В. Ю.				Проект организации работ по сносу или демонтажу объектов капитального строительства	Стадия	Лист	Листов
Рук. проекта		Шевчук К. А.					ИД	1	1
Зам.рук. проекта		Коршаков А. А.				Исполнительная схема демонтажа кровельного покрытия цеха 121/18 с последующей утилизацией отходов	ООО "КиКГЕОСТРОЙ"		
Нач. участка		Перевизнык А.П.							
Нач. участка		Максимов В.В.							

Объект капитального строительства:

«Ж/Д пути от ИЦ до обкаточной линии с удлинением трансбордера расположенные по адресу: Московская область, г. Мытищи, ул. Колонцова, 4, территория завода АО «МЕТРОВАГОНМАШ»

(наименование, почтовый или строительный адрес объекта капитального строительства)

Застройщик или заказчик: АО «МЕТРОВАГОНМАШ», ОГРН 1025003520310, ИНН 5029006702, 141009, МОСКОВСКАЯ ОБЛАСТЬ, МЫТИЩИ Г.О., Г. МЫТИЩИ, Г. МЫТИЩИ, УЛ. КОЛОНЦОВА, Д.4 тел. +7 (495) 581-12-44.

(наименование, номер и дата выдачи свидетельства о государственной регистрации, ОГРН, ИНН, почтовые реквизиты, телефон/факс – для юридических лиц; фамилия, имя, отчество, паспортные данные, место проживания, телефон/факс – для физических лиц)

Лицо, осуществляющее строительство: ООО «КИКГЕОСТРОЙ», ОГРН 1127747247704, ИНН 7709918820, 109004, Г.МОСКВА, УЛ. ЗЕМЛЯНОЙ ВАЛ, Д.65, КВ.59, тел. +7 (495) 915-24-71, член саморегулируемой ассоциации СРО «МАС» регистрационный номер СРО-С-148-24122009 от 12.03.2013

(наименование, номер и дата выдачи свидетельства о государственной регистрации, ОГРН, ИНН, почтовые реквизиты, телефон/факс – для юридических лиц; фамилия, имя, отчество, паспортные данные, место проживания, телефон/факс – для физических лиц)

Лицо, осуществляющее подготовку проектной документации: ООО «КИКГЕОСТРОЙ», ОГРН 1127747247704, ИНН 7709918820, 109004, Г.МОСКВА, УЛ. ЗЕМЛЯНОЙ ВАЛ, Д.65, КВ.59, тел. +7 (495) 915-24-71, член саморегулируемой ассоциации СРО «Объединение проектировщиков «УниверсалПроект», регистрационный номер СРО-П-179-12122012 от 20.10.2022

(наименование, номер и дата выдачи свидетельства о государственной регистрации, ОГРН, ИНН, почтовые реквизиты, телефон/факс – для юридических лиц; фамилия, имя, отчество, паспортные данные, место проживания, телефон/факс – для физических лиц)

Лицо, осуществляющее строительство, выполнившее работы, подлежащие освидетельствованию: ООО «ШЕЛПРОКК», ОГРН 1237700462427, ИНН 9726048866, 117535, Г.МОСКВА, МУНИЦИПАЛЬНЫЙ ОКРУГ ЧЕРТАНОВО ЮЖНОЕ, ПРОЕЗД 3-Й ДОРОЖНЫЙ, Д. 6, К. 2, член саморегулируемой ассоциации «Архитектурное наследие», регистрационный номер СРО-С-230-07092010 от 01.08.2023

(наименование, номер и дата выдачи свидетельства о государственной регистрации, ОГРН, ИНН, почтовые реквизиты, телефон/факс – для юридических лиц; фамилия, имя, отчество, паспортные данные, место проживания, телефон/факс – для физических лиц)

АКТ

освидетельствования скрытых работ

№132-23-ПОД/2

«05» сентября 2023 г.

Представитель застройщика (технического заказчика, эксплуатирующей организации или регионального оператора) по вопросам строительного контроля:

Ведущий инженер строительного контроля ООО «Проминжиниринг» Дураев В.Ю., приказ №5 от 03.08.2023, ОГРН 1147748139406, ИНН 7734001650, 107140, Г.МОСКВА, УЛ. РУСАКОВСКАЯ, Д. 13, ПОМЕЩ. ХХ-4

(должность, фамилия, инициалы, идентификационный номер в национальном реестре специалистов в области строительства, реквизиты распорядительного документа, подтверждающего полномочия, с указанием наименования, ОГРН, ИНН, места нахождения юридического лица, фамилии, имени, отчества, адреса места жительства, ОГНИП, ИНН индивидуального предпринимателя)

Представитель лица, осуществляющего строительство:

Руководитель проекта ООО «КИКГЕОСТРОЙ» Шевчук К.А. приказ №2-МВМ от 01.07.2023

(должность, фамилия, инициалы, реквизиты распорядительного документа, подтверждающего полномочия)

Представитель лица, осуществляющего строительство, по вопросам строительного контроля (специалист по организации строительства):

Заместитель руководителя проекта ООО «ШЕЛПРОКК» Коршаков А.А., приказ № 4 от 01.08.2023, идентификационный номер НОСТРОЙ_С-77-133381 от 02.02.2018

(должность, фамилия, инициалы, идентификационный номер в национальном реестре специалистов в области строительства, реквизиты распорядительного документа, подтверждающего полномочия)

Представитель лица, осуществляющего подготовку проектной документации:

—
(должность, фамилия, инициалы, реквизиты распорядительного документа, подтверждающего полномочия, с указанием наименования, ОГРН, ИНН, места нахождения юридического лица, фамилии, имени, отчества, адреса места жительства, ОГНИП, ИНН индивидуального предпринимателя, наименования, ОГРН, ИНН саморегулируемой организации, членом которой является указанное юридическое лицо, индивидуальный предприниматель)

Представитель лица, выполнившего работы, подлежащие освидетельствованию:

Начальник участка ООО «ШЕЛПРОКК» Перевизнык А.П., приказ №1 от 01.08.2023, ОГРН 1237700462427, ИНН 9726048866, 117535, Г.МОСКВА, МУНИЦИПАЛЬНЫЙ ОКРУГ ЧЕРТАНОВО ЮЖНОЕ, ПРОЕЗД 3-Й ДОРОЖНЫЙ, Д. 6, К. 2

(должность, фамилия, инициалы, реквизиты распорядительного документа, подтверждающего полномочия, с указанием наименования, ОГРН, ИНН, места нахождения юридического лица фамилии, имени, отчества, адреса места жительства, ОГНИП, ИНН индивидуального предпринимателя)

а также иные представители лиц, участвующих в освидетельствовании:

Начальник участка Максимов В.В., приказ №11/НУ/23 от 28.07.2023, ОГРН 1182130008037, ИНН 2130202996, 143080, МОСКОВСКАЯ ОБЛАСТЬ, ОДИНЦОВСКИЙ, ДП ЛЕСНОЙ ГОРОДОК, УЛ ШКОЛЬНАЯ, Д. 1

(должность с указанием наименования организации, фамилия, инициалы, реквизиты распорядительного документа, подтверждающего полномочия)

произвели осмотр работ, выполненных:

ООО «ШЕЛПРОКК»

(наименование лица, осуществляющего строительство, выполнившего работы)

и составили настоящий акт о нижеследующем:

1.К освидетельствованию предъявлены следующие работы:

Демонтаж плит перекрытия цеха 121/18 с последующей утилизацией отходов

(наименование скрытых работ)

2. Работы выполнены по проектной документации:

РД 132-23-ПОД «Проект организации работ по сносу или демонтажу объектов капитального строительства», ООО «КиКТЕОСТРОЙ», Руководитель проекта В.Е. Липатов

(номер, другие реквизиты чертежа, наименование проектной документации, сведения о лицах, осуществляющих подготовку раздела проектной документации)

3. При выполнении работ применены:

(наименование материалов, конструкций, изделий со ссылкой на сертификаты или другие документы, подтверждающие качество)

4. Предъявленные документы, подтверждающие соответствие работ предъявляемым к ним требованиям:

Исполнительная схема демонтажа плит перекрытия цеха 121/18 с последующей утилизацией отходов

(исполнительные схемы и чертежи, результаты экспертиз, обследований, лабораторных и иных испытаний выполненных проведённых в процессе строительного контроля)

5. Даты: начала работ «12» августа 2023г.

окончания работ «05» сентября 2023г.

6. Работы выполнены в соответствии:

СП 325.1325800.2017 «ЗДАНИЯ И СООРУЖЕНИЯ. «Правила производства работ при демонтаже и утилизации»; РД 132-23-ПОД «Проект организации работ по сносу или демонтажу объектов капитального строительства»;

(наименования и структурные единицы технических регламентов, иных нормативных правовых актов, разделы проектной и/или рабочей документации)

7. Разрешается производство последующих работ:

Демонтаж металлических балок и ж/б ферм цеха 121/18 с последующей утилизацией отходов

(наименование работ, конструкций, участков сетей инженерно-технического обеспечения)

Дополнительные сведения:

Отсутствуют

Акт составлен в 4 экземплярах.

Приложения:

1. Исполнительная схема демонтажа плит перекрытия цеха 121/18 с последующей утилизацией отходов – 1 лист

Представитель застройщика застройщика (технического заказчика, эксплуатирующей организации или регионального оператора) по вопросам строительного контроля:

Дураев В.Ю.

Представитель лица, осуществляющего строительство

Шевчук К.А.

Представитель лица, осуществляющего строительство, вопросам строительного контроля (специалист по организации строительства):

Коршаков А.А.

Представитель лица, осуществляющего подготовку проектной документации


Представитель лица, выполнившего работы, подлежащие освидетельствованию

Перевызнык А.П.

Представители иных лиц

Максимов В.В.

План демонтируемых элементов

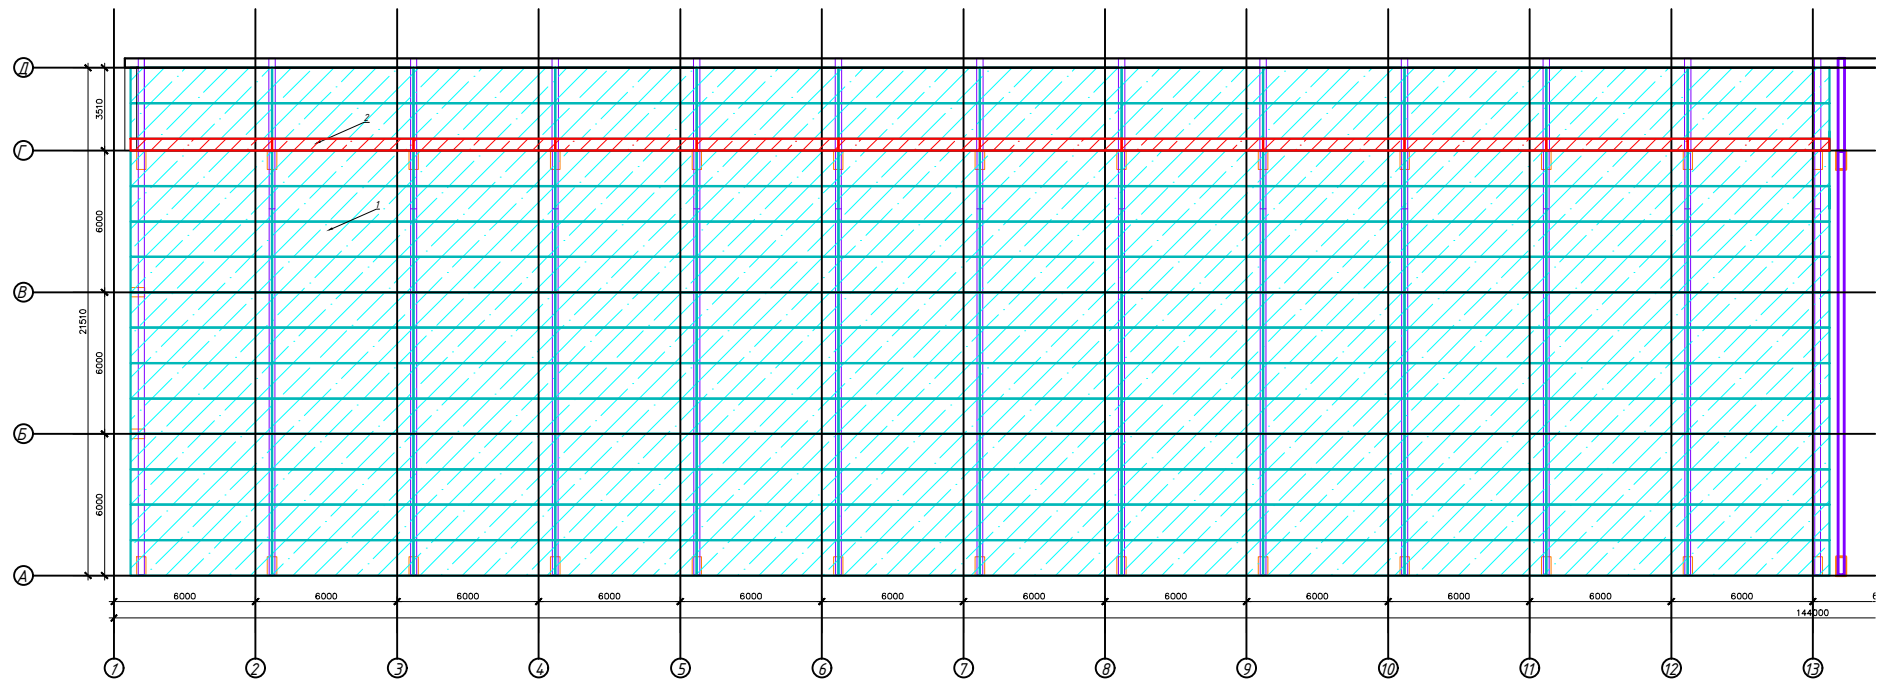

Ситуационный план



Ведомость объемов работ

№ ПП	Наименование	Ед.изм	Кол-во
1	Сборная ребристая плита 6000х1500х300	шт	168
2	Сборная ж/б многоярусная плита 6000х500х220	шт	12

Условные обозначения:

-  - Ребристая плита;
-  - Многоярусная плита

Примечания:
- Все размеры даны в миллиметрах

					2023	132-23-ПОД			
						Ж/д пути от испытательного центра до обкаточной линии с удлинением трансбордера, расположенные по адресу: Московская область, г.о. Мытищи, ул. Колонцова, 4.			
Изм.	Кол. уч.	Лист	№ док.	Подп.	Дата	Проект организации работ по сносу или демонтажу объектов капитального строительства	Стадия	Лист	Листов
Вед. инженер	Дураев В. Ю.						ИД	1	1
Рук. проекта	Шевчук К. А.						Исполнительная схема демонтажа плит перекрытия цеха 121/18 с последующей утилизацией отходов		
Зам.рук. проекта	Коршаков А. А.								
Нач. участка	Перевизник А. П.								
Нач. участка	Максимов В. В.					ООО "КукГЕОСТРОЙ"			

Объект капитального строительства:

«Ж/Д пути от ИЦ до обкаточной линии с удлинением трансбордера расположенные по адресу: Московская область, г. Мытищи, ул. Колонцова, 4, территория завода АО «МЕТРОВАГОНМАШ»

(наименование, почтовый или строительный адрес объекта капитального строительства)

Застройщик или заказчик: АО «МЕТРОВАГОНМАШ», ОГРН 1025003520310, ИНН 5029006702, 141009, МОСКОВСКАЯ ОБЛАСТЬ, МЫТИЩИ Г.О., Г. МЫТИЩИ, Г. МЫТИЩИ, УЛ. КОЛОНЦОВА, Д.4 тел. +7 (495) 581-12-44.

(наименование, номер и дата выдачи свидетельства о государственной регистрации, ОГРН, ИНН, почтовые реквизиты, телефон/факс – для юридических лиц; фамилия, имя, отчество, паспортные данные, место проживания, телефон/факс – для физических лиц)

Лицо, осуществляющее строительство: ООО «КИКГЕОСТРОЙ», ОГРН 1127747247704, ИНН 7709918820, 109004, Г.МОСКВА, УЛ. ЗЕМЛЯНОЙ ВАЛ, Д.65, КВ.59, тел. +7 (495) 915-24-71, член саморегулируемой ассоциации СРО «МАС» регистрационный номер СРО-С-148-24122009 от 12.03.2013

(наименование, номер и дата выдачи свидетельства о государственной регистрации, ОГРН, ИНН, почтовые реквизиты, телефон/факс – для юридических лиц; фамилия, имя, отчество, паспортные данные, место проживания, телефон/факс – для физических лиц)

Лицо, осуществляющее подготовку проектной документации: ООО «КИКГЕОСТРОЙ», ОГРН 1127747247704, ИНН 7709918820, 109004, Г.МОСКВА, УЛ. ЗЕМЛЯНОЙ ВАЛ, Д.65, КВ.59, тел. +7 (495) 915-24-71, член саморегулируемой ассоциации СРО «Объединение проектировщиков «УниверсалПроект», регистрационный номер СРО-П-179-12122012 от 20.10.2022

(наименование, номер и дата выдачи свидетельства о государственной регистрации, ОГРН, ИНН, почтовые реквизиты, телефон/факс – для юридических лиц; фамилия, имя, отчество, паспортные данные, место проживания, телефон/факс – для физических лиц)

Лицо, осуществляющее строительство, выполнившее работы, подлежащие освидетельствованию: ООО «ШЕЛПРОКК», ОГРН 1237700462427, ИНН 9726048866, 117535, Г.МОСКВА, МУНИЦИПАЛЬНЫЙ ОКРУГ ЧЕРТАНОВО ЮЖНОЕ, ПРОЕЗД 3-Й ДОРОЖНЫЙ, Д. 6, К. 2, член саморегулируемой ассоциации «Архитектурное наследие», регистрационный номер СРО-С-230-07092010 от 01.08.2023

(наименование, номер и дата выдачи свидетельства о государственной регистрации, ОГРН, ИНН, почтовые реквизиты, телефон/факс – для юридических лиц; фамилия, имя, отчество, паспортные данные, место проживания, телефон/факс – для физических лиц)

АКТ

освидетельствования скрытых работ

№132-23-ПОД/З

«06» сентября 2023 г.

Представитель застройщика (технического заказчика, эксплуатирующей организации или регионального оператора) по вопросам строительного контроля:

Ведущий инженер строительного контроля ООО «Проминжиниринг» Дураев В.Ю., приказ №5 от 03.08.2023, ОГРН 1147748139406, ИНН 7734001650, 107140, Г.МОСКВА, УЛ. РУСАКОВСКАЯ, Д. 13, ПОМЕЩ. ХХ-4

(должность, фамилия, инициалы, идентификационный номер в национальном реестре специалистов в области строительства, реквизиты распорядительного документа, подтверждающего полномочия, с указанием наименования, ОГРН, ИНН, места нахождения юридического лица, фамилии, имени, отчества, адреса места жительства, ОГНИП, ИНН индивидуального предпринимателя)

Представитель лица, осуществляющего строительство:

Руководитель проекта ООО «КИКГЕОСТРОЙ» Шевчук К.А. приказ №2-МВМ от 01.07.2023

(должность, фамилия, инициалы, реквизиты распорядительного документа, подтверждающего полномочия)

Представитель лица, осуществляющего строительство, по вопросам строительного контроля (специалист по организации строительства):

Заместитель руководителя проекта ООО «ШЕЛПРОКК» Коршаков А.А., приказ № 4 от 01.08.2023, идентификационный номер НОСТРОЙ_С-77-133381 от 02.02.2018

(должность, фамилия, инициалы, идентификационный номер в национальном реестре специалистов в области строительства, реквизиты распорядительного документа, подтверждающего полномочия)

Представитель лица, осуществляющего подготовку проектной документации:

—

(должность, фамилия, инициалы, реквизиты распорядительного документа, подтверждающего полномочия, с указанием наименования, ОГРН, ИНН, места нахождения юридического лица, фамилии, имени, отчества, адреса места жительства, ОГНИП, ИНН индивидуального предпринимателя, наименования, ОГРН, ИНН саморегулируемой организации, членом которой является указанное юридическое лицо, индивидуальный предприниматель)

Представитель лица, выполнившего работы, подлежащие освидетельствованию:

Начальник участка ООО «ШЕЛПРОКК» Перевизнык А.П., приказ №1 от 01.08.2023, ОГРН 1237700462427, ИНН 9726048866, 117535, Г.МОСКВА, МУНИЦИПАЛЬНЫЙ ОКРУГ ЧЕРТАНОВО ЮЖНОЕ, ПРОЕЗД 3-Й ДОРОЖНЫЙ, Д. 6, К. 2

(должность, фамилия, инициалы, реквизиты распорядительного документа, подтверждающего полномочия, с указанием наименования, ОГРН, ИНН, места нахождения юридического лица фамилии, имени, отчества, адреса места жительства, ОГНИП, ИНН индивидуального предпринимателя)

а также иные представители лиц, участвующих в освидетельствовании:

Начальник участка Максимов В.В., приказ №11/НУ/23 от 28.07.2023, ОГРН 1182130008037, ИНН 2130202996, 143080, МОСКОВСКАЯ ОБЛАСТЬ, ОДИНЦОВСКИЙ, ДП ЛЕСНОЙ ГОРОДОК, УЛ ШКОЛЬНАЯ, Д. 1

(должность с указанием наименования организации, фамилия, инициалы, реквизиты распорядительного документа, подтверждающего полномочия)

произвели осмотр работ, выполненных:

ООО «ШЕЛПРОКК»

(наименование лица, осуществляющего строительство, выполнившего работы)

и составили настоящий акт о нижеследующем:

1.К освидетельствованию предъявлены следующие работы:

Демонтаж металлических балок и ж/б ферм цеха 121/18 с последующей утилизацией отходов

(наименование скрытых работ)

2. Работы выполнены по проектной документации:

РД 132-23-ПОД «Проект организации работ по сносу или демонтажу объектов капитального строительства», ООО «КиКТЕОСТРОЙ», Руководитель проекта В.Е. Липатов

(номер, другие реквизиты чертежа, наименование проектной документации, сведения о лицах, осуществляющих подготовку раздела проектной документации)

3. При выполнении работ применены:

(наименование материалов, конструкций, изделий со ссылкой на сертификаты или другие документы, подтверждающие качество)

4. Предъявленные документы, подтверждающие соответствие работ предъявляемым к ним требованиям:

Исполнительная схема демонтажа металлических балок и ж/б ферм цеха 121/18 с последующей утилизацией отходов

(исполнительные схемы и чертежи, результаты экспертиз, обследований, лабораторных и иных испытаний выполненных проведённых в процессе строительного контроля)

5. Даты: начала работ «17» августа 2023г.

окончания работ «06» сентября 2023г.

6. Работы выполнены в соответствии:

СП 325.1325800.2017 «ЗДАНИЯ И СООРУЖЕНИЯ. «Правила производства работ при демонтаже и утилизации»; РД 132-23-ПОД «Проект организации работ по сносу или демонтажу объектов капитального строительства»;

(наименования и структурные единицы технических регламентов, иных нормативных правовых актов, разделы проектной и/или рабочей документации)

7. Разрешается производство последующих работ:

Демонтаж Ж/Б подкрановых балок цеха 121/18 с последующей утилизацией отходов

(наименование работ, конструкций, участков сетей инженерно-технического обеспечения)

Дополнительные сведения:

Отсутствуют

Акт составлен в 4 экземплярах.

Приложения:

1. *Исполнительная схема демонтажа металлических балок и ж/б ферм цеха 121/18 с последующей утилизацией отходов – 1 лист*

Представитель застройщика застройщика (технического заказчика, эксплуатирующей организации или регионального оператора) по вопросам строительного контроля:

Дураев В.Ю.

Представитель лица, осуществляющего строительство

Шевчук К.А.

Представитель лица, осуществляющего строительство, вопросам строительного контроля (специалист по организации строительства):

Коршаков А.А.

Представитель лица, осуществляющего подготовку проектной документации


Представитель лица, выполнившего работы, подлежащие освидетельствованию

Перевызнык А.П.

Представители иных лиц

Максимов В.В.

План демонтируемых элементов

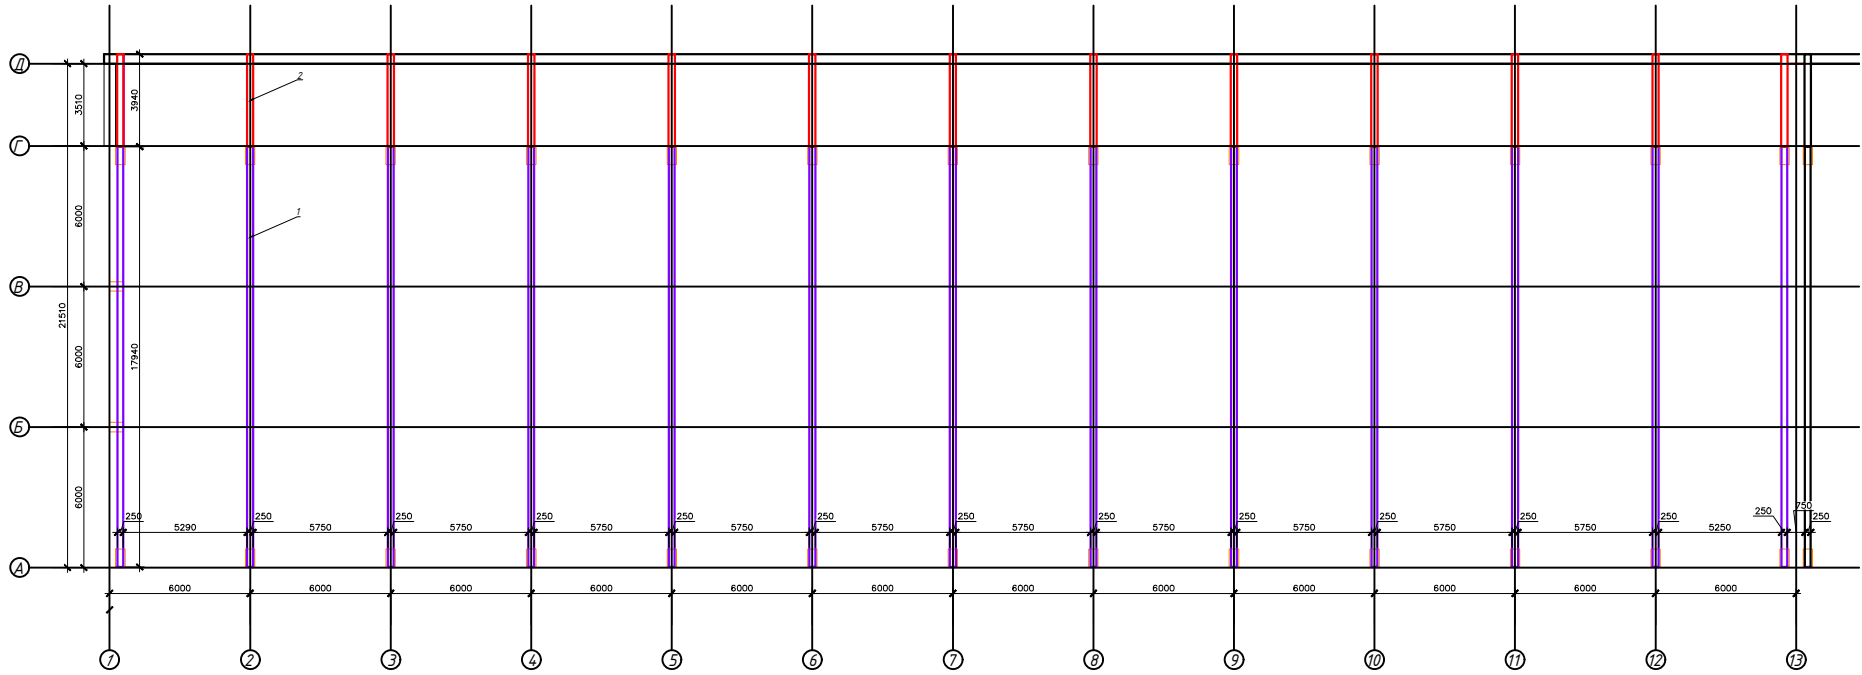

Ситуационный план



Ведомость объемов работ

№ ПП	Наименование	Ед.изм	Кол-во
1	Сборная ж/б ферма	шт	13
2	Металлическая балка	шт	13

Условные обозначения:

- Ж/Б ферма;
- Металлическая балка

Примечания:
- Все размеры даны в миллиметрах

					2023	132-23-ПОД			
						Ж / д пути от испытательного центра до обкаточной линии с удлинением трансбордера, расположенные по адресу: Московская область, г.о. Мытищи, ул. Колонцова, 4.			
Изм.	Кол. уч.	Лист	№ док.	Подп.	Дата	Проект организации работ по сносу или демонтажу объектов капитального строительства	Стадия	Лист	Листов
Вед.инженер	Дураев В.Ю.						ИД	1	1
Рук. проекта	Шевчук К.А.						Исполнительная схема демонтажа металлических балок и ж / б ферм цеха 121/18 с последующей утилизацией отходов		
Зам.рук. проекта	Коршаков А.А.								
Нач. участка	Перевизнык А.П.								
Нач. участка	Максимова В.В.					ООО "КуКГЕОСТРОЙ"			