

Объект капитального строительства:

«Ж/Д пути от испытательного центра до обкаточной линии с удлинением трансбордера, расположенные по адресу: Московская область, г. Мытищи, ул. Колонцова, 4», территория завода АО «МЕТРОВАГОНМАШ»

(наименование проектной документации, почтовый или строительный адрес объекта капитального строительства)

Застройщик (технический заказчик, эксплуатирующая организация или региональный оператор):

ООО «Проминжиниринг», ИНН 7734001650, ОГРН 11477481394406, КПП 770801001, 107140, г. Москва,

ул. Русаковская, д.13, помещение ХХ-4, тел. +7(495) 909-93-48, член саморегулируемой Ассоциации строителей

«Саморегулируемая организация «Строительные допуски», ИНН 7714322214, ОГРН 107799011045, регистрационный номер СРО-С-187-26012010

(фамилия, имя, отчество, адрес места жительства, ОГНИП, ИНН индивидуального предпринимателя, наименование, ОГРН, ИНН, место нахождения юридического лица, телефон/факс, наименование, ОГРН, ИНН саморегулируемой организации, членом которой является – для индивидуальных предпринимателей и юридических лиц; фамилия, имя, отчество, паспортные данные, адрес места жительства, телефон/факс – для физических лиц, не являющихся индивидуальными предпринимателями)

Лицо, осуществляющее строительство: ООО «КиКГЕОСТРОЙ», ОГРН 1127747247704, ИНН 7709918820, 109004, Г.МОСКВА, УЛ. ЗЕМЛЯНОЙ ВАЛ, Д.65, КВ.59, тел. +7 (495) 915-24-71, член саморегулируемой ассоциации СРО «МАС» регистрационный номер СРО-С-148-24122009

(фамилия, имя, отчество, адрес места жительства, ОГНИП, ИНН индивидуального предпринимателя, наименование, ОГРН, ИНН, место нахождения юридического лица, телефон/факс, наименование, ОГРН, ИНН саморегулируемой организации, членом которой является)

Лицо, осуществляющее подготовку проектной документации: ООО «КиКГЕОСТРОЙ», ОГРН 1127747247704, ИНН 7709918820, 109004, Г.МОСКВА, УЛ. ЗЕМЛЯНОЙ ВАЛ, Д.65, КВ.59, тел. +7 (495) 915-24-71, член саморегулируемой ассоциации СРО «Объединение проектировщиков «УниверсалПроект», регистрационный номер СРО-П-179-12122012

(фамилия, имя, отчество, адрес места жительства, ОГНИП, ИНН индивидуального предпринимателя, наименование, ОГРН, ИНН, место нахождения юридического лица, телефон/факс, наименование, ОГРН, ИНН саморегулируемой организации, членом которой является)

Лицо, осуществляющее строительство, выполнившее работы, подлежащие освидетельствованию:

1. ООО «ШЕЛПРОКК», ОГРН 1237700462427, ИНН 9726048866, 117535, Г.МОСКВА, МУНИЦИПАЛЬНЫЙ ОКРУГ ЧЕРТАНОВО ЮЖНОЕ, ПРОЕЗД 3-Й ДОРОЖНЫЙ, Д. 6, К. 2, член саморегулируемой ассоциации «Архитектурное наследие», регистрационный номер СРО-С-230-07092010

2. ООО «ЭлектроЭнергетика», ОГРН 1175074004698, ИНН 5037011400, 142281, Московская обл., г. Протвино, Кременковское ш., д. 5, член саморегулируемой ассоциации «Объединение Специализированных Организаций Профессиональные Строители», регистрационный номер СРО-С-219-21042010

(фамилия, имя, отчество, адрес места жительства, ОГНИП, ИНН индивидуального предпринимателя, наименование, ОГРН, ИНН, место нахождения юридического лица, телефон/факс, наименование, ОГРН, ИНН саморегулируемой организации, членом которой является)

АКТ

освидетельствования скрытых работ

№ 131-23-AC1-07

"10" октября 2023 г.

(дата составления акта)

Представитель застройщика (технического заказчика, эксплуатирующей организации или регионального оператора) по вопросам строительного контроля:

Ведущий инженер строительного контроля ООО «Проминжиниринг» Дураев В. Ю., приказ №5 от 03.08.2023г.

(должность, фамилия, инициалы, идентификационный номер в национальном реестре специалистов в области строительства, реквизиты распорядительного документа, подтверждающего полномочия, с указанием наименования, ОГРН, ИНН, места нахождения юридического лица, фамилии, имени, отчества, адреса места жительства, ОГНИП, ИНН индивидуального предпринимателя)

Представитель лица, осуществляющего строительство:

Руководитель проекта ООО «КиКГЕОСТРОЙ» Шевчук К.А. приказ №2-МВМ от 01.07.2023г.

(должность, фамилия, инициалы, реквизиты распорядительного документа, подтверждающего полномочия)

Представитель лица, осуществляющего строительство, по вопросам строительного контроля (специалист по организации строительства): Генеральный директор ООО «КиКГЕОСТРОЙ» Кесслер Ю.Ф., приказ №1СК-МВМ от 03.07.2023г., идентификационный номер НОСТРОЙ С-77-118776 от 28.09.2023г.

(должность, фамилия, инициалы, идентификационный номер в национальном реестре специалистов в области строительства, реквизиты распорядительного документа, подтверждающего полномочия)

Представитель лица, осуществляющего подготовку проектной документации:

Руководитель службы управления проектами ООО «КиКГЕОСТРОЙ» Липатов В. Е. приказ № 1-АН от 02.10.2023г.

(должность, фамилия, инициалы, реквизиты распорядительного документа, подтверждающего полномочия, с указанием наименования, ОГРН, ИНН, места нахождения юридического лица, фамилии, имени, отчества, адреса места жительства, ОГНИП, ИНН индивидуального предпринимателя, наименования, ОГРН, ИНН саморегулируемой организации, членом которой является указанное юридическое лицо, индивидуальный предприниматель)

Представитель лица, выполнившего работы, подлежащие освидетельствованию:

1. Начальник участка ООО «ШЕЛПРОКК» Перевизнык А.П., приказ №1 от 01.08.2023г.

2. Главный инженер ООО "ЭлектроЭнергетика" Юрченко В. И., приказ № 1/08 от 04.08.2023г.

(должность, фамилия, инициалы, реквизиты распорядительного документа, подтверждающего полномочия, с указанием наименования, ОГРН, ИНН, места нахождения юридического лица, фамилии, имени, отчества, адреса места жительства, ОГНИП, ИНН индивидуального предпринимателя)

а также иные представители лиц, участвующих в освидетельствовании:

(должность с указанием наименования организации, фамилия, инициалы, реквизиты распорядительного документа, подтверждающего полномочия)

произвели осмотр работ, выполненных:

ООО "ШЕЛПРОКК", ООО "ЭлектроЭнергетика"

(наименование лица, выполнившего работы, подлежащие освидетельствованию)

и составили настоящий акт о нижеследующем:

1. К освидетельствованию предъявлены следующие работы:

Разработка грунта на площадке трансбордера

(наименование скрытых работ)

2. Работы выполнены по проектной документации:

131-23-АС1 «Ж/д пути от испытательного центра до обкаточной линии с удлинением трансбордера, расположенные по адресу: Московская область, г. о. Мытищи, ул. Колонцова, 4». Трансбордер. Архитектурно-строительные решения.

(номер, другие реквизиты чертежа, наименование проектной и/или рабочей документации, сведения о лицах, осуществляющих подготовку раздела проектной и/или рабочей документации)

3. При выполнении работ применены:

(наименование строительных материалов (изделий), реквизиты сертификатов и/или других документов, подтверждающих их качество и безопасность)

4. Предъявлены документы, подтверждающие соответствие работ предъявляемым требованиям:

Исполнительная схема №7 Разработка грунта на площадке трансбордера

(исполнительные схемы и чертежи, результаты экспертиз, обследований, лабораторных и иных испытаний выполненных работ, проведенных в процессе строительного контроля)

5. Даты: начала работ: «30» сентября 2023 г.

окончания работ: «10» октября 2023 г.

6. Работы выполнены в соответствии: 131-23-АС2 «Ж/д пути от испытательного центра до обкаточной линии с удлинением трансбордера, расположенные по адресу: Московская область, г. о. Мытищи, ул. Колонцова, 4». Трансбордер. Архитектурно-строительные решения. Часть 2. СП45.13330.2017 «Свод правил. Земляные сооружения, основания, фундаменты». СП48.13330.2019. Свод правил «Организация строительства». СП70.13330.2012 «Свод правил. Несущие и ограждающие конструкции». СП28.13330.2017 «Защита строительных конструкций от коррозии». СНиП 12-03-2001 «Безопасность труда в строительстве. Часть 1. Общие требования». СНиП 12-04-2002 «Безопасность труда в строительстве. Часть 2. Строительное производство». СП 37.13330.2012 «Промышленный транспорт». СП 119.13330.2017 «Железные дороги колеи 1520 мм».

(наименования и структурные единицы технических регламентов, иных нормативных правовых актов, разделы проектной и/или рабочей документации)

7. Разрешается производство последующих работ:

Устройство подушки из песчано-гравийной смеси на площадке трансбордера

(наименование работ, конструкций, участков сетей инженерно-технического обеспечения)

Дополнительные сведения: отсутствуют

Акт составлен в 5 (пяти) экземплярах.

Приложения:

1. Исполнительная схема №7 Разработка грунта на площадке трансбордера – 1 лист.

Представитель застройщика (технического заказчика, эксплуатирующей организации или регионального оператора) по вопросам строительного контроля

Дураев В. Ю.

(фамилия, инициалы, подпись)

Представитель лица, осуществляющего строительство

Шевчук К. А.

(фамилия, инициалы, подпись)

Представитель лица, осуществляющего строительство, по вопросам строительного контроля (специалист по организации строительства)

Кесслер Ю. Ф.

(фамилия, инициалы, подпись)

Представитель лица, осуществляющего подготовку проектной документации

Липатов В. Е.

(фамилия, инициалы, подпись)

Представитель лица, выполнившего работы, подлежащие освидетельствованию

1. Перевизных А. П.

(фамилия, инициалы, подпись)


2. Юрченко В. И.

(фамилия, инициалы, подпись)

Представители иных лиц

(фамилия, инициалы, подпись)

План участка производства работ

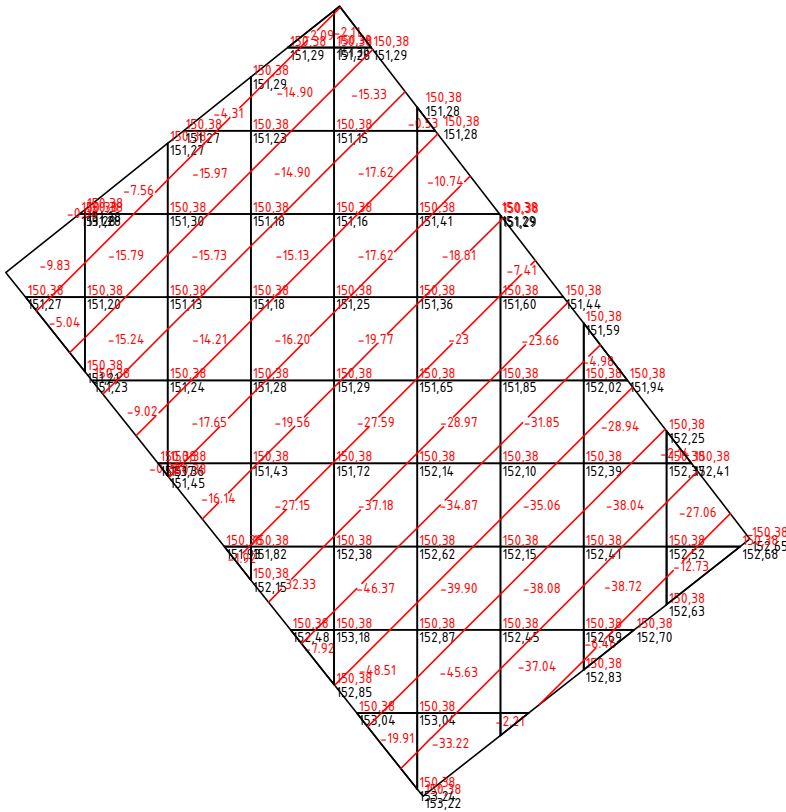

Итого, м3	Насыпь (+)	0.00	0.00	0.00	0.00	0.00	0.00	0.00	0.00	0.00	Всего, м3	0.00
	Выемка (-)	-14.87	-47.61	-86.63	-150.18	-234.38	-235.67	-175.31	-117.14	-41.93		1103.71

Ведомость объема работ по разработке грунта			
Участок работ	Общий объем V,м3	Объем разработки мех. способом, м3	Объем разработки вручную, м3
Площадка трансбордера	1103,71	1081,64	22,07

Согласовано			
Взам. инв. №			
Подп. и дата			
Инв. № подл.			

Условные обозначения:



Участок производства работ

150,58
150,38

Фактическая отметка верха котлована
Фактическая отметка низа котлована

Примечание:

1. Линейные размеры указаны в метрах.
2. Система координат МСК 50.2.
3. Система высот Балтийская.
4. Съёмка выполнялась электронным тахеометром С Х-105 (свидетельство о поверке С-АК3/14-06-2023/254502985, действительно до 13.06.2024г.)

					2023	131-23-AC1				
						Ж/д пути от испытательного центра до обкаточной линии с удлинением трансбордера, расположенные по адресу: Московская область, г.о. Мытищи, ул. Колонцова, 4				
Изм.	Кол.	Лист	№ док.	Подпись	Дата	Трансбордер Архитектурно-строительные решения		Стадия	Лист	Листов
Руков. проекта		Шевчук К.А.			30.09			ИД	1	1
Ген. директор		Кесслер Ю.Ф.			30.09					
Нач. участка		Перевизнык А.П.			30.09					
Гл. инженер		Юрченко В.И.			30.09	Исполнительная схема №7 Разработка грунта на площадке трансбордера		ООО "КиКГЕОСТРОЙ"		

Объект капитального строительства:

«Ж/Д пути от испытательного центра до обкаточной линии с удлинением трансбордера, расположенные по адресу: Московская область, г. Мытищи, ул. Колонцова, 4», территория завода АО «МЕТРОВАГОНМАШ»

(наименование проектной документации, почтовый или строительный адрес объекта капитального строительства)

Застройщик (технический заказчик, эксплуатирующая организация или региональный оператор):

ООО «Проминжиниринг», ИНН 7734001650, ОГРН 11477481394406, КПП 770801001, 107140, г. Москва,

ул. Русаковская, д.13, помещение ХХ-4, тел. +7(495) 909-93-48, член саморегулируемой Ассоциации строителей

«Саморегулируемая организация «Строительные допуски», ИНН 7714322214, ОГРН 107799011045, регистрационный номер СРО-С-187-26012010

(фамилия, имя, отчество, адрес места жительства, ОГНИП, ИНН индивидуального предпринимателя, наименование, ОГРН, ИНН, место нахождения юридического лица, телефон/факс, наименование, ОГРН, ИНН саморегулируемой организации, членом которой является – для индивидуальных предпринимателей и юридических лиц; фамилия, имя, отчество, паспортные данные, адрес места жительства, телефон/факс – для физических лиц, не являющихся индивидуальными предпринимателями)

Лицо, осуществляющее строительство: ООО «КиКГЕОСТРОЙ», ОГРН 1127747247704, ИНН 7709918820, 109004, Г.МОСКВА, УЛ. ЗЕМЛЯНОЙ ВАЛ, Д.65, КВ.59, тел. +7 (495) 915-24-71, член саморегулируемой ассоциации СРО «МАС» регистрационный номер СРО-С-148-24122009

(фамилия, имя, отчество, адрес места жительства, ОГНИП, ИНН индивидуального предпринимателя, наименование, ОГРН, ИНН, место нахождения юридического лица, телефон/факс, наименование, ОГРН, ИНН саморегулируемой организации, членом которой является)

Лицо, осуществляющее подготовку проектной документации: ООО «КиКГЕОСТРОЙ», ОГРН 1127747247704, ИНН 7709918820, 109004, Г.МОСКВА, УЛ. ЗЕМЛЯНОЙ ВАЛ, Д.65, КВ.59, тел. +7 (495) 915-24-71, член саморегулируемой ассоциации СРО «Объединение проектировщиков «УниверсалПроект», регистрационный номер СРО-П-179-12122012

(фамилия, имя, отчество, адрес места жительства, ОГНИП, ИНН индивидуального предпринимателя, наименование, ОГРН, ИНН, место нахождения юридического лица, телефон/факс, наименование, ОГРН, ИНН саморегулируемой организации, членом которой является)

Лицо, осуществляющее строительство, выполняющее работы, подлежащие освидетельствованию:

1. ООО «ШЕЛПРОКК», ОГРН 1237700462427, ИНН 9726048866, 117535, Г.МОСКВА, МУНИЦИПАЛЬНЫЙ ОКРУГ ЧЕРТАНОВО ЮЖНОЕ, ПРОЕЗД 3-Й ДОРОЖНЫЙ, Д. 6, К. 2, член саморегулируемой ассоциации «Архитектурное наследие», регистрационный номер СРО-С-230-07092010

2. ООО «ЭлектроЭнергетика», ОГРН 1175074004698, ИНН 5037011400, 142281, Московская обл., г. Протвино, Кременковское ш., д. 5, член саморегулируемой ассоциации «Объединение Специализированных Организаций Профессиональные Строители», регистрационный номер СРО-С-219-21042010

(фамилия, имя, отчество, адрес места жительства, ОГНИП, ИНН индивидуального предпринимателя, наименование, ОГРН, ИНН, место нахождения юридического лица, телефон/факс, наименование, ОГРН, ИНН саморегулируемой организации, членом которой является)

АКТ

освидетельствования скрытых работ

№ 131-23-AC1-08

"12" октября 2023 г.
(дата составления акта)

Представитель застройщика (технического заказчика, эксплуатирующей организации или регионального оператора) по вопросам строительного контроля:

Ведущий инженер строительного контроля ООО «Проминжиниринг» Дураев В. Ю., приказ №5 от 03.08.2023г.

(должность, фамилия, инициалы, идентификационный номер в национальном реестре специалистов в области строительства, реквизиты распорядительного документа, подтверждающего полномочия, с указанием наименования, ОГРН, ИНН, места нахождения юридического лица, фамилии, имени, отчества, адреса места жительства, ОГНИП, ИНН индивидуального предпринимателя)

Представитель лица, осуществляющего строительство:

Руководитель проекта ООО «КиКГЕОСТРОЙ» Шевчук К.А. приказ №2-МВМ от 01.07.2023г.

(должность, фамилия, инициалы, реквизиты распорядительного документа, подтверждающего полномочия)

Представитель лица, осуществляющего строительство, по вопросам строительного контроля (специалист по организации строительства): Генеральный директор ООО «КиКГЕОСТРОЙ» Кесслер Ю.Ф., приказ №1СК-МВМ от 03.07.2023г., идентификационный номер НОСТРОЙ С-77-118776 от 28.09.2023г.

(должность, фамилия, инициалы, идентификационный номер в национальном реестре специалистов в области строительства, реквизиты распорядительного документа, подтверждающего полномочия)

Представитель лица, осуществляющего подготовку проектной документации:

Руководитель службы управления проектами ООО «КиКГЕОСТРОЙ» Липатов В. Е. приказ № 1-АН от 02.10.2023г.

(должность, фамилия, инициалы, реквизиты распорядительного документа, подтверждающего полномочия, с указанием наименования, ОГРН, ИНН, места нахождения юридического лица, фамилии, имени, отчества, адреса места жительства, ОГНИП, ИНН индивидуального предпринимателя, наименования, ОГРН, ИНН саморегулируемой организации, членом которой является указанное юридическое лицо, индивидуальный предприниматель)

Представитель лица, выполнившего работы, подлежащие освидетельствованию:

1. Начальник участка ООО «ШЕЛПРОКК» Перевизнык А.П., приказ №1 от 01.08.2023г.

2. Главный инженер ООО "ЭлектроЭнергетика" Юрченко В. И., приказ № 1/08 от 04.08.2023г.

(должность, фамилия, инициалы, реквизиты распорядительного документа, подтверждающего полномочия, с указанием наименования, ОГРН, ИНН, места нахождения юридического лица, фамилии, имени, отчества, адреса места жительства, ОГНИП, ИНН индивидуального предпринимателя)

а также иные представители лиц, участвующих в освидетельствовании:

(должность с указанием наименования организации, фамилия, инициалы, реквизиты распорядительного документа, подтверждающего полномочия)

произвели осмотр работ, выполненных: ООО "ШЕЛПРОКК", ООО "ЭлектроЭнергетика"

(наименование лица, выполнившего работы, подлежащие освидетельствованию)

и составили настоящий акт о нижеследующем:

1. К освидетельствованию предъявлены следующие работы:

Устройство подушки из песчано-гравийной смеси на площадке трансбордера

(наименование скрытых работ)

2. Работы выполнены по проектной документации:

131-23-АС1 «Ж/д пути от испытательного центра до обкаточной линии с удлинением трансбордера, расположенные по адресу: Московская область, г. о. Мытищи, ул. Колонцова, 4». Трансбордер. Архитектурно-строительные решения.
(номер, другие реквизиты чертежа, наименование проектной и/или рабочей документации, сведения о лицах, осуществляющих подготовку раздела проектной и/или рабочей документации)

3. При выполнении работ применены:

Песчано-гравийная смесь – документ о качестве продукции № 0178/ПГС/2023г. от 29.09.2023г., сертификат соответствия № RU.32468.04ЛЕГО.ОО3.01129 с 08.06.2022 по 07.06.2025г.

(наименование строительных материалов (изделий), реквизиты сертификатов и/или других документов, подтверждающих их качество и безопасность)

4. Предъявлены документы, подтверждающие соответствие работ предъявляемым требованиям:

Исполнительная схема №8 Устройство подушки из песчано-гравийной смеси на площадке трансбордера,

Заключение о степени уплотнения ПГС №12.10-2/23 от 12.10.2023г.

(исполнительные схемы и чертежи, результаты экспертиз, обследований, лабораторных и иных испытаний выполненных работ, проведенных в процессе строительного контроля)

5. Даты: начала работ: «11» октября 2023 г.
окончания работ: «12» октября 2023 г.

6. Работы выполнены в соответствии: 131-23-АС2 «Ж/д пути от испытательного центра до обкаточной линии с удлинением трансбордера, расположенные по адресу: Московская область, г. о. Мытищи, ул. Колонцова, 4». Трансбордер. Архитектурно-строительные решения. Часть 2. СП45.13330.2017 «Свод правил. Земляные сооружения, основания, фундаменты». СП48.13330.2019. Свод правил «Организация строительства». СП70.13330.2012 «Свод правил. Несущие и ограждающие конструкции». СП28.13330.2017 «Защита строительных конструкций от коррозии». СНиП 12-03-2001 «Безопасность труда в строительстве. Часть 1. Общие требования». СНиП 12-04-2002 «Безопасность труда в строительстве. Часть 2. Строительное производство». СП 37.13330.2012 «Промышленный транспорт». СП 119.13330.2017 «Железные дороги колеи 1520 мм».

(наименования и структурные единицы технических регламентов, иных нормативных правовых актов, разделы проектной и/или рабочей документации)

7. Разрешается производство последующих работ:

Устройство балластной подушки на площадке трансбордера

(наименование работ, конструкций, участков сетей инженерно-технического обеспечения)

Дополнительные сведения: отсутствуют

Акт составлен в 5 (пяти) экземплярах.

Приложения:

1. Исполнительная схема №8 Устройство подушки из песчано-гравийной смеси на площадке трансбордера – 1 лист;
2. Документ о качестве продукции № 0178/ПГС/2023г. от 29.09.2023г. – 1 лист;
3. Сертификат соответствия № RU.32468.04ЛЕГО.ОО3.01129 с 08.06.2022 по 07.06.2025г. – 1 лист;
4. Заключение о степени уплотнения ПГС №12.10-2/23 от 12.10.2023г. – 1 лист.

Представитель застройщика (технического заказчика, эксплуатирующей организации или регионального оператора) по вопросам строительного контроля

Дураев В. Ю.

(фамилия, инициалы, подпись)

Представитель лица, осуществляющего строительство

Шевчук К. А.

(фамилия, инициалы, подпись)

Представитель лица, осуществляющего строительство, по вопросам строительного контроля (специалист по организации строительства)

Кесслер Ю. Ф.

(фамилия, инициалы, подпись)

Представитель лица, осуществляющего подготовку проектной документации

Липатов В. Е.

(фамилия, инициалы, подпись)

Представитель лица, выполнившего работы, подлежащие освидетельствованию

1. Перевизнык А. П.

(фамилия, инициалы, подпись)

2. Юрченко В. И.

(фамилия, инициалы, подпись)

Представители иных лиц

(фамилия, инициалы, подпись)

ДОКУМЕНТ О КАЧЕСТВЕ ПРОДУКЦИИ № 0178/ПГС/2023 г.



Наименование организации производителя: ООО «ИСМА»

Адрес производства: МО, г. Мытищи, Волковское ш., д. 10с1

Потребитель

ООО «СНАБ-АВАНГАРД»

Вид продукции и ее назначение -

Обогащенная песчано-гравийная смесь 2-я группа

Нормативная и рабочая документация -

ГОСТ 23735-2014

Содержание глины в комках -

отсутствует

Насыпная плотность -

1,6 г/см³

Содержание зерен гравия по общей массе не менее -

25-35 %

Наибольшая крупность зерен гравия

40 мм.

Марка зерен гравия по прочности (дробимости) -

M 800

Марка зерен гравия по морозостойкости -

F150

Объем партии -

140 (Сто сорок)

м³

Выдан «29» сентября 2023 г.

**Руководитель Отдела технического контроля
ООО «ИСМА»**



Кучеренко А.В.

СИСТЕМА ДОБРОВОЛЬНОЙ СЕРТИФИКАЦИИ «ЛЕГИОН С»

№ РОСС RU.32468.04ЛЕГО в едином реестре зарегистрированных систем добровольной сертификации



АТМОСФЕРА

СЕРТИФИКАТ СООТВЕТСТВИЯ

Регистрационный номер RU.32468.04ЛЕГО.003.01129

Срок действия 08.06.2022 г. по 07.06.2025 г

ОРГАН ПО СЕРТИФИКАЦИИ

Орган по сертификации ООО "АТМОСФЕРА". Адрес: 142720, РОССИЯ, Московская Область, РП Боброво, улица Крымская, дом 5, помещение 7. Телефон 8800550186. Адрес электронной почты: atmo@msk-sert.ru

№ 0058645



ПОДТВЕРЖДАЕТ, ЧТО ПРОДУКЦИЯ

Смеси щебеночно-песчаные, щебеночно-гравийно-песчаные, гравийно-песчаные С1-С12. Серийный выпуск.

код ОКПД 2

08.12.12

код ТН ВЭД

2517101000

СООТВЕТСТВУЕТ ТРЕБОВАНИЯМ НОРМАТИВНЫХ ДОКУМЕНТОВ
ГОСТ 25607-2009.

ИЗГОТОВИТЕЛЬ

ООО «ИСМА». ОГРН: 1217700010164. Место нахождения и адрес места осуществления деятельности: Россия, 129347, г. Москва, Ярославское шоссе, дом. 146 / корп. 2 эт. 1/помещ. 069/2. телефон + 7(495)414-36-96, адрес электронной почты: isma-pay@yandex.ru

СЕРТИФИКАТ ВЫДАН

ООО «ИСМА». ОГРН: 1217700010164. Место нахождения и адрес места осуществления деятельности: Россия, 129347, г. Москва, Ярославское шоссе, дом. 146 / корп. 2 эт. 1/помещ. 069/2. телефон + 7(495)414-36-96, адрес электронной почты: isma-pay@yandex.ru

НА ОСНОВании

Протокола испытаний № АЛС-019-0063 от 08.06.2022 года, выданного испытательной лабораторией Общества с ограниченной ответственностью "АТМОСФЕРА", аттестат аккредитации РОСС RU.32468.04ЛЕГО.002

ДОПОЛНИТЕЛЬНАЯ ИНФОРМАЦИЯ

СХЕМА СЕРТИФИКАЦИИ 1с (ГОСТ Р 53603-2009. Оценка соответствия. Схемы сертификации продукции в Российской Федерации).



Руководитель органа

подпись

С.В. Кайрунов

инициалы, фамилия

Эксперт

подпись

Ю.П. Доронина

инициалы, фамилия

Сертификат не применяется при обязательной сертификации



Общество с ограниченной ответственностью
Лаборатория Инженерного Контроля



140000, М.О., г. Люберцы,
Проектируемый проезд 4296, д.4.
Тел.: (499) 390-42-96
e-mail: lik-m@list.ru
сайт: l-i-k.ru.

Аттестат аккредитации №РОСС.НРО.IL-00148 действителен до 11.12.2025.
Свидетельство об аттестации №600/22 действительно до 27.06.2025г.
Плотномер В1 (зав. № 414, сертификат калибровки № Р 42427-23 от 11.09.23)



Утверждаю:
Начальник лаборатории ООО "ЛИК"
С.Н. Мещеряков
« 12 » 10 2023 г.

ЗАКЛЮЧЕНИЕ № 12.10 - 2/23
о степени уплотнения

Заказчик: ООО "ЭлектроЭнергетика"
Дата работ: 12 октября 2023 г.
Объект: "Ж/д пути от испытательного центра до обкатной линии с удлинением трансбордера",
расположенные по адресу: Московская область, г.о. Мытищи, ул. Колонцова, 4". Трансбордер.

Тип основания: ПГС

Требуемый коэффициент уплотнения: 0,93

Таблица №1

Конструкция	Положение участка	№ участка	Показание прибора				Кэф. Уплотнения	
			1	2	3	сред.	единичные	средний
1	2	3	4	5	6	7	8	9
Обратная засыпка	Трансбордер	1	19	20	20	19,7	0,93	0,93
		2	19	18	18	18,3	0,93	
		3	20	18	19	19,0	0,93	
	Трансбордер	4	19	20	20	19,7	0,93	0,93
		5	20	19	19	19,3	0,93	
		6	19	18	20	19,0	0,93	
	Трансбордер	7	19	20	18	19,0	0,93	0,93
		8	20	19	19	19,3	0,93	
		9	18	19	18	18,3	0,93	

Примечание: Испытания были проведены в соответствии с данными, предоставленными заказчиком.

Заключение: Коэффициент уплотнения соответствует требуемому


Испытания провел




М.Е.Царев

План участка производства работ
(площадка трансбордера)

Приложение №1 к Акту № 131-23-AC1-08 от 12.10.2023 г.

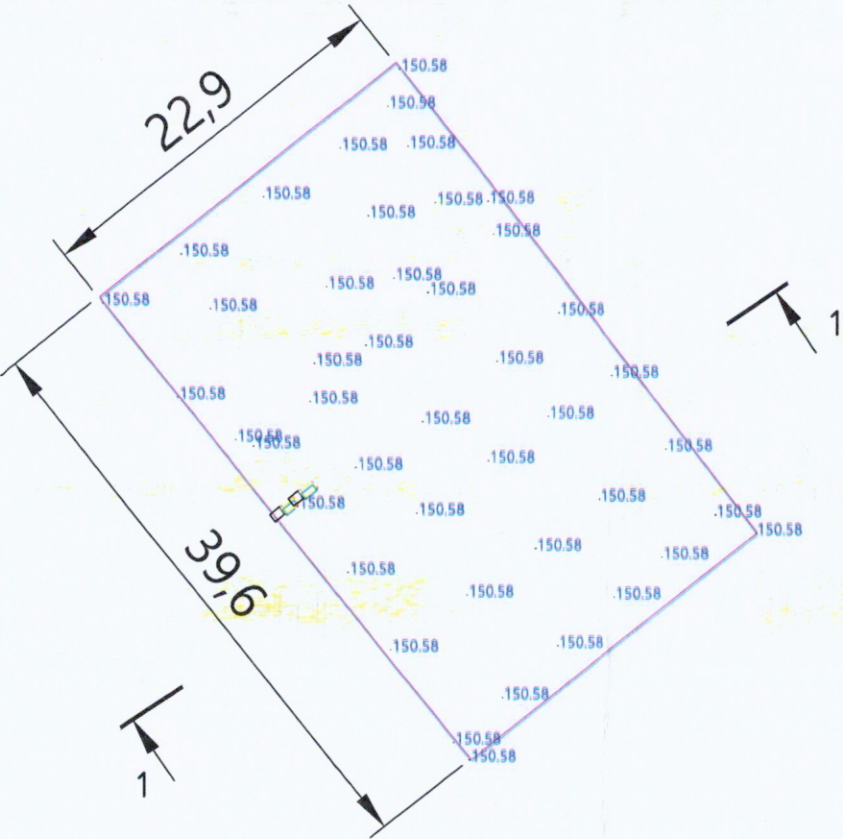

Ведомость работ по устройству песчано-гравийного основания				
Участок работ	Длина L, м	Ширина B, м	Высота H, м	Объем V, м3 LxBxH
Площадка трансбордера	39,60	22,90	0,20	181,37
* Лотки	-	-	-	0,49
* Песколовка	-	-	-	0,13
* - Объемы, вычитаемые из общего объема ПГС основания			ИТОГО:	180,75

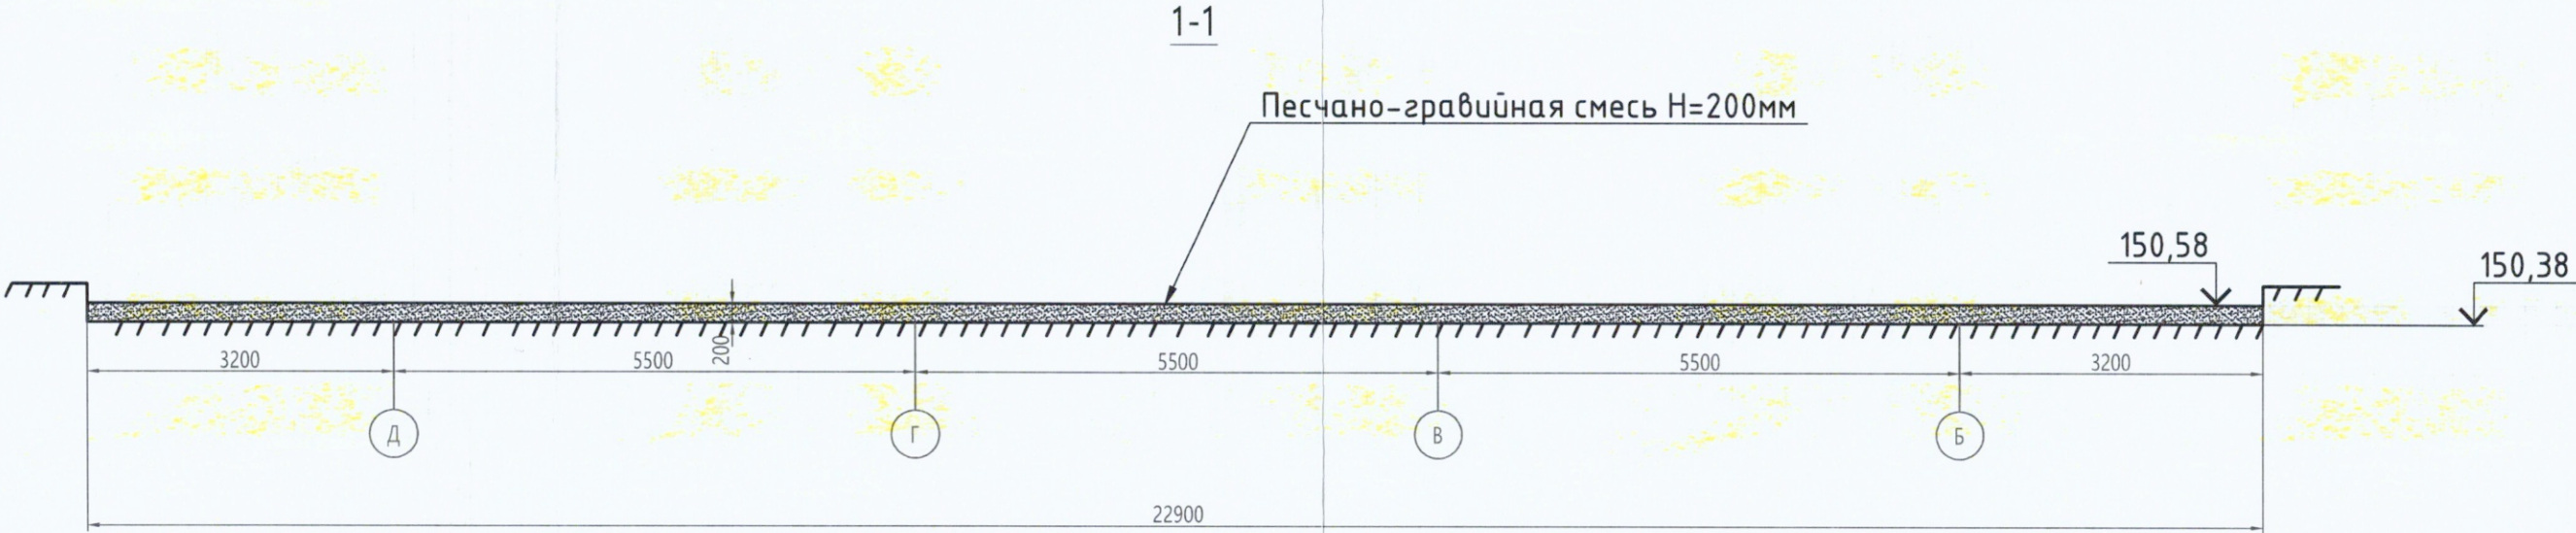

Примечание:
1. Линейные размеры указаны в метрах.
2. Система координат МСК 50.2.
3. Система высот Балтийская.
4. Съёмка выполнялась электронным тахеометром С Х-105 (свидетельство о поверке С-АКЗ/14-06-2023/254502985, действительно до 13.06.2024г.)

Условные обозначения:
Участок производства работ

150,58 Фактическая отметка верха засыпки ПГС
150,38 Фактическая отметка низа котлована

					2023	131-23-AC1			
						Ж/д пути от испытательного центра до обкаточной линии с удлинением трансбордера расположенные по адресу: Московская область, г.о. Мытищи, ул. Колонцова, 4			
Изм.	Кол.	Лист	№ док.	Подпись	Дата	Трансбордер Архитектурно-строительные решения	Стадия	Лист	Листов
Руков. проекта		Шевчук КА			12.10		ИД	1	1
Ген. директор		Кесслер Ю.Ф.			12.10	Исполнительная схема №8 Устройство подушки из песчано-гравий- ной смеси на площадке трансбордера	ООО "КИКГЕОСТРОЙ"		
Нач. участка		Перевизнык А.П.			12.10				
Гл. инженер		Юрченко В.И.			12.10				

Объект капитального строительства:

«Ж/Д пути от испытательного центра до обкаточной линии с удлинением трансбордера, расположенные по адресу: Московская область, г. Мытищи, ул. Колонцова, 4», территория завода АО «МЕТРОВАГОНМАШ»

(наименование проектной документации, почтовый или строительный адрес объекта капитального строительства)

Застройщик (технический заказчик, эксплуатирующая организация или региональный оператор):

ООО «Проминжиниринг», ИНН 7734001650, ОГРН 11477481394406, КПП 770801001, 107140, г. Москва, ул. Русаковская, д.13, помещение ХХ-4, тел. +7(495) 909-93-48, член саморегулируемой Ассоциации строителей «Саморегулируемая организация «Строительные допуски», ИНН 7714322214, ОГРН 107799011045, регистрационный номер СРО-С-187-26012010

(фамилия, имя, отчество, адрес места жительства, ОГНИП, ИНН индивидуального предпринимателя, наименование, ОГРН, ИНН, место нахождения юридического лица, телефон/факс, наименование, ОГРН, ИНН саморегулируемой организации, членом которой является – для индивидуальных предпринимателей и юридических лиц; фамилия, имя, отчество, паспортные данные, адрес места жительства, телефон/факс – для физических лиц, не являющихся индивидуальными предпринимателями)

Лицо, осуществляющее строительство: ООО «КуКГЕОСТРОЙ», ОГРН 1127747247704, ИНН 7709918820, 109004, Г.МОСКВА, УЛ. ЗЕМЛЯНОЙ ВАЛ, Д.65, КВ.59, тел. +7 (495) 915-24-71, член саморегулируемой ассоциации СРО «МАС» регистрационный номер СРО-С-148-24122009

(фамилия, имя, отчество, адрес места жительства, ОГНИП, ИНН индивидуального предпринимателя, наименование, ОГРН, ИНН, место нахождения юридического лица, телефон/факс, наименование, ОГРН, ИНН саморегулируемой организации, членом которой является)

Лицо, осуществляющее подготовку проектной документации: ООО «КуКГЕОСТРОЙ», ОГРН 1127747247704, ИНН 7709918820, 109004, Г.МОСКВА, УЛ. ЗЕМЛЯНОЙ ВАЛ, Д.65, КВ.59, тел. +7 (495) 915-24-71, член саморегулируемой ассоциации СРО «Объединение проектировщиков «УниверсалПроект», регистрационный номер СРО-П-179-12122012

(фамилия, имя, отчество, адрес места жительства, ОГНИП, ИНН индивидуального предпринимателя, наименование, ОГРН, ИНН, место нахождения юридического лица, телефон/факс, наименование, ОГРН, ИНН саморегулируемой организации, членом которой является)

Лицо, осуществляющее строительство, выполнившее работы, подлежащие освидетельствованию:
1. ООО «ШЕЛПРОКК», ОГРН 1237700462427, ИНН 9726048866, 117535, Г.МОСКВА, МУНИЦИПАЛЬНЫЙ ОКРУГ ЧЕРТАНОВО ЮЖНОЕ, ПРОЕЗД 3-Й ДОРОЖНЫЙ, Д. 6, К. 2, член саморегулируемой ассоциации «Архитектурное наследие», регистрационный номер СРО-С-230-07092010

2. ООО «ЭлектроЭнергетика», ОГРН 1175074004698, ИНН 5037011400, 142281, Московская обл., г. Протвино, Кременковское ш., д. 5, член саморегулируемой ассоциации «Объединение Специализированных Организаций Профессиональные Строители», регистрационный номер СРО-С-219-21042010

(фамилия, имя, отчество, адрес места жительства, ОГНИП, ИНН индивидуального предпринимателя, наименование, ОГРН, ИНН, место нахождения юридического лица, телефон/факс, наименование, ОГРН, ИНН саморегулируемой организации, членом которой является)

АКТ**освидетельствования скрытых работ**

№ 131-23-АС1-09

"12" октября 2023 г.
(дата составления акта)

Представитель застройщика (технического заказчика, эксплуатирующей организации или регионального оператора) по вопросам строительного контроля:

Ведущий инженер строительного контроля ООО «Проминжиниринг» Дураев В. Ю., приказ №5 от 03.08.2023г.

(должность, фамилия, инициалы, идентификационный номер в национальном реестре специалистов в области строительства, реквизиты распорядительного документа, подтверждающего полномочия, с указанием наименования, ОГРН, ИНН, места нахождения юридического лица, фамилии, имени, отчества, адреса места жительства, ОГНИП, ИНН индивидуального предпринимателя)

Представитель лица, осуществляющего строительство:

Руководитель проекта ООО «КуКГЕОСТРОЙ» Шевчук К.А. приказ №2-МВМ от 01.07.2023г.

(должность, фамилия, инициалы, реквизиты распорядительного документа, подтверждающего полномочия)

Представитель лица, осуществляющего строительство, по вопросам строительного контроля (специалист по организации строительства): Генеральный директор ООО «КуКГЕОСТРОЙ» Кесслер Ю.Ф., приказ №1СК-МВМ от 03.07.2023г., идентификационный номер НОСТРОЙ С-77-118776 от 28.09.2023г.

(должность, фамилия, инициалы, идентификационный номер в национальном реестре специалистов в области строительства, реквизиты распорядительного документа, подтверждающего полномочия)

Представитель лица, осуществляющего подготовку проектной документации:

Руководитель службы управления проектами ООО «КуКГЕОСТРОЙ» Липатов В. Е. приказ №1-АН от 02.10.2023г.

(должность, фамилия, инициалы, реквизиты распорядительного документа, подтверждающего полномочия, с указанием наименования, ОГРН, ИНН, места нахождения юридического лица, фамилии, имени, отчества, адреса места жительства, ОГНИП, ИНН индивидуального предпринимателя, наименования, ОГРН, ИНН саморегулируемой организации, членом которой является указанное юридическое лицо, индивидуальный предприниматель)

Представитель лица, выполнившего работы, подлежащие освидетельствованию:

1. Начальник участка ООО «ШЕЛПРОКК» Перевизнык А.П., приказ №1 от 01.08.2023г.

2. Главный инженер ООО «ЭлектроЭнергетика» Юрченко В. И., приказ № 1/08 от 04.08.2023г.

(должность, фамилия, инициалы, реквизиты распорядительного документа, подтверждающего полномочия, с указанием наименования, ОГРН, ИНН, места нахождения юридического лица, фамилии, имени, отчества, адреса места жительства, ОГНИП, ИНН индивидуального предпринимателя)

а также иные представители лиц, участвующих в освидетельствовании:

(должность с указанием наименования организации, фамилия, инициалы, реквизиты распорядительного документа, подтверждающего полномочия)

произвели осмотр работ, выполненных:

ООО "ШЕЛПРОКК", ООО "ЭлектроЭнергетика"

(наименование лица, выполнившего работы, подлежащие освидетельствованию)

и составили настоящий акт о нижеследующем:

1. К освидетельствованию предъявлены следующие работы:

Устройство балластной подушки на площадке трансбордера

(наименование скрытых работ)

2. Работы выполнены по проектной документации:

131-23-АС1 «Ж/д пути от испытательного центра до обкаточной линии с удлинением трансбордера, расположенные по адресу: Московская область, г. о. Мытищи, ул. Колонцова, 4». Трансбордер. Архитектурно-строительные решения.

(номер, другие реквизиты чертежа, наименование проектной и/или рабочей документации, сведения о лицах, осуществляющих подготовку раздела проектной и/или рабочей документации)

3. При выполнении работ применены:

Щебень гранитный фракции 25-60 – паспорт №1220 от 24.05.2023г., декларация о соответствии ЕАЭС N RU Д- RU.ЖТ02.В.00542/20 срок действия с 13.11.2020 по 05.11.2025г.

(наименование строительных материалов (изделий), реквизиты сертификатов и/или других документов, подтверждающих их качество и безопасность)

4. Предъявлены документы, подтверждающие соответствие работ предъявляемым требованиям:

Исполнительная схема №9 Устройство балластной подушки на площадке трансбордера

(исполнительные схемы и чертежи, результаты экспертиз, обследований, лабораторных и иных испытаний выполненных работ, проведенных в процессе строительного контроля)

5. Даты: начала работ: «06» октября 2023 г.

окончания работ: «12» октября 2023 г.

6. Работы выполнены в соответствии: 131-23-АС2 «Ж/д пути от испытательного центра до обкаточной линии с удлинением трансбордера, расположенные по адресу: Московская область, г. о. Мытищи, ул. Колонцова, 4». Трансбордер. Архитектурно-строительные решения. Часть 2. СП45.13330.2017 «Свод правил. Земляные сооружения, основания, фундаменты». СП48.13330.2019. Свод правил «Организация строительства». СП70.13330.2012 «Свод правил. Несущие и ограждающие конструкции». СП28.13330.2017 «Защита строительных конструкций от коррозии». СНИП 12-03-2001 «Безопасность труда в строительстве. Часть 1. Общие требования». СНИП 12-04-2002 «Безопасность труда в строительстве. Часть 2. Строительное производство». СП 37.13330.2012 «Промышленный транспорт». СП 119.13330.2017 «Железные дороги колеи 1520 мм».

(наименования и структурные единицы технических регламентов, иных нормативных правовых актов, разделы проектной и/или рабочей документации)

7. Разрешается производство последующих работ:

Устройство подушки из песка на площадке трансбордера

(наименование работ, конструкций, участков сетей инженерно-технического обеспечения)

Дополнительные сведения: отсутствуют

Акт составлен в 5 (пяти) экземплярах.

Приложения:

1. Исполнительная схема №9 Устройство балластной подушки на площадке трансбордера – 1 лист;

2. Паспорт №1220 от 24.05.2023г. – 1 лист;

3. Декларация о соответствии ЕАЭС N RU Д- RU.ЖТ02.В.00542/20 срок действия с 13.11.2020 по 05.11.2025г. – 1 лист.

Представитель застройщика (технического заказчика, эксплуатирующей организации или регионального оператора) по вопросам строительного контроля

Дураев В. Ю.

(фамилия, инициалы, подпись)

Представитель лица, осуществляющего строительство

Шевчук К. А.

(фамилия, инициалы, подпись)

Представитель лица, осуществляющего строительство, по вопросам строительного контроля (специалист по организации строительства)

Кесслер Ю. Ф.

(фамилия, инициалы, подпись)

Представитель лица, осуществляющего подготовку проектной документации

Липатов В. Е.

(фамилия, инициалы, подпись)

Представитель лица, выполнившего работы, подлежащие освидетельствованию

1. Перевизнык А. П.

(фамилия, инициалы, подпись)

2. Юрченко В. И.

(фамилия, инициалы, подпись)

Представители иных лиц

(фамилия, инициалы, подпись)

ООО «Центурион»

Юридический адрес: 620017, г. Екатеринбург, ул. Фронтовых бригад, д. 18, офис 009ш

Фактический адрес: 186810, Республика Карелия, г. Питкяранта, урочище Лупикко,

ПАСПОРТ № 1220

24 мая 2023 г.

Наименование и адрес потребителя ст. Марк АО «ДСК №7»

Наименование продукции: щебень гранитный фракции 25-60 (щебень балластный категории «В» Гост 7392-2014» Щебень из плотных пород для балластного слоя железнодорожного пути. Технические условия»)

Номер партии 1220

Количество 12 вагонов 834,950 тн

Железнодорожная накладная №ЭИ066633

КАЧЕСТВЕННАЯ ХАРАКТЕРИСТИКА

1. Щебень гранитный. Месторождение «Лупикко-2»
2. Размер фракции: **25-60**
3. Содержание глинистых, илистых и пылевидных частиц **0,94** процентов
4. Марка по механической прочности: **1400**
5. Морозостойкость: **МРЗ - 300**
6. Объемный вес - **1,36 г/см³**
7. Отгруженная продукция выпускается по **ГОСТ 7392-2014**
8. Марка по истираемости: **И1**
9. Гранулометрический состав:

	Диаметр отверстий сит, мм			
	25	40	60	70
Полные остатки, %	98,86	58,75	4,3	0
Требования ГОСТ %	95-100	35-75	От 0 до 5	0

9. Удельная радиоактивность **123 Бк/кг**
10. Содержание зерен пластинчатой (лещадной) и игловатой формы **16,5 %**
11. Содержание зерен слабых пород **0,94 %**

Лаборант: _____





**ЕВРАЗИЙСКИЙ ЭКОНОМИЧЕСКИЙ СОЮЗ
ДЕКЛАРАЦИЯ О СООТВЕТСТВИИ**

Заявитель: Общество с ограниченной ответственностью «Центурион»; улица Фронтовых бригад, дом 18, офис 009ш, город Екатеринбург, Свердловская область, Российская Федерация, 620017 зарегистрированное за основным государственным регистрационным номером 1186658077891

Телефон: 8 (343) 361-79-42, адрес электронной почты: centurion_ooo@bk.ru

в лице: Генерального директора общества с ограниченной ответственностью «Центурион» Лебедевой Марии Витальевны, действующей на основании Устава,

заявляет, что щебень категории II фракции 25-60мм из гнейсо – гранитов месторождения «Лупикко-2» для балластного слоя железнодорожного пути, изготавливаемый Обществом с ограниченной ответственностью «Центурион», улица Фронтовых бригад, дом 18, офис 009ш, город Екатеринбург, Свердловская область, Российская Федерация, 620017; адрес места осуществления деятельности по изготовлению продукции: в 5,0 км. восточнее г. Питкяранта, Питкярантский муниципальный район, Республика Карелия в соответствии с ГОСТ 7392-2014 «Щебень из плотных горных пород для балластного слоя железнодорожного пути. Технические условия» и документации «Технологический регламент производства щебня категории II фракции 25-60мм для балластного слоя железнодорожного пути по ГОСТ 7392-2014» от 01.07.2020 г.

код ТН ВЭД ЕАЭС 2517 10 100 0, серийный выпуск,

соответствует требованиям: ТР ТС 003/2011 «О безопасности инфраструктуры железнодорожного транспорта».

Декларация о соответствии принята на основании: Протокол испытаний №131Д-20 от 14.10.2020 Испытательного центра «Центр испытаний материалов и конструкций» Проектно-конструкторского бюро по инфраструктуре – филиал ОАО «РЖД», аттестат аккредитации РОСС RU.0001.21ЖД34.

Протокол лабораторных исследований №16105 от 22.09.2020 выданного ФБУЗ «Центр гигиены и эпидемиологии в городе Санкт-Петербург».

«Щебень балластный категории II фракции от 25 до 60 мм Обоснование безопасности» ЩБ К II 25-60 ОБ от 19.10.2020.

схема декларирования 1д.

Дополнительная информация: ГОСТ 7392-2014 «Щебень из плотных горных пород для балластного слоя железнодорожного пути. Технические условия» (п.п.5.1.1, 5.1.2, 5.1.3, 5.1.4, 5.1.7, 5.1.8, 5.1.9.1, 5.1.9.2, 5.1.10, 5.1.11, 5.1.12, 5.1.13) Хранение продукции осуществляется согласно разделу 8 ГОСТ 7392-2014 «Щебень из плотных горных пород для балластного слоя железнодорожного пути. Технические условия».

Назначенный срок службы – 70 лет.

Декларация о соответствии действительна с даты регистрации по 05 ноября 2025 года включительно.

Генеральный директор



Лебедева Мария Витальевна


Сведения о регистрации декларации о соответствии:

Регистрационный номер декларации о соответствии: **ЕАЭС N RU Д-RU.ЖТ02.В.00542/20**

Дата регистрации декларации о соответствии **13.11.2020**

План участка производства работ
(площадки устройства балластной призмы)

Приложение №1 к Акту № 131-23-AC1-09 от 12.10.2023 г.

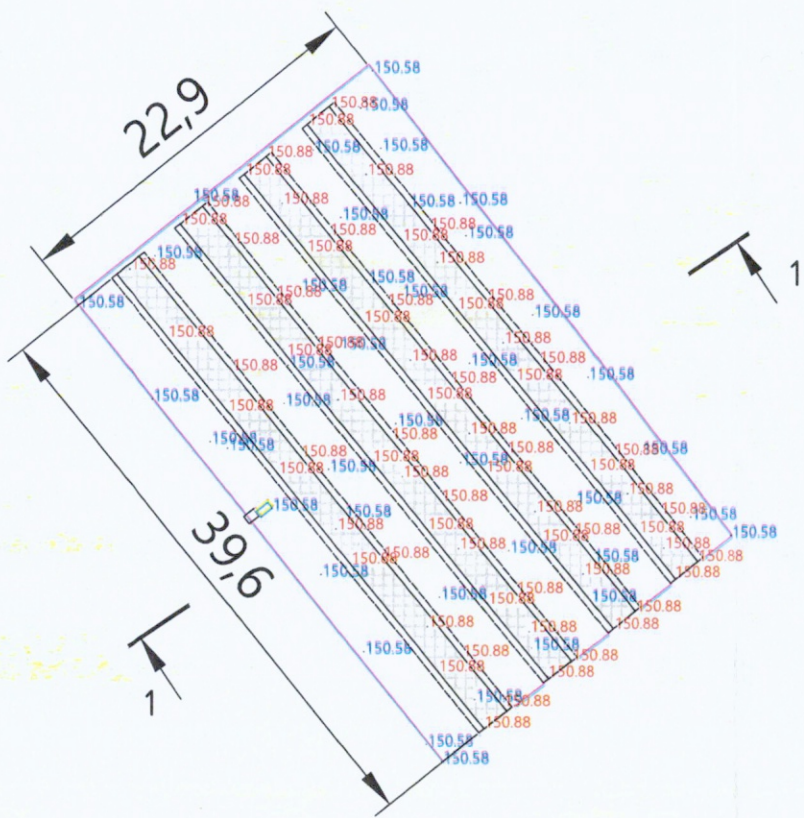


Ведомость работ по устройству балластной подушки								
Участок работ	Нижнее основание A1, м	Верхнее основание A2, м	Высота Н, м	Площадь $S=(A1+A2)/2 \times H$, м ²	Длина L, м	Объем ед. $V1=L \times B \times H$, м ³	Кол-во Q, шт.	Итого Объем $V=V1 \times 4$, м ³
Площадка трансбордера	2,84	1,94	0,30	0,72	39,73	28,49	4	113,95
					Длина L, м	Объем 1м трубы, V1, м ³		Итого Объем $V=V1 \times 4$, м ³
Трубы водоотв. системы*					9,60	0,06		0,58
ИТОГО:								113,37

* - Объем, вычитаемый из общего объема щебеночного основания

Песчано-гравийная смесь Н=200мм

Щебень балластный
фр.25-60 Н=300мм

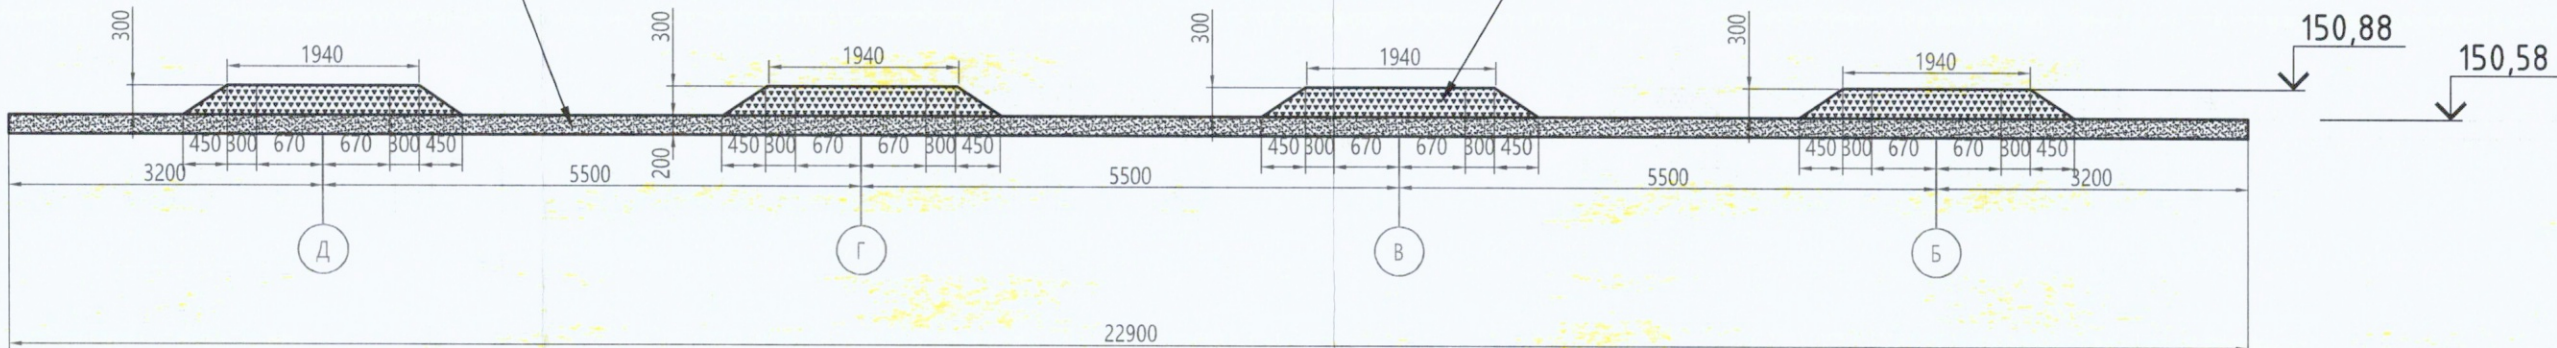

Примечание:
1. Линейные размеры указаны в метрах.
2. Система координат МСК 50.2.
3. Система высот Балтийская.
4. Съёмка выполнялась электронным тахеометром С Х-105 (свидетельство о поверке С-АКЗ/14-06-2023/254502985, действительно до 13.06.2024г.)

Условные обозначения:

Участок производства работ

150,88 Фактическая отметка верхнего основания балластной подушки
150,58 Фактическая отметка нижнего основания балластной подушки

					2023	131-23-AC1				
						Ж/д пути от испытательного центра до обкаточной линии с удлинением трансбордера расположенные по адресу: Московская область, г.о. Мытищи, ул. Колонцова, 4				
Изм.	Кол.	Лист	№ док.	Подпись	Дата	Трансбордер Архитектурно-строительные решения		Стадия	Лист	Листов
Руков. проекта		Шевчук КА			12.10			ИД	1	1
Ген. директор		Кесслер Ю.Ф.			12.10					
Нач. участка		Перевизнык А.П.			12.10					
Гл. инженер		Юрченко В.И.			12.10					
						Исполнительная схема №9 Устройство балластной подушки на площадке трансбордера		ООО "КиКГЕОСТРОЙ"		

Объект капитального строительства:

«Ж/Д пути от испытательного центра до обкаточной линии с удлинением трансбордера, расположенные по адресу: Московская область, г. Мытищи, ул. Колонцова, 4», территория завода АО «МЕТРОВАГОНМАШ»

(наименование проектной документации, почтовый или строительный адрес объекта капитального строительства)

Застройщик (технический заказчик, эксплуатирующая организация или региональный оператор):

ООО «Проминжиниринг», ИНН 7734001650, ОГРН 11477481394406, КПП 770801001, 107140, г. Москва,

ул. Русаковская, д. 13, помещение ХХ-4, тел. +7(495) 909-93-48, член саморегулируемой Ассоциации строителей

«Саморегулируемая организация «Строительные допуски», ИНН 7714322214, ОГРН 107799011045, регистрационный номер СРО-С-187-26012010

(фамилия, имя, отчество, адрес места жительства, ОГНИП, ИНН индивидуального предпринимателя, наименование, ОГРН, ИНН, место нахождения юридического лица, телефон/факс, наименование, ОГРН, ИНН саморегулируемой организации, членом которой является – для индивидуальных предпринимателей и юридических лиц; фамилия, имя, отчество, паспортные данные, адрес места жительства, телефон/факс – для физических лиц, не являющихся индивидуальными предпринимателями)

Лицо, осуществляющее строительство: ООО «КиКГЕОСТРОЙ», ОГРН 1127747247704, ИНН 7709918820, 109004, Г.МОСКВА, УЛ. ЗЕМЛЯНОЙ ВАЛ, Д.65, КВ.59, тел. +7 (495) 915-24-71, член саморегулируемой ассоциации СРО «МАС» регистрационный номер СРО-С-148-24122009

(фамилия, имя, отчество, адрес места жительства, ОГНИП, ИНН индивидуального предпринимателя, наименование, ОГРН, ИНН, место нахождения юридического лица, телефон/факс, наименование, ОГРН, ИНН саморегулируемой организации, членом которой является)

Лицо, осуществляющее подготовку проектной документации: ООО «КиКГЕОСТРОЙ», ОГРН 1127747247704, ИНН 7709918820, 109004, Г.МОСКВА, УЛ. ЗЕМЛЯНОЙ ВАЛ, Д.65, КВ.59, тел. +7 (495) 915-24-71, член саморегулируемой ассоциации СРО «Объединение проектировщиков «УниверсалПроект», регистрационный номер СРО-П-179-12122012

(фамилия, имя, отчество, адрес места жительства, ОГНИП, ИНН индивидуального предпринимателя, наименование, ОГРН, ИНН, место нахождения юридического лица, телефон/факс, наименование, ОГРН, ИНН саморегулируемой организации, членом которой является)

Лицо, осуществляющее строительство, выполнившее работы, подлежащие освидетельствованию:

1. ООО «ШЕЛПРОКК», ОГРН 1237700462427, ИНН 9726048866, 117535, Г.МОСКВА, МУНИЦИПАЛЬНЫЙ ОКРУГ ЧЕРТАНОВО ЮЖНОЕ, ПРОЕЗД 3-Й ДОРОЖНЫЙ, Д. 6, К. 2, член саморегулируемой ассоциации «Архитектурное наследие», регистрационный номер СРО-С-230-07092010

2. ООО «ЭлектроЭнергетика», ОГРН 1175074004698, ИНН 5037011400, 142281, Московская обл., г. Протвино, Кременковское ш., д. 5, член саморегулируемой ассоциации «Объединение Специализированных Организаций Профессиональные Строители», регистрационный номер СРО-С-219-21042010

(фамилия, имя, отчество, адрес места жительства, ОГНИП, ИНН индивидуального предпринимателя, наименование, ОГРН, ИНН, место нахождения юридического лица, телефон/факс, наименование, ОГРН, ИНН саморегулируемой организации, членом которой является)

АКТ**освидетельствования скрытых работ**

№ 131-23-АС1-10

"12" октября 2023 г.

(дата составления акта)

Представитель застройщика (технического заказчика, эксплуатирующей организации или регионального оператора) по вопросам строительного контроля:

Ведущий инженер строительного контроля ООО «Проминжиниринг» Дураев В. Ю., приказ №5 от 03.08.2023г.

(должность, фамилия, инициалы, идентификационный номер в национальном реестре специалистов в области строительства, реквизиты распорядительного документа, подтверждающего полномочия, с указанием наименования, ОГРН, ИНН, места нахождения юридического лица, фамилии, имени, отчества, адреса места жительства, ОГНИП, ИНН индивидуального предпринимателя)

Представитель лица, осуществляющего строительство:

Руководитель проекта ООО «КиКГЕОСТРОЙ» Шевчук К.А. приказ №2-МВМ от 01.07.2023г.

(должность, фамилия, инициалы, реквизиты распорядительного документа, подтверждающего полномочия)

Представитель лица, осуществляющего строительство, по вопросам строительного контроля (специалист по организации строительства): Генеральный директор ООО «КиКГЕОСТРОЙ» Кесслер Ю.Ф., приказ №1СК-МВМ от 03.07.2023г., идентификационный номер НОСТРОЙ С-77-118776 от 28.09.2023г.

(должность, фамилия, инициалы, идентификационный номер в национальном реестре специалистов в области строительства, реквизиты распорядительного документа, подтверждающего полномочия)

Представитель лица, осуществляющего подготовку проектной документации:

Руководитель службы управления проектами ООО «КиКГЕОСТРОЙ» Липатов В. Е. приказ № 1-АН от 02.10.2023г.

(должность, фамилия, инициалы, реквизиты распорядительного документа, подтверждающего полномочия, с указанием наименования, ОГРН, ИНН, места нахождения юридического лица, фамилии, имени, отчества, адреса места жительства, ОГНИП, ИНН индивидуального предпринимателя, наименования, ОГРН, ИНН саморегулируемой организации, членом которой является указанное юридическое лицо, индивидуальный предприниматель)

Представитель лица, выполнившего работы, подлежащие освидетельствованию:

1. Начальник участка ООО «ШЕЛПРОКК» Перевизнык А.П., приказ №1 от 01.08.2023г.

2. Главный инженер ООО "ЭлектроЭнергетика" Юрченко В. И., приказ № 1/08 от 04.08.2023г.

(должность, фамилия, инициалы, реквизиты распорядительного документа, подтверждающего полномочия, с указанием наименования, ОГРН, ИНН, места нахождения юридического лица, фамилии, имени, отчества, адреса места жительства, ОГНИП, ИНН индивидуального предпринимателя)

а также иные представители лиц, участвующих в освидетельствовании:

(должность с указанием наименования организации, фамилия, инициалы, реквизиты распорядительного документа, подтверждающего полномочия)

произвели осмотр работ, выполненных:

ООО "ШЕЛПРОКК", ООО "ЭлектроЭнергетика"

(наименование лица, выполнившего работы, подлежащие освидетельствованию)

и составили настоящий акт о нижеследующем:

1. К освидетельствованию предъявлены следующие работы:

Устройство подушки из песка на площадке трансбордера

(наименование скрытых работ)

2. Работы выполнены по проектной документации:

131-23-АС1 «Ж/д пути от испытательного центра до обкаточной линии с удлинением трансбордера, расположенные по адресу: Московская область, г. о. Мытищи, ул. Колонцова, 4». Трансбордер. Архитектурно-строительные решения.

(номер, другие реквизиты чертежа, наименование проектной и/или рабочей документации, сведения о лицах, осуществляющих подготовку раздела проектной и/или рабочей документации)

3. При выполнении работ применены:

Песок природный – паспорт качества песка б/н от 04.08.2023г., сертификат соответствия № РОСС RU.

АМ05.Н21337 срок действия с 10.11.2022 по 09.11.2023г.

(наименование строительных материалов (изделий), реквизиты сертификатов и/или других документов, подтверждающих их качество и безопасность)

4. Предъявлены документы, подтверждающие соответствие работ предъявляемым требованиям:

Исполнительная схема №10 Устройство подушки из песка на площадке трансбордера

(исполнительные схемы и чертежи, результаты экспертиз, обследований, лабораторных и иных испытаний выполненных работ, проведенных в процессе строительного контроля)

5. Даты: начала работ: «07» октября 2023 г.

окончания работ: «12» октября 2023 г.

6. Работы выполнены в соответствии: 131-23-АС2 «Ж/д пути от испытательного центра до обкаточной линии с удлинением трансбордера, расположенные по адресу: Московская область, г. о. Мытищи, ул. Колонцова, 4». Трансбордер. Архитектурно-строительные решения. Часть 2. СП45.13330.2017 «Свод правил. Земляные сооружения, основания, фундаменты». СП48.13330.2019. Свод правил «Организация строительства». СП70.13330.2012 «Свод правил. Несущие и ограждающие конструкции». СП28.13330.2017 «Защита строительных конструкций от коррозии». СНиП 12-03-2001 «Безопасность труда в строительстве. Часть 1. Общие требования». СНиП 12-04-2002 «Безопасность труда в строительстве. Часть 2. Строительное производство». СП 37.13330.2012 «Промышленный транспорт». СП 119.13330.2017 «Железные дороги колеи 1520 мм».

(наименования и структурные единицы технических регламентов, иных нормативных правовых актов, разделы проектной и/или рабочей документации)

7. Разрешается производство последующих работ:

Устройство ж/б полушпал с рельсами Р-50 на площадке трансбордера

(наименование работ, конструкций, участков сетей инженерно-технического обеспечения)

Дополнительные сведения: отсутствуют

Акт составлен в 5 (пяти) экземплярах.

Приложения:

1. Исполнительная схема №10 Устройство подушки из песка на площадке трансбордера – 1 лист;

2. Паспорт качества песка б/н от 04.08.2023г. – 1 лист;

3. Сертификат соответствия № РОСС RU.АМ05.Н21337 срок действия с 10.11.2022 по 09.11.2023г. – 1 лист.

Представитель застройщика (технического заказчика, эксплуатирующей организации или регионального оператора) по вопросам строительного контроля

Дураев В. Ю.

(фамилия, инициалы, подпись)

Представитель лица, осуществляющего строительство

Шевчук К. А.

(фамилия, инициалы, подпись)

Представитель лица, осуществляющего строительство, по вопросам строительного контроля (специалист по организации строительства)

Кесслер Ю. Ф.

(фамилия, инициалы, подпись)

Представитель лица, осуществляющего подготовку проектной документации

Липатов В. Е.

(фамилия, инициалы, подпись)

Представитель лица, выполнившего работы, подлежащие освидетельствованию

1. Перевизных А. И.

(фамилия, инициалы, подпись)

2. Юрченко В. И.

(фамилия, инициалы, подпись)

Представители иных лиц

(фамилия, инициалы, подпись)

ОБЩЕСТВО С ОГРАНИЧЕННОЙ ОТВЕТСТВЕННОСТЬЮ
«ПромИнвест»

ИНН5050156588 КПП 505001001

ОГРН 1225000110290

141133, Московская обл., Красный л. Первая Алексеевка, проезд, стр. 8, к.1, помещ. А

ПАСПОРТ КАЧЕСТВА ПЕСКА

Дата поставки: 04.08.2023г.

Карьер: Аксиньино, Шелковский р-н.


Продукция: Песок природный 2 класса, средний.

Покупатель: ООО «АЛЬФА»

1. Качественные характеристики по ГОСТу 8736-2014

Модуль крупности	2.0-2.2
Полный остаток на сите № 0,63 мм, %	31.09
Наличие зерен размером свыше 5 мм, %	0.2
Наличие зерен размером свыше 10 мм, %	0
Содержание в песке пылевидных и глинистых частиц, %	0.3
Содержание глины в комках	Не обнаружено
Содержание органических примесей	Отсут-т
Коэффициент фильтрации песка, м/сут	4.0
Группа песка по ГОСТу	средний, 2 класс
Плотность песка природного (ГОСТ 8736-2014), г/см ³	1.75
Насыпная плотность	1.54 кг/м ³

Генеральный директор

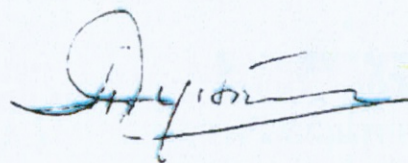

А.Е. Дунаева





СЕРТИФИКАТ СООТВЕТСТВИЯ

№ РОСС RU.AM05.H21337

Срок действия с 10.11.2022

по 09.11.2025

№ 0020601

ОРГАН ПО СЕРТИФИКАЦИИ RA.RU.11AM05

Орган по сертификации продукции ООО "Центр сертификации и экспертизы "Тверьэкс". Адрес: 390013, РОССИЯ, Рязанская обл., Рязань г. Ситниковская ул. дом 69а, 38. Телефон 8-916-423-9885, адрес электронной почты: os-tyverex@yandex.ru

ПРОДУКЦИЯ Песок природный. Серийный выпуск.

КОД ОК
08.12.11

СООТВЕТСТВУЕТ ТРЕБОВАНИЯМ НОРМАТИВНЫХ ДОКУМЕНТОВ

ГОСТ 8736-2014.Песок для строительных работ. Технические условия

КОД ТН ВЭД

ИЗГОТОВИТЕЛЬ Общество с ограниченной ответственностью «ПромИнвест». ОГРН: 1225000110290, ИНН: 5050156588. Адрес: 141138, РОССИЯ, Московская область, г. Щелково, д. Первая Алексеевка, проезд Красный, к. 1, стр. 8, помещ. А., телефон: +7(915)-335-28-68, адрес электронной почты: ezsa-lawyer@yandex.ru.

СЕРТИФИКАТ ВЫДАН Общество с ограниченной ответственностью «ПромИнвест». ОГРН: 1225000110290, ИНН: 5050156588. Адрес: 141138, РОССИЯ, Московская область, г. Щелково, д. Первая Алексеевка, проезд Красный, к. 1, стр. 8, помещ. А., телефон: +7(915)-335-28-68, адрес электронной почты: ezsa-lawyer@yandex.ru.

НА ОСНОВАНИИ

Протокол испытаний № 006/F-10/11/22 от 10.11.2022 года, выданный Испытательной лабораторией "Вега-тест" (аттестат РОСС RU.31578.040.1110.ИЛ23)



ДОПОЛНИТЕЛЬНАЯ ИНФОРМАЦИЯ

Схема сертификации: 1с

М.П.

Руководитель органа

Эксперт

М.А. Шуршова

инициалы, фамилия


А.А. Белянин

инициалы, фамилия

Сертификат не применяется при обязательной сертификации


План участка производства работ
(площадки устройства подушки из песка)

Приложение №1 к Акту № 131-23-AC1-10 от 12.10.2023 г.

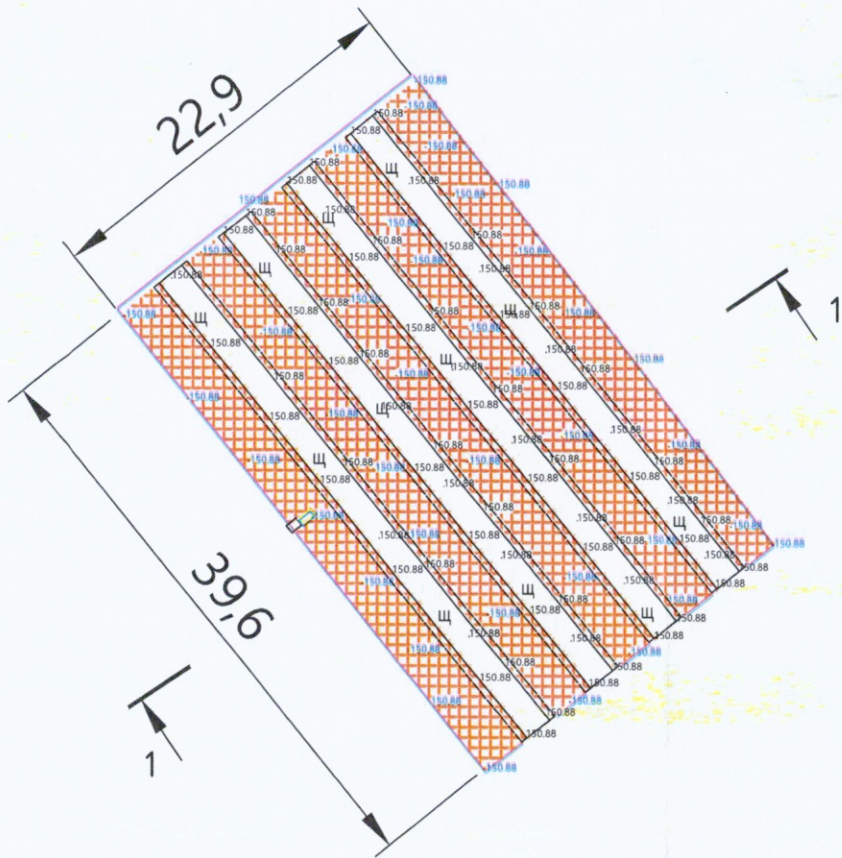

Ведомость работ по устройству подушки из песка

Участок работ	Площадь участка					Итого, S=S1+S2+S3+S4+S5, м2	Длина L, м	Итого объем V=SxL, м3
	S1	S2	S3	S4	S5			
Площадка трансбордера	0,60	0,94	0,94	0,94	0,60	4,02	39,73	159,71
* Лотки								1,38
* Песколовка								0,19
* Фундаменты ФМ-2								3,68
* - Объем, вычитаемый из общего объема песчаной подушки							ИТОГО:	154,46

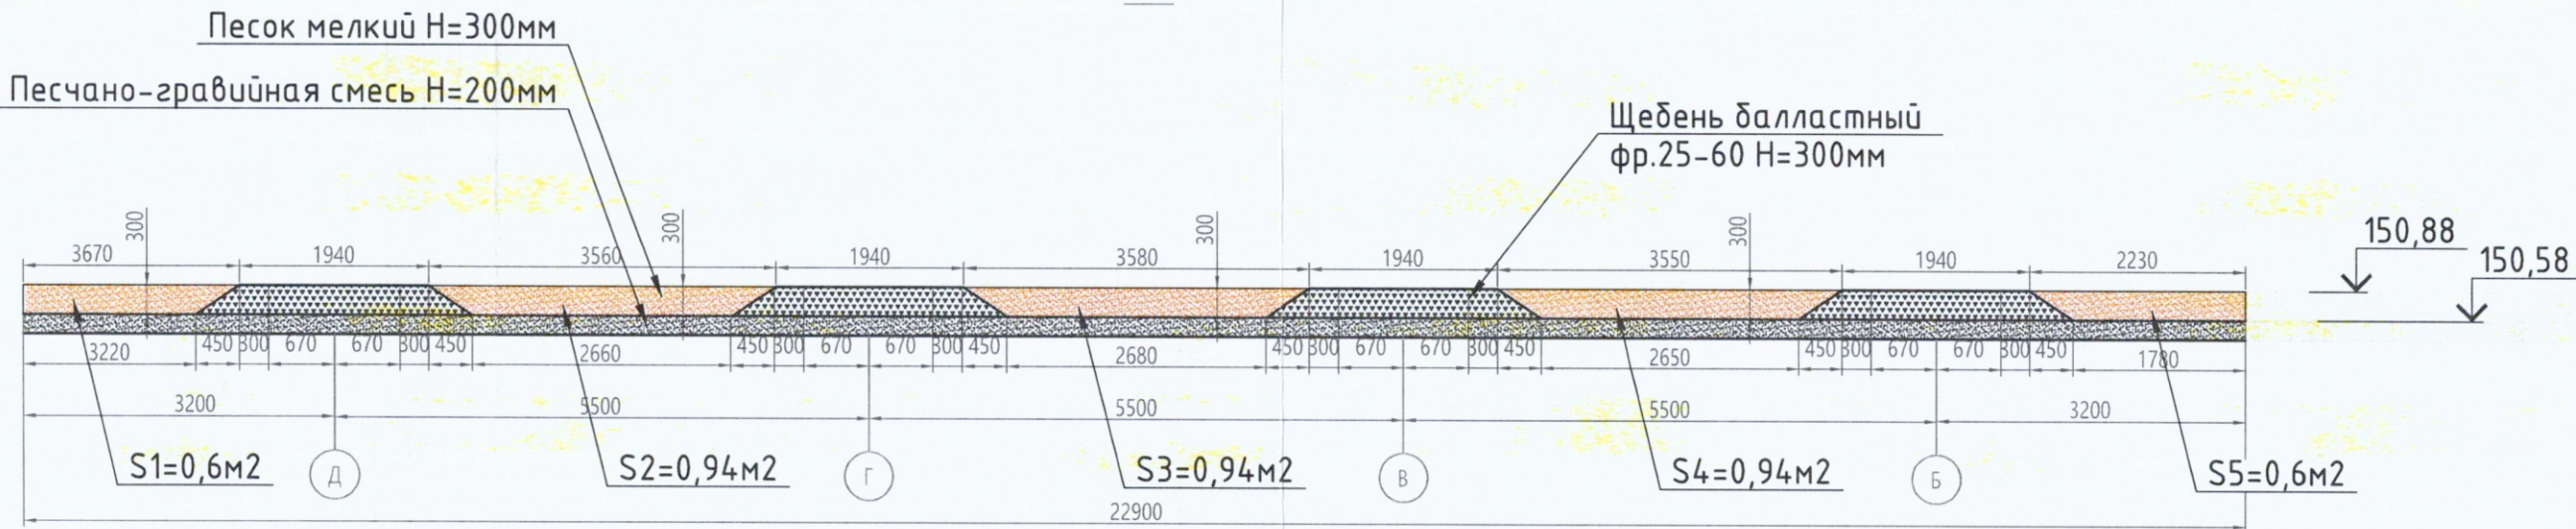

Примечание:
1. Линейные размеры указаны в метрах.
2. Система координат МСК 50.2.
3. Система высот Балтийская.
4. Съёмка выполнялась электронным тахеометром С Х-105 (свидетельство о поверке С-АКЗ/14-06-2023/254502985, действительно до 13.06.2024г.)

Условные обозначения:

Участок производства работ

150,88 Фактическая отметка верхнего основания балластной подушки
150,58 Фактическая отметка нижнего основания балластной подушки

					2023	131-23-AC1			
						Ж/д пути от испытательного центра до обкаточной линии с удлинением трансбордера расположенные по адресу: Московская область, г.о. Мытищи, ул. Колонцова, 4			
Изм.	Кол.	Лист	№ док.	Подпись	Дата	Трансбордер Архитектурно-строительные решения	Стадия	Лист	Листов
Руков. проекта		Шевчук КА.			12.10		ИД	1	1
Ген. директор		Кесслер Ю.Ф.			12.10	Исполнительная схема №10 Устройство подушки из песка на площадке трансбордера	ООО "КиКГЕОСТРОЙ"		
Нач. участка		Перевизнык А.П.			12.10				
Гл. инженер		Юрченко В.И.			12.10				

Объект капитального строительства:

«Ж/Д пути от испытательного центра до обкаточной линии с удлинением трансбордера, расположенные по адресу: Московская область, г. Мытищи, ул. Колонцова, 4», территория завода АО «МЕТРОВАГОНМАШ»

(наименование проектной документации, почтовый или строительный адрес объекта капитального строительства)

Застройщик (технический заказчик, эксплуатирующая организация или региональный оператор):

ООО «Проминжиниринг», ИНН 7734001650, ОГРН 11477481394406, КПП 770801001, 107140, г. Москва,

ул. Русаковская, д.13, помещение ХХ-4, тел. +7(495) 909-93-48, член саморегулируемой Ассоциации строителей

«Саморегулируемая организация «Строительные допуски», ИНН 7714322214, ОГРН 107799011045, регистрационный номер СРО-С-187-26012010

(фамилия, имя, отчество, адрес места жительства, ОГНИП, ИНН индивидуального предпринимателя, наименование, ОГРН, ИНН, место нахождения юридического лица, телефон/факс, наименование, ОГРН, ИНН саморегулируемой организации, членом которой является – для индивидуальных предпринимателей и юридических лиц; фамилия, имя, отчество, паспортные данные, адрес места жительства, телефон/факс – для физических лиц, не являющихся индивидуальными предпринимателями)

Лицо, осуществляющее строительство: ООО «КиКГЕОСТРОЙ», ОГРН 1127747247704, ИНН 7709918820, 109004, Г.МОСКВА, УЛ. ЗЕМЛЯНОЙ ВАЛ, Д.65, КВ.59, тел. +7 (495) 915-24-71, член саморегулируемой ассоциации СРО «МАС» регистрационный номер СРО-С-148-24122009

(фамилия, имя, отчество, адрес места жительства, ОГНИП, ИНН индивидуального предпринимателя, наименование, ОГРН, ИНН, место нахождения юридического лица, телефон/факс, наименование, ОГРН, ИНН саморегулируемой организации, членом которой является)

Лицо, осуществляющее подготовку проектной документации: ООО «КиКГЕОСТРОЙ», ОГРН 1127747247704, ИНН 7709918820, 109004, Г.МОСКВА, УЛ. ЗЕМЛЯНОЙ ВАЛ, Д.65, КВ.59, тел. +7 (495) 915-24-71, член саморегулируемой ассоциации СРО «Объединение проектировщиков «УниверсалПроект», регистрационный номер СРО-П-179-12122012

(фамилия, имя, отчество, адрес места жительства, ОГНИП, ИНН индивидуального предпринимателя, наименование, ОГРН, ИНН, место нахождения юридического лица, телефон/факс, наименование, ОГРН, ИНН саморегулируемой организации, членом которой является)

Лицо, осуществляющее строительство, выполнившее работы, подлежащие освидетельствованию:

1. ООО «ШЕЛПРОКК», ОГРН 1237700462427, ИНН 9726048866, 117535, Г.МОСКВА, МУНИЦИПАЛЬНЫЙ ОКРУГ ЧЕРТАНОВО ЮЖНОЕ, ПРОЕЗД 3-Й ДОРОЖНЫЙ, Д. 6, К. 2, член саморегулируемой ассоциации «Архитектурное наследие», регистрационный номер СРО-С-230-07092010

2. ООО «ЭлектроЭнергетика», ОГРН 1175074004698, ИНН 5037011400, 142281, Московская обл., г. Протвино, Кременковское ш., д. 5, член саморегулируемой ассоциации «Объединение Специализированных Организаций Профессиональные Строители», регистрационный номер СРО-С-219-21042010

(фамилия, имя, отчество, адрес места жительства, ОГНИП, ИНН индивидуального предпринимателя, наименование, ОГРН, ИНН, место нахождения юридического лица, телефон/факс, наименование, ОГРН, ИНН саморегулируемой организации, членом которой является)

АКТ**освидетельствования скрытых работ**

№ 131-23-АС1-11

"24" октября 2023 г.

(дата составления акта)

Представитель застройщика (технического заказчика, эксплуатирующей организации или регионального оператора) по вопросам строительного контроля:

Ведущий инженер строительного контроля ООО «Проминжиниринг» Дураев В. Ю., приказ №5 от 03.08.2023г.

(должность, фамилия, инициалы, идентификационный номер в национальном реестре специалистов в области строительства, реквизиты распорядительного документа, подтверждающего полномочия, с указанием наименования, ОГРН, ИНН, места нахождения юридического лица, фамилии, имени, отчества, адреса места жительства, ОГНИП, ИНН индивидуального предпринимателя)

Представитель лица, осуществляющего строительство:

Руководитель проекта ООО «КиКГЕОСТРОЙ» Шевчук К.А. приказ №2-МВМ от 01.07.2023г.

(должность, фамилия, инициалы, реквизиты распорядительного документа, подтверждающего полномочия)

Представитель лица, осуществляющего строительство, по вопросам строительного контроля (специалист по организации строительства): Генеральный директор ООО «КиКГЕОСТРОЙ» Кесслер Ю.Ф., приказ №1СК-МВМ от 03.07.2023г., идентификационный номер НОСТРОЙ С-77-118776 от 28.09.2023г.

(должность, фамилия, инициалы, идентификационный номер в национальном реестре специалистов в области строительства, реквизиты распорядительного документа, подтверждающего полномочия)

Представитель лица, осуществляющего подготовку проектной документации:

Руководитель службы управления проектами ООО «КиКГЕОСТРОЙ» Липатов В. Е. приказ № 1-АН от 02.10.2023г.

(должность, фамилия, инициалы, реквизиты распорядительного документа, подтверждающего полномочия, с указанием наименования, ОГРН, ИНН, места нахождения юридического лица, фамилии, имени, отчества, адреса места жительства, ОГНИП, ИНН индивидуального предпринимателя, наименования, ОГРН, ИНН саморегулируемой организации, членом которой является указанное юридическое лицо, индивидуальный предприниматель)

Представитель лица, выполнившего работы, подлежащие освидетельствованию:

1. Начальник участка ООО «ШЕЛПРОКК» Перевизнык А.П., приказ №1 от 01.08.2023г.

2. Главный инженер ООО "ЭлектроЭнергетика" Юрченко В. И., приказ № 1/08 от 04.08.2023г.

(должность, фамилия, инициалы, реквизиты распорядительного документа, подтверждающего полномочия, с указанием наименования, ОГРН, ИНН, места нахождения юридического лица, фамилии, имени, отчества, адреса места жительства, ОГНИП, ИНН индивидуального предпринимателя)

а также иные представители лиц, участвующих в освидетельствовании:

(должность с указанием наименования организации, фамилия, инициалы, реквизиты распорядительного документа, подтверждающего полномочия)

произвели осмотр работ, выполненных: ООО "ШЕЛПРОКК", ООО "ЭлектроЭнергетика"

(наименование лица, выполнившего работы, подлежащие освидетельствованию)

и составили настоящий акт о нижеследующем:

1. К освидетельствованию предъявлены следующие работы:

Устройство железобетонных полушпал с рельсами Р-50 на площадке трансбордера.

(наименование скрытых работ)

2. Работы выполнены по проектной документации:

131-23-АС1 «Ж/д пути от испытательного центра до обкаточной линии с удлинением трансбордера, расположенные по адресу: Московская область, г. о. Мытищи, ул. Колонцова, 4». Трансбордер. Архитектурно-строительные решения.

(номер, другие реквизиты чертежа, наименование проектной и/или рабочей документации, сведения о лицах, осуществляющих подготовку раздела проектной и/или рабочей документации)

3. При выполнении работ применены:

Реестр документов о качестве № Р-131-23-АС1-11 от 24.10.2023г.

(наименование строительных материалов (изделий), реквизиты сертификатов и/или других документов, подтверждающих их качество и безопасность)

4. Предъявлены документы, подтверждающие соответствие работ предъявляемым требованиям:

Исполнительная схема №11 Устройство железобетонных полушпал с рельсами Р-50 на площадке трансбордера.

(исполнительные схемы и чертежи, результаты экспертиз, обследований, лабораторных и иных испытаний выполненных работ, проведенных в процессе строительного контроля)

5. Даты: начала работ: «12» октября 2023 г.

окончания работ: «24» октября 2023 г.

6. Работы выполнены в соответствии: 131-23-АС2 «Ж/д пути от испытательного центра до обкаточной линии с удлинением трансбордера, расположенные по адресу: Московская область, г. о. Мытищи, ул. Колонцова, 4». Трансбордер. Архитектурно-строительные решения. Часть 2. СП45.13330.2017 «Свод правил. Земляные сооружения, основания, фундаменты». СП48.13330.2019. Свод правил «Организация строительства». СП70.13330.2012 «Свод правил. Несущие и ограждающие конструкции». СП28.13330.2017 «Защита строительных конструкций от коррозии». СНиП 12-03-2001 «Безопасность труда в строительстве. Часть 1. Общие требования». СНиП 12-04-2002 «Безопасность труда в строительстве. Часть 2. Строительное производство». СП 37.13330.2012 «Промышленный транспорт». СП 119.13330.2017 «Железные дороги колеи 1520 мм».

(наименования и структурные единицы технических регламентов, иных нормативных правовых актов, разделы проектной и/или рабочей документации)

7. Разрешается производство последующих работ:

Устройство щебеночного основания под асфальто-бетонное покрытие на площадке трансбордера.

(наименование работ, конструкций, участков сетей инженерно-технического обеспечения)

Дополнительные сведения: отсутствуют

Акт составлен в 5 (пяти) экземплярах.

Приложения:

1. Исполнительная схема №11 Устройство железобетонных полушпал с рельсами Р-50 на площадке трансбордера – 1 лист;

2. Реестр документов о качестве № Р-131-23-АС1-11 от 24.10.2023г. – 22 листа.

Представитель застройщика (технического заказчика, эксплуатирующей организации или регионального оператора) по вопросам строительного контроля

Дураев В. Ю.

(фамилия, инициалы, подпись)

Представитель лица, осуществляющего строительство

Шевчук К. А.

(фамилия, инициалы, подпись)

Представитель лица, осуществляющего строительство, по вопросам строительного контроля (специалист по организации строительства)

Кесслер Ю. Ф.

(фамилия, инициалы, подпись)

Представитель лица, осуществляющего подготовку проектной документации

Липатов В. Е.

(фамилия, инициалы, подпись)

Представитель лица, выполнившего работы, подлежащие освидетельствованию

1. Перевизных А. П.

(фамилия, инициалы, подпись)

2. Юрченко В. И.

(фамилия, инициалы, подпись)

Представители иных лиц

(фамилия, инициалы, подпись)

**Реестр № Р-131-23-АС1-11 от 24.10.2023г. документов о качестве
к Акту освидетельствования скрытых работ
№ 131-23-АС1-11 от 24.10.2023г.**

Объект: «Ж/д пути от испытательного центра до обкаточной линии с удлинением трансбордера, расположенные по адресу: Московская область,
г. о. Мытищи, ул. Колонцова, 4». Железнодорожные пути.

№ п/п	Наименование изделия	Документ качества	№ документа	Дата документа	Количество листов
1	Рельсы Р-50	Сертификат (Паспорт)	115	16.10.2023	1
2	Полушпалы железобетонные ПШП 310	Паспорт качества	1988; 1998; 2006.	от 28.09.2023г.; от 29.09.2023г.; от 29.09.2023г.	3
3	Шайба М22 плоская	Паспорт качества	608285188	от 14.07.2020г.	2
4	Шайба М24	Паспорт качества	Г01-1604	от 09.05.2021г.	1
5	Болт клеммный М22х75	Паспорт качества	623047077/1	от 25.05.2023г.	2
6	Болт стыковой М24х150	Паспорт качества	27	от 22.02.2022г.	1
7	Прокладка ЦП-143	Паспорт	б/н	август 2023г.	1
8	Болт закладной М22х175	Паспорт качества	622508884/2	от 30.01.2023г.	3
9	Клемма ПК	Паспорт качества	1109.1	11.09.2023г.	1
10	Гайка для болтов клеммных и закладных М22	Паспорт качества	622449752	от 19.01.2023г.	3
11	Подкладка металлическая КБ-50	Сертификат качества	1043	19.07.2023	2
12	Камни бетонные бортовые БР 100.300.15	Паспорт качества	9672	10.10.2023	1

Итого :		21
---------	--	----

Составил:

Главный инженер ООО "ЭлектроЭнергетика"

Юрченко В. И.

(должность)

(фамилия, инициалы, подпись)

БЭТ

Чудовский завод ЖБИ –
филиал АО «БЭТ»
174210 Новгородская область,
г. Чудово, ул. Губина д. 3
Телефон / факс (816-65) 44-275

**ПАСПОРТ КАЧЕСТВА № 1988**

Дата выдачи	28.09.2023г.			
Грузополучатель	АО «НТПК»			
Станция назначения, ж.дорога	С-Р.С.			
№ вагона (ов)	а/м н 600 нр 69			
Наименование изделия	полushпалы железобетонные предварительно напряженные типа ПШП - 310			
Нормативная документация	ТУ 5864-05 -01124323-2006			
Сорт	1			
Класс бетона по прочности	В40			
Номера партий	1192	1193	1194	1195
Отпускная прочность бетона, МПа	46,9	44,1	44,6	43,1
Число изделий, шт	44			
Изготовлены	18.09.+21.09.2023г.			

Начальник ОТК

А.Н.Захаров

(расшифровка подписи)

Лицо ответственное за погрузку

Иванов А.А.

(расшифровка подписи)



БЭТ

Чудовский завод ЖБШ –
филиал АО «БЭТ»
174210 Новгородская область
г. Чулово, ул. Губина д. 3
Телефон / факс (816-65) 44-275

**ПАСПОРТ КАЧЕСТВА № 1998**

Дата выдачи	29.09.2023г.		
Грузополучатель	АО «КТДК»		
Станция назначения, ж.дорога	С-Рос.		
№ вагона (ов)	а/м у 75546178		
Наименование изделия	полупалы железобетонные предварительно напряженные типа ППП - 310		
Нормативная документация	ТУ 5864-05 - 01124323-2006		
Сорт	1		
Класс бетона по прочности	В40		
Номера партий	1192	1196	1198
Отпускная прочность бетона, МПа	46,9	59,4	56,8
Число изделий, шт	120		
Изготовлены	18.09.2023 / 22.09.2023 / 25.09.2023		

Начальник ОТК

А.Н.Захаров

(расшифровка подписи)

Лицо ответственное за погрузку

1260126

(расшифровка подписи)



БЭТ

Чудовский завод ЖБИ –
филиал АО «БЭТ»
174210 Новгородская область,
г. Чудово, ул. Губина д. 3
Телефон / факс (816-65) 44-275

**ПАСПОРТ КАЧЕСТВА № 2006**

Дата выдачи	29.09.2023г.		
Грузополучатель	АО «НТДК»		
Станция назначения, ж.дорога	С-Пб		
№ вагона (ов)	а/м к 774 с в 750		
Наименование изделия	полушпалы железобетонные предварительно напряженные типа ПШП - 310		
Нормативная документация	ТУ 5864-05 -01124323-2006		
Сорт	1		
Класс бетона по прочности	В40		
Номера партий	1192	1194	1195
Отпускная прочность бетона, МПа	46,9	44,6	43,1
Число изделий, шт	120		
Изготовлены	18.09.2023 / 20.09.2023/ 21.09.2023		

Начальник ОТК

А.Н.Захаров

(расшифровка подписи)

Лицо ответственное за погрузку

(расшифровка подписи)



ПАСПОРТ КАЧЕСТВА 62304707711

Клиент	Акционерное общество "Невский Торгово-Промышленный комплекс"
Адрес	197374, Россия, г. Санкт-Петербург, ул. Савушкина, д. 89 лит. А пом. 15-Н, каб. 46
Грузополучатель	Акционерное общество "Невский Торгово-Промышленный комплекс"
Адрес	197374, Россия, г. Санкт-Петербург, ул. Савушкина, д. 89 лит. А пом. 15-Н, каб. 46
Вид отправления	08 Самовывоз
№ Трансп. средства	В299ХО147RUS
№ Дов/Накл	0000241213
Склад отгрузки	2060 ГП ЧП КЛЦ
	№ прицеп
	от
	Дата
	00.00.0000
	25.05.2023
	Всего по сертификату
	Грузомест
	10
	Масса брутто, т
	10,020
	Масса нетто, т
	10

Наименование продукции: Болт ж/д клеммный

№ п/п	Код изделия	Масса брутто, т	Масса нетто, т	Стандарт	Партия	Марка стали	Размер	Исполнение	Упаковка	Поле допуска	Класс прочности	Консервация	Дата изготовления
1	RFG160161-22075-00	1,002	1,000	ГОСТ 16016-2014	9411964082	20	M22x75	1	Мягкий контейнер типа МКР-1,0С	8g	5.8	Нет	24.05.2023
2	RFG160161-22075-00	1,002	1,000	ГОСТ 16016-2014	9411964086	20	M22x75	1	Мягкий контейнер типа МКР-1,0С	8g	5.8	Нет	24.05.2023
3	RFG160161-22075-00	1,002	1,000	ГОСТ 16016-2014	9411964107	20	M22x75	1	Мягкий контейнер типа МКР-1,0С	8g	5.8	Нет	24.05.2023
4	RFG160161-22075-00	1,002	1,000	ГОСТ 16016-2014	9411964126	20	M22x75	1	Мягкий контейнер типа МКР-1,0С	8g	5.8	Нет	24.05.2023
5	RFG160161-22075-00	1,002	1,000	ГОСТ 16016-2014	9411964082	20	M22x75	1	Мягкий контейнер типа МКР-1,0С	8g	5.8	Нет	24.05.2023
6	RFG160161-22075-00	1,002	1,000	ГОСТ 16016-2014	9411964082	20	M22x75	1	Мягкий контейнер типа МКР-1,0С	8g	5.8	Нет	24.05.2023
7	RFG160161-22075-00	1,002	1,000	ГОСТ 16016-2014	9411964086	20	M22x75	1	Мягкий контейнер типа МКР-1,0С	8g	5.8	Нет	24.05.2023
8	RFG160161-22075-00	1,002	1,000	ГОСТ 16016-2014	9411964107	20	M22x75	1	Мягкий контейнер типа МКР-1,0С	8g	5.8	Нет	24.05.2023
9	RFG160161-22075-00	1,002	1,000	ГОСТ 16016-2014	9411964126	20	M22x75	1	Мягкий контейнер типа МКР-1,0С	8g	5.8	Нет	24.05.2023
10	RFG160161-22075-00	1,002	1,000	ГОСТ 16016-2014	9411964126	20	M22x75	1	Мягкий контейнер типа МКР-1,0С	8g	5.8	Нет	24.05.2023
	Итого	10,020	10,000										
	Итого по сертификату	10,020	10,000										

Показатели качества - результаты испытаний

№ партии	Плавка	Временное сопротивление разрыву, Н/мм ²	Твердость НВ (диап.)	Твердость НВ на конц. креп. изд	Удлинение после разрыва MIN	Удлинение после разрыва MAX
9411964082	237006	610-620	-	184-188	0,27	0,35
9411964086	237006	610-630	-	192-196	0,32	0,32
9411964107	237006	620-630	-	198-200	0,31	0,34
9411964126	237006	620-640	-	185-189	0,28	0,40

Химический состав, %

Плавка	C, %	Mn, %	Si, %	S, %	P, %	Cr, %	Ni, %	Cu, %	As, %	N, %
237006	0,19	0,49	0,33	0,005	0,010	0,05	0,05	0,07	0,003	0,006

Утилизация изделий для железнодорожного пути осуществляется в соответствии с требованиями действующего Российского законодательства как черный лом.

Система менеджмента качества сертифицирована на соответствие требованиям МС ИСО 9001:2015. Указанная в сертификате качества продукция соответствует действующим в РФ стандартам и техническим условиям. При переписке по вопросам качества ссылка должна быть на номер сертификата. При транспортировке и хранении не допускать воздействия влаги и агрессивной среды.

Сертификат соответствия на Болты клеммные для рельсовых стрелочных и железнодорожных путей №ЕАЭС RU C-RU.ЖТ02.В.00988/21. Выдан 18.10.2021 по 17.10.2026. Учетный номер бланка 0347477. Продукция выпускается по чертежу 07-43-153. Маркировка: 07-43-153.

ОТК _____

О.А. Бальшичева



Электронный документ проверен, дата и время проверки: 25.05.2023, 18:11:41;
Бальшиева Ольга Александровна, Контролер мат.мет.полуп. 5 р. 20003302.
Проверочный код: 0448980386

ПАСПОРТ КАЧЕСТВА 608285188

Клиент: Акционерное общество "Невский Торгово-Промышленный комплекс"
Адрес: 197374, Россия, г. Санкт-Петербург, ул. Савушкина, д. 89, лит. А, пом. 15-Н, каб. 46
Грузополучатель: Акционерное общество "Невский Торгово-Промышленный комплекс"
Адрес: 197374, Россия, г. Санкт-Петербург, ул. Савушкина, д. 89, лит. А, пом. 15-Н, каб. 46
Вид отправления: 08 Самовывоз
№ Трансп. средства: № прицепа
№ Дов/Накл: от
Склад отгрузки: 2140 ГП КР ОП ККП Дата: 14.07.2020

Спецификация 0312095972 от 15.06.2020
Договор 2302/10126682/11 от 11.03.2019
Трансп. документ

Всего по сертификату
Грузомест 1
Масса брутто, т 1
Масса нетто, т 1

Шайба


№ п/п	Код изделия	Стандарт на изделие	Партия	Типоразмер изделия	Класс точности	Тип шайбы по стандарту	Марка стали	Покрытие	Масса нетто, т
1	Шайба ж/д Г19115 22,0 65Г МКР 1 т	ГОСТ 19115-91	6423108002	22,0	-	-	65Г	Без покрытия	1,000
								Итого	1,000

Показатели качества - результаты испытаний

№ п/п	Партия	Твердость, НРС	Пружин. св-ва	Вид упаковки
1	6423108002	44-48	Соотв.	Мягкий контейнер типа МКР-1,0С

Для изделия без покрытия временная антикоррозийная защита осуществляется в консервационном масле и обеспечивает защиту от коррозии не менее 1 года
На изделия с гальваническим цинковым покрытием с хромированием обеспечивается защита от коррозии в течении 0,5 года
Свободно от радиактивного загрязнения

Система менеджмента качества сертифицирована на соответствие требованиям МС ИСО 9001:2015. Указанная в сертификате качества продукция соответствует действующим в РФ стандартам и техническим условиям. При переписке по вопросам качества качества ссылаться на номер сертификата. При транспортировке и хранении не допускать воздействия влаги и агрессивной среды

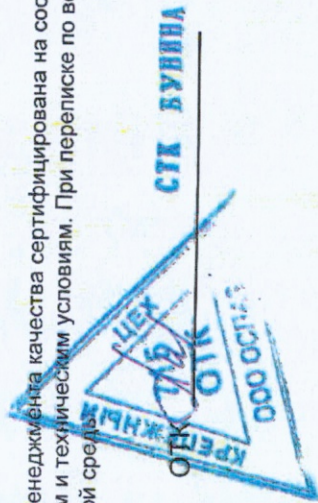

Электронный документ проверен, дата и время проверки: 14.07.2020, 13:33:54;
Бунина Ирина Леоновна, Контролер мат.мет.полуф. 5 р, 20006492.
Проверочный код: 0445000526



Паспорт качества №27

Декларация о соответствии ЕАЭС
№ RU Д-RU.ЖТО2.В.00509/20
Срок действия по 25.09.2025г.

г. Новокузнецк

22.02.2022

1. Наименование продукции :

Болты для рельсовых стыков М24-8gx150.88.35, изготавливаемых по ГОСТ 11530-2014 и чертежу № 46-1132.01

2. Производитель :

ООО "УК "Кузбасстрансмет"

3. Адрес производителя: 654063, Кемеровская область-Кузбасс, г.Новокузнецк, ул. Рудокопровая 42

4. Нормативная документация (ГОСТ, ОСТ, технические условия и т.д.):
ГОСТ 11530-2014 и чертеж № 46-1132.01

5. Номер договора :

УК-944 от 15.02.2022г

6. Количество продукции:

Марка стали	Количество ,тн
35	7,160

7. Получатель, адрес получателя:

ООО "ЖДР", г. Москва, ул 1-я Владимирская, дом 10А

8. Примечание:

Продукция:

Болты для рельсовых стыков М24-8gx150.88.35, изготавливаемых по ГОСТ 11530-2014 и чертежу № 46-1132.01 по результатам приемо-сдаточных испытаний признана годной.

Условия хранения болтов для рельсовых стыков - 6 по ГОСТ 15150-69.


Назначенный срок службы болтов для рельсовых стыков 3 года.


Болты для рельсовых стыков не являются вредными для окружающей среды. После завершения срока эксплуатации, утилизация болтов должна осуществляться путем сдачи в металлолом.

Представитель производителя:

Начальник ОТК

В.А. Борщевский

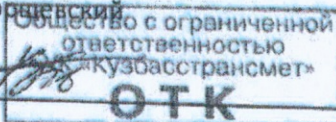

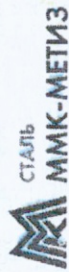

Открытое акционерное общество
"Магнитогорский метизно-калывроочный завод "ММК-МЕТИЗ"(ОАО "ММК-МЕТИЗ") ул. Метизников, 5, г. Магнитогорск, Челябинская область, Россия, 455002
Телефоны: сбыт 8(3519) 24-70-33, факс 25-46-00
начальник ЦКП 8(3519) 24-14-09
E-mail: quality@mmk-metiz.ru

ПАСПОРТ КАЧЕСТВА № Г01-1604

Дата выдачи паспорта

09.05.2021 18:51

Продавец

ОАО МАГНИТОГОРСКИЙ МЕТИЗНО-КАЛИВРОЧНЫЙ ЗАВОД ММК-МЕТИЗ

Грузополучатель

ОБЩЕСТВО С ОГРАНИЧЕННОЙ ОТВЕТСТВЕННОСТЬЮ "ЛСК-НН"

Наименование продукции

Шайбы пружинные путевые

Договор № МК212456

Доставка №

МК2124562124560001-33437699

Транспортное средство (вид транспорта, номер)

56550502

ПОКАЗАТЕЛИ КАЧЕСТВА

№ п/п	Условное обозначение	Марка стали	Номер плавки	Номер партии	Условное обозначение ОАО "ММК-МЕТИЗ"	Предел прочности на растяжение, Rm, МПа	Напряжение от пробной нагрузки, Sp, МПа	Пробная нагрузка, H	Испытание на длительный зажим	Пружинные свойства	Трехкратное обжатие	Твердость, HRC	Твердость, HB	Твердость, HBW	Ударная вязкость (работа удара), Дж	Консервация	Вид упаковки	Нетто, т	Брутто, т	Количество мест	Количество штук	
1	Шайба 24.40С2А ГОСТ 19115-91	40С2А	891718	А86-328.20	-	-	-	-	-	уд	-	43-47	-	-	-	-	Мягкий контейнер	1	1.002	1	0	
2	Шайба 27.40С2А ГОСТ 19115-91	40С2А	890632	А86-19.21	-	-	-	-	-	уд	-	43-47	-	-	-	-	Мягкий контейнер	1	1.002	1	0	
Итого																			2	2.004	2мк	

Примечание:

Note: При переписке по вопросам качества ссылаться на номер паспорта

Продукция соответствует ТР ТС

Утилизацию проводит потребитель

Приемо-сдаточные испытания проведены испытательной лабораторией ОАО "ММК-МЕТИЗ"

По результатам приемо-сдаточных испытаний и приемочного контроля продукция признана пригодной для использования по назначению

Продукция отгружена в открытый транспорт, претензии по коррозии заводом приниматься не будут.

QR - КОД НАХОДИТСЯ В ТЕСТОВОМ РЕЖИМЕ

Контролер ЦКП

КАЛИНИНА ЕЛЕНА ВАЛЕРЬЕВНА

Подпись

Е.В. Калинина

М.П.

Дата печати паспорта

09 мая 2021



ПАСПОРТ КАЧЕСТВА 622449752

Клиент Акционерное общество "Невский Торгово-Промышленный комплекс"
Адрес 197374, Россия, г. Санкт-Петербург, ул. Савушкина, д. 89
лит. А пом. 15-Н, каб. 46
Грузополучатель Акционерное общество "Невский Торгово-Промышленный комплекс"
Адрес 197374, Россия, г. Санкт-Петербург, ул. Савушкина, д. 89
лит. А пом. 15-Н, каб. 46
Вид отправления 08 Самовывоз
№ Трансп. средства 0980АО196RUS № прицепа EA064266RUS
№ Дов/Накл 0000183478 от 00.00.0000 Грузомест 20
Склад отгрузки 2060 ГП ЧП КЛЦ Дата 19.01.2023 Масса брутто, т 20,040
Масса нетто, т 20

Наименование продукции: Гайки ж/д

№ п/п	Код изделия	Масса брутто, т	Масса нетто, т	Стандарт	Партия	Марка стали	Размер	Исполнение	Упаковка	Поле допуска	Класс прочности	Консервация	Дата изготовления
1	RFG160181-00022-08	1,002	1,000	ГОСТ 16018-2014	9409069023	25	M22	1	МКР-1,0С с 2-мя лыжками	7Н	5	Нет	17.12.2022
2	RFG160181-00022-08	1,002	1,000	ГОСТ 16018-2014	9409069028	25	M22	1	МКР-1,0С с 2-мя лыжками	7Н	5	Нет	17.12.2022
3	RFG160181-00022-08	1,002	1,000	ГОСТ 16018-2014	9409069021	25	M22	1	МКР-1,0С с 2-мя лыжками	7Н	5	Нет	17.12.2022
4	RFG160181-00022-08	1,002	1,000	ГОСТ 16018-2014	9409069016	25	M22	1	МКР-1,0С с 2-мя лыжками	7Н	5	Нет	17.12.2022
5	RFG160181-00022-08	1,002	1,000	ГОСТ 16018-2014	9409069017	25	M22	1	МКР-1,0С с 2-мя лыжками	7Н	5	Нет	17.12.2022
6	RFG160181-00022-08	1,002	1,000	ГОСТ 16018-2014	9409069020	25	M22	1	МКР-1,0С с 2-мя лыжками	7Н	5	Нет	17.12.2022
7	RFG160181-00022-08	1,002	1,000	ГОСТ 16018-2014	9409069030	25	M22	1	МКР-1,0С с 2-мя лыжками	7Н	5	Нет	17.12.2022
8	RFG160181-00022-08	1,002	1,000	ГОСТ 16018-2014	9409069027	25	M22	1	МКР-1,0С с 2-мя лыжками	7Н	5	Нет	19.12.2022
9	RFG160181-00022-08	1,002	1,000	ГОСТ 16018-2014	9409069019	25	M22	1	МКР-1,0С с 2-мя лыжками	7Н	5	Нет	19.12.2022
10	RFG160181-00022-08	1,002	1,000	ГОСТ 16018-2014	9409069026	25	M22	1	МКР-1,0С с 2-мя лыжками	7Н	5	Нет	19.12.2022
11	RFG160181-00022-08	1,002	1,000	ГОСТ 16018-2014	9409069029	25	M22	1	МКР-1,0С с 2-мя лыжками	7Н	5	Нет	19.12.2022
12	RFG160181-00022-08	1,002	1,000	ГОСТ 16018-2014	9409069023	25	M22	1	МКР-1,0С с 2-мя лыжками	7Н	5	Нет	17.12.2022

№ п/п	Код изделия	Масса брутто, т	Масса нетто, т	Стандарт	Партия	Марка стали	Размер	Исполнение	Упаковка	Полс допуска	Класс прочности	Консервация	Дата изготовления
13	RFG160181-00022-08	1,002	1,000	ГОСТ 16018-2014	9409069028	25	M22	1	МКР-1,0С с 2-мя лямками	7Н	5	Нет	17.12.2022
14	RFG160181-00022-08	1,002	1,000	ГОСТ 16018-2014	9409069016	25	M22	1	МКР-1,0С с 2-мя лямками	7Н	5	Нет	17.12.2022
15	RFG160181-00022-08	1,002	1,000	ГОСТ 16018-2014	9409069017	25	M22	1	МКР-1,0С с 2-мя лямками	7Н	5	Нет	17.12.2022
16	RFG160181-00022-08	1,002	1,000	ГОСТ 16018-2014	9409069020	25	M22	1	МКР-1,0С с 2-мя лямками	7Н	5	Нет	17.12.2022
17	RFG160181-00022-08	1,002	1,000	ГОСТ 16018-2014	9409069030	25	M22	1	МКР-1,0С с 2-мя лямками	7Н	5	Нет	19.12.2022
18	RFG160181-00022-08	1,002	1,000	ГОСТ 16018-2014	9409069027	25	M22	1	МКР-1,0С с 2-мя лямками	7Н	5	Нет	19.12.2022
19	RFG160181-00022-08	1,002	1,000	ГОСТ 16018-2014	9409069019	25	M22	1	МКР-1,0С с 2-мя лямками	7Н	5	Нет	19.12.2022
20	RFG160181-00022-08	1,002	1,000	ГОСТ 16018-2014	9409069029	25	M22	1	МКР-1,0С с 2-мя лямками	7Н	5	Нет	19.12.2022
	Итого	20,040	20,000										
	Итого по сертификату	20,040	20,000										

Показатели качества - результаты испытаний

№ партии	Плавка	Пробная нагрузка	Твердость, НВ
9409069016	42674	Выдержал	146-152
9409069017	80714	Выдержал	151-155
9409069019	41693	Выдержал	154-156
9409069020	80714	Выдержал	152-156
9409069021	40151	Выдержал	151-156
9409069023	19312	Выдержал	154-157
9409069026	41693	Выдержал	144-147
9409069027	40151	Выдержал	153-155
9409069028	31334	Выдержал	155-157
9409069029	42674	Выдержал	149-151
9409069030	28105	Выдержал	154-156

Химический состав, %

Плавка	C, %	Mn, %	Si, %	S, %	P, %	Cr, %	Ni, %	Cu, %	As, %	N, %
19312	0,26	0,59	0,26	0,010	0,008	0,05	0,01	0,02	0,001	0,008
28105	0,26	0,52	0,22	0,010	0,005	0,03	0,01	0,02	0,001	0,008
31334	0,23	0,58	0,25	0,015	0,007	0,05	0,01	0,02	0,001	0,008
40151	0,24	0,72	0,25	0,012	0,008	0,04	0,02	0,03	0,001	0,008
41693	0,23	0,55	0,23	0,008	0,006	0,04	0,02	0,02	0,001	0,008
42674	0,23	0,54	0,23	0,014	0,004	0,03	0,01	0,01	0,001	0,008
80714	0,26	0,52	0,22	0,010	0,005	0,03	0,01	0,02	0,001	0,008

Утилизация изделий для железнодорожного пути осуществляется в соответствии с требованиями действующего Российского законодательства как черный лом.

Система менеджмента качества сертифицирована на соответствие требованиям МС ИСО 9001:2015. Указанная в сертификате качества продукция соответствует действующим в РФ стандартам и техническим условиям. При переписке по вопросам качества ссылаться на номер сертификата. При транспортировке и хранении не допускать воздействия влаги и агрессивной среды. Декларация о соответствии на гайки для клеммных и закладных болтов рельсовых скреплений железнодорожного пути ЕАЭС №RU Д-РУ ЖТ02.В.00630/21 выдана 02.03.2021 по 18.02.2026. Продукция выпускается по чертежу №07-43-148. Маркировочный знак – Ч.

ОТК

Н.В. Станкене



Электронный документ проверен, дата и время проверки: 19.01.2023, 10:48:00
Станкене Нина Владимировна, Контролер мат.мет.получ. 5 р, 20003386.
Проверочный код: 0449929485

Проведен по УПД № 906 от 16 октября 2023 года

ООО «ЖДР»

Наименование продукции:

ИНН 7720859920 КПП 772001001

Рельс ж/д широкой колеи

Юридический, фактический и почтовый адрес:
111123, город Москва, 1-Я Владимирская ул,
д. 10а стр. 2, этаж/помещ. 2/VI ком./офис 4/57

НД (ГОСТ, ТУ): ГОСТ Р 51685

Выдан: ООО "ЭЛЕКТРОЭНЕРГЕТИКА", ИНН
5037011400, КПП 503701001, 142281,
Московская
область, г. Протвино, ш. Кременковское, дом 5

№ п/п	Условное обозначение профиля	№ поз.	Длина (мм)	Кол.шт.	Вес (т)
1	P50	1	12500	13	8,424
№ стр	№ поз.	Наименование доп.требований	Значение	Наименование доп.требований	Значение
1	1	Допуск по длине +/-	80 мм	Антикоррозийное покрытие	-
		Наличие отверстий	-	Торцовка концов	2/2
		Наличие отверстий	-	Торцовка концов	2/2


Знаки (выпуклые, выкатанные на шейке рельсов)

Указанные в сертификате № 115 рельсы
признаны годными в соответствии с
требованиями


Всего рельсов (штук): тринадцать штук

Общий вес (килограмм): восемь тысяч четыреста двадцать четыре

Общий метраж (метров): сто шестьдесят два с половиной метра

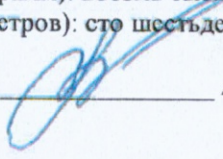Составил:  А.В.БоровиковГенеральный директор
16.10.2023

Клюев А.В.

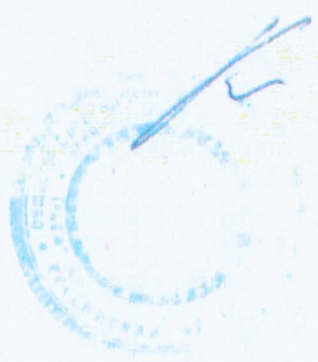

Сертификат качества №1043

Грузоотправитель: ОАО "ЕВРАЗ НТМК" г. Нижняя Салда 624742
 ул. Энгельса, 1
 Грузополучатель: Общество с ограниченной ответственностью "Компания Интеграл"
 Код грузополучателя: 2525

Отгружено по заказу: 2023 года
 Дата выписки сертификата: 19.07.2023
 Код цеха: 751
 Заказ №: 2138362628
 Приказ №: 0006699591.2
 Дата выписки доверенн.: 18.07.2023
 Вагон (машина): Р 946 РХ
 Способ отправления: 6

Наименование продукции: Подкладка КБ50
 НД (ГОСТ, ТУ): ГОСТ 380-2005 ТУ 14-2Р-294-2005
 Номер накладной: 81546347

Контракт № / Contract №: ДГТК5Т001081 ОТ 20.03.2017 ПЗТК4Т229676

№ пп	№ поз	Марка стали	Условное обозначение	№ партии	Кол-во штук	фак. масса подкупи в тоннах	Сорт / Категория	Степень точности
1	20	Ст3сп	подкупи КБ-50	22	-	-	1	Повышенная
2	20	Ст3сп	КБ-50	28	-	-	1	Повышенная

Итого: 20.000т.

По вопросам несоответствия товара по качеству или количеству обращаться в ООО "ТК "ЕвразХолдинг" на адрес: www.tc-evraz.com/sales/claims.

На две подкладки каждой партии навешаны два ярлыка, где указаны:
 Условное обозначение изготовителя, год и месяц изготовления подкладок, тип подкладок, № партии, фактическая масса, клеймо ОТК.
 В результате испытаний и освидетельствования указанные в сертификате подкладки КБ-50 сертифицированы, признаны годными и соответствуют требованиям 1 сорта ТУ 14-2Р-294-2005.

Начальник ОТК

Мастер контрольный ОТК

Выдан 17.12.2021г. Подкладка
 раздельного скрепления. Сертификат
 соответствия № ССФЖТ RU.TM 01.B 08733
 Действителен до 17.12.2024г.



форма по ОКУД	0315007	Коды
по ОКПО	00186269	

через кого: Берсенов В.В. доверенность № 132 от 18.07.2023г.

[illegible]

Отпуск разрешил: Нач. бюро реар. / А. В. Постников /
должность


Главный бухгалтер:

Е. А. Шинкарева /
расшифровка подписи

ОТПУСТИЛ: _____ ДОЛЖНОСТЬ _____


Получил: А.С.Савченко
Должность _____

расшифровка подписи

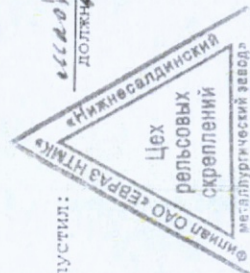

НАКАДНАЯ № 81546347 ОСНОВАНИЕ 6899591 (Дата и время печати: 19.07.2023, 09:14:24, SOLOVEVA NN)

ПАСПОРТ

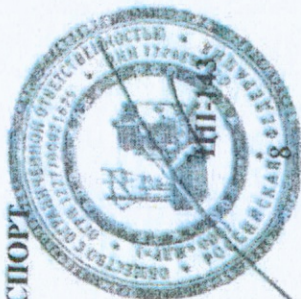

ООО «НТ – Новые технологии»

Обозначение прокладки по чертежу

Номер партии

Обозначение настоящих ТУ

2539-161-01124323-2003

Дата изготовления

Август 2023

Категория исполнения

1

Шифр резиновой смеси

РП-101-7-10

Количество прокладок (шт.)

36400

Количество упаковочных пачек (шт.)

1820

Гарантийный срок хранения

5 лет

Штамп ОТК



Handwritten signature

Директор



О.Б. Троицкая


Клиент

Общество с ограниченной ответственностью "ЖДР"

Адрес

111123, Россия, г. Москва, ул. 1-я Владимирская, д. 10а
стр. 2, этаж/помещ. 2/VI ком./офис 4/57

Грузополучатель

Общество с ограниченной ответственностью "ЖДР"

Адрес

111123, Россия, г. Москва, ул. 1-я Владимирская, д. 10а
стр. 2, этаж/помещ. 2/VI ком./офис 4/57

Вид отправления

08 Самовывоз

№ Трансп. средства

H260TM33RUS

№ Дов/Накл

0000187982

Склад отгрузки

2060 ГП ЧП КЛЦ

№ прицеп

АН338733

от

00.00.0000

Дата

30.01.2023

ПАСПОРТ КАЧЕСТВА 622508884/2

Сертификация: 0313331105 от 27.01.2023

Договор: 843/2000-22100064 от 15.02.2022

Трансп. документ

Всего по сертификату

Грузомест

Масса брутто, т

Масса нетто, т

Наименование продукции: Болты закладные

№ п/п	Код изделия	Масса брутто, т	Масса нетто, т	Стандарт	Партия	Марка стали	Размер	Исполнение	Упаковка	Поле допуска	Класс прочности	Консервация	Дата изготовления
1	RFG160171-22175-00	1,002	1,000	ГОСТ 16017-2014	9408194317	20	M22x175	1	Мягкий контейнер типа МКР-1,0С	8g	5.8	Нет	18.01.2023
2	RFG160171-22175-00	1,002	1,000	ГОСТ 16017-2014	9408194321	20	M22x175	1	Мягкий контейнер типа МКР-1,0С	8g	5.8	Нет	18.01.2023
3	RFG160171-22175-00	1,002	1,000	ГОСТ 16017-2014	9407850019	20	M22x175	1	Мягкий контейнер типа МКР-1,0С	8g	5.8	Нет	19.01.2023
4	RFG160171-22175-00	1,002	1,000	ГОСТ 16017-2014	9407850042	20	M22x175	1	Мягкий контейнер типа МКР-1,0С	8g	5.8	Нет	26.01.2023
5	RFG160171-22175-00	1,002	1,000	ГОСТ 16017-2014	9407850043	20	M22x175	1	Мягкий контейнер типа МКР-1,0С	8g	5.8	Нет	26.01.2023
6	RFG160171-22175-00	1,002	1,000	ГОСТ 16017-2014	9407850043	20	M22x175	1	Мягкий контейнер типа МКР-1,0С	8g	5.8	Нет	26.01.2023
7	RFG160171-22175-00	1,002	1,000	ГОСТ 16017-2014	9407850042	20	M22x175	1	Мягкий контейнер типа МКР-1,0С	8g	5.8	Нет	26.01.2023
8	RFG160171-22175-00	1,002	1,000	ГОСТ 16017-2014	9407850019	20	M22x175	1	Мягкий контейнер типа МКР-1,0С	8g	5.8	Нет	26.01.2023
9	RFG160171-22175-00	1,002	1,000	ГОСТ 16017-2014	9407850019	20	M22x175	1	Мягкий контейнер типа МКР-1,0С	8g	5.8	Нет	19.01.2023
10	RFG160171-22175-00	1,002	1,000	ГОСТ 16017-2014	9407850019	20	M22x175	1	Мягкий контейнер типа МКР-1,0С	8g	5.8	Нет	19.01.2023
11	RFG160171-22175-00	1,002	1,000	ГОСТ 16017-2014	9408194321	20	M22x175	1	Мягкий контейнер типа МКР-1,0С	8g	5.8	Нет	19.01.2023
12	RFG160171-22175-00	1,002	1,000	ГОСТ 16017-2014	9408194321	20	M22x175	1	Мягкий контейнер типа МКР-1,0С	8g	5.8	Нет	18.01.2023
13	RFG160171-22175-00	1,002	1,000	ГОСТ 16017-2014	9408194321	20	M22x175	1	Мягкий контейнер типа МКР-1,0С	8g	5.8	Нет	18.01.2023

ПАСПОРТ КАЧЕСТВА 622508884/2

№ п/п	Код изделия	Масса брутто, т	Масса нетто, т	Стандарт	Партия	Марка стали	Размер	Исполнение	Упаковка	Поле допуска	Класс прочности	Консервация	Дата изготовления
14	REG160171-22175-00	1,002	1,000	ГОСТ 16017-2014	9408194317	20	M22x175	1	Мягкий контейнер типа МКР-1,0С	8g	5.8	Нет	18.01.2023
	Итого	14,028	14,000										
	Итого по сертификату	14,028	14,000										

№ партии	Плавка	Временное сопротивление разрыву, Н/мм²	Твердость, НВ на конц. креп. изд.	Удлинение после разрыва MAX
9407850019	712771	630-650	186-190	0,77
9407850042	712771	610-630	193-197	0,77
9407850043	712771	640-660	190-197	0,66
9408194317	711280	640-690	191-197	0,66
9408194321	712080	640-670	189-195	0,61

Химический состав, %

Плавка	C, %	Mn, %	Si, %	S, %	P, %	Cr, %	Ni, %	Cu, %	As, %	N, %
711280	0,20	0,47	0,32	0,007	0,010	0,06	0,04	0,05	0,003	0,006
712080	0,21	0,46	0,31	0,005	0,007	0,06	0,05	0,02	0,001	0,005
712771	0,20	0,42	0,28	0,007	0,010	0,03	0,01	0,01	0,001	0,007

Утилизация изделий для железнодорожного пути осуществляется в соответствии с требованиями действующего Российского законодательства как черный лом.

Система менеджмента качества сертифицирована на соответствие требованиям МС ИСО 9001:2015. Указанная в сертификате качества продукция соответствует действующим в РФ стандартам и техническим условиям. При переписке по вопросам качества качества ссылаться на номер сертификата. При транспортировке и хранении не допускать воздействия влаги и агрессивной среды. Декларация о соответствии на болты закладные для рельсовых креплений железнодорожного пути ЕАЭС N RU.Ц - RU.Ж102.В.00566/20. Выдана 09.12.2020 до 01.12.2025. Продукция выпускается по чертежу №07-43-150. Маркировочный знак - Ч.

А.В. Южакова

ОТК



Электронный документ проверки, дата проверки: 30.01.2023, 14:38:03;
Южакова Алена Валерьевна, Контролер май, рег. подл. 4 Р. 20025348*
Проверочный код: 0447264875

С

Паспорт качества № 1109.1

ОТК-09/Р5 от 19.05.2022

ООО "Нижнесалдинский металлургический завод"
624742, г. Нижняя Салда, ул. Энгельса 1

Отгрузка по договору № от 2023 г.

Грузополучатель

Акционерное общество Управляющая Компания "Металлинаест" 622001, Свердловская обл, Нижний Тагил г. Долгая, дом № 5

(3435) 49-51-70

Грузополучатель

Акционерное общество "Метровагонмаш"

Адрес

141009, Московская обл. Домодедовский р-н, Мытищи г, Коломенская ул, дом № 4 тел +7 (498) 687-45-55

Грузополучатель

Код получателя

Вагон (машина) H668HX196

Конечный получатель Метровагонмаш АО ИНН 5029006702 КПП 997450001

Код способа отправления 2

Выдан 02.03.2020г. Сертификат соответствия № ЕАЗС RU C-RU.ЖТ02.В.00373/20
Действителен до 01.03.2025 г., серия RU № 0201974

Наименование продукции: КЛЕММА ПК-65

НД (ГОСТ ТУ): ГОСТ 22343-2014 ГОСТ 380-2005

№ п/п	Марка стали	Условное обозначение продукции	Номер партии	Фактическая масса продукции в тоннах	Категория	Степень точности
1	Ст4СГ	КЛЕММА ПК	175	5.860	2	Б
ИТОГО				5.860		



По вопросам несоответствия товара по качеству или количеству обращаться в ООО "НСМЗ" на адрес info@nsmz.ru

В результате испытаний и освидетельствования указанные в паспорте клеммы ПК сертифицированы (декларированы), признаны годными и соответствуют требованиям 1 сорта ГОСТ 22343-2014. Гарантийный срок службы клемм ПК с момента укладки в путь при условии соблюдения установленных правил транспортирования, выгрузки, хранения, сборки, укладки, эксплуатации и текущего содержания пути составляет пять лет.

Способ утилизации-передача потребителям для использования в производстве в качестве металлургического сырья (код отхода - 4 61 010 01 20 5, класс опасности для окружающей среды - 5 (малоопасен)).

Назначенный срок службы, по истечению которого клеммы ПК считаются непригодными для использования по назначению и подлежат замене, составляет 15 лет.



Представитель ОТК

Зарубина П.Ю.

расшифровка подписи

Дата печати 11.09.2023

ЗАО «ДСК-Столица»

ИНН 7721823772 / КПП 772101001

Филиал "Центральный" Банка ВТБ ПАО г. МОСКВА, БИК 044525411, к/с 30101810145250000411, р/с 40702810801880000195 109428, город Москва, ул. Проспект Рязанский дом 30/15

Паспорт качества № 9672

Камни Бетонные Бортовые БР 100.300.15

Дата поставки 10.10.2023 г

Количество 126 шт .

N2	Наименования показателя	По требованию ГОСТа 6665-91	соответствует
1	Класс (марка) бетона на прочность при сжатии	B22,5	да
2	Отпускная прочность бетона	МПа22.5	да
	Водопоглощение	W6	да
4	Морозостойкость	F200	да
5	Истираемость	0,7-0,9 г/см	да
	Маркировка	БР 100.300.15	да
7	Размеры	1000x300x150	да
8	Цвет		серый

Примечания: На поверхности тротуарных плит, свежееуложенных, после зимнего сезона, возможно, временное появления высолов, смываемых в процессе эксплуатации.

Погрузку, транспортирование, разгрузку и хранение изделий следует производить, соблюдая меры, исключающие возможность их повреждения.

ОТК



ЗАО «ДСК-Столица»

Юридический адрес: 109428, г. Москва, ул. Рязанский проспект дом 30/15

ИНН/КПП 7721823772 / 772101001

Р/с 40702810801880000195, Филиал «Центральный банка» ВТБ ПАО г. МОСКВА

К/с 30101810145250000411, БИК 044525219

+7 (495) 648-55-57

Объект капитального строительства:

«Ж/Д пути от испытательного центра до обкаточной линии с удлинением трансбордера, расположенные по адресу: Московская область, г. Мытищи, ул. Колонцова, 4», территория завода АО «МЕТРОВАГОНМАШ»

(наименование проектной документации, почтовый или строительный адрес объекта капитального строительства)

Застройщик (технический заказчик, эксплуатирующая организация или региональный оператор):

ООО «Проминжиниринг», ИНН 7734001650, ОГРН 11477481394406, КПП 770801001, 107140, г. Москва,

ул. Рукавская, д.13, помещение ХХ-4, тел. +7(495) 909-93-48, член саморегулируемой Ассоциации строителей

«Саморегулируемая организация «Строительные допуски», ИНН 7714322214, ОГРН 107799011045, регистрационный номер СРО-С-187-26012010

(фамилия, имя, отчество, адрес места жительства, ОГНИП, ИНН индивидуального предпринимателя, наименование, ОГРН, ИНН, место нахождения юридического лица, телефон/факс, наименование, ОГРН, ИНН саморегулируемой организации, членом которой является – для индивидуальных предпринимателей и юридических лиц; фамилия, имя, отчество, паспортные данные, адрес места жительства, телефон/факс – для физических лиц, не являющихся индивидуальными предпринимателями)

Лицо, осуществляющее строительство: ООО «КиКГЕОСТРОЙ», ОГРН 1127747247704, ИНН 7709918820, 109004, Г.МОСКВА, УЛ. ЗЕМЛЯНОЙ ВАЛ, Д.65, КВ.59, тел. +7 (495) 915-24-71, член саморегулируемой ассоциации СРО «МАС» регистрационный номер СРО-С-148-24122009

(фамилия, имя, отчество, адрес места жительства, ОГНИП, ИНН индивидуального предпринимателя, наименование, ОГРН, ИНН, место нахождения юридического лица, телефон/факс, наименование, ОГРН, ИНН саморегулируемой организации, членом которой является)

Лицо, осуществляющее подготовку проектной документации: ООО «КиКГЕОСТРОЙ», ОГРН 1127747247704, ИНН 7709918820, 109004, Г.МОСКВА, УЛ. ЗЕМЛЯНОЙ ВАЛ, Д.65, КВ.59, тел. +7 (495) 915-24-71, член саморегулируемой ассоциации СРО «Объединение проектировщиков «УниверсалПроект», регистрационный номер СРО-П-179-12122012

(фамилия, имя, отчество, адрес места жительства, ОГНИП, ИНН индивидуального предпринимателя, наименование, ОГРН, ИНН, место нахождения юридического лица, телефон/факс, наименование, ОГРН, ИНН саморегулируемой организации, членом которой является)

Лицо, осуществляющее строительство, выполнившее работы, подлежащие освидетельствованию:

1. ООО «ШЕЛПРОК», ОГРН 1237700462427, ИНН 9726048866, 117535, Г.МОСКВА, МУНИЦИПАЛЬНЫЙ ОКРУГ ЧЕРТАНОВО ЮЖНОЕ, ПРОЕЗД 3-Й ДОРОЖНЫЙ, Д. 6, К. 2, член саморегулируемой ассоциации «Архитектурное наследие», регистрационный номер СРО-С-230-07092010

2. ООО «ЭлектроЭнергетика», ОГРН 1175074004698, ИНН 5037011400, 142281, Московская обл., г. Протвино, Кременковское ш., д. 5, член саморегулируемой ассоциации «Объединение Специализированных Организаций Профессиональные Строители», регистрационный номер СРО-С-219-21042010

(фамилия, имя, отчество, адрес места жительства, ОГНИП, ИНН индивидуального предпринимателя, наименование, ОГРН, ИНН, место нахождения юридического лица, телефон/факс, наименование, ОГРН, ИНН саморегулируемой организации, членом которой является)

АКТ**освидетельствования скрытых работ**

№ 131-23-AC1-12

"25" октября 2023 г.

(дата составления акта)

Представитель застройщика (технического заказчика, эксплуатирующей организации или регионального оператора) по вопросам строительного контроля:

Ведущий инженер строительного контроля ООО «Проминжиниринг» Дураев В. Ю., приказ №5 от 03.08.2023г.

(должность, фамилия, инициалы, идентификационный номер в национальном реестре специалистов в области строительства, реквизиты распорядительного документа, подтверждающего полномочия, с указанием наименования, ОГРН, ИНН, места нахождения юридического лица, фамилии, имени, отчества, адреса места жительства, ОГНИП, ИНН индивидуального предпринимателя)

Представитель лица, осуществляющего строительство:

Руководитель проекта ООО «КиКГЕОСТРОЙ» Шевчук К.А. приказ №2-МВМ от 01.07.2023г.

(должность, фамилия, инициалы, реквизиты распорядительного документа, подтверждающего полномочия)

Представитель лица, осуществляющего строительство, по вопросам строительного контроля (специалист по организации строительства): Генеральный директор ООО «КиКГЕОСТРОЙ» Кесслер Ю.Ф., приказ №1СК-МВМ от 03.07.2023г., идентификационный номер НОСТРОЙ С-77-118776 от 28.09.2023г.

(должность, фамилия, инициалы, идентификационный номер в национальном реестре специалистов в области строительства, реквизиты распорядительного документа, подтверждающего полномочия)

Представитель лица, осуществляющего подготовку проектной документации:

Руководитель службы управления проектами ООО «КиКГЕОСТРОЙ» Липатов В. Е. приказ № 1-АН от 02.10.2023г.

(должность, фамилия, инициалы, реквизиты распорядительного документа, подтверждающего полномочия, с указанием наименования, ОГРН, ИНН, места нахождения юридического лица, фамилии, имени, отчества, адреса места жительства, ОГНИП, ИНН индивидуального предпринимателя, наименования, ОГРН, ИНН саморегулируемой организации, членом которой является указанное юридическое лицо, индивидуальный предприниматель)

Представитель лица, выполнившего работы, подлежащие освидетельствованию:

1. Начальник участка ООО «ШЕЛПРОК» Перевизных А.П., приказ №1 от 01.08.2023г.

2. Главный инженер ООО "ЭлектроЭнергетика" Юрченко В. И., приказ № 1/08 от 04.08.2023г.

(должность, фамилия, инициалы, реквизиты распорядительного документа, подтверждающего полномочия, с указанием наименования, ОГРН, ИНН, места нахождения юридического лица, фамилии, имени, отчества, адреса места жительства, ОГНИП, ИНН индивидуального предпринимателя)

а также иные представители лиц, участвующих в освидетельствовании:

(должность с указанием наименования организации, фамилия, инициалы, реквизиты распорядительного документа, подтверждающего полномочия)

произвели осмотр работ, выполненных:

ООО "ШЕЛПРОК", ООО "ЭлектроЭнергетика"

(наименование лица, выполнившего работы, подлежащие освидетельствованию)

и составили настоящий акт о нижеследующем:

1. К освидетельствованию предъявлены следующие работы:

Устройство щебеночного основания под асфальто-бетонное покрытие на площадке трансбордера.

(наименование скрытых работ)

2. Работы выполнены по проектной документации:

131-23-АС1 «Ж/д пути от испытательного центра до обкаточной линии с удлинением трансбордера, расположенные по адресу: Московская область, г. о. Мытищи, ул. Колонцова, 4». Трансбордер. Архитектурно-строительные решения.

(номер, другие реквизиты чертежа, наименование проектной и/или рабочей документации, сведения о лицах, осуществляющих подготовку раздела проектной и/или рабочей документации)

3. При выполнении работ применены:

Щебень фракции 20х40 – сертификат №85 от 24.01.2023г., щебень фракции 5х20 – сертификат №62 от 17.01.2023г., сертификат соответствия №РОСС RU.НВ65.Н00892/21 с 30.03.2021г. по 29.03.2024г.

(наименование строительных материалов (изделий), реквизиты сертификатов и/или других документов, подтверждающих их качество и безопасность)

4. Предъявлены документы, подтверждающие соответствие работ предъявляемым требованиям:

Исполнительная схема №12 Устройство щебеночного основания под асфальто-бетонное покрытие на площадке трансбордера, заключение о степени уплотнения щебеночного основания №25.10-1/23 от 25.10.2023г.

(исполнительные схемы и чертежи, результаты экспертиз, обследований, лабораторных и иных испытаний выполненных работ, проведенных в процессе строительного контроля)

5. Даты: начала работ: «25» октября 2023 г.

окончания работ: «25» октября 2023 г.

6. Работы выполнены в соответствии: 131-23-АС2 «Ж/д пути от испытательного центра до обкаточной линии с удлинением трансбордера, расположенные по адресу: Московская область, г. о. Мытищи, ул. Колонцова, 4». Трансбордер. Архитектурно-строительные решения. Часть 2. СП45.13330.2017 «Свод правил. Земляные сооружения, основания, фундаменты». СП48.13330.2019. Свод правил «Организация строительства». СП70.13330.2012 «Свод правил. Несущие и ограждающие конструкции». СП28.13330.2017 «Защита строительных конструкций от коррозии». СНиП 12-03-2001 «Безопасность труда в строительстве. Часть 1. Общие требования». СНиП 12-04-2002 «Безопасность труда в строительстве. Часть 2. Строительное производство». СП 37.13330.2012 «Промышленный транспорт». СП 119.13330.2017 «Железные дороги колеи 1520 мм».

(наименования и структурные единицы технических регламентов, иных нормативных правовых актов, разделы проектной и/или рабочей документации)

7. Разрешается производство последующих работ:

Устройство асфальто-бетонного покрытия на площадке трансбордера.

(наименование работ, конструкций, участков сетей инженерно-технического обеспечения)

Дополнительные сведения: отсутствуют

Акт составлен в 5 (пяти) экземплярах.

Приложения:

1. Исполнительная схема №12 Устройство щебеночного основания под асфальто-бетонное покрытие на площадке трансбордера. – 1 лист;

2. Сертификат №85 от 24.01.2023г. – 1 лист;

3. Сертификат №62 от 17.01.2023г. – 1 лист;

4. Сертификат соответствия №РОСС RU.НВ65.Н00892/21 с 30.03.2021г. по 29.03.2024г. – 1 лист;

5. Заключение о степени уплотнения щебеночного основания №25.10-1/23 от 25.10.2023г. – 1 лист.

Представитель застройщика (технического заказчика, эксплуатирующей организации или регионального оператора) по вопросам строительного контроля

Дураев В. Ю.

(фамилия, инициалы, подпись)

Представитель лица, осуществляющего строительство

Шевчук К. А.

(фамилия, инициалы, подпись)

Представитель лица, осуществляющего строительство, по вопросам строительного контроля (специалист по организации строительства)

Кесслер Ю. Ф.

(фамилия, инициалы, подпись)

Представитель лица, осуществляющего подготовку проектной документации

Липатов В. Е.

(фамилия, инициалы, подпись)

Представитель лица, выполнившего работы, подлежащие освидетельствованию

1. Перевизных А. П.

(фамилия, инициалы, подпись)

2. Юрченко В. И.

(фамилия, инициалы, подпись)

Представители иных лиц

(фамилия, инициалы, подпись)

ДОБРОВОЛЬНАЯ СЕРТИФИКАЦИЯ ПРОДУКЦИИ



СЕРТИФИКАТ СООТВЕТСТВИЯ

№ РОСС RU.НВ65.Н00892/21

Срок действия с 30.03.2021 по 29.03.2024

№ 0051345

ОРГАН ПО СЕРТИФИКАЦИИ рег.№ RA.RU.11НВ65, Орган по сертификации Общества с ограниченной ответственностью "Сертификация и качество", 125080, РОССИЯ, город Москва, шоссе Волоколамское, дом 1, строение 1, этаж 5 помещение VI, комната 30А (РМ5), Тел: +7 9956559588, E-mail: sert.quality@gmail.com

ПРОДУКЦИЯ Щебень из плотных горных пород для строительства, содержания и реконструкции автомобильных дорог общего пользования: Щебень из плотных горных пород фракций свыше 5 до 20 мм, свыше 20 до 40 мм, свыше 40 до 70 мм Данковского месторождения доломитов Серийный выпуск

код ОК

Код ОК 034-2014
(КПЕС 2008)
08.12.12.140

СООТВЕТСТВУЕТ ТРЕБОВАНИЯМ НОРМАТИВНЫХ ДОКУМЕНТОВ
ГОСТ 8267-93 "Щебень и гравий из плотных горных пород для строительных работ. Технические условия"

код ТН ВЭД

2517 10 100 0

ИЗГОТОВИТЕЛЬ Акционерное общество "ДОЛОМИТ". Место нахождения: 399851, Россия, область Липецкая, Данковский район, город Данков, улица Свердлова, дом 1, ИНН 4803003415

СЕРТИФИКАТ ВЫДАН Акционерное общество "ДОЛОМИТ". Место нахождения: 399851, Россия, область Липецкая, Данковский район, город Данков, улица Свердлова, дом 1. Телефон: +74746528552 E-mail: nl-a-dolomit@nlmk.com

НА ОСНОВАНИИ Протокола испытаний № 2871-02/21-05-ИМ от 15.02.2021 года, выданного Обществом с ограниченной ответственностью "ФСЦ" (регистрационный номер аттестата аккредитации РОСС RU.31845.04ЦСИО)

ДОПОЛНИТЕЛЬНАЯ ИНФОРМАЦИЯ

Схема сертификации: 1с.



Руководитель органа

Эксперт

[Подпись]
подпись
[Подпись]
подпись

О.В. Кривошеева
инициалы, фамилия

Д.В. Туркин
инициалы, фамилия

Сертификат не применяется при обязательной сертификации


Российская Федерация
Липецкая область, 399854
г. Данков, ул. Свердлова, 1
АО «ДОЛОМИТ»
Факс +7(47465) 28-4-46
«17» Января 2023 г.
Отдел технического контроля

Сертификат № 62
Щебень доломитовый
ГОСТ 8267-93 «Щебень и гравий
из плотных горных пород для
строительных работ»

Получатель и его адрес Бескудниково ИП Марунич
Номер партии 3 Количество 6
Номера вагонов _____
Номера накладных _____
Количество тонн: 446
Фракция: 5x20 мм

№	Наименование параметров		Значение показателей	
			Требование ГОСТ 8267-93	Факт
1	Зерновой состав фракции	Полные остатки на ситах, % по массе		
		1,25D	До 0,5	0
		D	До 10	5,19
		0,5(d+D)	От 30 до60	49,19
		d	От 90 до100	93,19
2	Содержание пылевидных и глинистых частиц, %		Не более 3	1,6
3	Содержание глины в комках, %		До 0,25	0
4	Содержание зерен слабых пород, %		Не более 10	6,3
5	Содержание зерен пластинчатой (лещадной) и игловатой формы		I-V	15
6	Насыпная плотность, т/м3		Не нормируется	1,29
7	Марка по дробимости		400-600	400
8	Марка по морозостойкости		25-400	50
9	Марка по истираемости		И1-И4	И3
10	Устойчивость структуры щебня против всех видов распадов: - потеря массы при распаде, %		Не более 5	3,1
11	Удельная эффективная активность естественных радионуклидов, БК/кг		До 370	10,3

Контролер ОТК

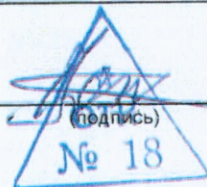

Кожемякина И. И.
(расшифровка подписи)

ШТАМП

Российская Федерация
Липецкая область, 399854
г. Данков, ул. Свердлова, 1
АО «ДОЛОМИТ»
Факс +7(47465) 28-4-46
«24» Января 2023 г.
Отдел технического контроля


Сертификат № 85
Щебень доломитовый
ГОСТ 8267-93 «Щебень и гравий
из плотных горных пород для
строительных работ»

Получатель и его адрес Бескудниково ИП Марунич
Номер партии 8 Количество 6
Номера вагонов _____
Номера накладных _____
Количество тонн: 416,75
Фракция: 20x40 мм

№	Наименование параметров	Значение показателей	
		Требование ГОСТ 8267-93	Факт
1	Зерновой состав фракции	Полные остатки на ситах, % по массе	
		1,25D	До 0,5
		D	До 10
		0,5(d+D)	От 30 до 60
		d	От 90 до 100
2	Содержание пылевидных и глинистых частиц, %	Не более 3	1,4
3	Содержание глины в комках, %	До 0,25	0
4	Содержание зерен слабых пород, %	Не более 10	6,3
5	Содержание зерен пластинчатой (лещадной) и игловатой формы	I-V	15
6	Насыпная плотность, т/м ³	Не нормируется	1,26
7	Марка по дробимости	400-600	400
8	Марка по морозостойкости	25-400	50
9	Марка по истираемости	И1-И4	И3
10	Устойчивость структуры щебня против всех видов распада: - потеря массы при распаде, %	Не более 5	3,1
11	Удельная эффективная активность естественных радионуклидов, БК/кг	До 370	10,3

Контролер ОТК 
(подпись)

Педос Д.Д.
(расшифровка подписи)

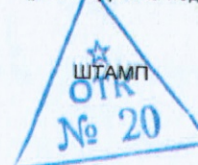



Общество с ограниченной ответственностью
Лаборатория Инженерного Контроля

140000, М.О., г. Люберцы,
Проектируемый проезд 4296, д.4.
Тел.: (499) 390-42-96
e-mail: lik-m@list.ru

Аттестат аккредитации № РОСС.НРО/S.IL-00148 действителен до 11.12.2025г.
Плотномер: модель ПБД-КМ зав. № 821,
сертификат о калибровке № 70263 от 23.12.2022.



Утверждаю:
Начальник лаборатории ООО "ЛИК"
С.Н. Мещеряков
2023 г.

ЗАКЛЮЧЕНИЕ № 25.10-1/23
о степени уплотнения основания

Заказчик: ООО "ЭлектроЭнергетика"

25 октября 2023 г.

Объект: "Ж/д пути от испытательного центра до обкатной линии с удлинением трансбордера",
расположенные по адресу: Московская область, г.о. Мытищи, ул. Колонцова, 4".
Трансбордер

Тип основания: щебень фракция 20-40

Исполнительная схема обследуемого участка

№ участка	Показания прибора, см		Масса грунта, т	Плотность основания	
	H1	H2		факт.	средняя
1	16,1	25,8	3500	1,97	1,98
2	15,4	25,1	3505	1,97	
3	16,2	25,8	3510	2,00	
4	16,5	26,2	3505	1,97	
5	16	25,7	3505	1,97	
6	16,7	26,3	3500	1,99	

Плотность основания: $\rho_f = \frac{m}{F_n (H_2 - H_1)}$ г/см³ $F_n = 183 \text{ см}^2$


В результате визуального осмотра участка дороги было проверено качество уплотнения щебеночного основания, покрытия (согласно СП 78.13330.2012 п. 10.9.2), путем контрольного прохода катка, по контролируемому участку, после движения катка на основании не остается следов и не возникает волны перед вальцом катка, а положенная под вал щебенка дробится. В результате проведенного визуального осмотра установлено, что щебеночное основание уплотнено.

Испытание провел:



М.Е. Царев


План участка производства работ
(площадки устройства щебеночного основания под
асфальтирование)

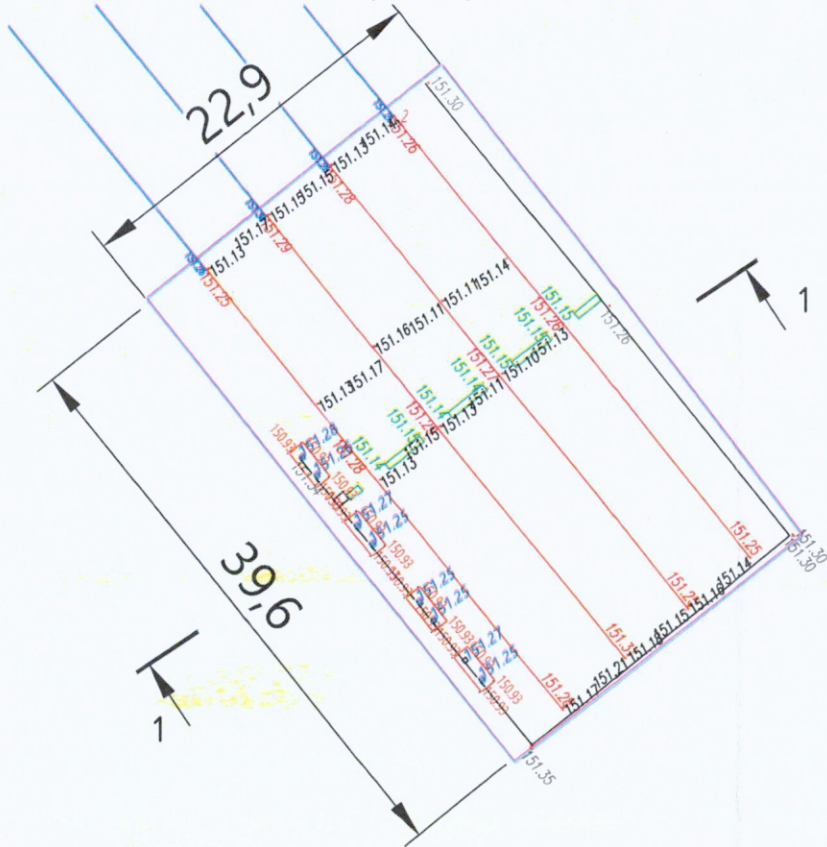

Ведомость работ по устройству щебеночного основания

Участок работ	Площадь участка					Итого, S=S1+S2+S3+S4+S5, м2	Длина L, м	Итого объем V=SxL, м3
	S1	S2	S3	S4	S5			
Площадка трансбордера	0,79	1,32	1,32	1,32	0,79	5,54	39,73	220,10
* Лотки	-	-	-	-	-	-	-	1,06
* Песколовка	-	-	-	-	-	-	-	0,15
* Фундаменты ФМ-2	-	-	-	-	-	-	-	0,6
* Бет.осн. под Б/К	-	-	-	-	-	-	-	5
* Бордюрный камень	-	-	-	-	-	-	-	1,5
* - Объем, вычитаемый из общего объема щебеночного основания							ИТОГО:	211,79

1-1

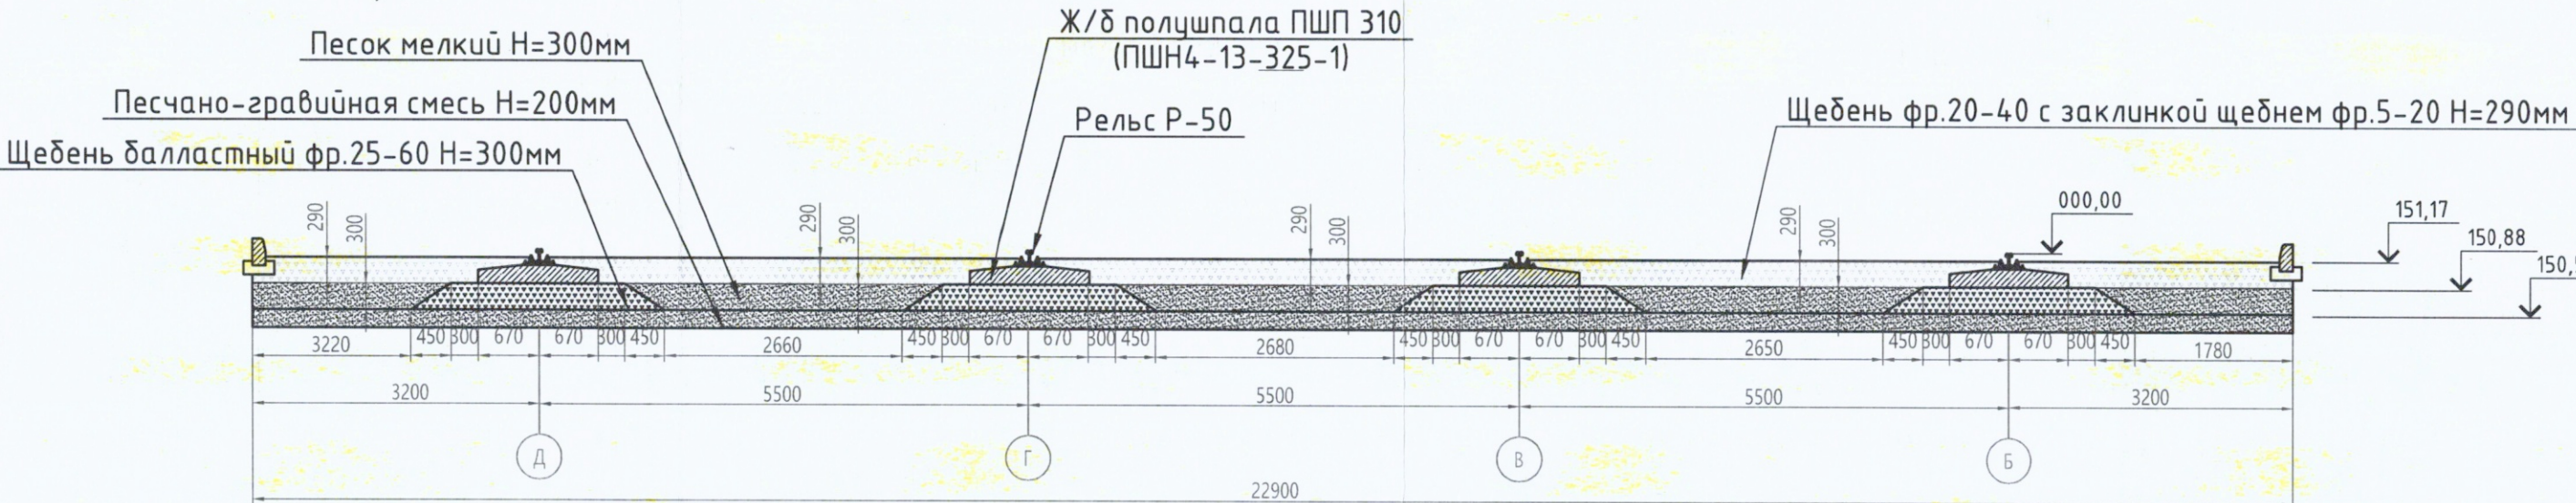

Примечание:
1. Линейные размеры указаны в метрах.
2. Система координат МСК 50.2.
3. Система высот Балтийская.
4. Съёмка выполнялась электронным тахеометром С Х-105 (свидетельство о поверке С-АКЗ/14-06-2023/254502985, действительно до 13.06.2024г.)

Условные обозначения:



Участок производства работ

150,88 Фактическая отметка верхнего основания балластной подушки
150,58 Фактическая отметка нижнего основания балластной подушки

					2023	131-23-AC1			
						Ж/д пути от испытательного центра до обкаточной линии с удлинением трансбордера расположенные по адресу: Московская область, г.о. Мытищи, ул. Колонцова, 4			
Изм.	Кол.	Лист	№ док.	Подпись	Дата				
Руков. проекта		Шевчук КА			25.10	Трансбордер Архитектурно-строительные решения	Стадия	Лист	Листов
Ген. директор		Кесслер Ю.Ф.			25.10		ИД	1	1
Нач. участка		Перевизнык А.П.			25.10				
Гл. инженер		Юрченко В.И.			25.10	Исполнительная схема №12 Устройство щебеночного основания под асф.бет. покрытие на площадке трансбордера	ООО "КИКГЕОСТРОЙ"		

Объект капитального строительства:

«Ж/Д пути от испытательного центра до обкаточной линии с удлинением трансбордера, расположенные по адресу: Московская область, г. Мытищи, ул. Колонцова, 4», территория завода АО «МЕТРОВАГОНМАШ»

(наименование проектной документации, почтовый или строительный адрес объекта капитального строительства)

Застройщик (технический заказчик, эксплуатирующая организация или региональный оператор):

ООО «Проминжиниринг», ИНН 7734001650, ОГРН 11477481394406, КПП 770801001, 107140, г. Москва,

ул. Русаковская, д.13, помещение ХХ-4, тел. +7(495) 909-93-48, член саморегулируемой Ассоциации строителей

«Саморегулируемая организация «Строительные допуски», ИНН 7714322214, ОГРН 107799011045, регистрационный номер СРО-С-187-26012010

(фамилия, имя, отчество, адрес места жительства, ОГНИП, ИНН индивидуального предпринимателя, наименование, ОГРН, ИНН, место нахождения юридического лица, телефон/факс, наименование, ОГРН, ИНН саморегулируемой организации, членом которой является – для индивидуальных предпринимателей и юридических лиц; фамилия, имя, отчество, паспортные данные, адрес места жительства, телефон/факс – для физических лиц, не являющихся индивидуальными предпринимателями)

Лицо, осуществляющее строительство: ООО «КиКГЕОСТРОЙ», ОГРН 1127747247704, ИНН 7709918820, 109004, Г.МОСКВА, УЛ. ЗЕМЛЯНОЙ ВАЛ, Д.65, КВ.59, тел. +7 (495) 915-24-71, член саморегулируемой ассоциации СРО «МАС» регистрационный номер СРО-С-148-24122009

(фамилия, имя, отчество, адрес места жительства, ОГНИП, ИНН индивидуального предпринимателя, наименование, ОГРН, ИНН, место нахождения юридического лица, телефон/факс, наименование, ОГРН, ИНН саморегулируемой организации, членом которой является)

Лицо, осуществляющее подготовку проектной документации: ООО «КиКГЕОСТРОЙ», ОГРН 1127747247704, ИНН 7709918820, 109004, Г.МОСКВА, УЛ. ЗЕМЛЯНОЙ ВАЛ, Д.65, КВ.59, тел. +7 (495) 915-24-71, член саморегулируемой ассоциации СРО «Объединение проектировщиков «УниверсалПроект», регистрационный номер СРО-П-179-12122012

(фамилия, имя, отчество, адрес места жительства, ОГНИП, ИНН индивидуального предпринимателя, наименование, ОГРН, ИНН, место нахождения юридического лица, телефон/факс, наименование, ОГРН, ИНН саморегулируемой организации, членом которой является)

Лицо, осуществляющее строительство, выполнившее работы, подлежащие освидетельствованию:

1. ООО «ШЕЛПРОКК», ОГРН 1237700462427, ИНН 9726048866, 117535, Г.МОСКВА, МУНИЦИПАЛЬНЫЙ ОКРУГ ЧЕРТАНОВО ЮЖНОЕ, ПРОЕЗД 3-Й ДОРОЖНЫЙ, Д. 6, К. 2, член саморегулируемой ассоциации «Архитектурное наследие», регистрационный номер СРО-С-230-07092010

2. ООО «ЭлектроЭнергетика», ОГРН 1175074004698, ИНН 5037011400, 142281, Московская обл., г. Протвино, Кременковское ш., д. 5, член саморегулируемой ассоциации «Объединение Специализированных Организаций Профессиональные Строители», регистрационный номер СРО-С-219-21042010

(фамилия, имя, отчество, адрес места жительства, ОГНИП, ИНН индивидуального предпринимателя, наименование, ОГРН, ИНН, место нахождения юридического лица, телефон/факс, наименование, ОГРН, ИНН саморегулируемой организации, членом которой является)

АКТ**освидетельствования скрытых работ**

№ 131-23-АС1-13

"09" ноября 2023 г.

(дата составления акта)

Представитель застройщика (технического заказчика, эксплуатирующей организации или регионального оператора) по вопросам строительного контроля:

Ведущий инженер строительного контроля ООО «Проминжиниринг» Дураев В. Ю., приказ №5 от 03.08.2023г.

(должность, фамилия, инициалы, идентификационный номер в национальном реестре специалистов в области строительства, реквизиты распорядительного документа, подтверждающего полномочия, с указанием наименования, ОГРН, ИНН, места нахождения юридического лица, фамилии, имени, отчества, адреса места жительства, ОГНИП, ИНН индивидуального предпринимателя)

Представитель лица, осуществляющего строительство:

Руководитель проекта ООО «КиКГЕОСТРОЙ» Шевчук К.А. приказ №2-МВМ от 01.07.2023г.

(должность, фамилия, инициалы, реквизиты распорядительного документа, подтверждающего полномочия)

Представитель лица, осуществляющего строительство, по вопросам строительного контроля (специалист по организации строительства): Генеральный директор ООО «КиКГЕОСТРОЙ» Кесслер Ю.Ф., приказ №1СК-МВМ от 03.07.2023г., идентификационный номер НОСТРОЙ С-77-118776 от 28.09.2023г.

(должность, фамилия, инициалы, идентификационный номер в национальном реестре специалистов в области строительства, реквизиты распорядительного документа, подтверждающего полномочия)

Представитель лица, осуществляющего подготовку проектной документации:

Руководитель службы управления проектами ООО «КиКГЕОСТРОЙ» Липатов В. Е. приказ № 1-АН от 02.10.2023г.

(должность, фамилия, инициалы, реквизиты распорядительного документа, подтверждающего полномочия, с указанием наименования, ОГРН, ИНН, места нахождения юридического лица, фамилии, имени, отчества, адреса места жительства, ОГНИП, ИНН индивидуального предпринимателя, наименования, ОГРН, ИНН саморегулируемой организации, членом которой является указанное юридическое лицо, индивидуальный предприниматель)

Представитель лица, выполнившего работы, подлежащие освидетельствованию:

1. Начальник участка ООО «ШЕЛПРОКК» Перевизнык А.П., приказ №1 от 01.08.2023г.

2. Главный инженер ООО "ЭлектроЭнергетика" Юрченко В. И., приказ № 1/08 от 04.08.2023г.

(должность, фамилия, инициалы, реквизиты распорядительного документа, подтверждающего полномочия, с указанием наименования, ОГРН, ИНН, места нахождения юридического лица, фамилии, имени, отчества, адреса места жительства, ОГНИП, ИНН индивидуального предпринимателя)

а также иные представители лиц, участвующих в освидетельствовании:

(должность с указанием наименования организации, фамилия, инициалы, реквизиты распорядительного документа, подтверждающего полномочия)

произвели осмотр работ, выполненных:

ООО "ШЕЛПРОКК", ООО "ЭлектроЭнергетика"

(наименование лица, выполнившего работы, подлежащие освидетельствованию)

и составили настоящий акт о нижеследующем:

1. К освидетельствованию предъявлены следующие работы:

Устройство асфальто-бетонного покрытия на площадке трансбордера.

(наименование скрытых работ)

2. Работы выполнены по проектной документации:

131-23-АС1 «Ж/д пути от испытательного центра до обкаточной линии с удлинением трансбордера, расположенные по адресу: Московская область, г. о. Мытищи, ул. Колонцова, 4». Трансбордер. Архитектурно-строительные решения.

(номер, другие реквизиты чертежа, наименование проектной и/или рабочей документации, сведения о лицах, осуществляющих подготовку раздела проектной и/или рабочей документации)

3. При выполнении работ применены:

Смесь асфальтобетонная мелкозернистая, сертификат соответствия № RU.MCC.186.366.37327 с 12.10.2022г. по 12.10.2024г.; паспорт №1313 от 02.11.2023г., паспорт №1319 от 03.11.2023г., паспорт №1301 от 31.10.2023г.

(наименование строительных материалов (изделий), реквизиты сертификатов и/или других документов, подтверждающих их качество и безопасность)

4. Предъявлены документы, подтверждающие соответствие работ предъявляемым требованиям:

Исполнительная схема №13 Устройство асфальто-бетонного покрытия на площадке трансбордера.

(исполнительные схемы и чертежи, результаты экспертиз, обследований, лабораторных и иных испытаний выполненных работ, проведенных в процессе строительного контроля)

5. Даты: начала работ: «01» ноября 2023 г.

окончания работ: «09» ноября 2023 г.

6. Работы выполнены в соответствии: 131-23-АС2 «Ж/д пути от испытательного центра до обкаточной линии с удлинением трансбордера, расположенные по адресу: Московская область, г. о. Мытищи, ул. Колонцова, 4». Трансбордер. Архитектурно-строительные решения. Часть 2. СП45.13330.2017 «Свод правил. Земляные сооружения, основания, фундаменты». СП48.13330.2019. Свод правил «Организация строительства». СП70.13330.2012 «Свод правил. Несущие и ограждающие конструкции». СП28.13330.2017 «Защита строительных конструкций от коррозии». СНиП 12-03-2001 «Безопасность труда в строительстве. Часть 1. Общие требования». СНиП 12-04-2002 «Безопасность труда в строительстве. Часть 2. Строительное производство». СП 37.13330.2012 «Промышленный транспорт». СП 119.13330.2017 «Железные дороги колеи 1520 мм».

(наименования и структурные единицы технических регламентов, иных нормативных правовых актов, разделы проектной и/или рабочей документации)

7. Разрешается производство последующих работ:

Геодезическая съемка

(наименование работ, конструкций, участков сетей инженерно-технического обеспечения)

Дополнительные сведения: отсутствуют

Акт составлен в 5 (пяти) экземплярах.

Приложения:

1. Исполнительная схема №13 Устройство асфальто-бетонного покрытия на площадке трансбордера – 1 лист.

2. Сертификат соответствия № RU.MCC.186.366.37327 с 12.10.2022г. по 12.10.2024г. – 1 лист;

3. Паспорт №1313 от 02.11.2023г. – 1 лист;

4. Паспорт №1319 от 03.11.2023г. – 1 лист;

5. Паспорт №1301 от 31.10.2023г. – 1 лист.

Представитель застройщика (технического заказчика, эксплуатирующей организации или регионального оператора) по вопросам строительного контроля

Дураев В. Ю.

(фамилия, инициалы, подпись)

Представитель лица, осуществляющего строительство

Шевчук К. А.

(фамилия, инициалы, подпись)

Представитель лица, осуществляющего строительство, по вопросам строительного контроля (специалист по организации строительства)

Кесслер Ю. Ф.

(фамилия, инициалы, подпись)

Представитель лица, осуществляющего подготовку проектной документации

Липатов В. Е.

(фамилия, инициалы, подпись)

Представитель лица, выполнившего работы, подлежащие освидетельствованию

1. Перевизнык А. П.

(фамилия, инициалы, подпись)

2. Юрченко В. И.

(фамилия, инициалы, подпись)

Представители иных лиц

(фамилия, инициалы, подпись)



МОСКОВСКАЯ СИСТЕМА ДОБРОВОЛЬНОЙ СЕРТИФИКАЦИИ В СТРОИТЕЛЬСТВЕ

(СИСТЕМА «МОССТРОЙСЕРТИФИКАЦИЯ»)

Регистрационный № РОСС RU.32036.04ЯЛ01

в едином реестре зарегистрированных систем добровольной сертификации
Федерального агентства по техническому регулированию и метрологии



АБЗ 03/70

Орган по сертификации «МСС-МАДИ» № RU.MCC.O.186

125319, г. Москва, Ленинградский проспект, д.64 тел.: (499) 155-0765, факс (499) 155-0765

СЕРТИФИКАТ СООТВЕТСТВИЯ

№ RU.MCC.186.366.37327

Срок действия с 12 октября 2022 г. по 12 октября 2024 г.

Выдан: Общество с ограниченной ответственностью «АБЗ-МЫТИЩИ»,

ИНН 5029189936

141006, М.О., г. Мытищи, Волковское шоссе, вл.6А, стр.1, тел.: (495) 586-8433; факс: (495) 586-6233

Настоящий сертификат удостоверяет, что смесь асфальтобетонная горячая
мелкозернистая тип В марка II для плотного асфальтобетона

(серийный выпуск)

код ОКПД 2 23.99.13.111

ООО «ДС Гарант»

Соответствует требованиям: ГОСТ 9128-2013 «Смеси асфальтобетонные, полимерасфальтобетонные, асфальтобетон, полимерасфальтобетон для автомобильных дорог и аэродромов. Технические условия».

М.О. «Мытищи», ул. Заверская - 02.11.23 - 25,80 тн

М.О. «Мытищи», Метробоушман - 03.11.23 - 39,78 тн


Предоставляет право на применение Знака соответствия Системы «Мосстройсертификация»

М.О. «Мытищи» -

31.10.23 - 25,64 тн

Основания для выдачи:

- протокол сертификационных испытаний от 03.10.2022 г. №110, проведенных ИЦ «МСС-МАДИ»;
- отчет по результатам анализа состояния производства продукции от 12.09.2022 г. №33-1;
- решение о выдаче сертификата соответствия от 04.10.2022 г. №33-1.

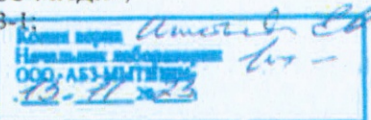

Дополнительная информация:

- действие сертификата соответствия не имеет территориальных ограничений.
- подтверждение действия сертификата соответствия без регистрации в Реестре МСС недействительно.



Ю.Э. Васильев

Ю.Э. Васильев



05.04.2024 г.
Регистрация в Реестре
МСС № _____

(подпись)

М.П.

Сертификат соответствия без отметки о подтверждении его действия недействителен



ООО «АБЗ-МЫТИЩИ»

141006, М.О., г. Мытищи, Волковское шоссе, вл. 6А, стр.1

Тел.: (495) 583-89-13; (495) 586-62-33

ПАСПОРТ № 1313

**Мелкозернистая смесь для плотного асфальтобетона тип В марка П
для верхнего слоя покрытия**

Наименование потребителя: ООО «ДС ГАРАНТ»

Адрес объекта: М.о., г.Мытищи, ул.Заводская

Дата изготовления: 02 ноября 2023г.

Количество смеси: 25,80 тн. (двадцать пять тонн, 800 кг.)

Температура отгружаемой смеси: 152 - 155°

Физико-механические показатели свойств

Наименование показателей	Показатели свойств	Требования ГОСТ 9128-2013
Водонасыщение, %	2,4	1,5 – 4,0
Предел прочности при сжатии, Мпа: при температуре 20°С - 50°С - 0°С	3,8 1,3 8,6	не менее 2,2 не менее 1,2 не более 12,0
Водостойкость	0,95	не менее 0,85
Водостойкость при длительном водонасыщении	0,88	не менее 0,75
Остаточная пористость, %	4,0	2,5 - 5,0
Пористость минеральной части, %	15,2	не более 22
Удельная эффективная активность естественных радионуклидов (Аэфф), Бк/кг	< 157	До 740,0

СЕРТИФИКАТ СООТВЕТСТВИЯ № RU.MCC.186.366.37327
(с 12.10.2022 г. по 12.10.2024 г.)

Начальник лаборатории

ООО «АБЗ-МЫТИЩИ»
лаборатория качества
13 ноября 2023

Е.А.Игнатьева



ООО «АБЗ-МЫТИЩИ»

141006, М.О., г. Мытищи, Волковское шоссе, вл. 6А, стр.1

Тел.: (495) 583-89-13; (495) 586-62-33

ПАСПОРТ № 1319

**Мелкозернистая смесь для плотного асфальтобетона тип В марка II
для верхнего слоя покрытия**

Наименование потребителя: ООО «ДС ГАРАНТ»

Адрес объекта: М.о., г.Мытищи, МЕТРОВАГОНМАШ

Дата изготовления: 03 ноября 2023г.

Количество смеси: 39,78 тн. (тридцать девять тонн, 780 кг.)


Температура отгружаемой смеси: 152 - 155°

Физико-механические показатели свойств

Наименование показателей	Показатели свойств	Требования ГОСТ 9128-2013
Водонасыщение, %	2,2	1,5 – 4,0
Предел прочности при сжатии, Мпа: при температуре 20°С - 50°С - 0°С	3,8 1,2 8,1	не менее 2,2 не менее 1,2 не более 12,0
Водостойкость	0,92	не менее 0,85
Водостойкость при длительном водонасыщении	0,88	не менее 0,75
Остаточная пористость, %	4,0	2,5 - 5,0
Пористость минеральной части, %	15,2	не более 22
Удельная эффективная активность естественных радионуклидов (Аэфф), Бк/кг	< 157	До 740,0

СЕРТИФИКАТ СООТВЕТСТВИЯ № RU.MCC.186.366.37327
(с 12.10.2022 г. по 12.10.2024 г.)

Начальник лаборатории

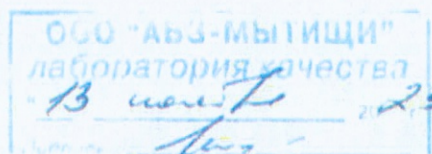

Е.А.Игнатьева



ООО «АБЗ-МЫТИЩИ»

141006, М.О., г. Мытищи, Волковское шоссе, вл. 6А, стр. 1
Тел.: (495) 583-89-13; (495) 586-62-33

ПАСПОРТ № 1301

*Мелкозернистая смесь для плотного асфальтобетона тип В марка П
для верхнего слоя покрытия*

Наименование потребителя: ООО «ДС ГАРАНТ»

Адрес объекта: М.о., г.Мытищи

Дата изготовления: 31 октября 2023г.

Количество смеси: 25,64 тн. (двадцать пять тонн, 640 кг.)


Температура отгружаемой смеси: 152 - 155⁰

Физико-механические показатели свойств

Наименование показателей	Показатели свойств	Требования ГОСТ 9128-2013
Водонасыщение, %	3,1	1,5 – 4,0
Предел прочности при сжатии, Мпа: при температуре 20°C - 50°C - 0°C	3,8 1,2 7,8	не менее 2,2 не менее 1,2 не более 12,0
Водостойкость	0,92	не менее 0,85
Водостойкость при длительном водонасыщении	0,88	не менее 0,75
Остаточная пористость, %	4,0	2,5 - 5,0
Пористость минеральной части, %	15,2	не более 22
Удельная эффективная активность естественных радионуклидов (Аэфф), Бк/кг	< 157	До 740,0


СЕРТИФИКАТ СООТВЕТСТВИЯ № RU.MCC.186.366.37327
(с 12.10.2022 г. по 12.10.2024 г.)

Начальник лаборатории

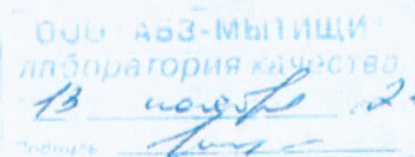

Е.А.Игнатьева


План участка производства работ
(площадки устройства асфальто-бетонного основания)

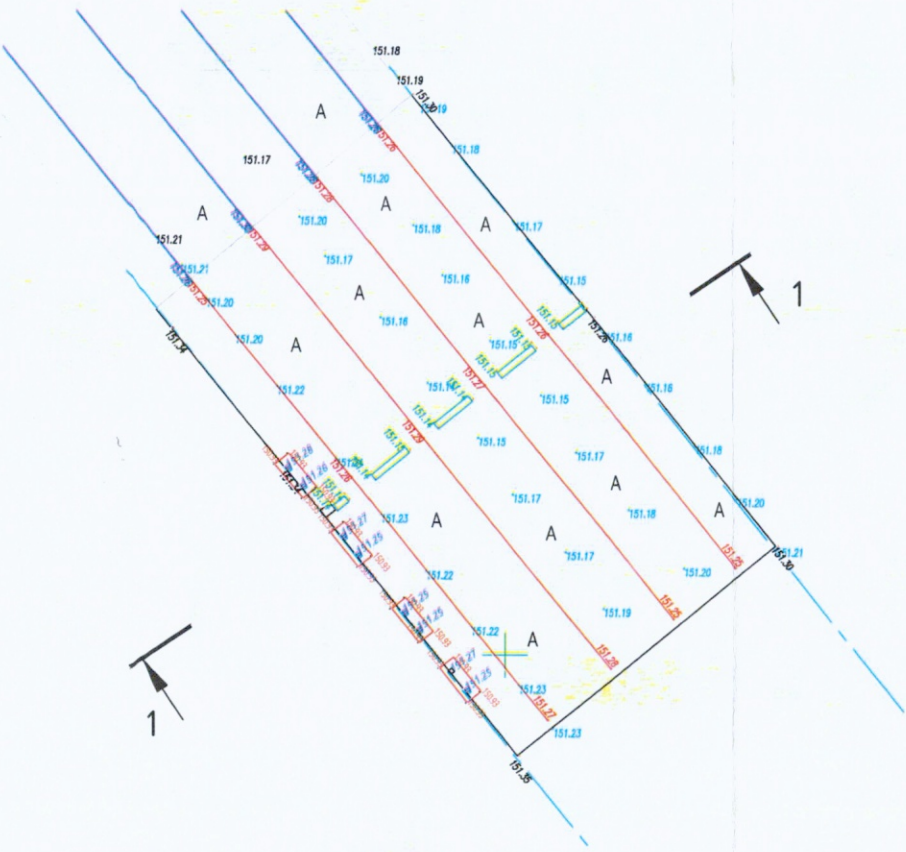

Ведомость работ по устройству асфальто-бетонного покрытия							
Участок работ	Площадь участка					Итого, S=S1+S2+S3+S4+S5, м2	Длина L, м
	S1	S2	S3	S4	S5		
Площадка трансбордера	0,14	0,26	0,26	0,26	0,14	1,06	39,73
* Бордюрный камень	-	-	-	-	-	-	0,8
Итого:							41,31

* - Объем, вычитаемый из общего объема щебеночного основания

1-1

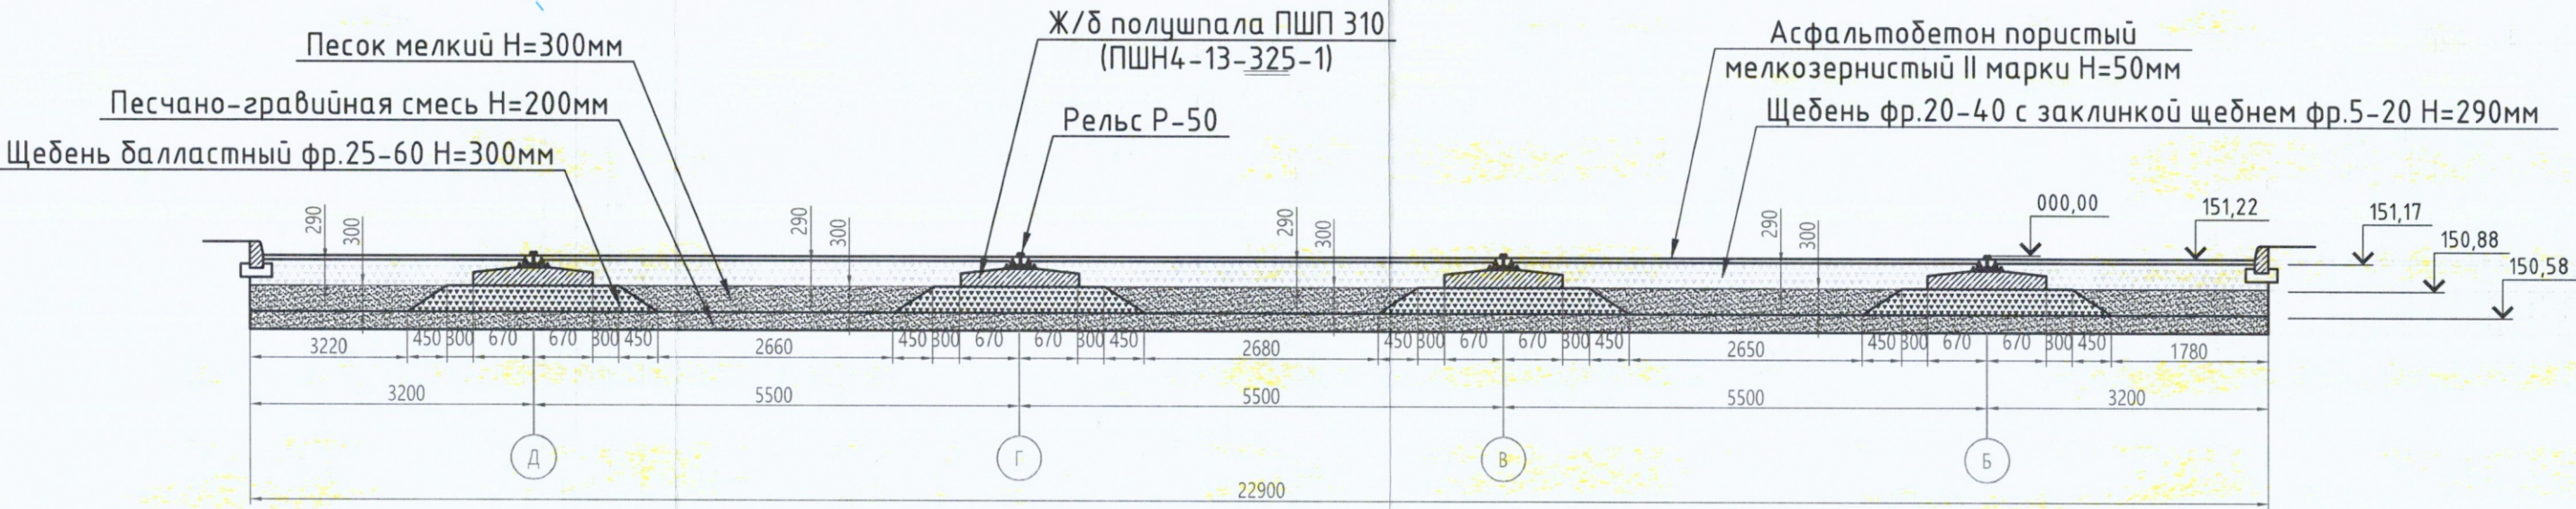

Примечание:
1. Линейные размеры указаны в метрах.
2. Система координат МСК 50.2.
3. Система высот Балтийская.
4. Съёмка выполнялась электронным тахеометром С Х-105 (свидетельство о поверке С-АКЗ/14-06-2023/254502985, действительно до 13.06.2024г.)

Условные обозначения:
[Symbol] Участок производства работ

150,88 Фактическая отметка верхнего основания балластной подушки
150,58 Фактическая отметка нижнего основания балластной подушки

					2023	131-23-AC1			
						Ж/д пути от испытательного центра до обкаточной линии с удлинением трансбордера расположенные по адресу: Московская область, г.о. Мытищи, ул. Колонцова, 4			
Изм.	Кол.	Лист	№ док.	Подпись	Дата	Трансбордер Архитектурно-строительные решения	Стадия	Лист	Листов
Руков. проекта		Шевчук КА.			09.11		ИД	1	1
Ген. директор		Кесслер Ю.Ф.			09.11				
Нач. участка		Перевизнык А.П.			09.11				
Гл. инженер		Юрченко В.И.			09.11				
						Исполнительная схема №13 Устройство асфальто-бетонного покрытия на площадке трансбордера	ООО "КИКГЕОСТРОЙ"		