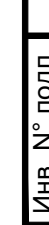
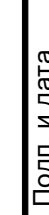


Взам инв. №

[illegible]

**Ведомость объемов работ по
резке металлоконструкций фермы Ф-1**

№ п.п.	Участок	Длина, м
1	Уголок стальной 160х16 (4шт)	1,28
2	Уголок стальной 100х10 (4шт)	0,80
	Итого:	2,08


Условные обозначения:

1. Линейные размеры указаны в метрах.
2. Система координат МСК 50.2.
3. Система высот Балтийская.
4. Съёмка выполнялась электронным тахеометром С Х-105 (свидетельство о поверке С-АК3/14-06-2023/254502985, действительно до 13.06.2024г.)


Номер оси

Формат А3


План участка производства работ

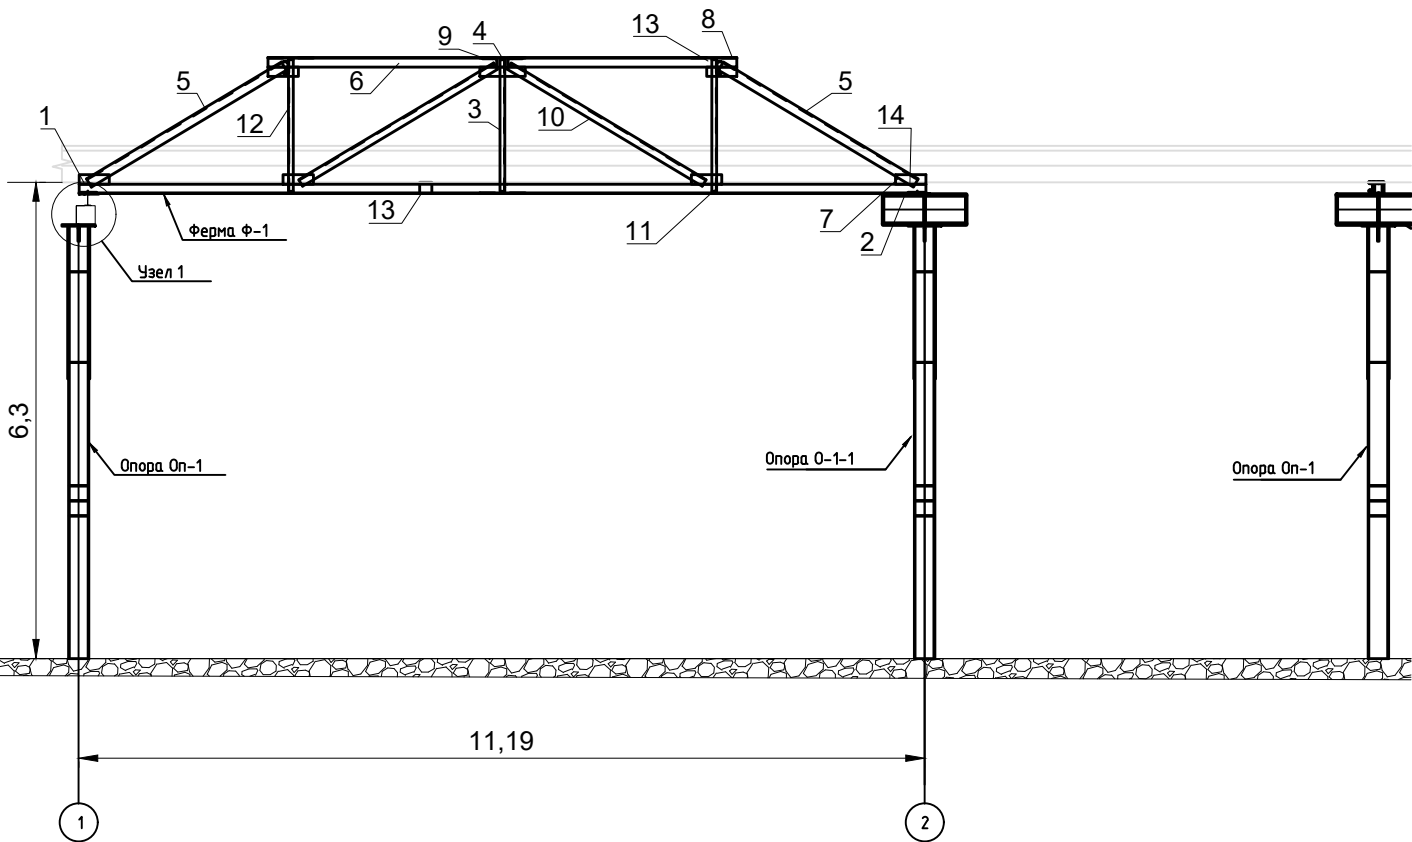


Опора О-1-1

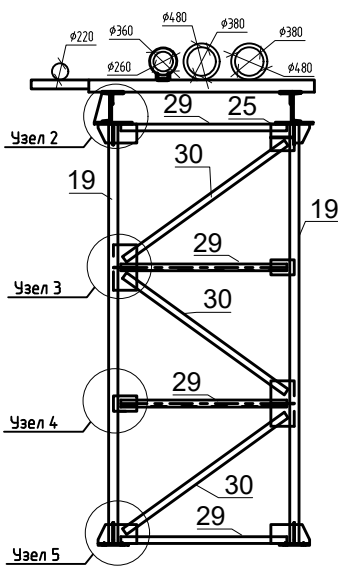


Узел 1

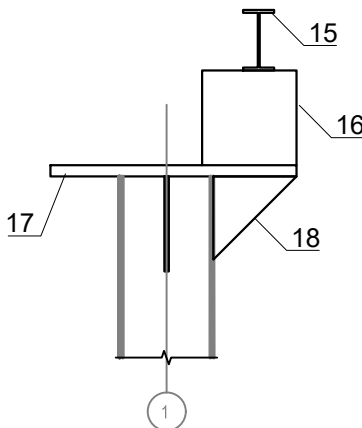

Узел 4

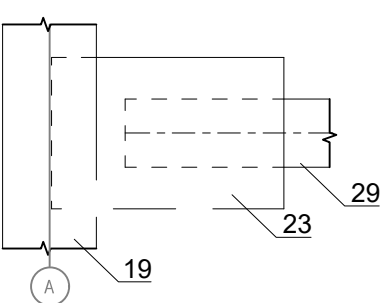

Узел 3

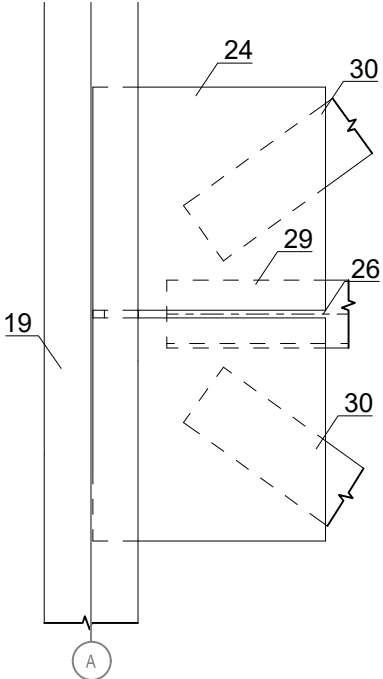


Ведомость монтированных материалов опоры О-1-1 с использование двух автокранов и автолильки на высоте 6,3 метра

Поз. обознач.	Наименование	Ед. изм.	Длина	Количество	Масса ед., кг	Итого, кг
19	Балка 25Б1	п.м	5,545	2	142,25	284,50
20	Полоса 25х400	п.м	0,500	2	39,25	78,50
21	Полоса 25х500	п.м	0,500	2	49,06	98,12
22	Полоса 10х250	п.м	0,308	3	6,03	18,09
23	Полоса 10х200	п.м	0,308	2	4,83	9,66
24	Полоса 10х308	п.м	0,600	2	14,48	28,96
25	Полоса 10х308	п.м	0,350	1	8,45	8,45
26	Полоса 10х111	п.м	0,308	3	2,08	6,24
27	Полоса 10х126	п.м	0,275	8	2,05	16,40
28	Полоса 10х198	п.м	0,250	4	3,11	12,44
29	Уголок стальной 90х6	п.м	2,195	4	18,28	73,12
30	Уголок стальной 90х6	п.м	2,635	3	21,95	65,85
Масса напл.металла 1,0%,деловой отход, монтажные крепления 3,0%						7,00
Итого:						707,33


Ведомость объемов работ по смонтированным фермам (узел 1)

Поз. обознач.	Наименование	Ед. изм.	Длина, м	Количество	Масса ед. кг.	Итого, кг
15	Швеллер 16П	п.м.	4,80	2	68,16	136,32
16	Труба квадратная 250х250х8	п.м.	4,80	1	283,54	283,54
17	Лист стальной t=30мм	м²	0,420	1	98,91	98,91
18	Лист стальной t=10мм	м²	0,02	2	1,88	3,77
Итого:						522,54

Узел 5

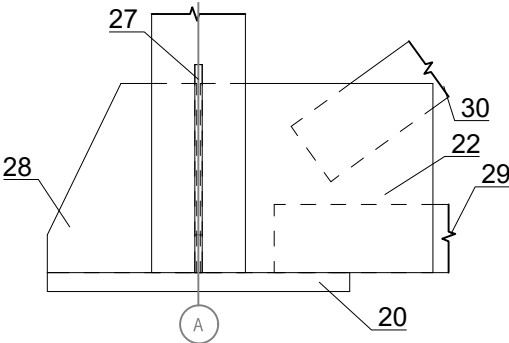

Узел 2

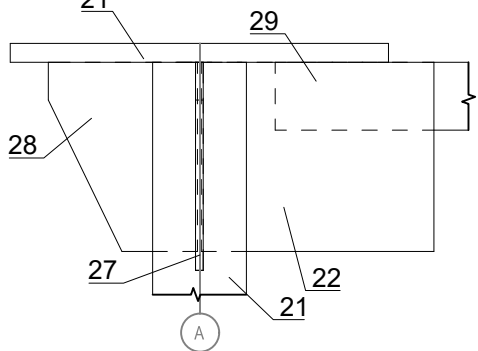

Ведомость монтированных материалов фермы Ф-1 с использование двух автокранов и автолильки на высоте 6,3 метра

Поз. обознач.	Наименование	Ед. изм.	Длина	Количество	Масса ед., кг	Итого, кг
1	Уголок стальной 125х10	п.м	11,200	2	213,91	427,82
2	Полоса 20х100	п.м	0,235	4	3,69	14,76
3	Уголок стальной 63х6	п.м	1,740	2	9,94	19,88
4	Уголок стальной 63х6	п.м	2,340	2	13,37	26,74
5	Уголок стальной 125х10	п.м	3,005	4	57,39	229,56
6	Уголок стальной 125х10	п.м	6,200	2	118,41	236,82
7	Полоса 10х125	п.м	0,400	12	3,92	47,04
8	Полоса10х125	п.м	0,600	8	5,89	47,12
9	Уголок стальной 90х6	п.м	3,540	2	29,49	58,98
10	Уголок стальной 90х6	п.м	3,465	4	28,860	115,44
11	Уголок стальной 100х8	п.м	3,005	4	36,80	147,20
12	Швеллер 16П	п.м	1,740	4	24,72	98,88
13	Швеллер 16П	п.м	2,160	2	30,69	61,38
14	Швелер 16П	п.м	2,380	2	33,820	67,64
Масса напл.металла 1,0%,деловой отход, монтажные крепления 3,0%						47,98
Итого:						1647,24

Ведомость метизов

№ п.п.	Наименование	Количество	Масса ед., кг	Итого, кг
1	Гайка М24 ГОСТ 5915- 70	4	0,12	0,48
2	Шайба М24 ГОСТ 11371-78	4	0,03	0,12
Итого:				0,60

Условные обозначения:

2 Номер оси

131-23-АС4-КМ

Ж/д пути от испытательного центра до обкаточной линии с удлинением трансбордера, расположенные по адресу: Московская область, г.о. Мытищи, ул. Колонцова, 4


Эстакада
Архитектурно-строительные решения

Исполнительная схема №2
Монтаж опоры О-1-1 и установка каркаса фермы Ф-1.

Стадия Лист Листов
ИД 1 1


ООО "КиКГЕОСТРОЙ"

План участка производства работ

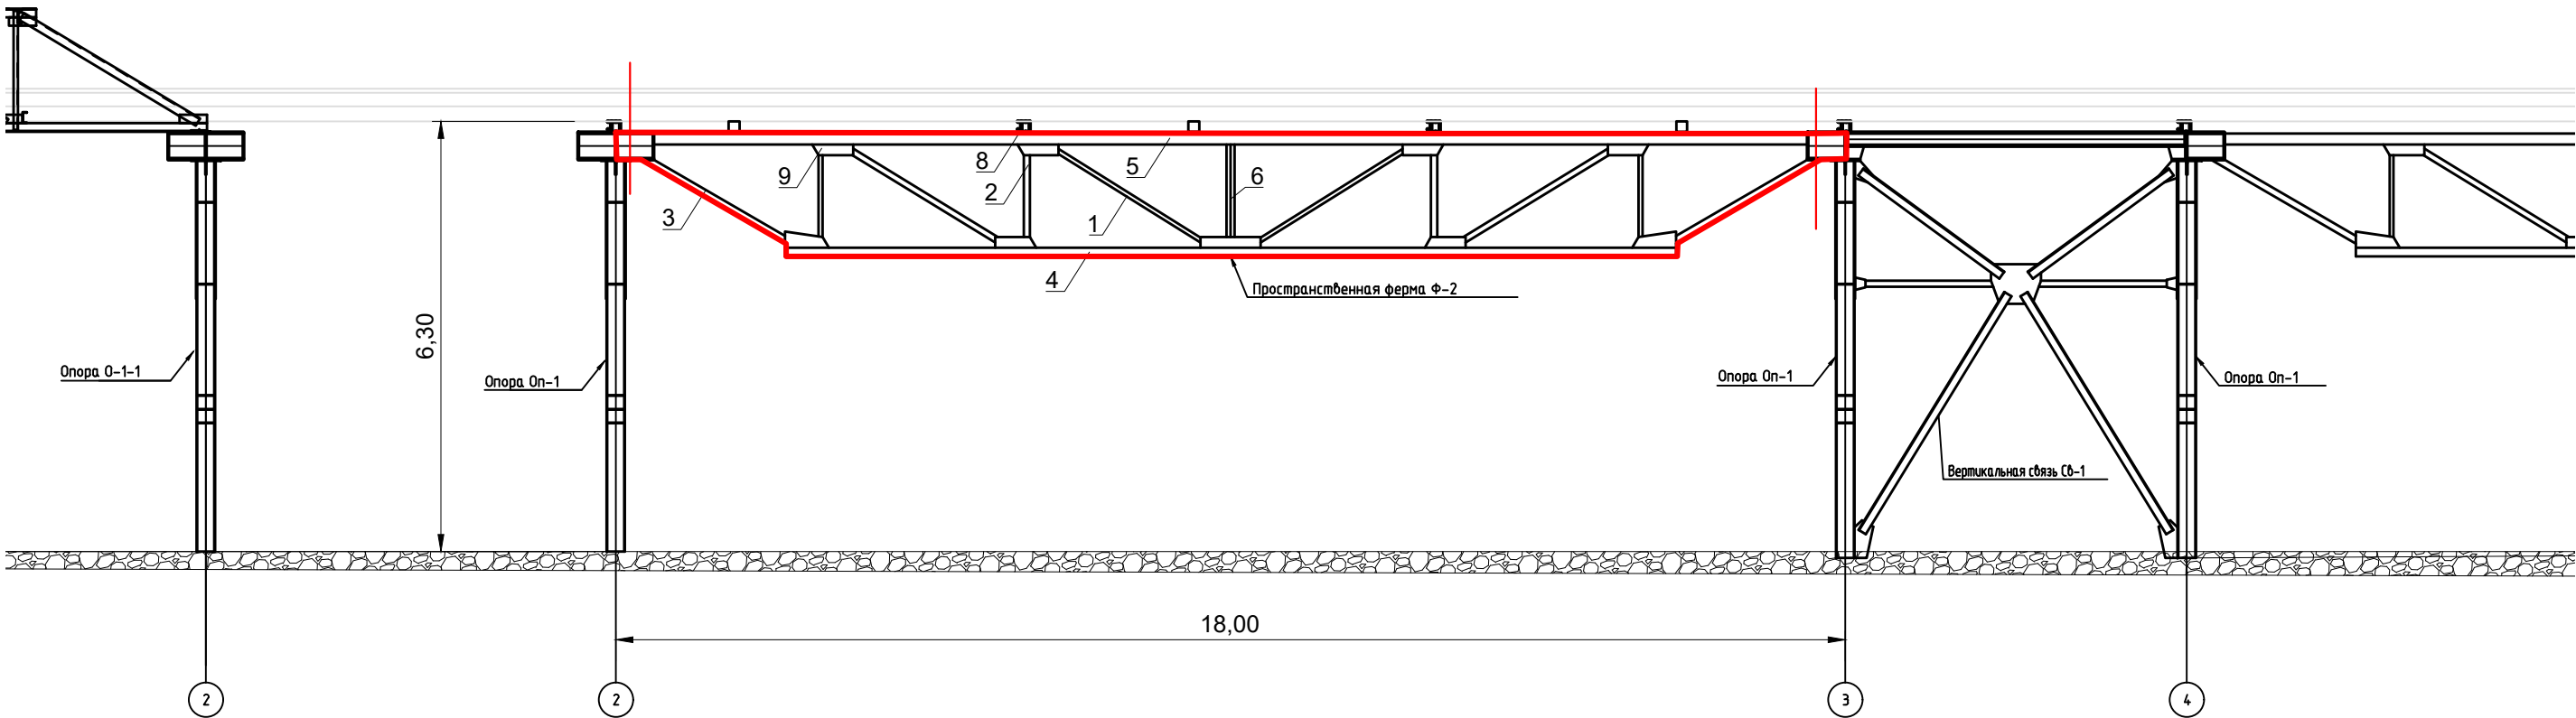

Ведомость демонтированных материалов фермы Ф-2 с использование двух автокранов и автолюльки на высоте 6,3 метра

Поз. обознач.	Наименование	Ед. изм.	Количество	Масса ед., кг	Итого, кг
1	Уголок стальной 63х7	п.м	13,60	6,54	88,94
2	Уголок стальной 90х8	п.м	20,68	10,93	226,03
3	Уголок стальной 100х10	п.м	12,40	15,10	187,24
4	Уголок стальной 125х10	п.м	48,30	19,10	922,53
5	Уголок стальной 160х16	п.м	36,00	38,52	1386,72
6	Швеллер 14	п.м	14,16	12,30	174,17
7	Швеллер 16	п.м	13,92	14,20	197,66
8	Гнутый швеллер 30х60х3	п.м	4,64	2,51	11,65
9	Пластина t=8мм	м2	3,62	62,80	227,34
Итого:					3422,28

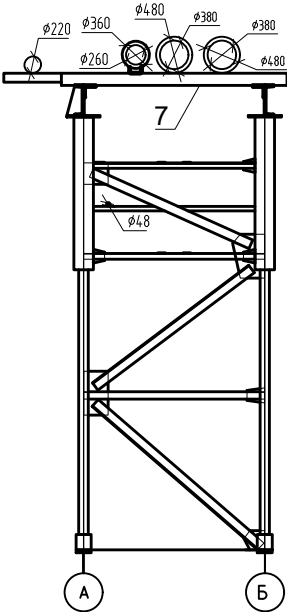



Ведомость объемов работ по резке металлоконструкций фермы Ф-2		
№ п.п.	Участок	Длина, м
1	Уголок стальной 160х16 (4шт)	1,28
2	Уголок стальной 100х10 (4шт)	0,80
Итого:		2,08

Согласовано			
Взам. инв. №			
Подп. и дата			
Инв. № подл.			

Условные обозначения:
— Участок производства работ
② Номер оси

					2023	131-23-АС4-КМ				
						Ж/д пути от испытательного центра до обкаточной линии с удлинением трансбордера, расположенные по адресу: Московская область, г.о. Мытищи, ул. Колонцова, 4				
Изм.	Кол.	Лист	№ док.	Подпись	Дата	Эстакада Архитектурно-строительные решения		Стадия	Лист	Листов
Руков. проекта	Шевчук К.А.				09.11			ИД	1	1
Ген. директор	Кесслер Ю.Ф.				09.11					
Нач. участка	Перевизнык А.П.				09.11					
Гл. инженер	Юрченко В.И.				09.11	Исполнительная схема №3 Демонтаж фермы Ф-2.		ООО "КиКГЕОСТРОЙ"		

План участка производства работ

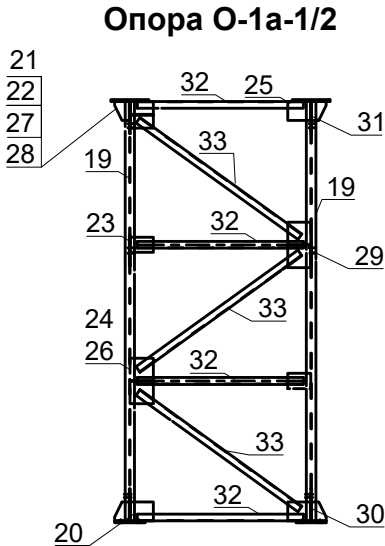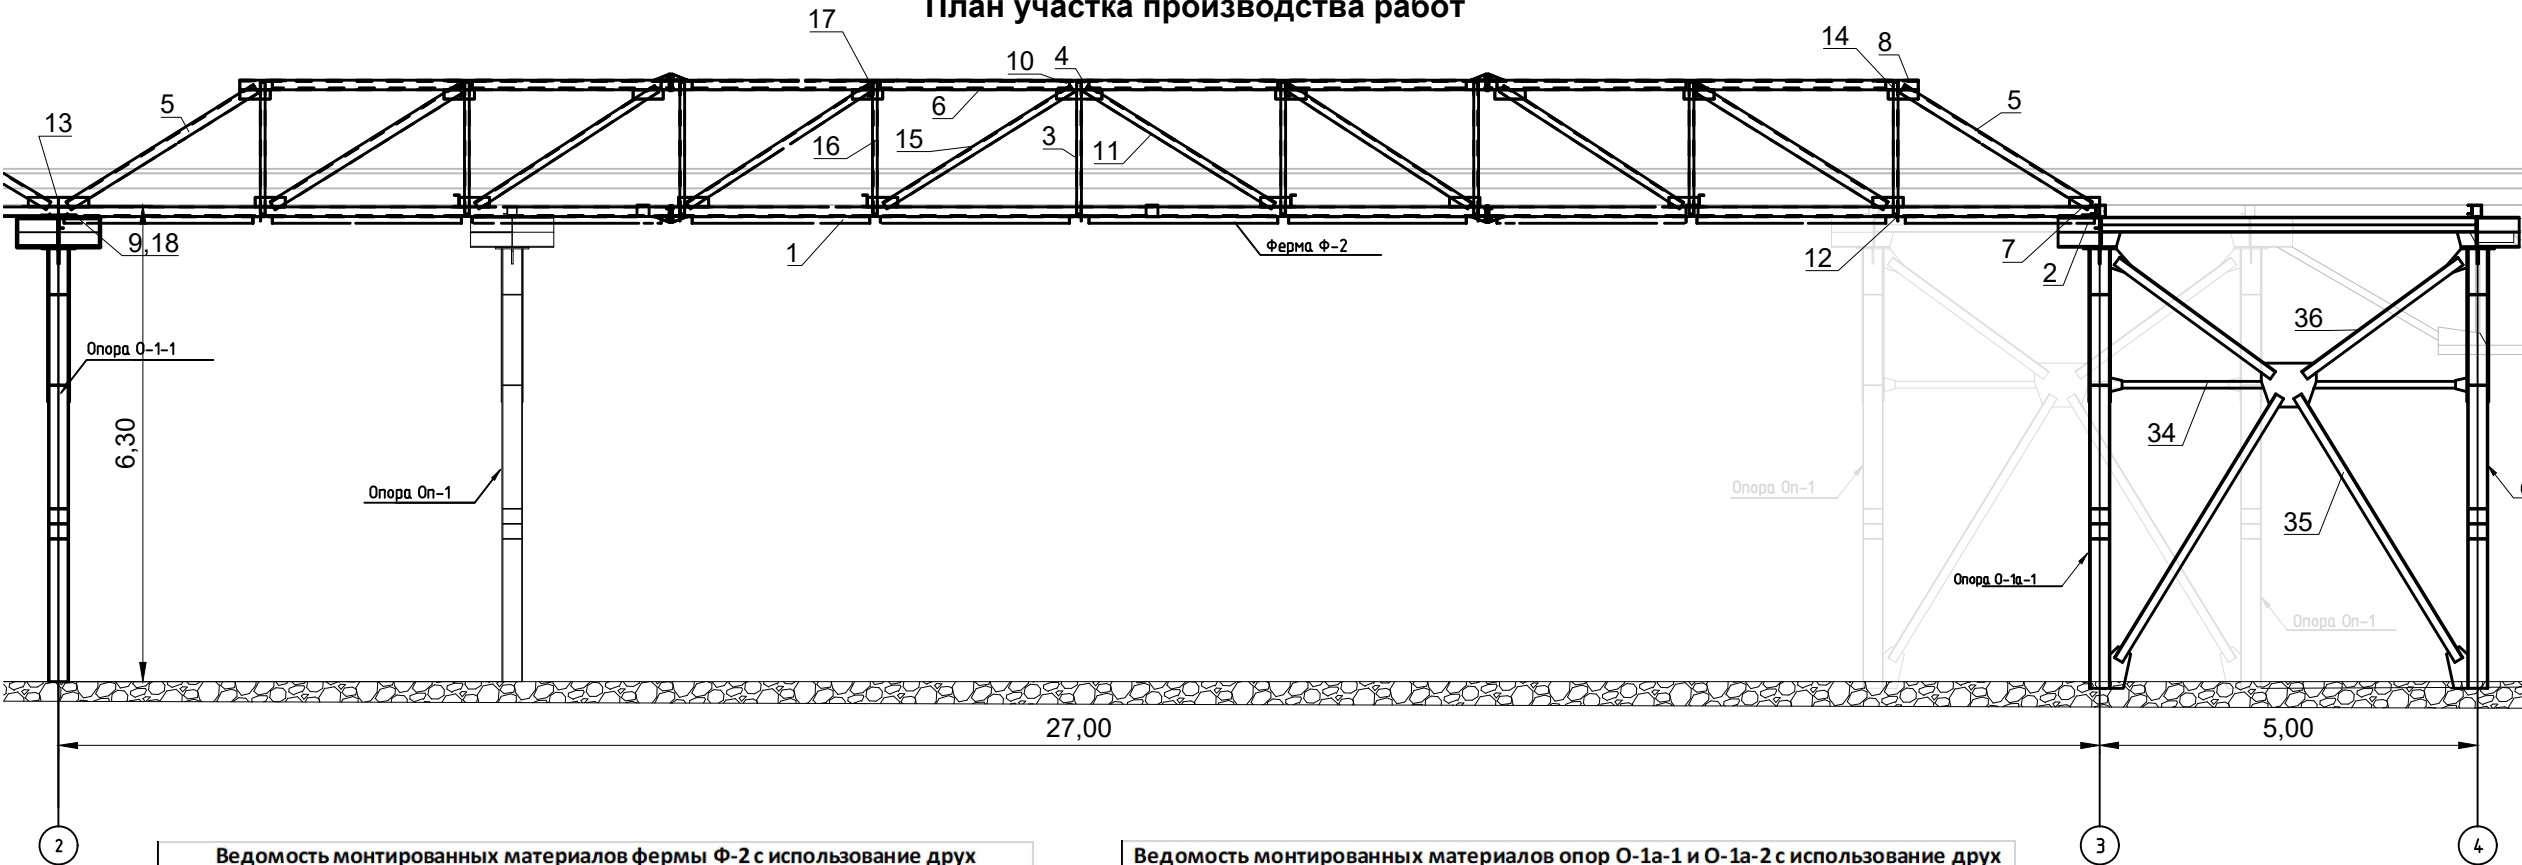

Ведомость монтированных материалов фермы Ф-2 с использование двух автокранов и автолюльки на высоте 6,3 метра						
Поз. обознач.	Наименование	Ед. изм.	Длина	Количе ство	Масса ед., кг	Итого, кг
1	Уголок стальной 125х10	п.м	8,080	4	154,32	617,28
2	Уголок стальной 125х10	п.м	10,760	4	205,51	822,04
3	Полоса 20х220	п.м	0,220	16	7,60	121,60
4	Полоса 20х100	п.м	0,235	4	3,69	14,76
5	Полоса 8х80	п.м	0,200	32	0,50	16,00
6	Уголок стальной 63х6	п.м	1,740	10	9,94	99,40
7	Уголок стальной 63х6	п.м	2,340	10	13,37	133,70
8	Уголок стальной 125х10	п.м	5,680	4	108,48	433,92
9	Уголок стальной 125х10	п.м	2,920	8	55,76	446,08
10	Полоса 10х125	п.м	0,400	36	3,92	141,12
11	Полоса10х125	п.м	0,600	16	5,89	94,24
12	Уголок стальной 90х6	п.м	3,390	14	28,24	395,36
13	Уголок стальной 90х6	п.м	3,281	4	27,33	109,32
14	Уголок стальной 100х8	п.м	2,835	8	34,72	277,76
15	Уголок стальной 100х8	п.м	2,920	4	35,75	143,00
16	Швеллер 16П	п.м	1,740	8	24,72	197,76
17	Швеллер 16П	п.м	2,160	4	30,69	122,76
18	Швеллер 16П	п.м	2,380	2	33,82	67,64
Масса напл.металла 1,0%,деловой отход, монтажные крепления 3,0%						127,62
Итого:						4381,36

Ведомость монтированных материалов опор О-1а-1 и О-1а-2 с использование двух автокранов и автолюльки на высоте 6,3 метра						
Поз. обознач.	Наименование	Ед. изм.	Длина	Количе ство	Масса ед., кг	Итого, кг
19	Балка 25Б1	п.м	5,545	4	142,25	569,00
20	Полоса 25х400	п.м	0,500	4	39,25	157,00
21	Полоса 25х500	п.м	0,500	4	49,06	196,24
22	Полоса 10х250	п.м	0,308	6	6,03	36,18
23	Полоса 10х200	п.м	0,308	4	4,83	19,32
24	Полоса 10х308	п.м	0,600	4	14,48	57,92
25	Полоса 10х308	п.м	0,350	2	8,45	16,90
26	Полоса 10х111	п.м	0,308	6	2,08	12,48
27	Полоса 10х126	п.м	0,275	8	2,05	16,40
28	Полоса 10х198	п.м	0,250	8	3,11	24,88
29	Полоса 10х200	п.м	0,400	4	5,30	21,20
30	Полоса 10х200	п.м	0,425	4	6,08	24,32
31	Полоса 10х200	п.м	0,410	4	5,81	23,24
32	Уголок стальной 90х6	п.м	2,195	8	18,28	146,24
33	Уголок стальной 90х6	п.м	2,635	6	21,95	131,70
34	Св-2	п.м	4,532	2	59,59	119,18
35	Св-3	п.м	3,847	4	41,30	165,20
36	Св-4	п.м	2,661	4	30,24	120,96
Масса напл.металла 1,0%,деловой отход, монтажные крепления 3,0%						14,54
Итого:						1467,56

Спецификация связей й-2, 3, 4					
№ п.п.	Наименование	Количе ство	Длина, м	Масса ед., кг	Итого, кг
Связь-2					
1	Тр.пр.100х60х4	2	4,312	39,77	79,54
2	Полоса 10х140	4	0,230	2,53	10,12
3	Полоса 10х209	2	0,512	7,36	14,72
4	Полоса 10х138	2	0,394	4,95	9,90
5	Полоса 10х139	8	0,120	0,33	2,64
6	Полоса 10х140	4	0,100	0,27	1,08
7	Масса напл.металла 1,0%	2	-	0,59	1,18
Итого:					119,18
Связь-3					
8	Тр.пр.100х60х4	4	3,636	33,54	134,16
9	Полоса 10х140	4	0,231	2,54	10,16
10	Полоса 10х150	4	0,220	2,59	10,36
11	Полоса 10х35	8	0,120	0,33	2,64
12	Полоса 10х45	8	0,140	0,49	3,92
13	Полоса 10х35	4	0,101	0,27	1,08
14	Полоса 10х45	4	0,090	0,31	1,24
15	Масса напл.металла 1,0%	4	-	0,41	1,64
Итого:					165,20
Связь-3					
16	Тр.пр.100х60х4	4	2,450	22,60	90,40
17	Полоса 10х140	4	0,230	2,53	10,12
20	Полоса 10х150	4	0,220	2,59	10,36
21	Полоса 10х35	8	0,120	0,33	2,64
22	Полоса 10х45	8	0,140	0,49	3,92
23	Полоса 10х35	4	0,100	0,27	1,08
24	Полоса 10х45	4	0,090	0,31	1,24
Масса напл.металла 1,0%					0,30
Итого:					120,96

Ведомость метизов				
№ п.п.	Наименование	Количе ство	Масса ед., кг	Итого, кг
1	Гайка М24 ГОСТ 5915-70	4	0,12	0,48
2	Шайба М24 ГОСТ 11371-78	4	0,03	0,12
3	Гайка М20 ГОСТ 52645-2006	12	0,07	0,85
4	Шайба М20 ГОСТ 52646-2006	12	0,02	0,20
5	Болт 1.2 М24 ГОСТ 52644-2006	12	0,27	3,25
Итого:				4,90

131-23-АС4-КМ

Ж/д пути от испытательного центра до обкаточной линии с удлинением трансбордера, расположенные по адресу: Московская область, г.о. Мытищи, ул. Колонцова, 4

Эстакада
Архитектурно-строительные решения

Стадия
Лист
Листов

Исполнительная схема №4
Монтаж опор О-1а-1, О-1а-2
и установка каркаса фермы Ф-2.

ООО "КиКГЕОСТРОЙ"

Согласовано

Взам. инв. №


Подп. и дата

Инв. № подл.


Условные обозначения:

2 Номер оси

План участка производства работ

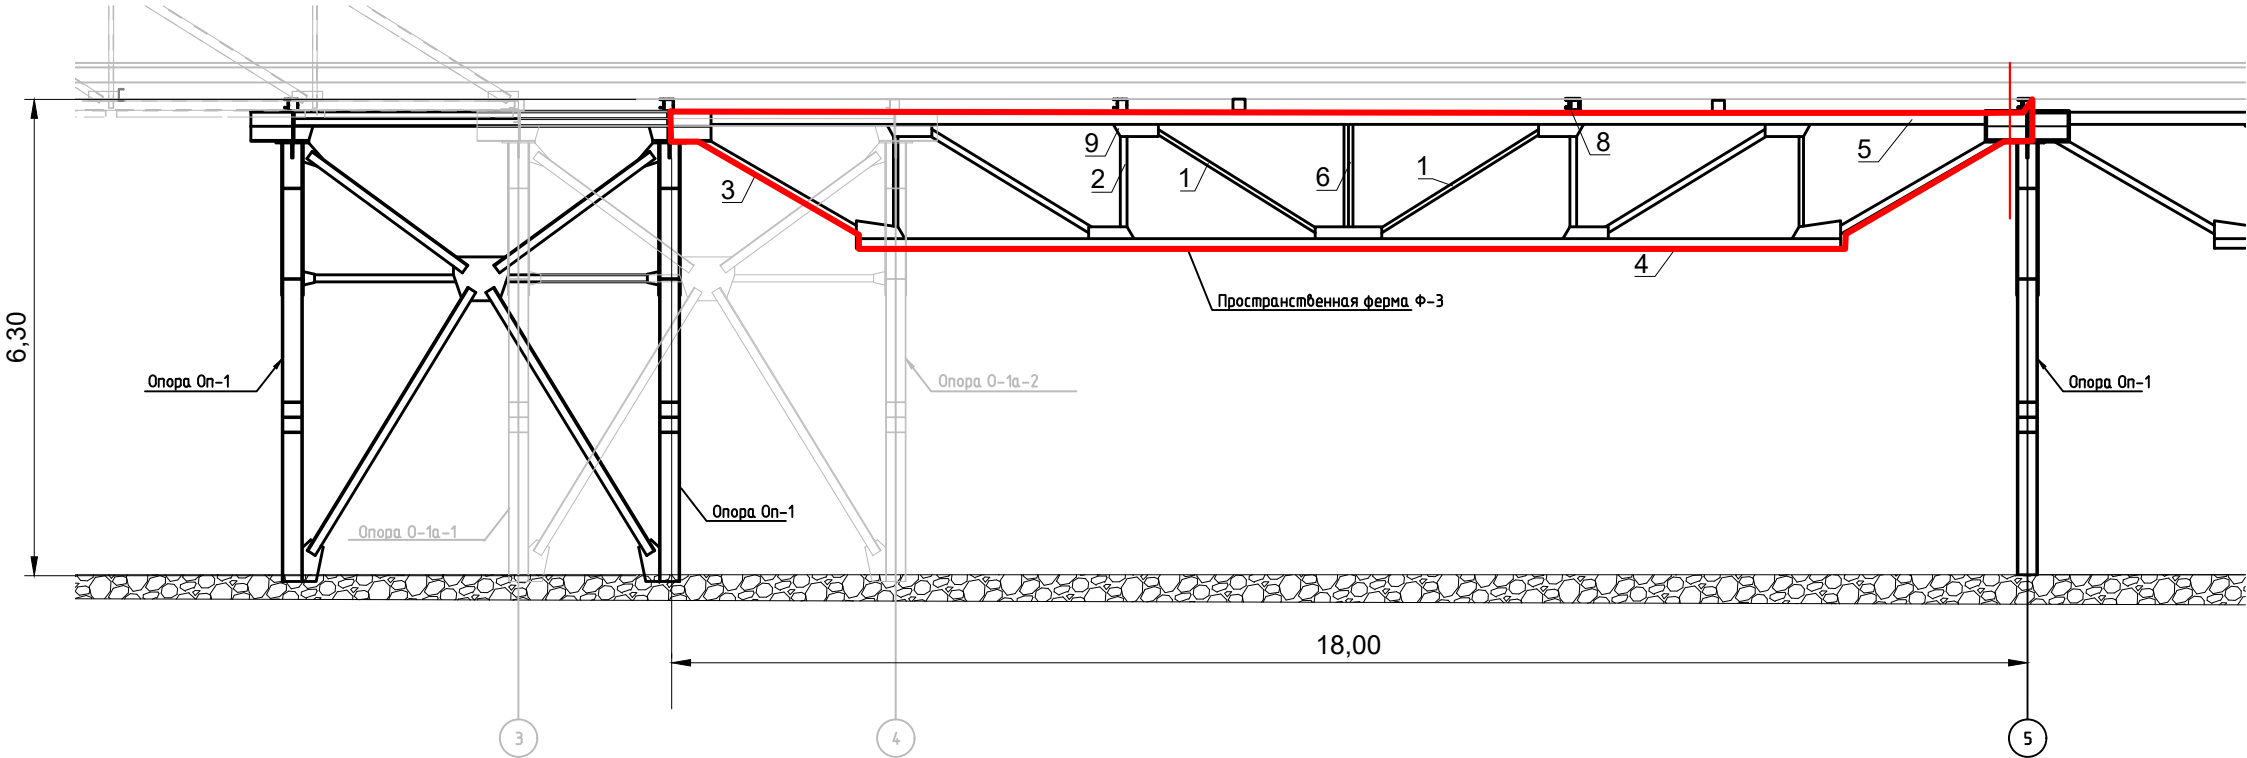

Ведомость демонтированных материалов фермы Ф-3 с использование двух автокранов и автолестки на высоте 6,3 метра					
Поз. обознач.	Наименование	Ед. изм.	Количество	Масса ед., кг	Итого, кг
1	Уголок стальной 63х7	п.м	13,60	6,54	88,94
2	Уголок стальной 90х8	п.м	20,68	10,93	226,03
3	Уголок стальной 100х10	п.м	12,40	15,10	187,24
4	Уголок стальной 125х10	п.м	37,20	19,10	710,52
5	Уголок стальной 160х16	п.м	36,00	38,52	1386,72
6	Швеллер 14	п.м	14,16	12,30	174,17
7	Швеллер 16	п.м	13,92	14,20	197,66
8	Гнутый швеллер 30х60х3	п.м	4,64	2,51	11,65
9	Пластина t=8мм	м2	3,32	62,80	208,50
Итого:					3191,43

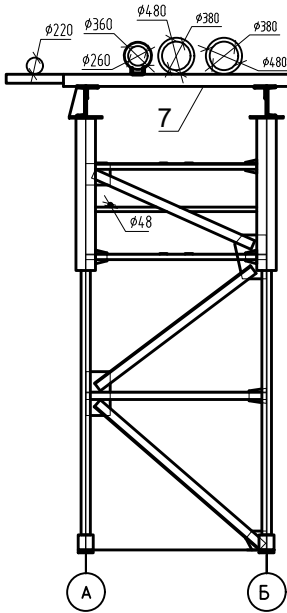


Ведомость объемов работ по резке металлоконструкций фермы Ф-3		
№ п.п.	Участок	Длина, м
1	Уголок стальной 160х16 (4шт)	1,28
2	Уголок стальной 100х10 (4шт)	0,80
Итого:		2,08

Согласовано			
Взам. инв. №			
Подп. и дата			
Инв. № подл.			


Условные обозначения:
— Участок производства работ
② Номер оси

					2023	131-23-АС4-КМ				
						Ж/д пути от испытательного центра до обкаточной линии с удлинением трансбордера, расположенные по адресу: Московская область, г.о. Мытищи, ул. Колонцова, 4				
Изм.	Кол.	Лист	№ док.	Подпись	Дата	Эстакада Архитектурно-строительные решения		Стадия	Лист	Листов
Руков. проекта		Шевчук К.А.			21.11			ИД	1	1
Ген. директор		Кесслер Ю.Ф.			21.11					
Нач. участка		Перевизнык А.П.			21.11					
Гл. инженер		Юрченко В.И.			21.11	Исполнительная схема №5 Демонтаж фермы Ф-3.		ООО "КиКГЕОСТРОЙ"		

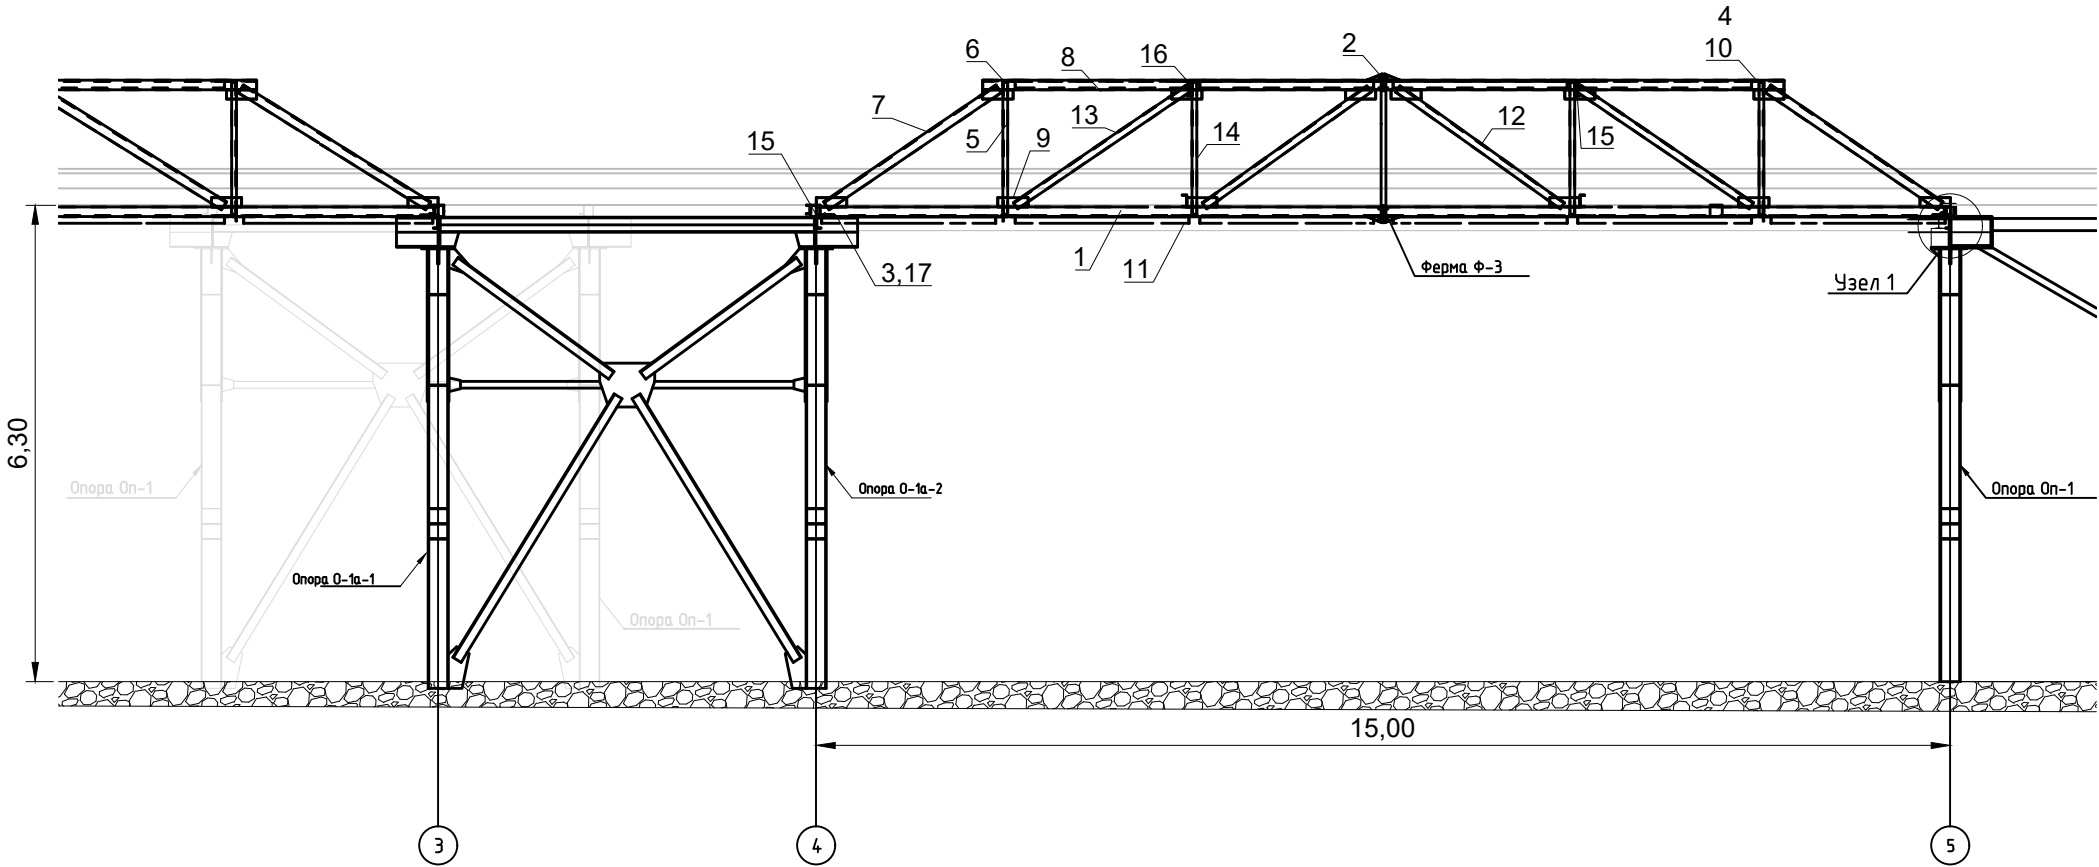

Ведомость монтированных материалов фермы Ф-3 с использование двух автокранов и автолюльки на высоте 6,3 метра						
Поз. обознач.	Наименование	Ед. изм.	Длина	Количество	Масса ед., кг	Итого, кг
1	Уголок стальной 125х10	п.м	7,480	4	142,86	571,44
2	Полоса 20х220	п.м	0,220	8	7,60	60,80
3	Полоса 20х100	п.м	0,235	4	3,69	14,76
4	Полоса 8х80	п.м	0,200	16	0,50	8,00
5	Уголок стальной 63х6	п.м	1,740	6	9,94	59,64
6	Уголок стальной 63х6	п.м	2,340	6	13,37	80,22
7	Уголок стальной 125х10	п.м	2,752	4	52,56	210,24
8	Уголок стальной 125х10	п.м	5,280	4	100,84	403,36
9	Полоса 10х125	п.м	0,400	24	3,92	94,08
10	Полоса 10х125	п.м	0,600	8	5,89	47,12
11	Уголок стальной 90х6	п.м	3,246	8	27,03	216,24
12	Уголок стальной 90х6	п.м	3,107	2	25,88	51,76
13	Уголок стальной 100х8	п.м	2,670	4	32,70	130,80
14	Уголок стальной 100х8	п.м	2,752	4	33,70	134,80
15	Швеллер 16П	п.м	1,740	4	24,72	98,88
16	Швеллер 16П	п.м	2,160	2	30,69	61,38
17	Швеллер 16П	п.м	2,380	2	33,82	67,64
Масса напл.металла 1,0%,деловой отход, монтажные крепления 3,0%						69,33
Итого:						2380,49

Узел 1

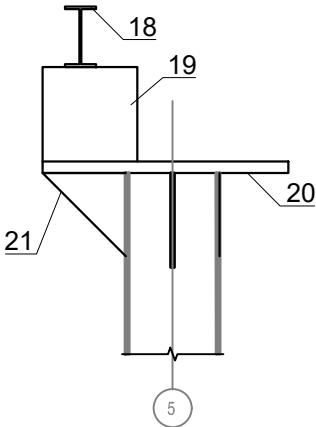

Ведомость объемов работ по смонтированным фермам (узел 1)						
Поз. обознач.	Наименование	Ед. изм.	Длина, м	Количество	Масса ед. кг.	Итого, кг
18	Швеллер 16П	п.м.	4,80	2	68,16	136,32
19	Труба квадратная 250х250х8	п.м.	4,80	1	283,54	283,55
20	Лист стальной t=30мм	м²	0,420	1	98,91	98,91
21	Лист стальной t=10мм	м²	0,02	2	1,88	3,77
Итого:						522,55

Ведомость метизов				
№ п.п.	Наименование	Количество	Масса ед., кг	Итого, кг
1	Гайка М24 ГОСТ 5915-70	4	0,12	0,48
2	Шайба М24 ГОСТ 11371-78	4	0,03	0,12
3	Гайка М20 ГОСТ 52645-2006	4	0,07	0,28
4	Шайба М20 ГОСТ 52646-2006	4	0,02	0,07
5	Болт 1.2 М24 ГОСТ 52644-2006	4	0,27	1,09
Итого:				2,04


					2023	131-23-АС4-КМ				
						Ж/д пути от испытательного центра до обкаточной линии с удлинением трансбордера, расположенные по адресу: Московская область, г.о. Мытищи, ул. Колонцова, 4				
Изм.	Кол.	Лист	№ док.	Подпись	Дата	Эстакада Архитектурно-строительные решения		Стадия	Лист	Листов
Руков. проекта		Шевчук К.А.			23.11			ИД	1	1
Ген. директор		Кесслер Ю.Ф.			23.11					
Нач. участка		Перевизнык А.П.			23.11					
Гл. инженер		Юрченко В.И.			23.11	Исполнительная схема №6 Установка каркаса фермы Ф-3.		ООО "КиКГЕОСТРОЙ"		

Согласовано				
Взам. инв. №				
Подп. и дата				
Инв. № подл.				

Условные обозначения:


2 Номер оси

План участка производства работ

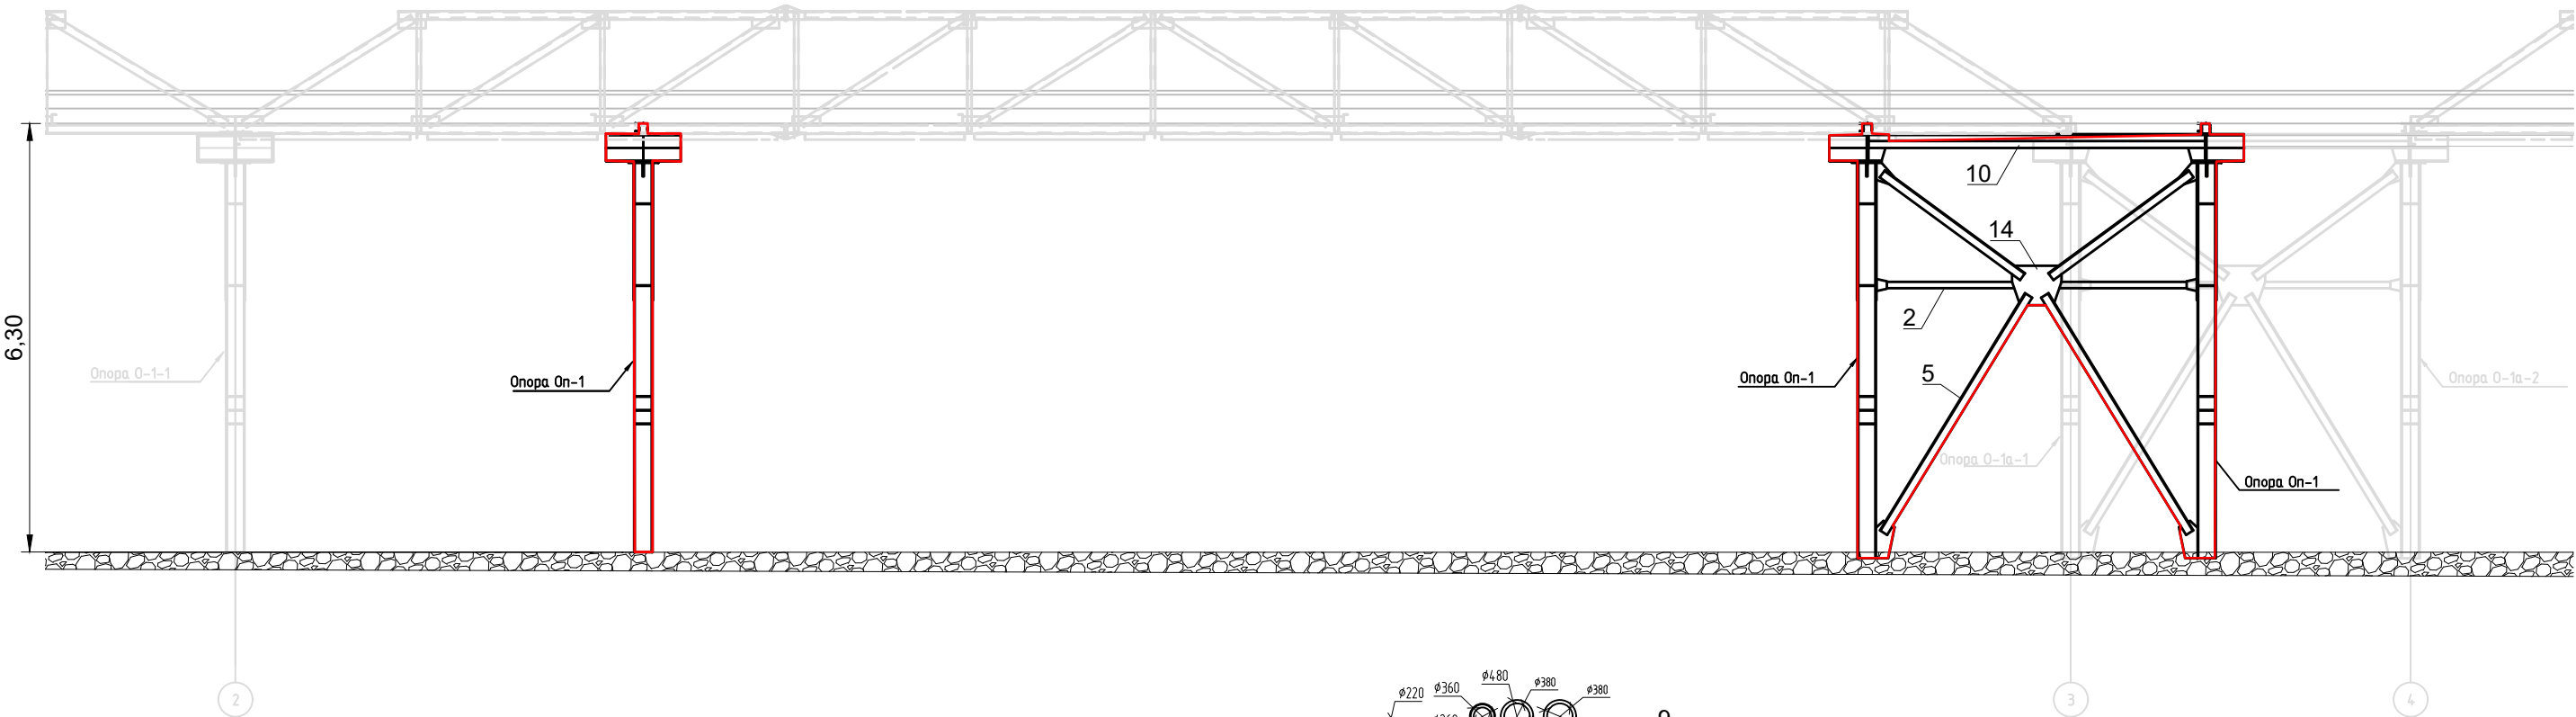

Ведомость демонтированных материалов опор Оп-1 с использование двух автокранов и автолестки на высоте 6,3 метра


Поз. обознач.	Наименование	Ед. изм.	Длина	Количество	Масса ед., кг	Итого, кг
1	Уголок стальной 75х8	п.м	9,56	3	86,23	258,69
2	Уголок стальной 90х9	п.м	14,14	2	172,51	345,02
3	Уголок стальной 100х10	п.м	2,39	3	36,09	108,27
4	Уголок стальной 125х10	п.м	7,80	3	148,98	446,94
5	Уголок стальной 125х10	п.м	55,04	2	1051,264	2102,53
6	Уголок стальной 160х16	п.м	1,10	3	42,37	127,12
7	Гнутый швеллер 30х60	п.м	2,39	3	6,00	18,00
8	Швеллер 12	п.м	1,05	3	10,92	32,76
9	Швеллер 16	п.м	5,98	3	84,92	254,75
10	Швеллер 20	п.м	9,92	2	182,53	365,06
11	Швеллер 40У	п.м	1,10	3	53,13	159,39
12	Балка 27ДБ1	п.м	11,44	3	364,94	1094,81
13	Пластина t=8мм	м²	1,09	3	68,45	205,36
14	Пластина t=8мм	м²	2,48	2	155,74	311,49
15	Пластина t=10мм	м²	2,10	3	164,85	494,55
16	Пластина t=12мм	м²	0,21	3	19,78	59,35
17	Пластина t=20мм	м²	0,47	3	73,79	221,37
Масса напл.металла 1,0%,деловой отход, монтажные крепления 3,0%						66,05
Итого:						6671,48

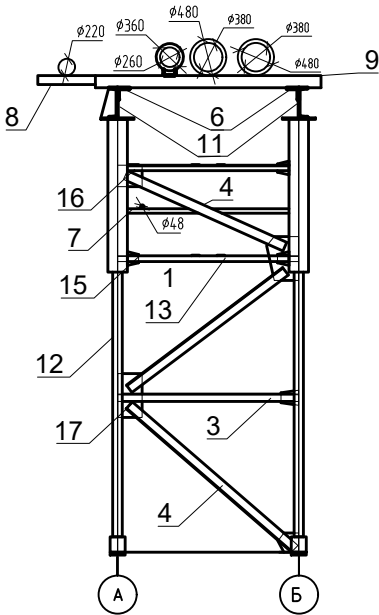

					2023	131-23-АС4-КМ		
						Ж/д пути от испытательного центра до обкаточной линии с удлинением трансбордера, расположенные по адресу: Московская область, г.о. Мытищи, ул. Колонцова, 4		
Изм.	Кол.	Лист	№ док.	Подпись	Дата	Эстакада Архитектурно-строительные решения	Стадия	Лист
Руков. проекта	Шевчук К.А.				25.11		ИД	1
Ген. директор	Кесслер Ю.Ф.				25.11			
Нач. участка	Перевизник А.П.				25.11			
Гл. инженер	Юрченко В.И.				25.11	Исполнительная схема №7 Демонтаж опор Оп-1.	ООО "КиКГЕОСТРОЙ"	

Условные обозначения:
— Участок производства работ
② Номер оси

План участка производства работ

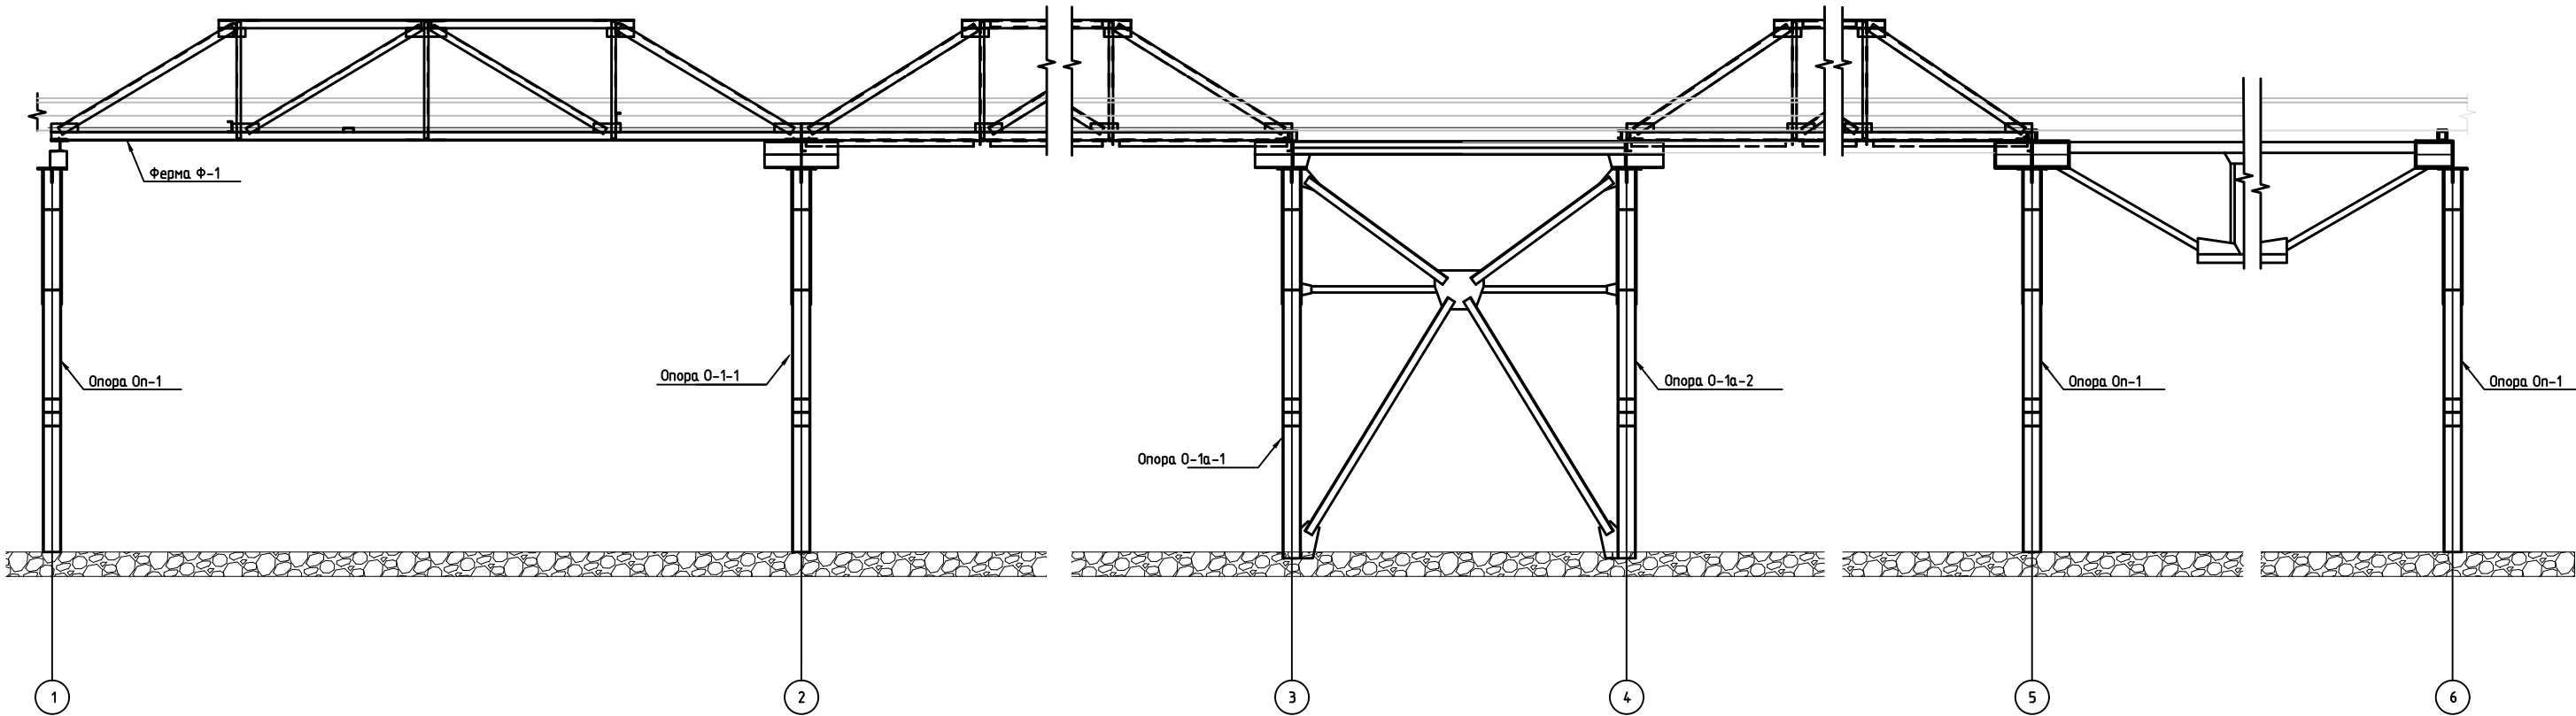




Ведомость объемов работ по окрашиванию опор О-1-1, О-1а-1, О-1а-2 и ферм Ф-1, Ф-2, Ф-3				
Поз.	Наименование	Ед. изм	Кол.	Примечание
1	Грунтовка в 1 слоя (0,1кг/м2 на один слой)	м²	507,55	381,75м2 новых конструкций
2	Краска в 2 слоя (0,2кг/м2 на один слой)	м²	507,55	381,75м2 новых конструкций

Согласовано			
Взам. инв. №			
Подп. и дата			
Инв. № подл.			

Условные обозначения:
— Участок производства работ
② Номер оси

					2023	131-23-АС4-КМ				
						Ж/д пути от испытательного центра до обкаточной линии с удлинением трансбордера, расположенные по адресу: Московская область, г.о. Мытищи, ул. Колонцова, 4				
Изм.	Кол.	Лист	№ док.	Подпись	Дата	Эстакада Архитектурно-строительные решения		Стадия	Лист	Листов
Руков. проекта		Шевчук К.А.			28.11			ИД	1	1
Ген. директор		Кесслер Ю.Ф.			28.11					
Нач. участка		Перевизнык А.П.			28.11					
Гл. инженер		Юрченко В.И.			28.11	Исполнительная схема №8 Окраска опор О-1-1, О-1а-1, О-1а-2 и ферм Ф-1, Ф-2, Ф-3		ООО "КиКГЕОСТРОЙ"		

План участка производства работ

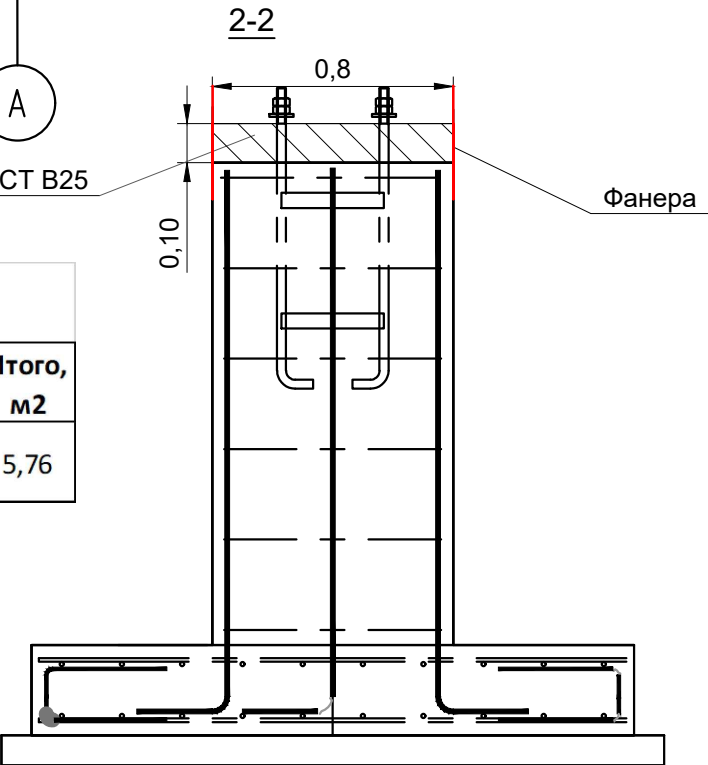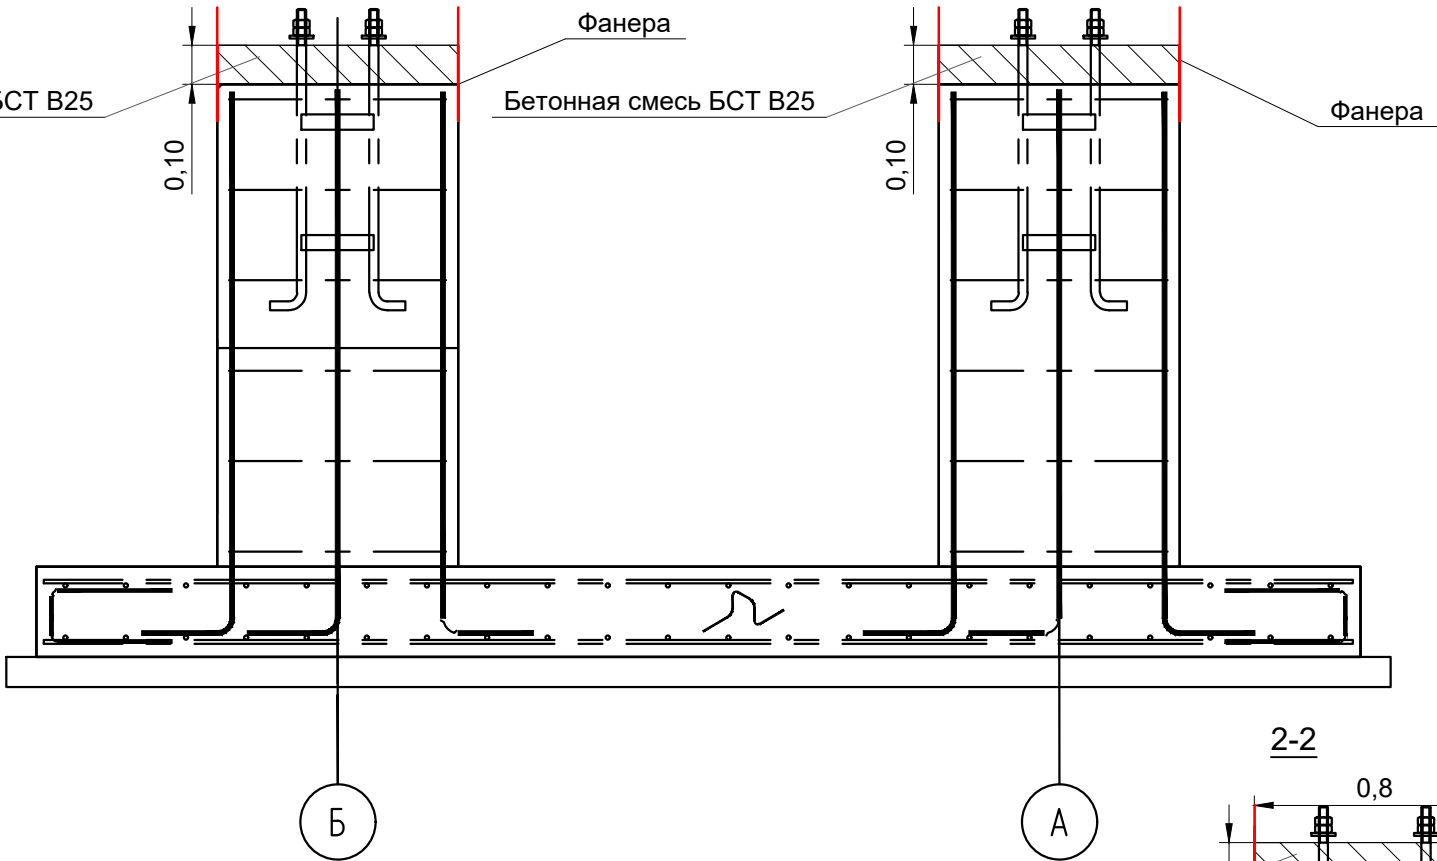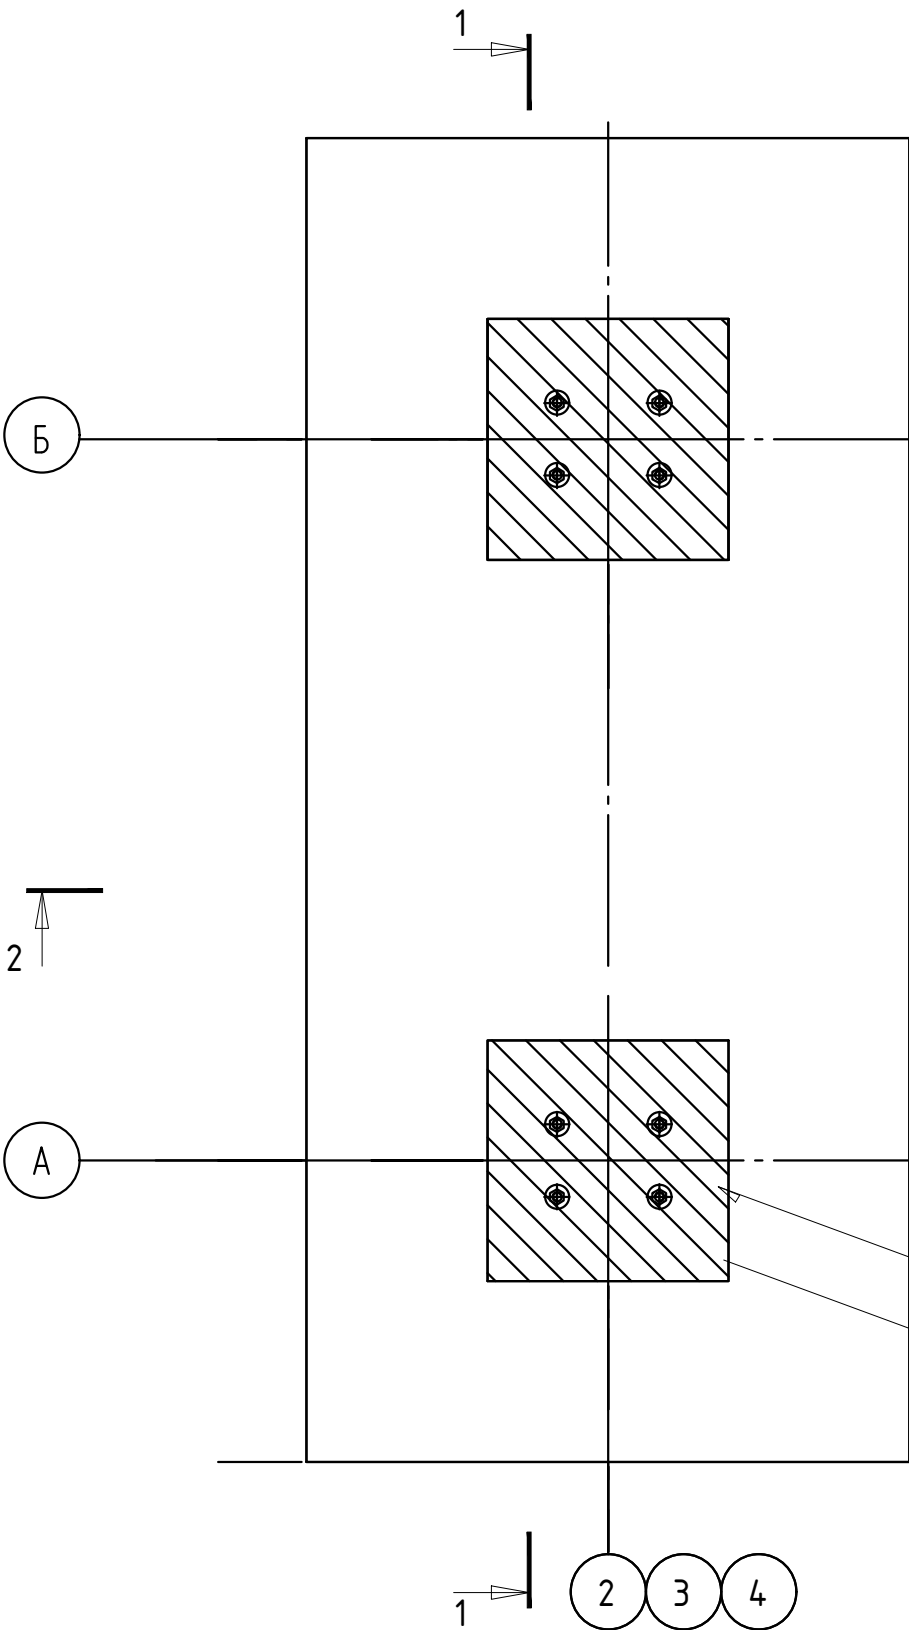

Перечень смонтированных материалов по устройству опалубки анкерных групп фундаментов ФМ-1						
№ п.п	Наименование	Периметр Р, м	Высота Н, м	Площадь S=РхН, м2	Кол., шт	Итого, м2
1	Фанера влагостойкая толщиной 20мм ГОСТ 3916.1-2018	3,20	0,30	0,96	6	5,76




Перечень материалов по бетонированию фундаментов ФМ-1							
№ п.п	Наименование	Длина L, м	Ширина В, м	Высота Н, м	Объем V=LxВxН, м3	Кол., шт	Итого, м3
Основание							
1	Бетонная смесь БСТ В25П4Ф150W6	0,800	0,80	0,10	0,06	6	0,39

Согласовано				
Взам. инв. №				
Подп. и дата				
Инв. № подл.				

Условные обозначения:
— Участок производства работ
② Номер оси

					2024	131-23-АС4-КМ				
						Ж/д пути от испытательного центра до обкаточной линии с удлинением трансбордера, расположенные по адресу: Московская область, г.о. Мытищи, ул. Колонцова, 4				
Изм.	Кол.	Лист	№ док.	Подпись	Дата	Эстакада Архитектурно-строительные решения		Стадия	Лист	Листов
Руков. проекта		Шевчук К.А.			30.03			ИД	1	1
Ген. директор		Кесслер Ю.Ф.			30.03					
Нач. участка		Перевизнык А.П.			30.03					
Гл. инженер		Юрченко В.И.			30.03	Исполнительная схема №9 Бетонирование анкерных групп ферм Ф-1, Ф-2, Ф-3		ООО "КиКГЕОСТРОЙ"		

План участка производства работ

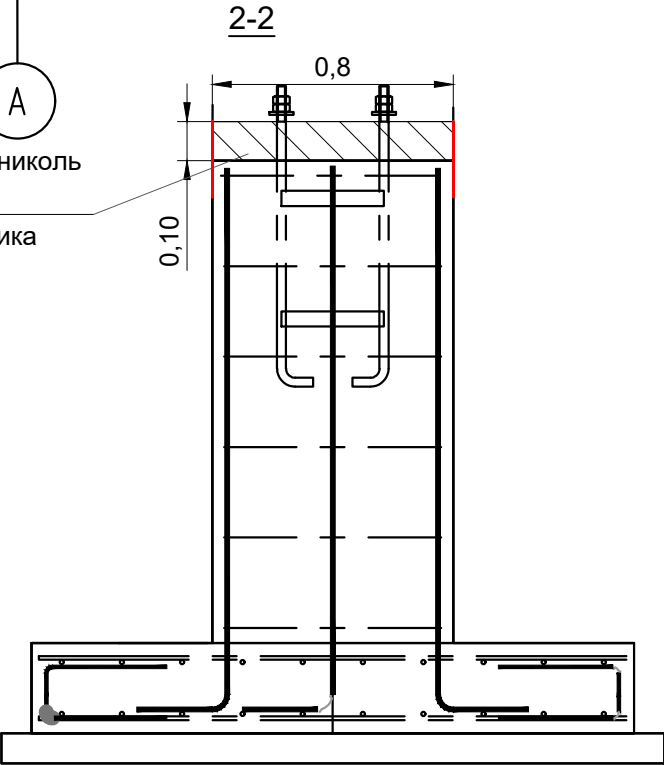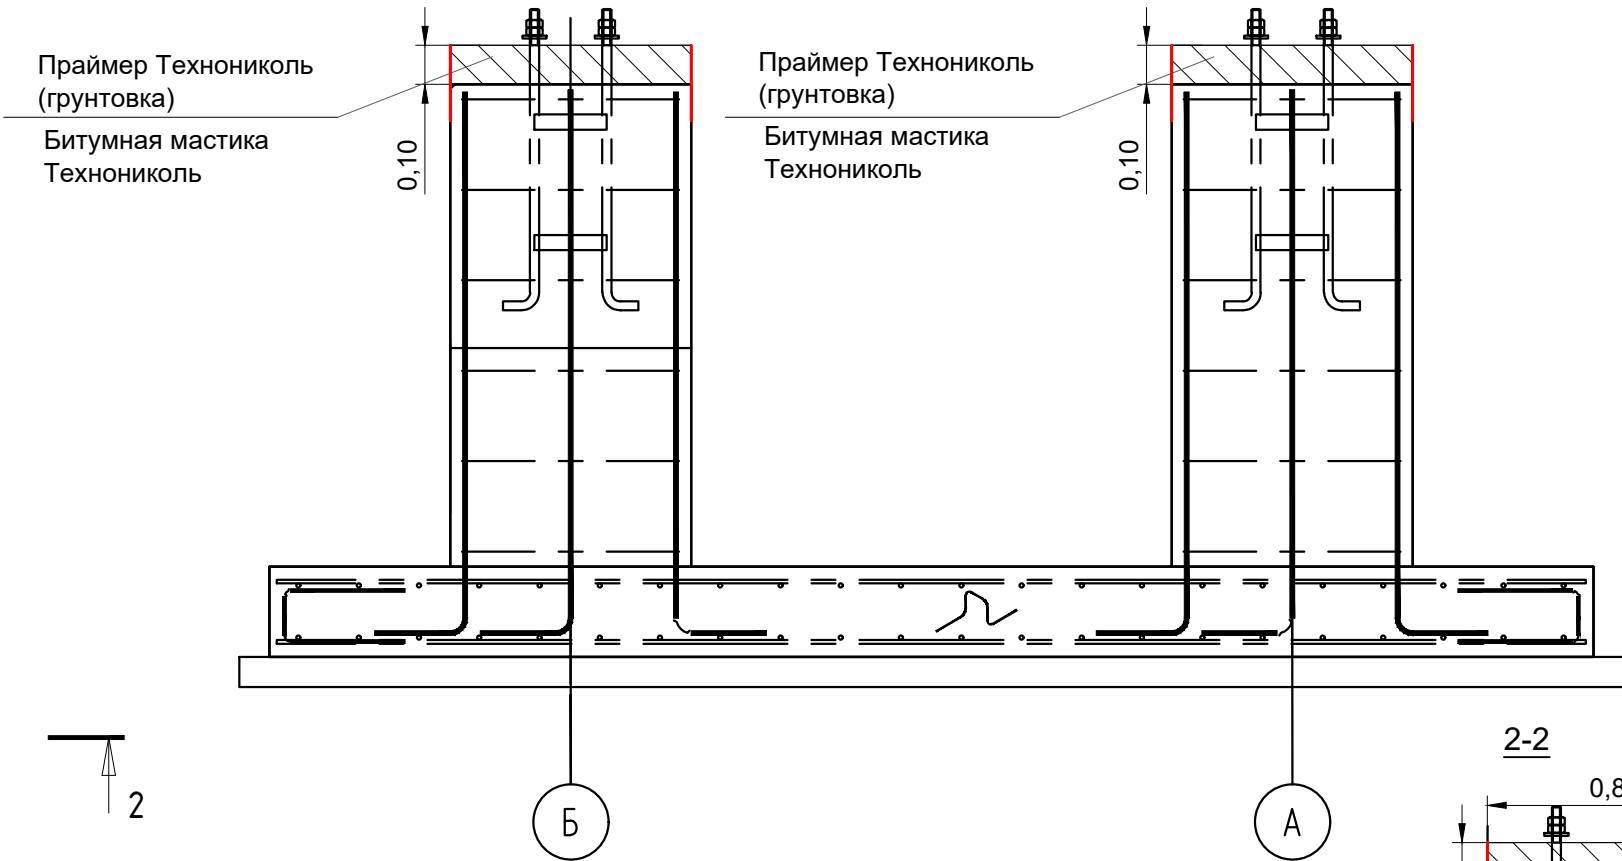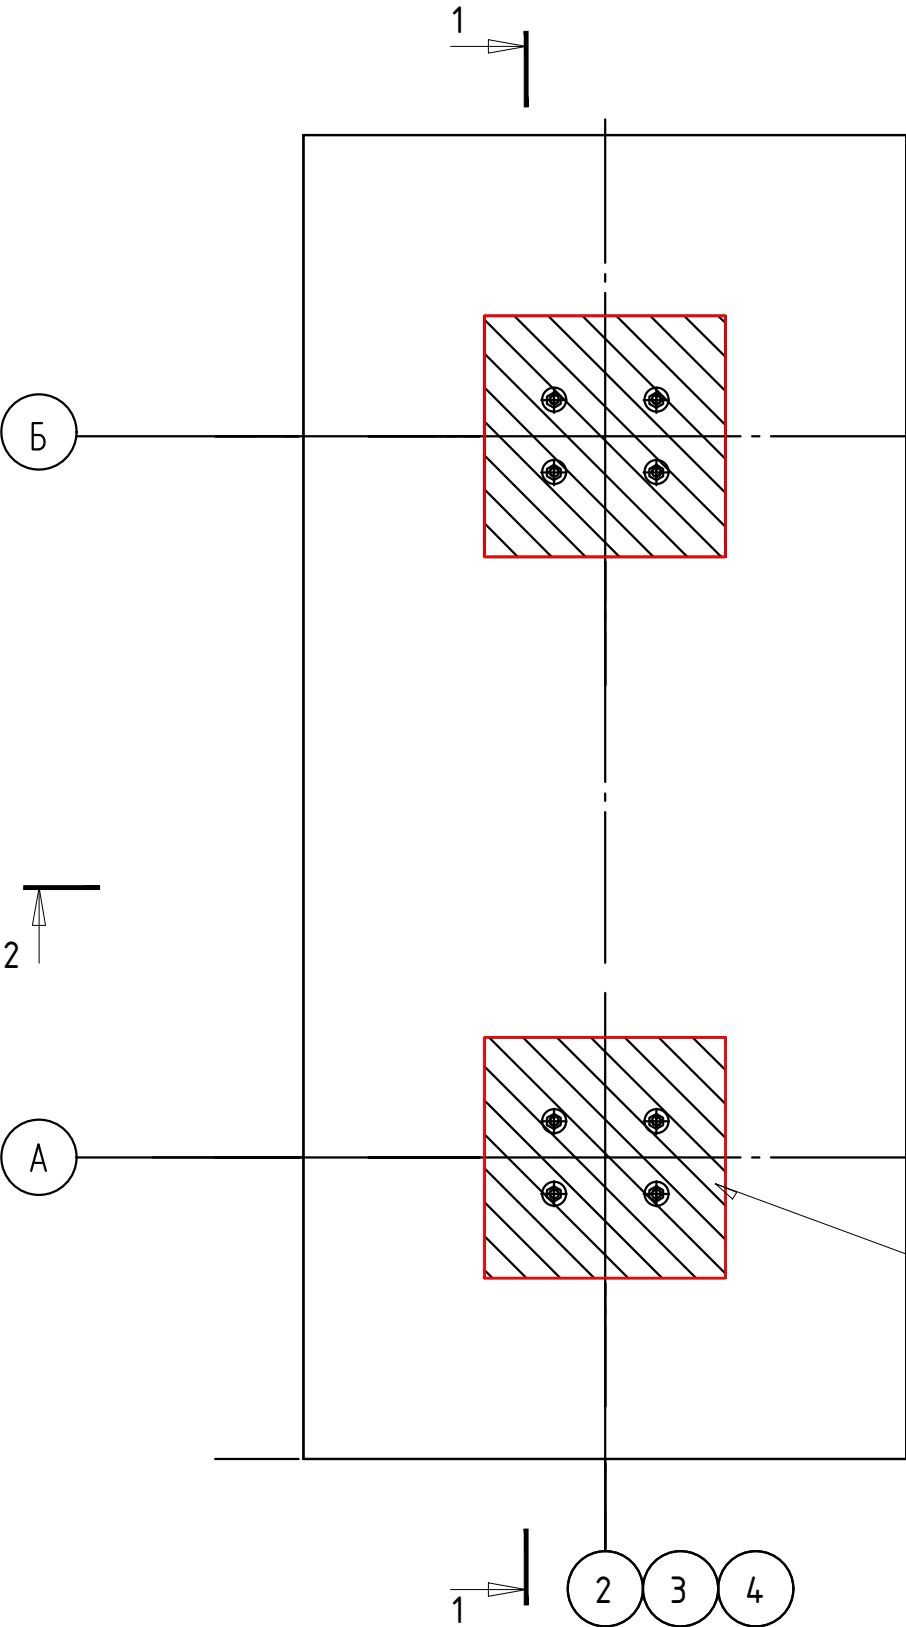

Ведомость работ по гидроизоляции фундаментов ФМ-1 №2, 3, №4							
№	Наименование материала	Длина L, м	Ширина В, м	Высота Н, м	Площадь обмазки S1, м2	Кол., шт	Итого S=S1-S2, м2
1	Праймер Технониколь 1 слой	0,80	0,80	0,10	0,32	6	1,92
2	Мастика Технониколь в 2 слоя	0,80	0,80	0,10	0,32	6	1,92

Согласовано					
Взам. инв. №					
Подп. и дата					
Инв. № подл.					

Условные обозначения:
— Участок производства работ
② Номер оси

					2024	131-23-АС4-КМ		
						Ж/д пути от испытательного центра до обкаточной линии с удлинением трансбордера, расположенные по адресу: Московская область, г.о. Мытищи, ул. Колонцова, 4		
Изм.	Кол.	Лист	№ док.	Подпись	Дата	Эстакада Архитектурно-строительные решения	Стадия	Лист
Руков. проекта	Шевчук К.А.				03.04		ИД	1
Ген. директор	Кесслер Ю.Ф.				03.04			
Нач. участка	Перевизник А.П.				03.04			
Гл. инженер	Юрченко В.И.				03.04	Исполнительная схема №10 Гидроизоляция анкерных групп ферм Ф-1, Ф-2, Ф-3	ООО "КиКГЕОСТРОЙ"	