



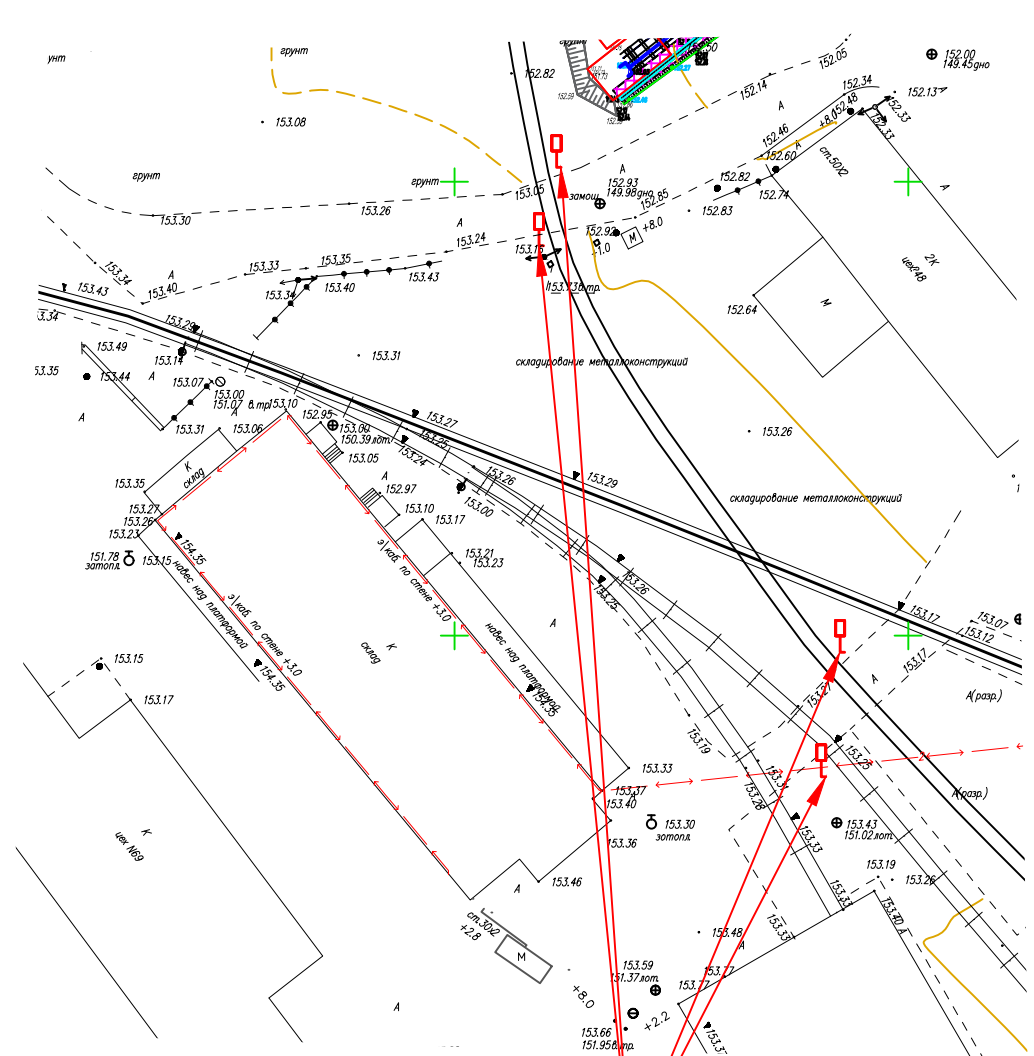

Знак "Стоп" - "2.5"

- 1 Установка дорожных знаков:
- дорожный знак "Стоп" - "2.5" на металлических стойках - 4 шт.;

Условные обозначения:

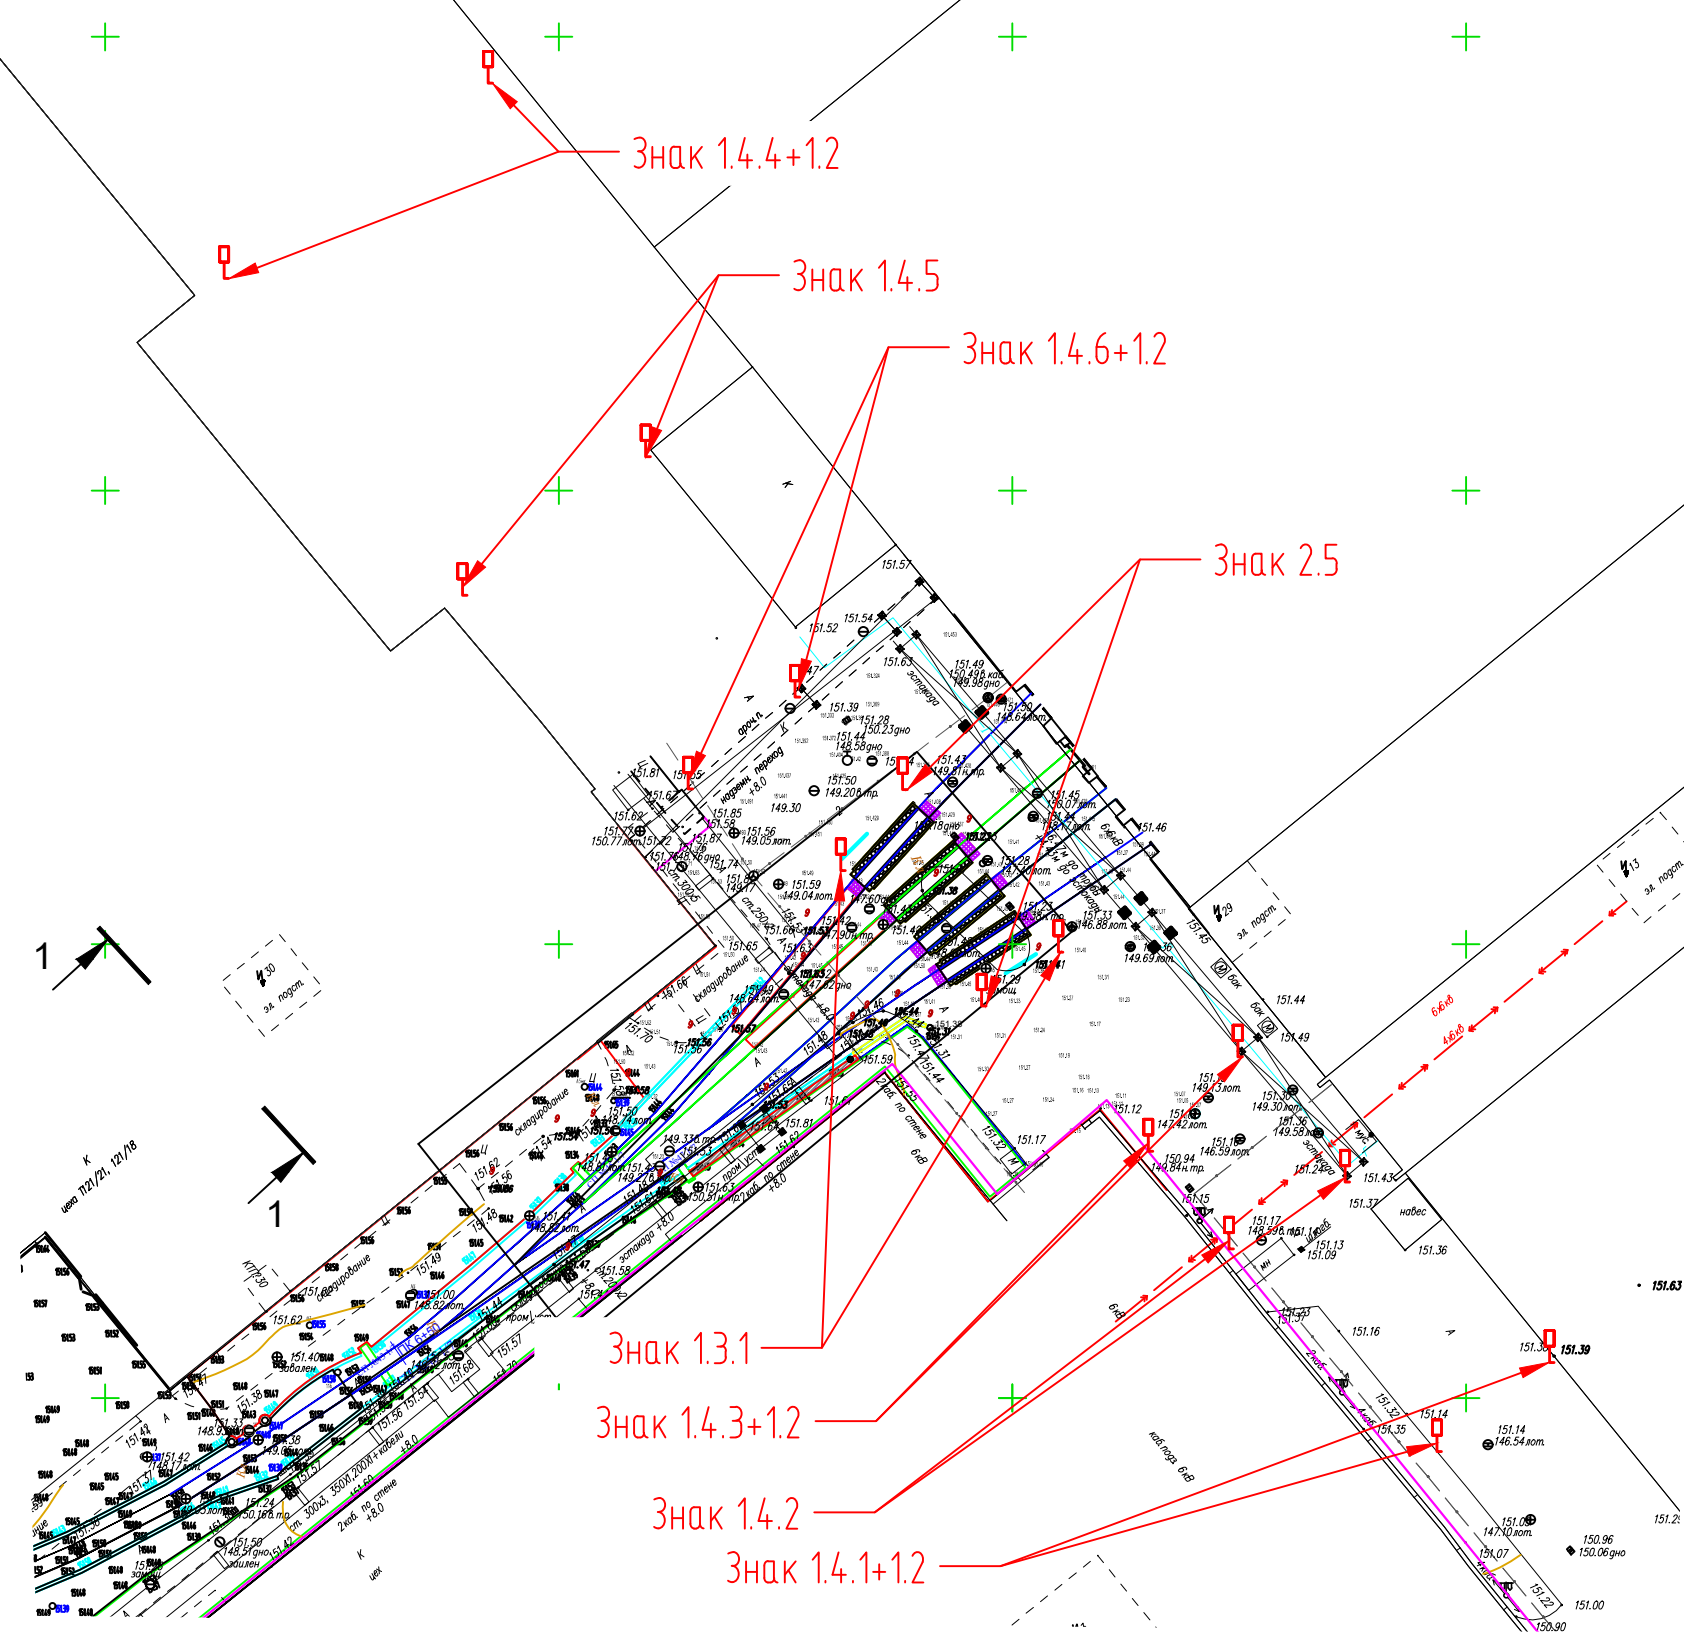

Знак 1.3.1

Знак 1.4.3+1.2

Знак 1.4.2

Знак 1.4.1+1.2

Согласовано	
Взам. инв. №	
Подп. и дата	
Инв. № подл.	

					2024	131-23-ГП2				
						Ж/д пути от испытательного центра до обкаточной линии с удлинением трансбордера, расположенный по адресу: Московская область, г.о. Мытищи, ул. Колонцова, 4.				
Изм.	Кол.уч.	Лист	№ док.	Подпись	Дата					
Рук.проекта	Шевчук К.А.				26.06	Генеральный план		Стадия	Лист	Листов
Ген.директор	Кесслер Ю.Ф.				26.06			ИД	3	3
Ст.прораб	Шинкарев М.В.				26.06					
Гл.инженер	Юрченко В.И.				26.06	Исполнительная схема Устройство асфальтобетонного покрытия и щебеночного основания		ООО "КиКГЕОСТРОЙ"		