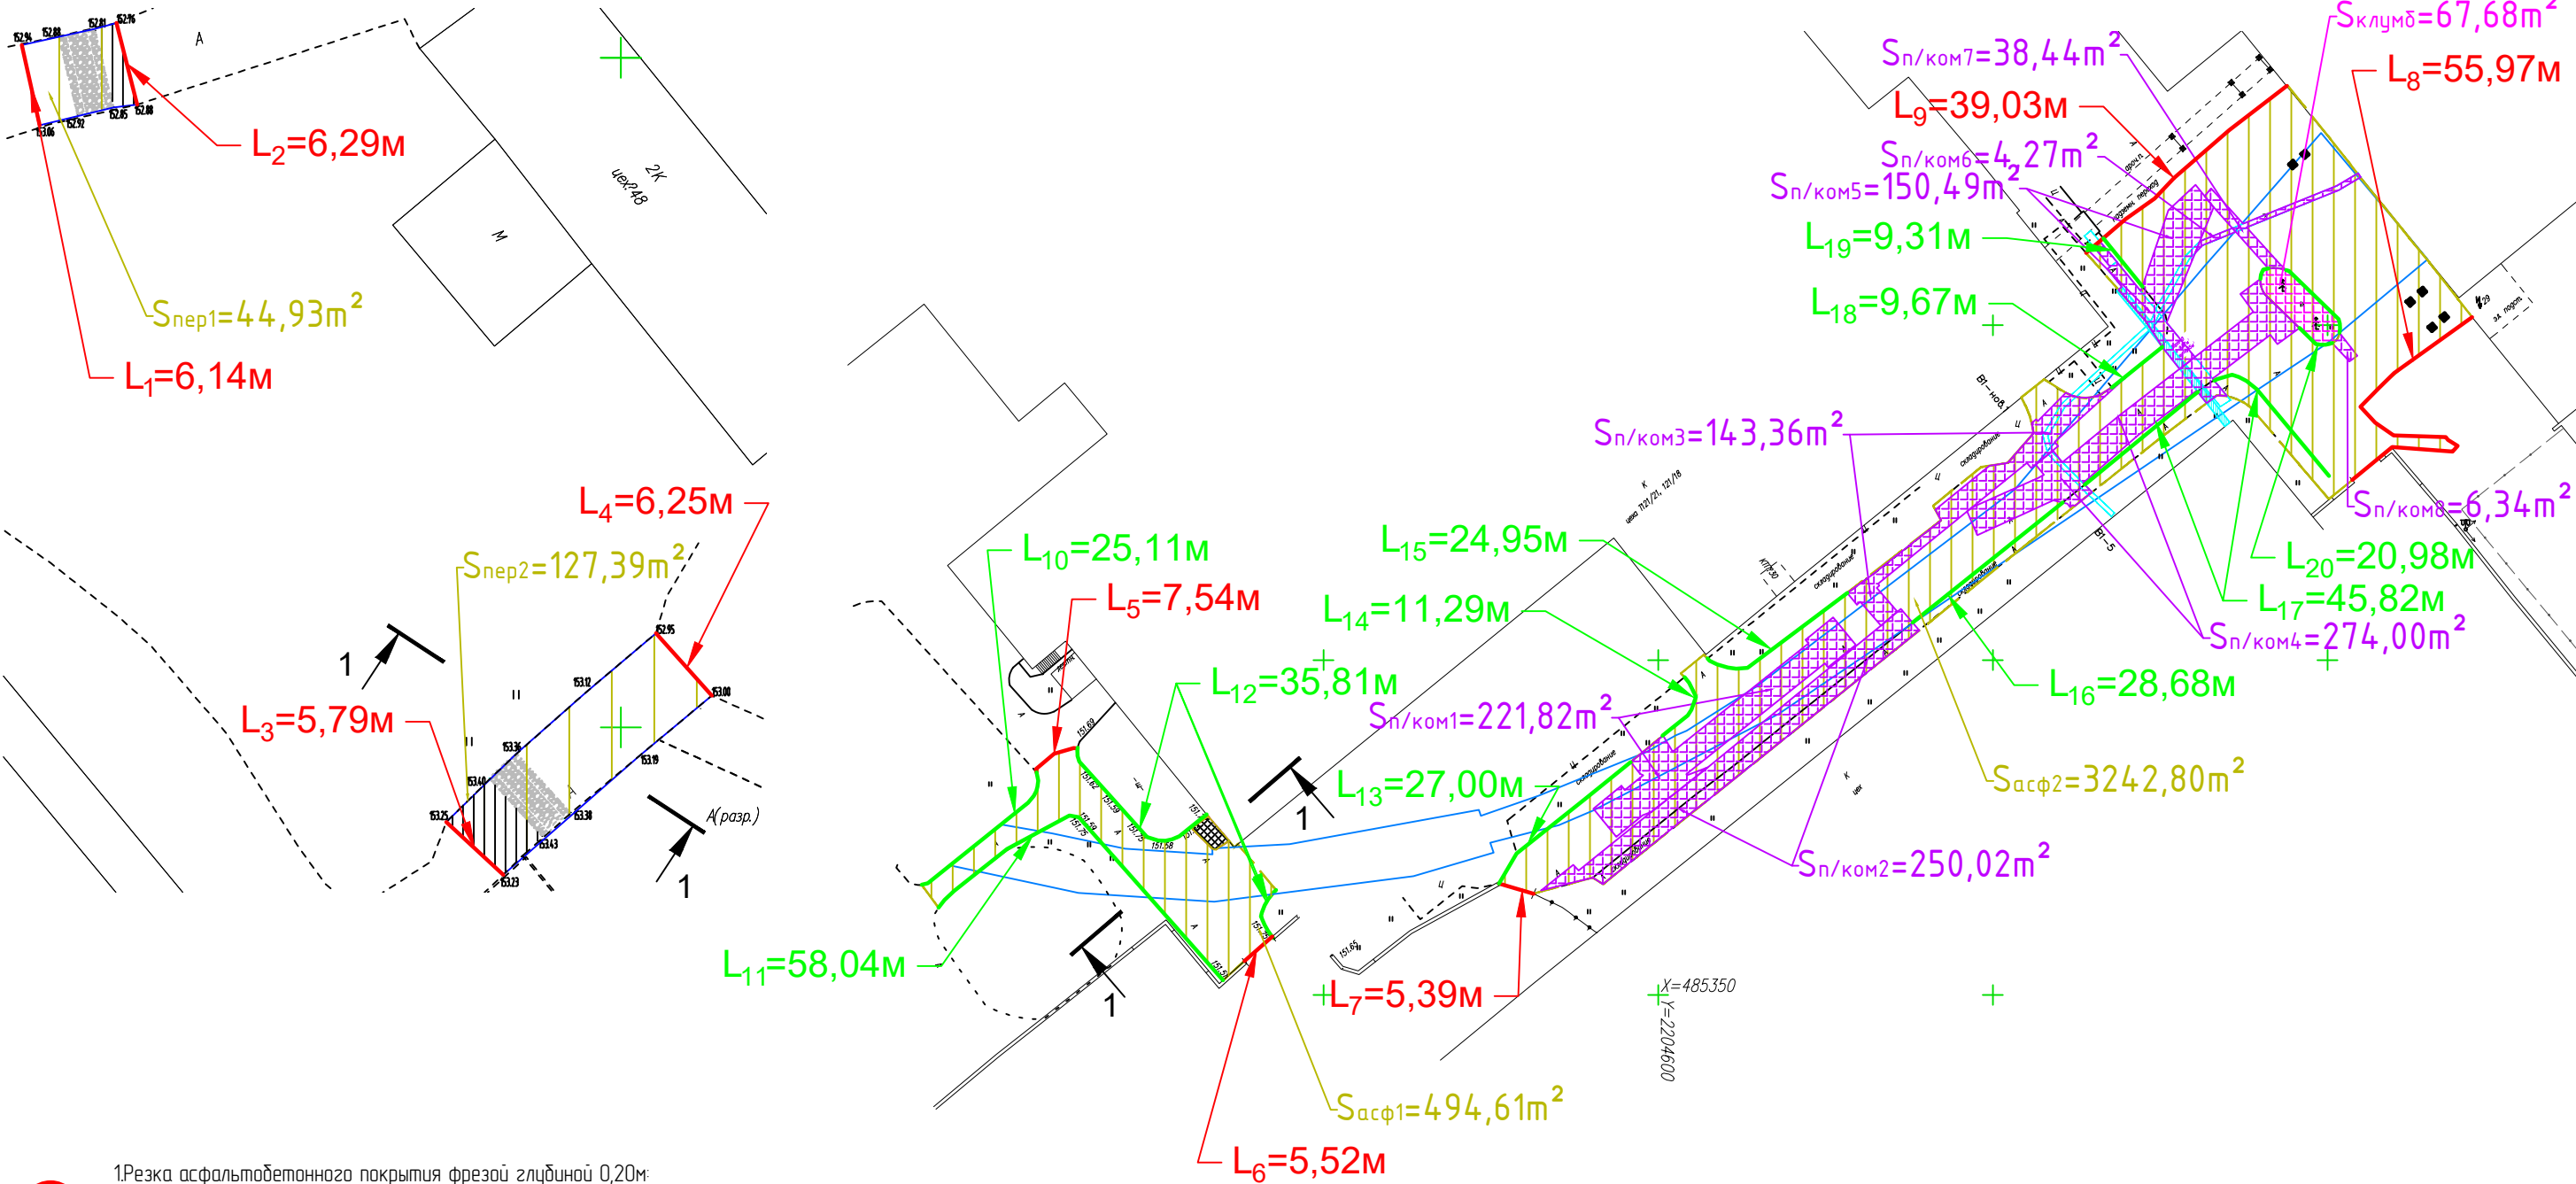


1. Резка асфальтобетонного покрытия фрезой глубиной 0,20м:
Общая длина резки асфальтобетонного покрытия $L_{асф} = L_1 + L_2 + L_3 + L_4 + L_5 + L_6 + L_7 + L_8 + L_9 = 6,14 + 6,29 + 5,79 + 6,25 + 7,54 + 5,52 + 5,39 + 55,97 + 39,03 = 137,92$ м
2. Демонтаж бортового камня:
Общая протяженность бортового камня: $L_{бор} = L_{10} + L_{11} + L_{12} + L_{13} + L_{14} + L_{15} + L_{16} + L_{17} + L_{18} + L_{19} + L_{20} = 25,11 + 58,04 + 35,81 + 27,00 + 11,29 + 24,95 + 28,68 + 45,82 + 9,67 + 9,31 + 20,98 = 296,66$ м
3. Демонтаж асфальтобетонного покрытия:
Толщина слоя асфальтобетонного покрытия $h_{асф} = 0,19$ м
Площадь асфальтобетонного покрытия $S_{асф} = S_{пер1} + S_{пер2} + S_{асф1} + S_{асф2} - S_{клумб} - S_{п/ком1-8} = 44,93 + 127,39 + 494,61 + 3242,80 - 67,68 - 221,82 - 250,02 - 143,36 - 274,00 - 150,49 - 4,27 - 38,44 - 6,34 = 2753,31$ м²
Объем асфальтобетонного покрытия: $V_{асф} = S_{асф} \cdot h_{асф} = 2753,31 \cdot 0,19 = 523,13$ м³

4. Демонтаж щебеночного основания:
Толщина слоя щебеночного основания $h_{щ} = 0,30$ м
Объем щебеночного основания: $V_{щ} = S_{асф} \cdot h_{щ} = 2753,31 \cdot 0,30 = 825,99$ м³

Условные обозначения:
↓ ↓ ↓
- грунт
- асфальтобетон

					2024	131-23-ГП2					
						Ж/д пути от испытательного центра до обкаточной линии с удлинением трансбордера, расположенный по адресу: Московская область, г.о. Мытищи, ул. Колонцова, 4.					
Изм.	Кол.уч.	Лист	№ док.	Подпись	Дата	Генеральный план			Стадия	Лист	Листов
Рук.проекта	Шевчук К.А.				03.03				ИД	1	3
Ген.директор	Кесслер Ю.Ф.				03.03						
Ст.прораб	Шинкарев М.В.				03.03						
Гл.инженер	Юрченко В.И.				03.03	Исполнительная схема Демонтаж асфальтобетонного покрытия и щебеночного основания			ООО "КиКГЕОСТРОЙ"		