


1. Укладка геотекстиля шириной 5м:
Площадь участка $S_{асф} = S_{асф1} + S_{асф2} + S_{асф3} + S_{асф4} = 3467,04 + 560,25 + 14,35 + 1812,81 = 5854,45 \text{ м}^2$
Ширина геотекстиля $a = 5,00 \text{ м}$
Площадь занятая железнодорожными путями $S_{пжт} = S_{пжт1} + S_{пжт2} + S_{пжт3} + S_{пжт4} = 55,14 + 247,88 + 287,37 + 887,44 = 1477,83 \text{ м}^2$
Общая площадь укладываемого геотекстиля $S_2 = S_{асф} - S_{пжт} = 5854,45 - 1477,83 = 4376,62 \text{ м}^2$

Согласовано	
Взам. инв. №	
Подп. и дата	
Инв. № подл.	

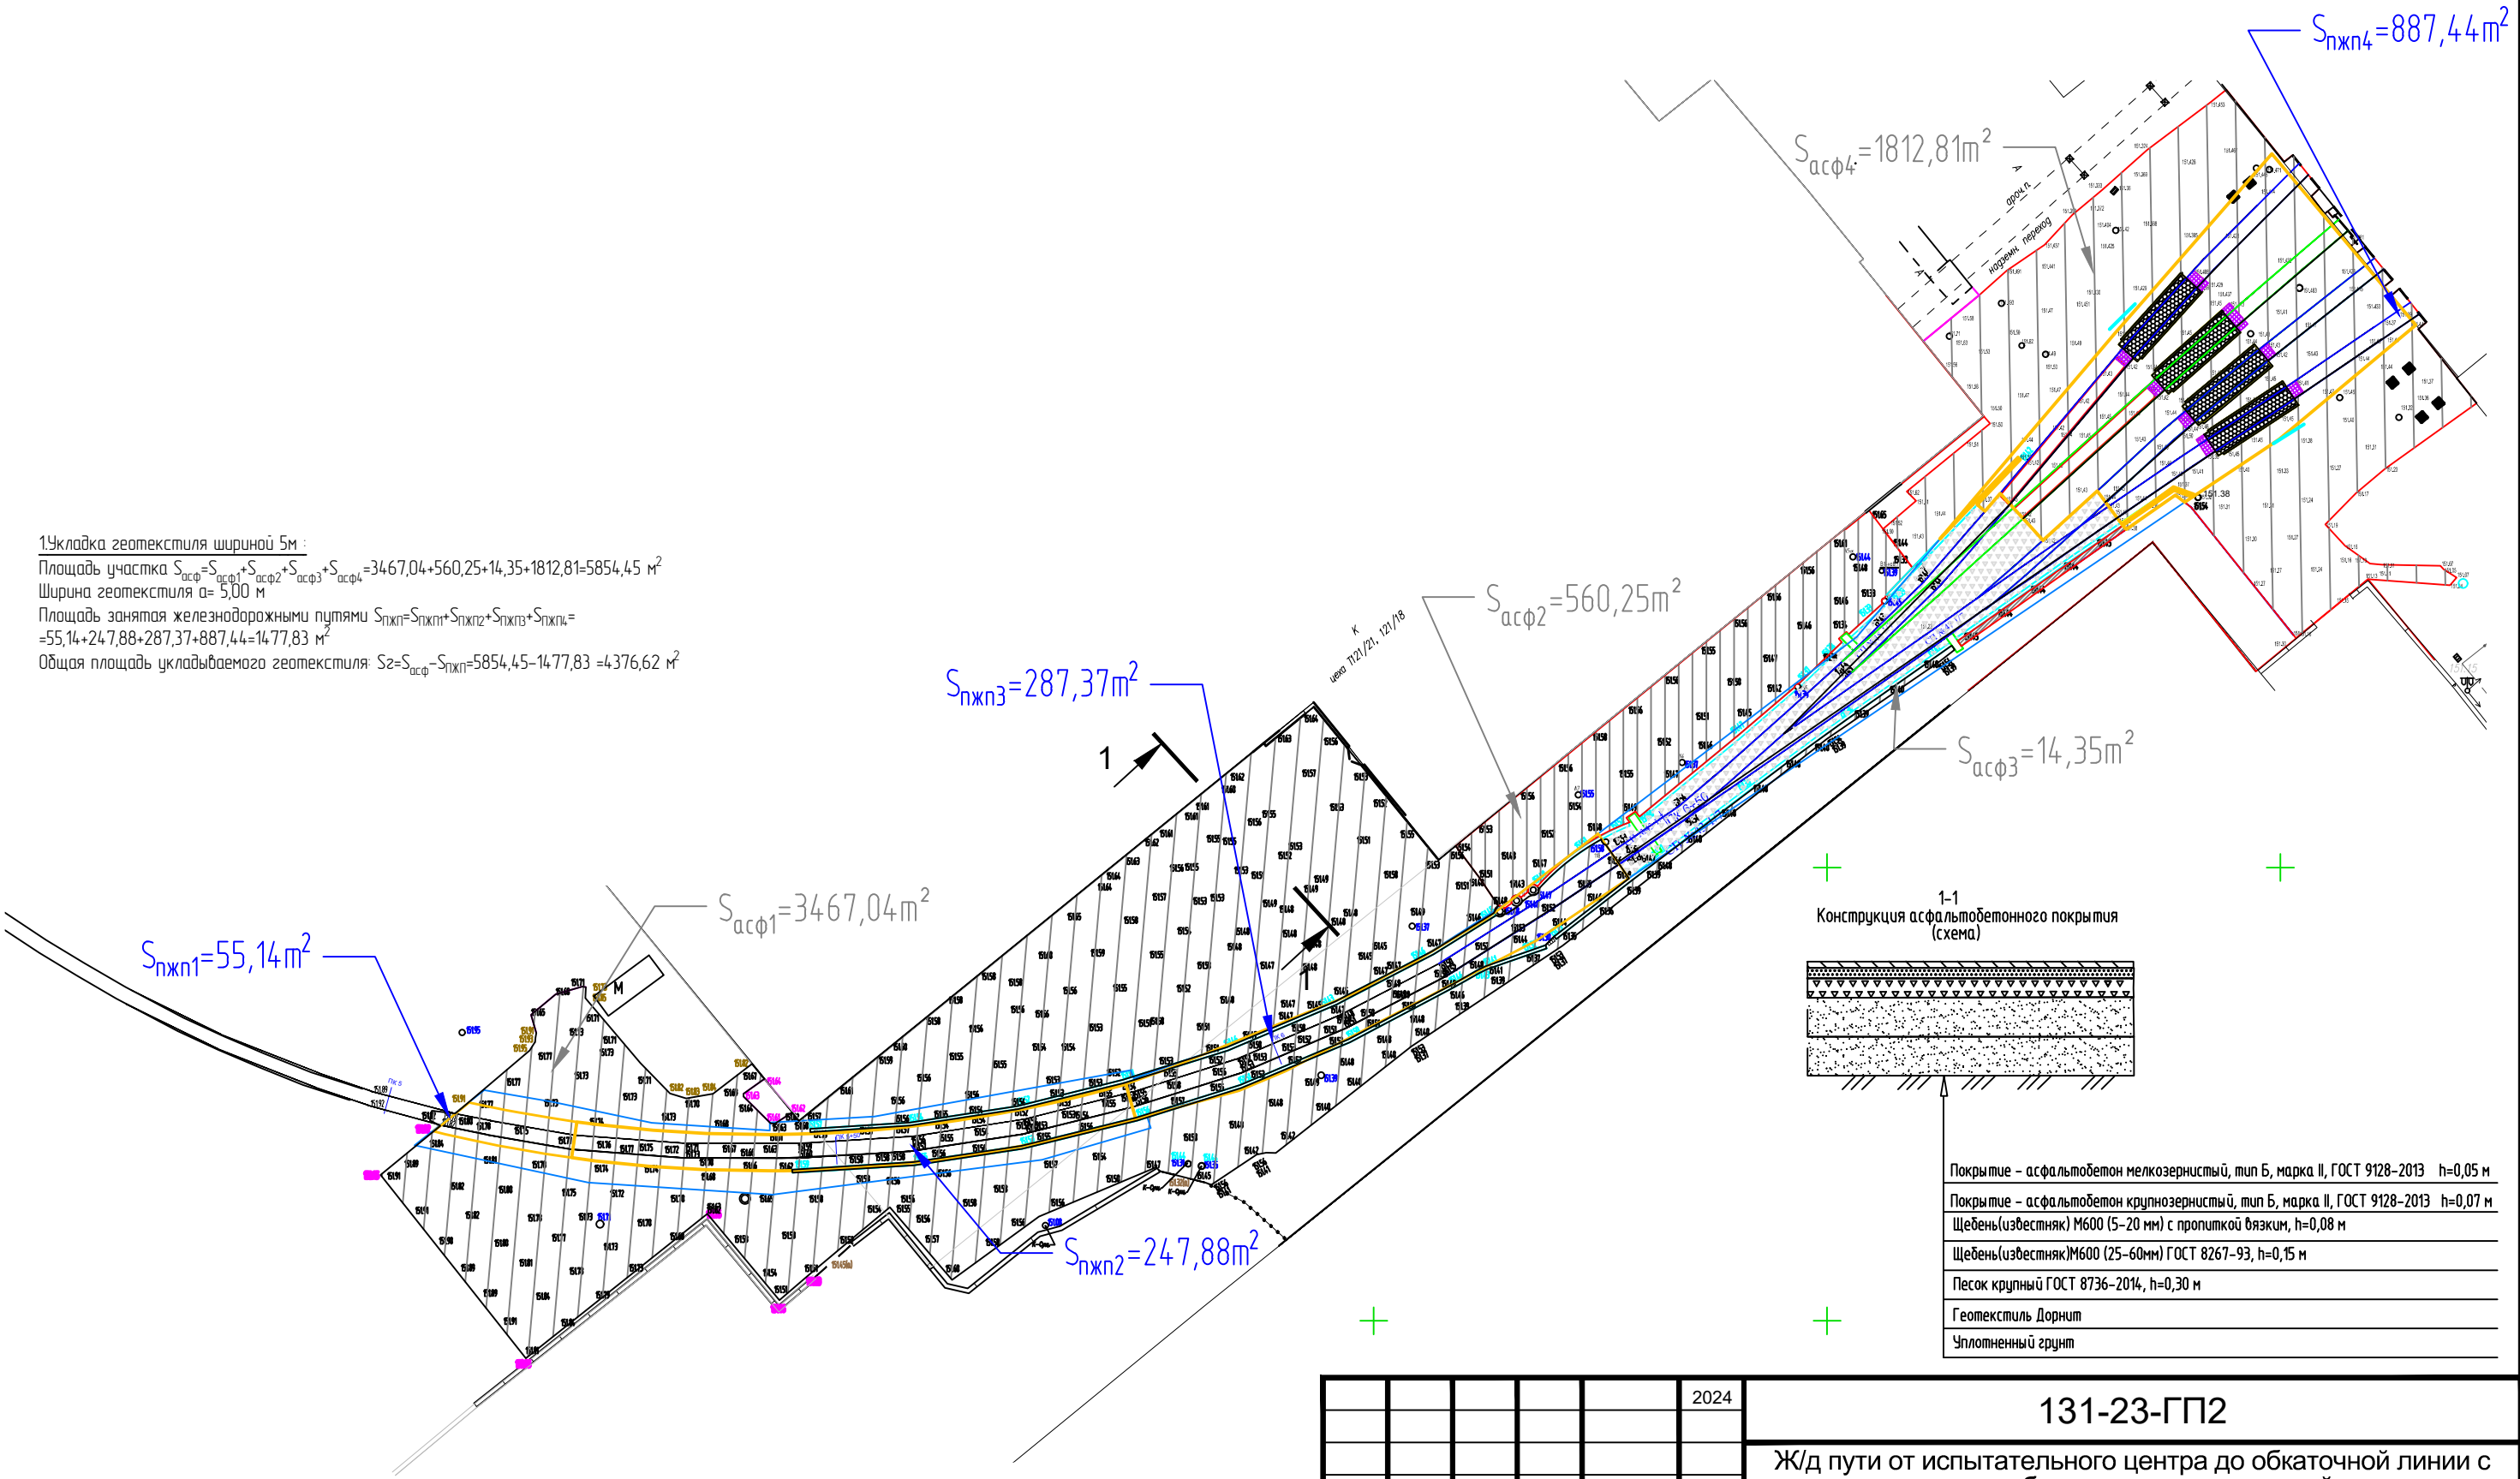

Условные обозначения:	
	- асфальтобетон
	- грунт
	- газон
	- резинокордовые покрытия
	- клинкерная плитка
	- щебень
	- бортовой камень
	- площадь занятая путями железнодорожными
	- водоотводные лотки

					2024	131-23-ГП2				
						Ж/д пути от испытательного центра до обкаточной линии с удлинением трансбордера, расположенный по адресу: Московская область, г.о. Мытищи, ул. Колонцова, 4.				
Изм.	Кол.уч.	Лист	№ док.	Подпись	Дата					
Рук.проекта	Шевчук К.А.				08.04	Генеральный план		Стадия	Лист	Листов
Ген.директор	Кесслер Ю.Ф.				08.04			ИД	1	1
Ст.прораб	Шинкарев М.В.				08.04					
Гл.инженер	Юрченко В.И.				08.04	Исполнительная схема Устройство геотекстиля		ООО "КИКГЕОСТРОЙ"		