



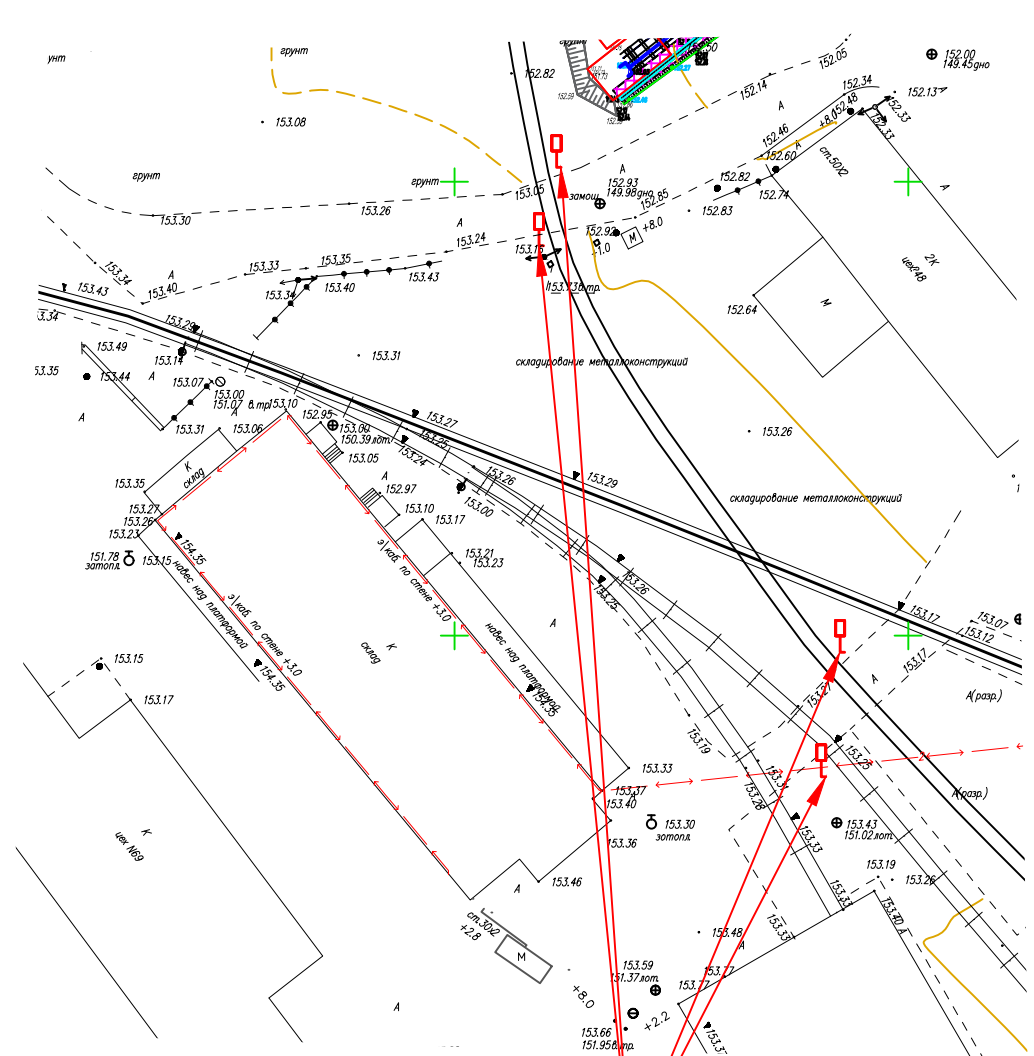

Знак "Стоп"-"2.5"

- 1 Установка дорожных знаков:
- дорожный знак "Стоп"-"2.5" на металлических стойках -4 шт.;
 - дорожный знак "2.5" на сборных фундаментных блоках -2 шт.;
 - дорожный знак "1.2" на сборных фундаментных блоках -8 шт.;
 - дорожный знак "1.3.1" на сборных фундаментных блоках -2 шт.;
 - дорожный знак "1.4.1" на сборных фундаментных блоках -2 шт.;
 - дорожный знак "1.4.2" на сборных фундаментных блоках -2 шт.;
 - дорожный знак "1.4.3" на сборных фундаментных блоках -2 шт.;
 - дорожный знак "1.4.4" на сборных фундаментных блоках -2 шт.;
 - дорожный знак "1.4.5" на сборных фундаментных блоках -2 шт.;
 - дорожный знак "1.4.6" на сборных фундаментных блоках -2 шт.;

Условные обозначения:

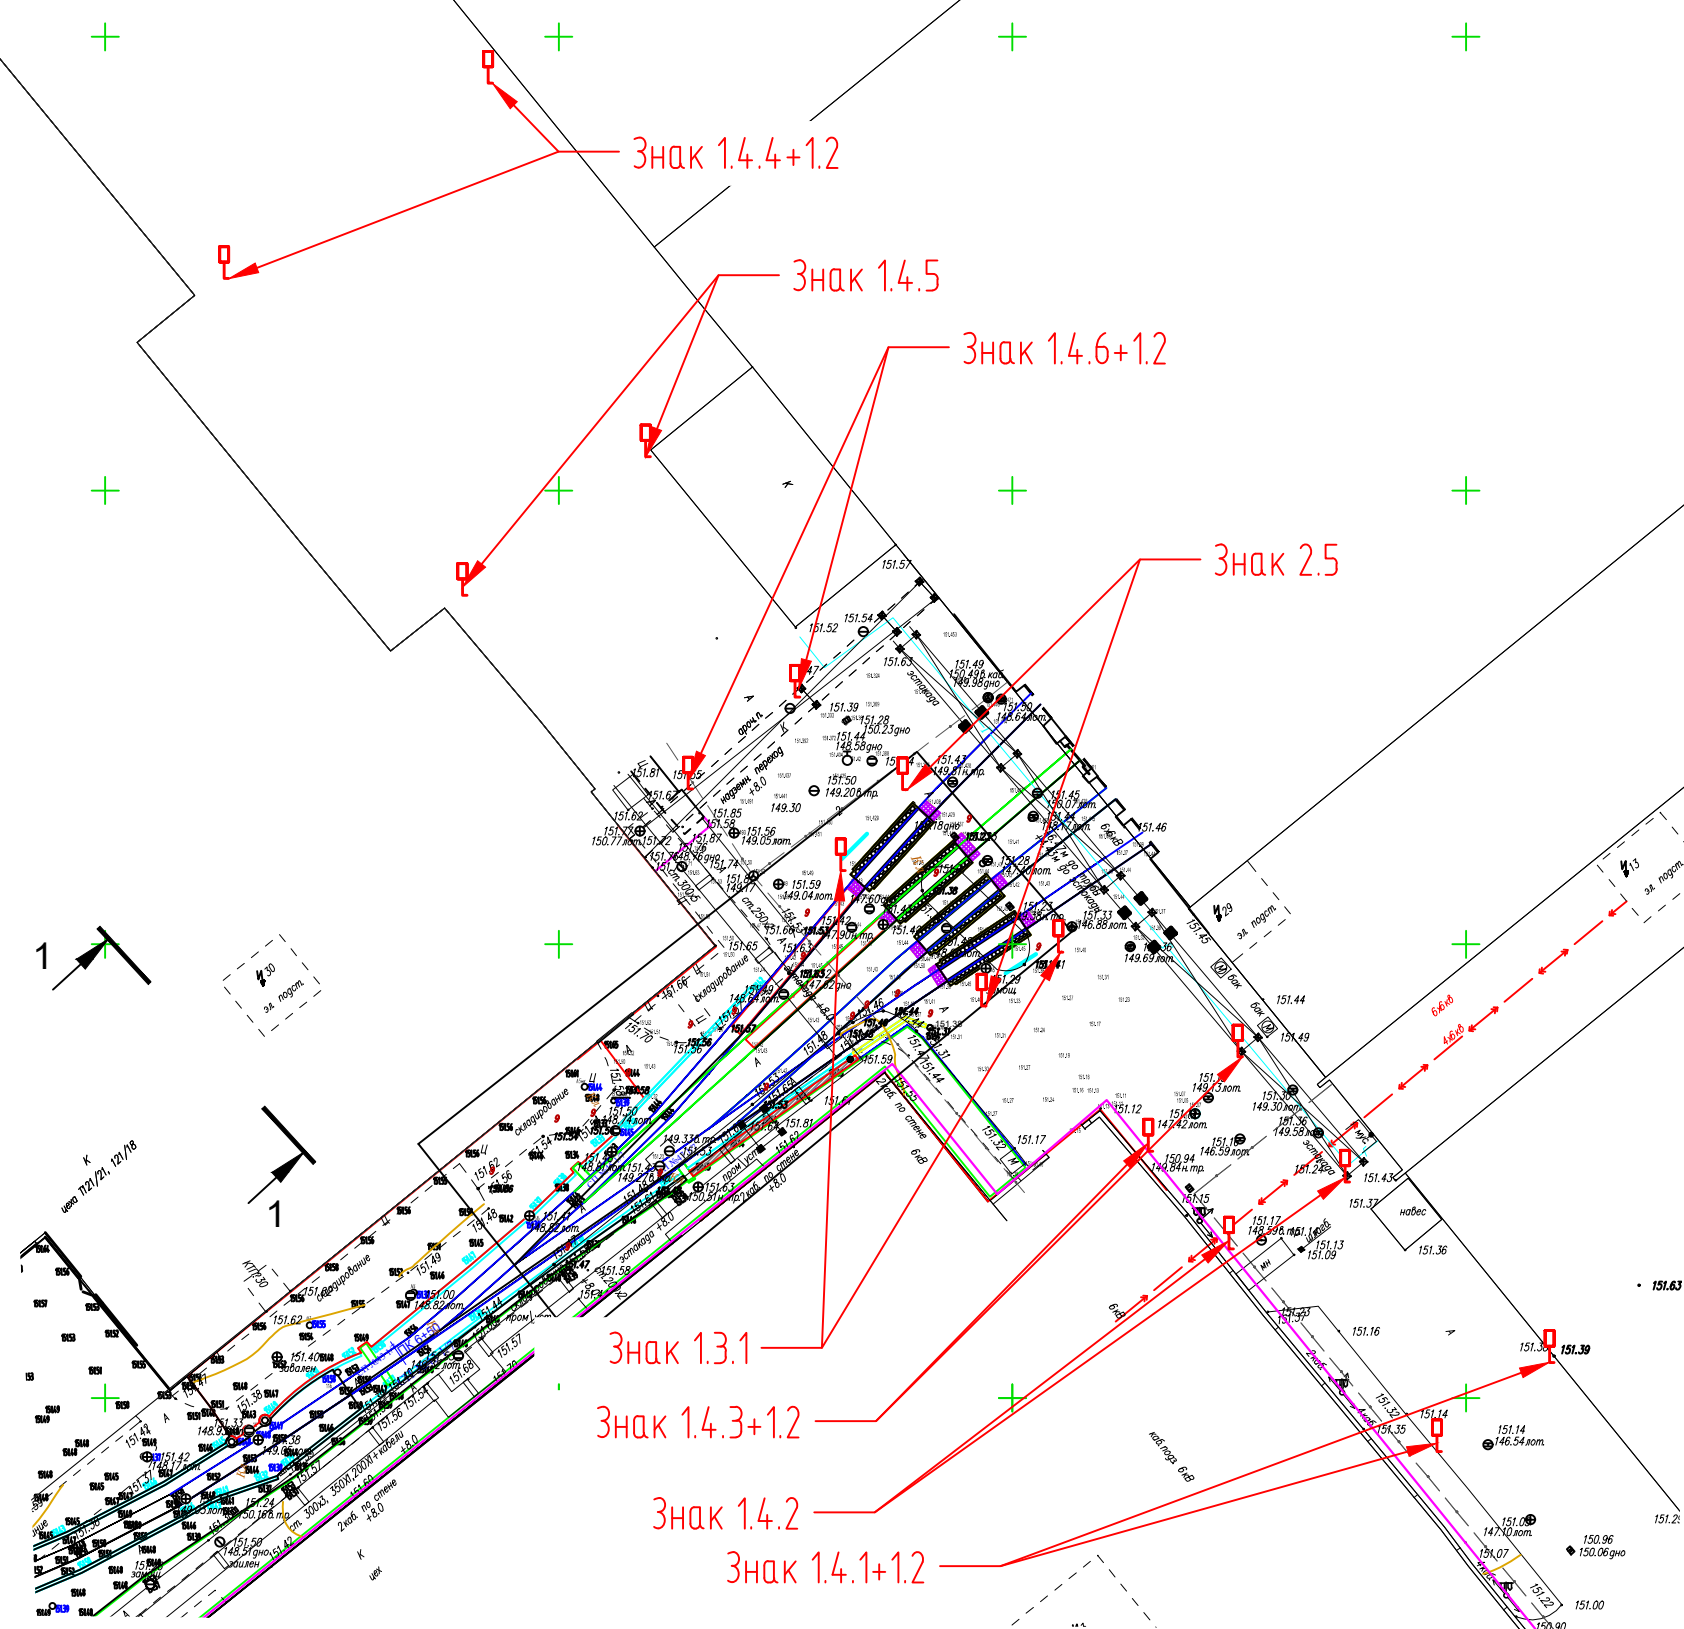

Знак 1.4.4+1.2

Знак 1.4.5

Знак 1.4.6+1.2

Знак 2.5

Знак 1.3.1

Знак 1.4.3+1.2

Знак 1.4.2

Знак 1.4.1+1.2

Согласовано	
Взам. инв. №	
Подп. и дата	
Инв. № подл.	

					2024	131-23-ГП2					
						Ж/д пути от испытательного центра до обкаточной линии с удлинением трансбордера, расположенный по адресу: Московская область, г.о. Мытищи, ул. Колонцова, 4.					
Изм.	Кол.уч.	Лист	№ док.	Подпись	Дата	Генеральный план			Стадия	Лист	Листов
Рук.проекта	Шевчук К.А.				28.07				ИД	1	1
Ген.директор	Кесслер Ю.Ф.				28.07						
Ст.прораб	Шинкарев М.В.				28.07						
Гл.инженер	Юрченко В.И.				28.07	Исполнительная схема Установка знаков			ООО "КиКГЕОСТРОЙ"		