



План участка производства работ

1. Устройство основания из щебня мелкого:

Площадь участка $S_{асф} = S_{асф1} + S_{асф2} + S_{асф3} + S_{асф4} = 3467,04 + 560,25 + 14,35 + 1812,81 = 5854,45 \text{ м}^2$
Толщина слоя щебня мелкого $h_{щм} = 0,08 \text{ м}$
Количество колодцев $n = 19$ шт, диаметр $d = 1,00 \text{ м}$
Площадь сечения всех колодцев $S_k = n \cdot (\pi \cdot d^2) / 4 = 19 \cdot (3,14 \cdot 1,00^2) / 4 = 14,92 \text{ м}^2$
Объем щебня мелкого: $V_{щм} = (S_{асф} - S_k) \cdot h_{щм} = (5854,45 - 14,92) \cdot 0,08 = 467,16 \text{ м}^3$

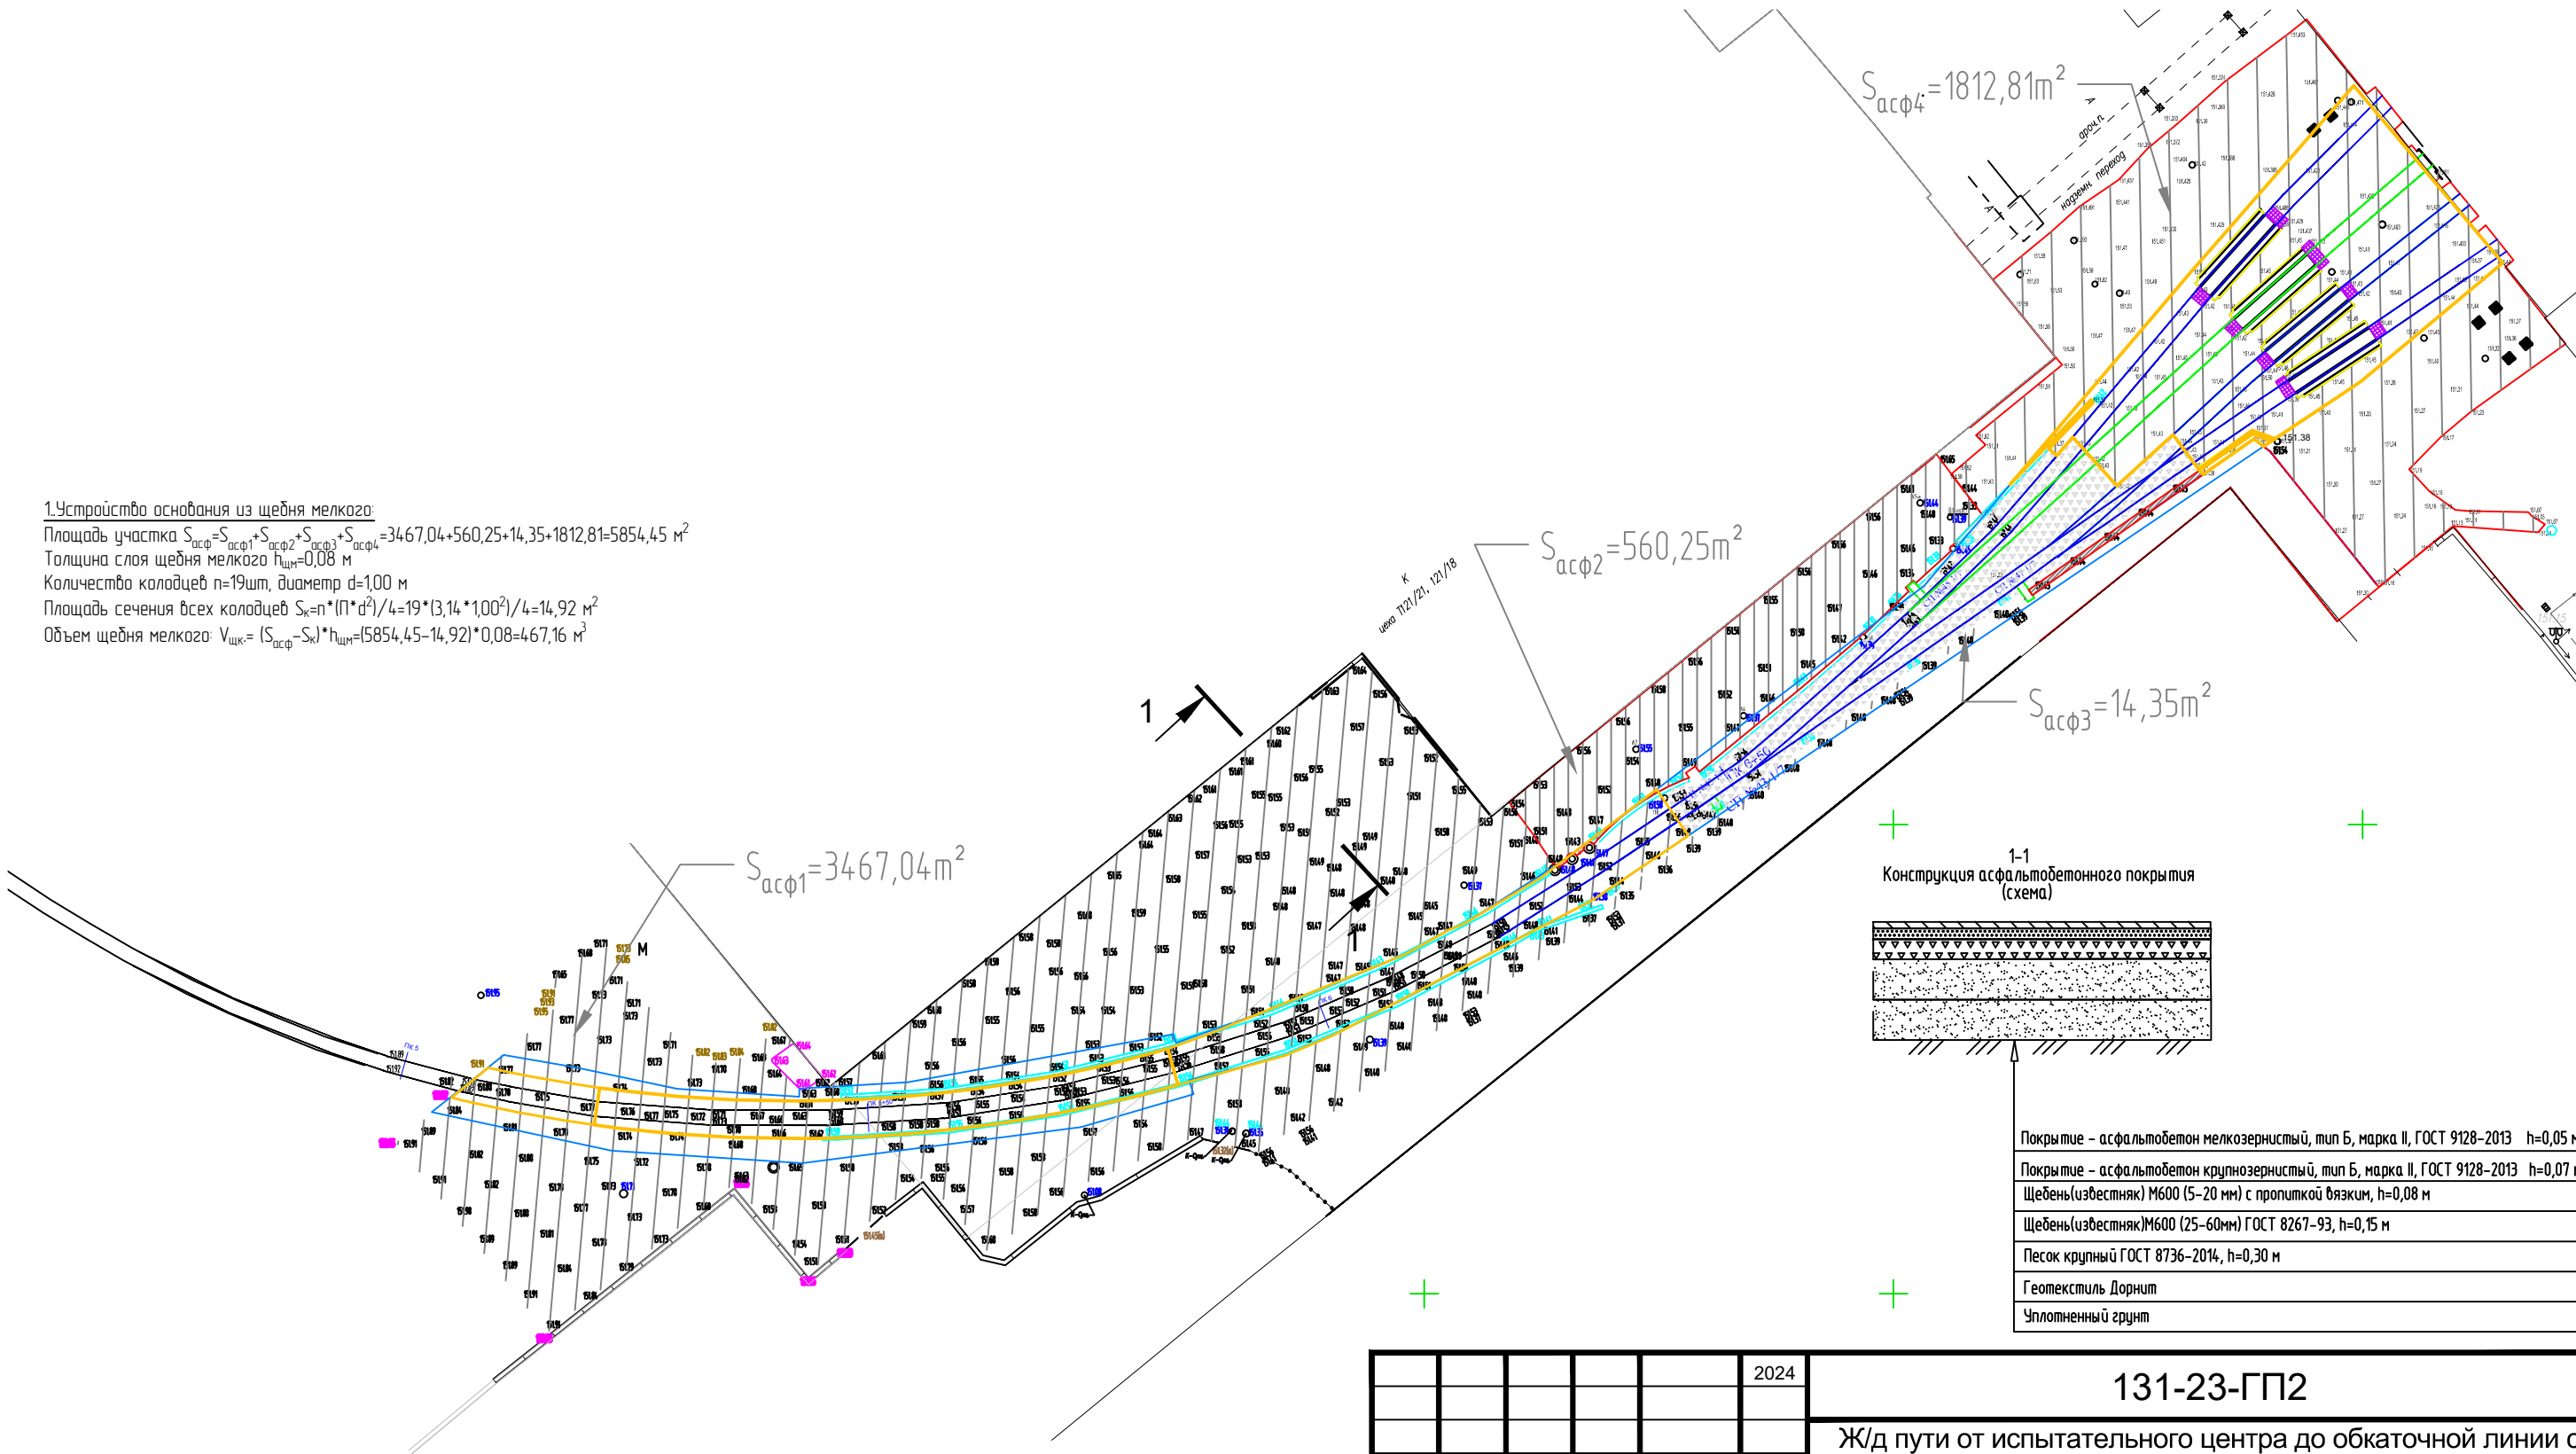

1-1
Конструкция асфальтобетонного покрытия
(схема)

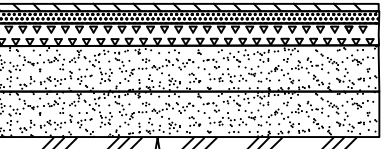


Покрытие - асфальтобетон мелкозернистый, тип Б, марка II, ГОСТ 9128-2013 h=0,05 м
Покрытие - асфальтобетон крупнозернистый, тип Б, марка II, ГОСТ 9128-2013 h=0,07 м
Щебень(известняк) М600 (5-20 мм) с пропиткой вяжущим, h=0,08 м
Щебень(известняк)М600 (25-60мм) ГОСТ 8267-93, h=0,15 м
Песок крупный ГОСТ 8736-2014, h=0,30 м
Геотекстиль Дорнит
Уплотненный грунт

Согласовано

Взам. инв. №

Подп. и дата

Инв. № подл.

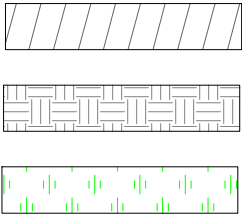


- асфальтобетон

- грунт

- газон

Условные обозначения:

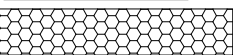

- резинокордовые покрытия



- клинкерная плитка



- щебень

- бортовой камень

- площадь занятая путями железнодорожными

- водоотводные лотки

					2024
Изм.	Кол.уч.	Лист	№ док.	Подпись	Дата
Рук.проекта	Шевчук К.А.				16.05
Ген.директор	Кесслер Ю.Ф.				16.05
Ст.прораб	Шинкарев М.В.				16.05
Гл.инженер	Юрченко В.И.				16.05

131-23-ГП2			
Ж/д пути от испытательного центра до обкаточной линии с удлинением трансбордера, расположенный по адресу: Московская область, г.о. Мытищи, ул. Колонцова, 4.			
Генеральный план	Стадия	Лист	Листов
	ИД	1	1
Исполнительная схема Устройство основания из щебня мелкого		ООО "КИКГЕОСТРОЙ"	