


План участка производства работ

1. Устройство асфальтобетона крупнозернистого:
Площадь участка $S_{асф} = S_{асф1} + S_{асф2} + S_{асф3} + S_{асф4} = 3467,04 + 560,25 + 14,35 = 4041,64 \text{ м}^2$
Толщина слоя асфальтобетона крупнозернистого $h_{ак} = 0,07 \text{ м}$
Количество колодцев $n = 9$ шт, диаметр $d = 1,00 \text{ м}$
Площадь сечения всех колодцев $S_k = n \cdot (\pi \cdot d^2) / 4 = 9 \cdot (3,14 \cdot 1,00^2) / 4 = 7,07 \text{ м}^2$
Объем асфальтобетона крупнозернистого: $V_{ак} = (S_{асф} - S_k) \cdot h_{ак} = (4041,64 - 7,07) \cdot 0,07 = 282,42 \text{ м}^3$

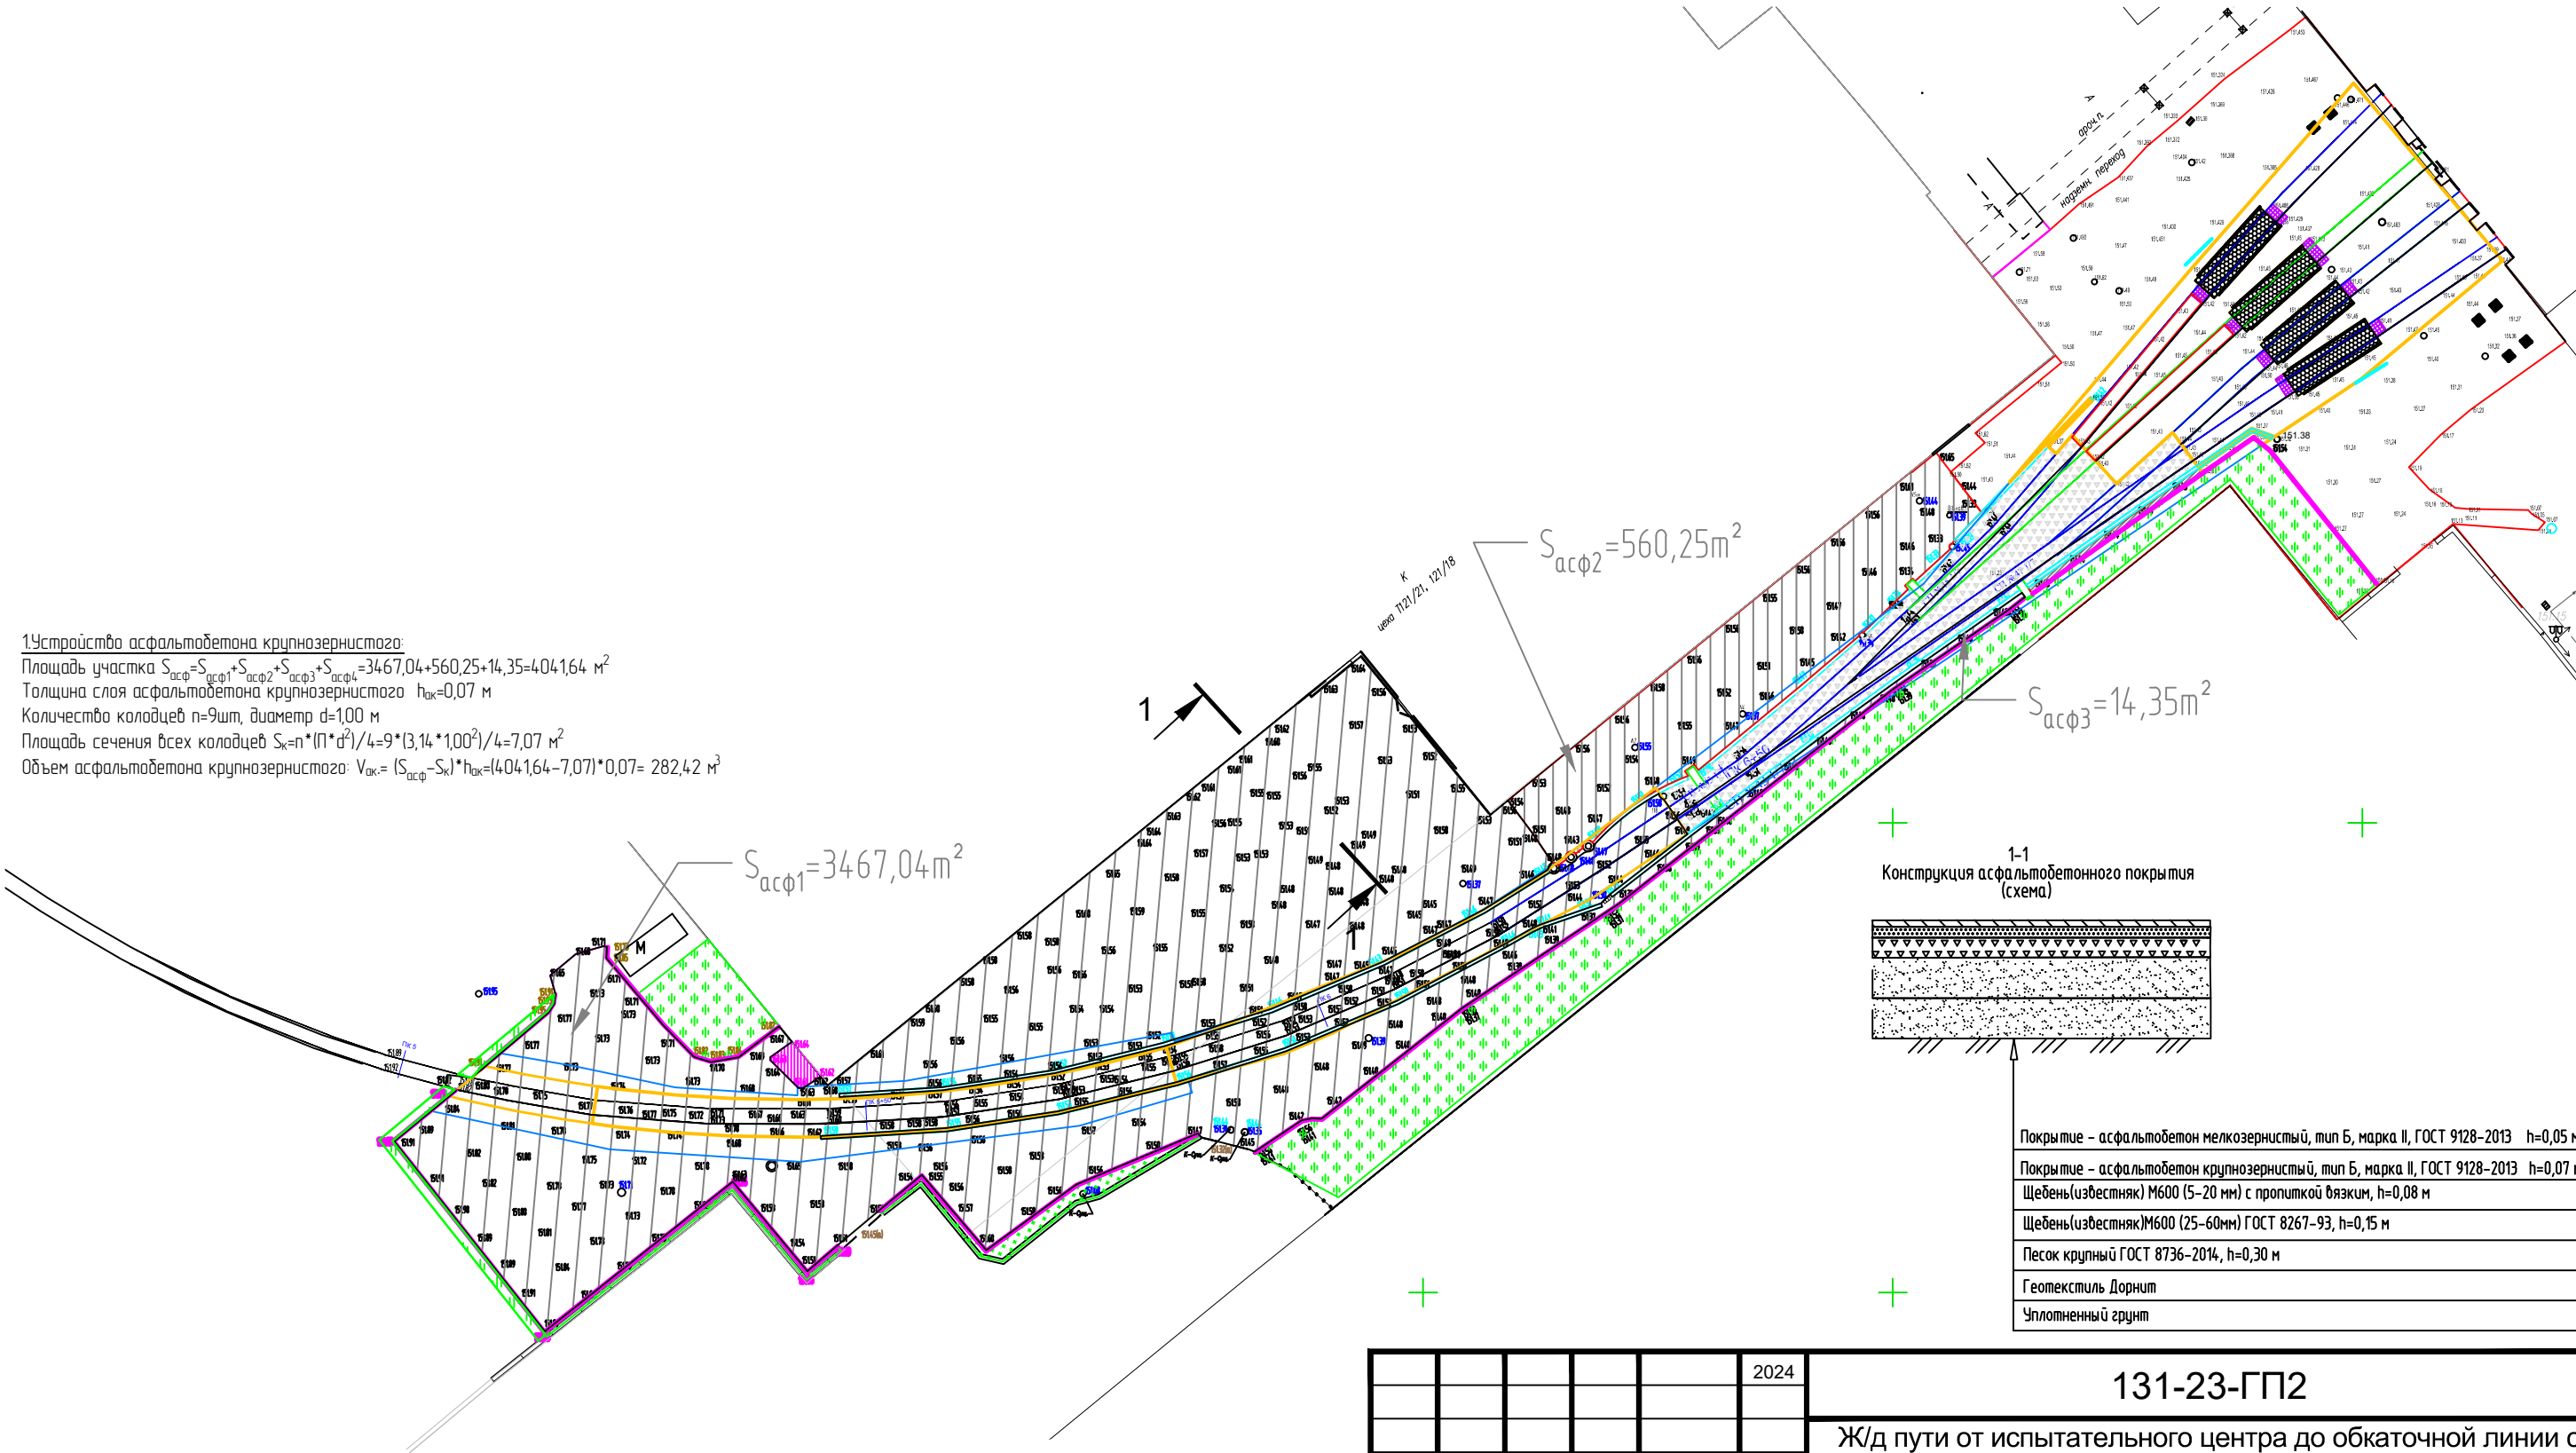

Условные обозначения:			
	- асфальтобетон		- резинокордовые покрытия
	- грунт		- бортовой камень
	- газон		- клинкерная плитка
			- щебень
			- площадь занятая путями железнодорожными
			- водоотводные лотки

					2024	131-23-ГП2					
						Ж/д пути от испытательного центра до обкаточной линии с удлинением трансбордера, расположенный по адресу: Московская область, г.о. Мытищи, ул. Колонцова, 4.					
Изм.	Кол.уч.	Лист	№ док.	Подпись	Дата	Генеральный план			Стадия	Лист	Листов
Рук.проекта	Шевчук К.А.				02.06				ИД	1	2
Ген.директор	Кесслер Ю.Ф.				02.06						
Ст.прораб	Шинкарев М.В.				02.06						
Гл.инженер	Юрченко В.И.				02.06	Исполнительная схема Устройство асфальтобетонного покрытия			ООО "КиКГЕОСТРОЙ"		