


План участка производства работ

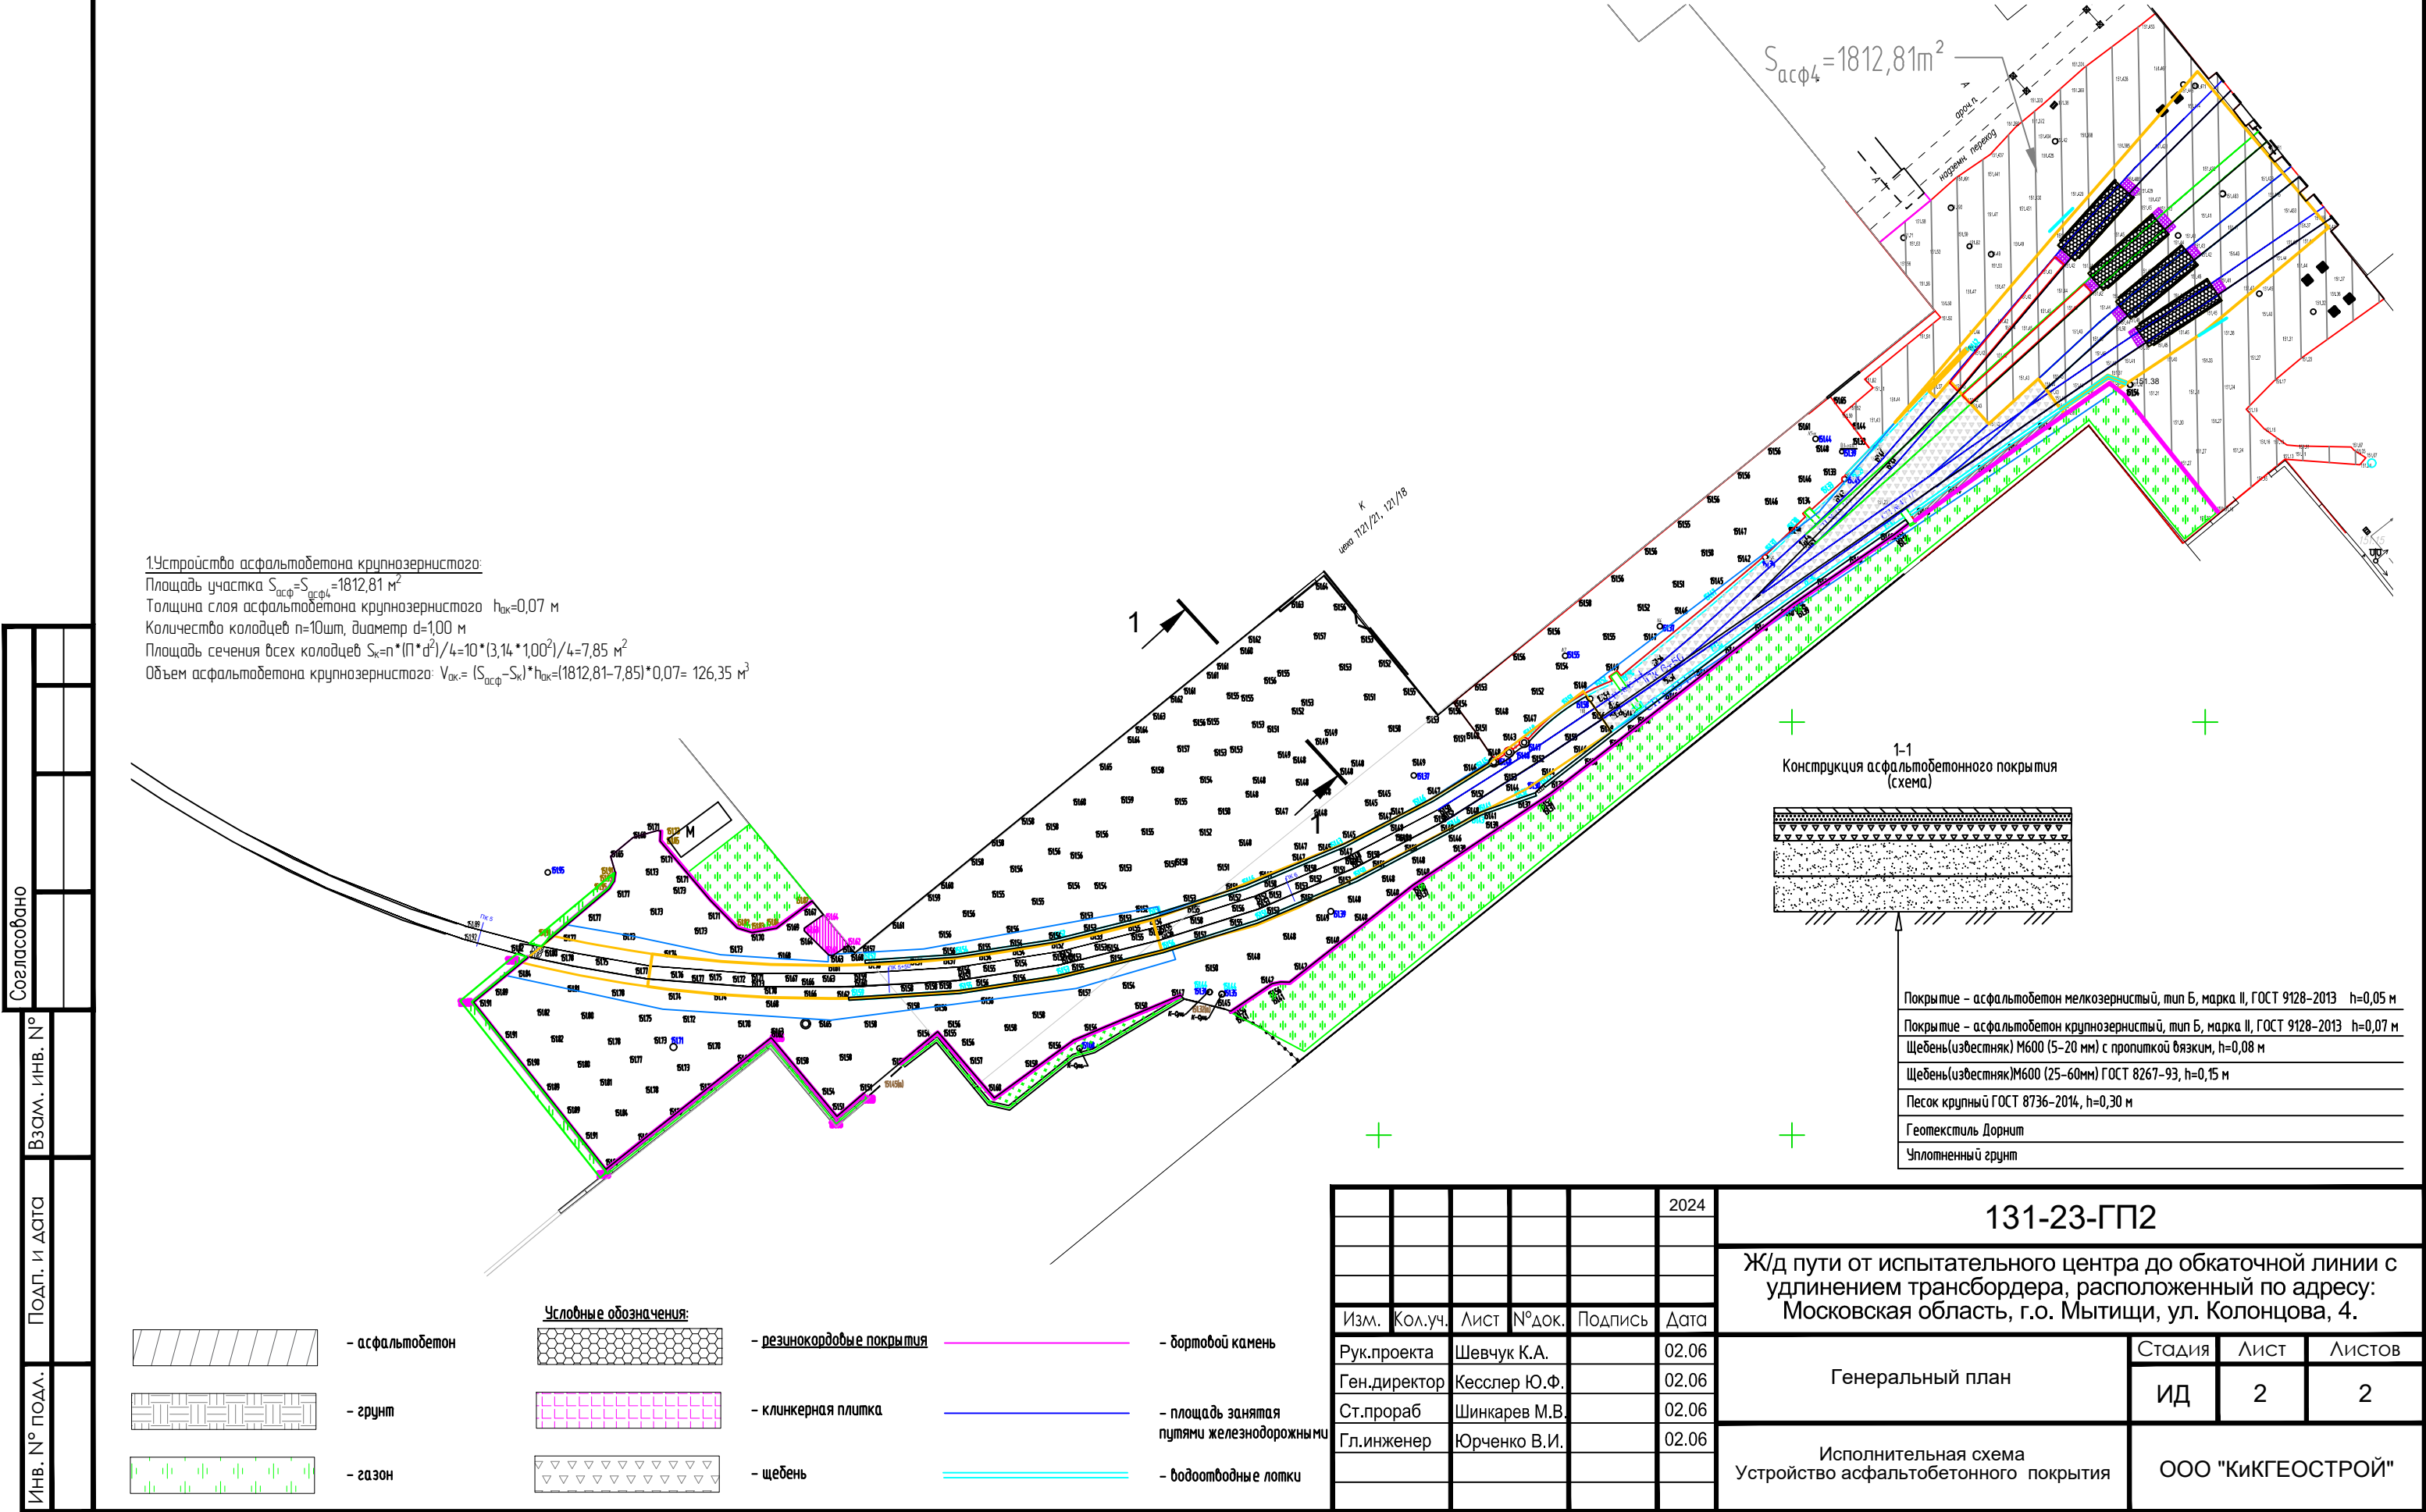

Согласовано	
Взам. инв. №	
Подп. и дата	
Инв. № подл.	

					2024	131-23-ГП2			
						Ж/д пути от испытательного центра до обкаточной линии с удлинением трансбордера, расположенный по адресу: Московская область, г.о. Мытищи, ул. Колонцова, 4.			
Изм.	Кол.уч.	Лист	№ док.	Подпись	Дата				
Рук.проекта	Шевчук К.А.				02.06	Генеральный план	Стадия	Лист	Листов
Ген.директор	Кесслер Ю.Ф.				02.06		ИД	2	2
Ст.прораб	Шинкарев М.В.				02.06				
Гл.инженер	Юрченко В.И.				02.06	Исполнительная схема Устройство асфальтобетонного покрытия		ООО "КИКГЕОСТРОЙ"	