



20 см плодородного
грунта не было ни где,
принимаем 10см






20 см плодородного
грунта не было ни где,
принимаем 10см





Разработка под плодородный грунт на 0,2м не подтверждена и не принимается, только угол, от 47й стрелки до угла и на право.

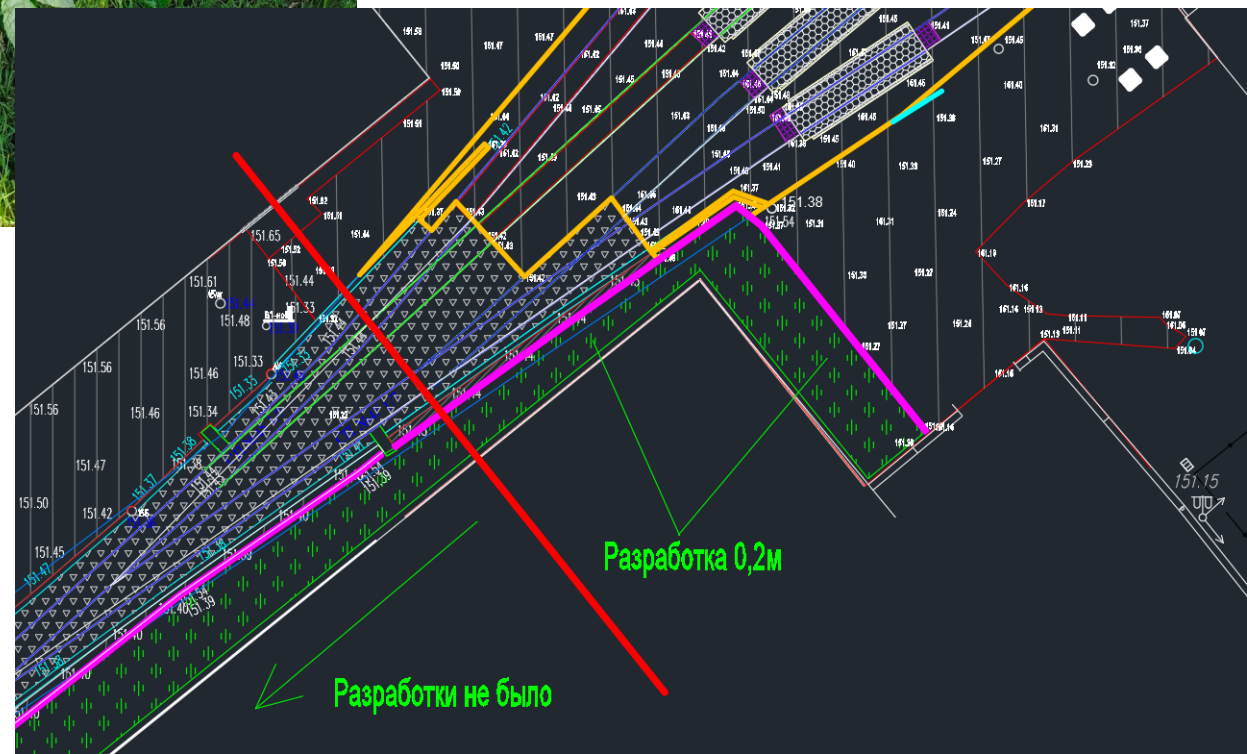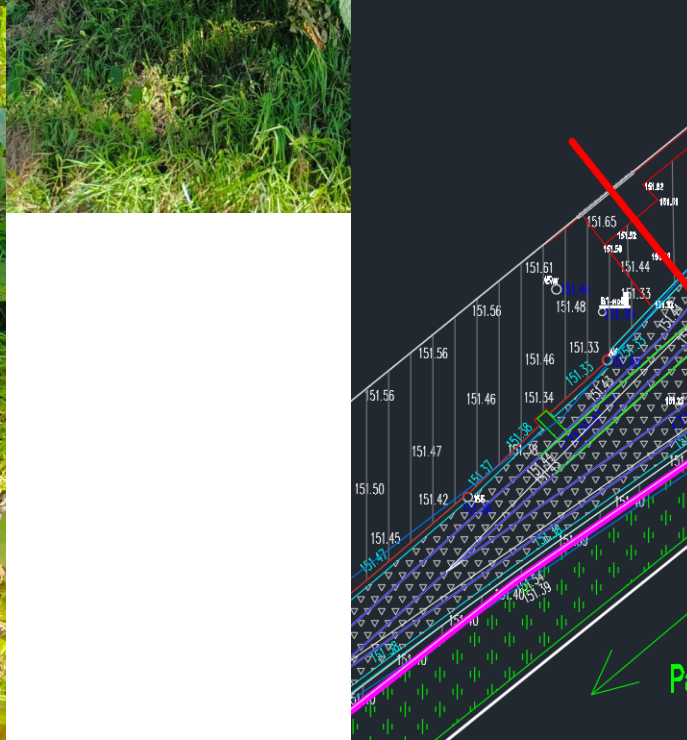

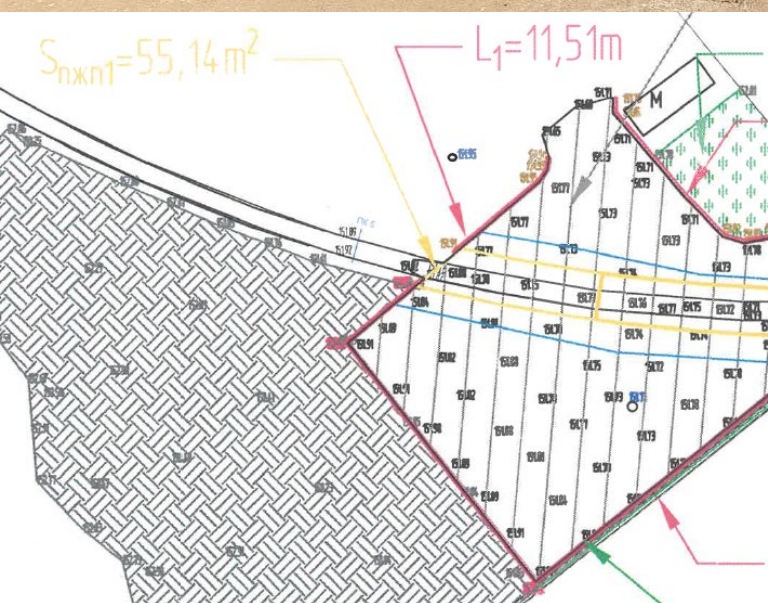

В ИД отсутствует,
добавьте, ширина 1м
чернозем+посев



План участка производства работ

Приложение №1 к Акту №131-23-ГП2-М-01
от 26.06.2024г.

$S_{\text{мп}} = 1456,00 \text{ м}^2$

Оставляем 20см, ведь мы так сделаем!