


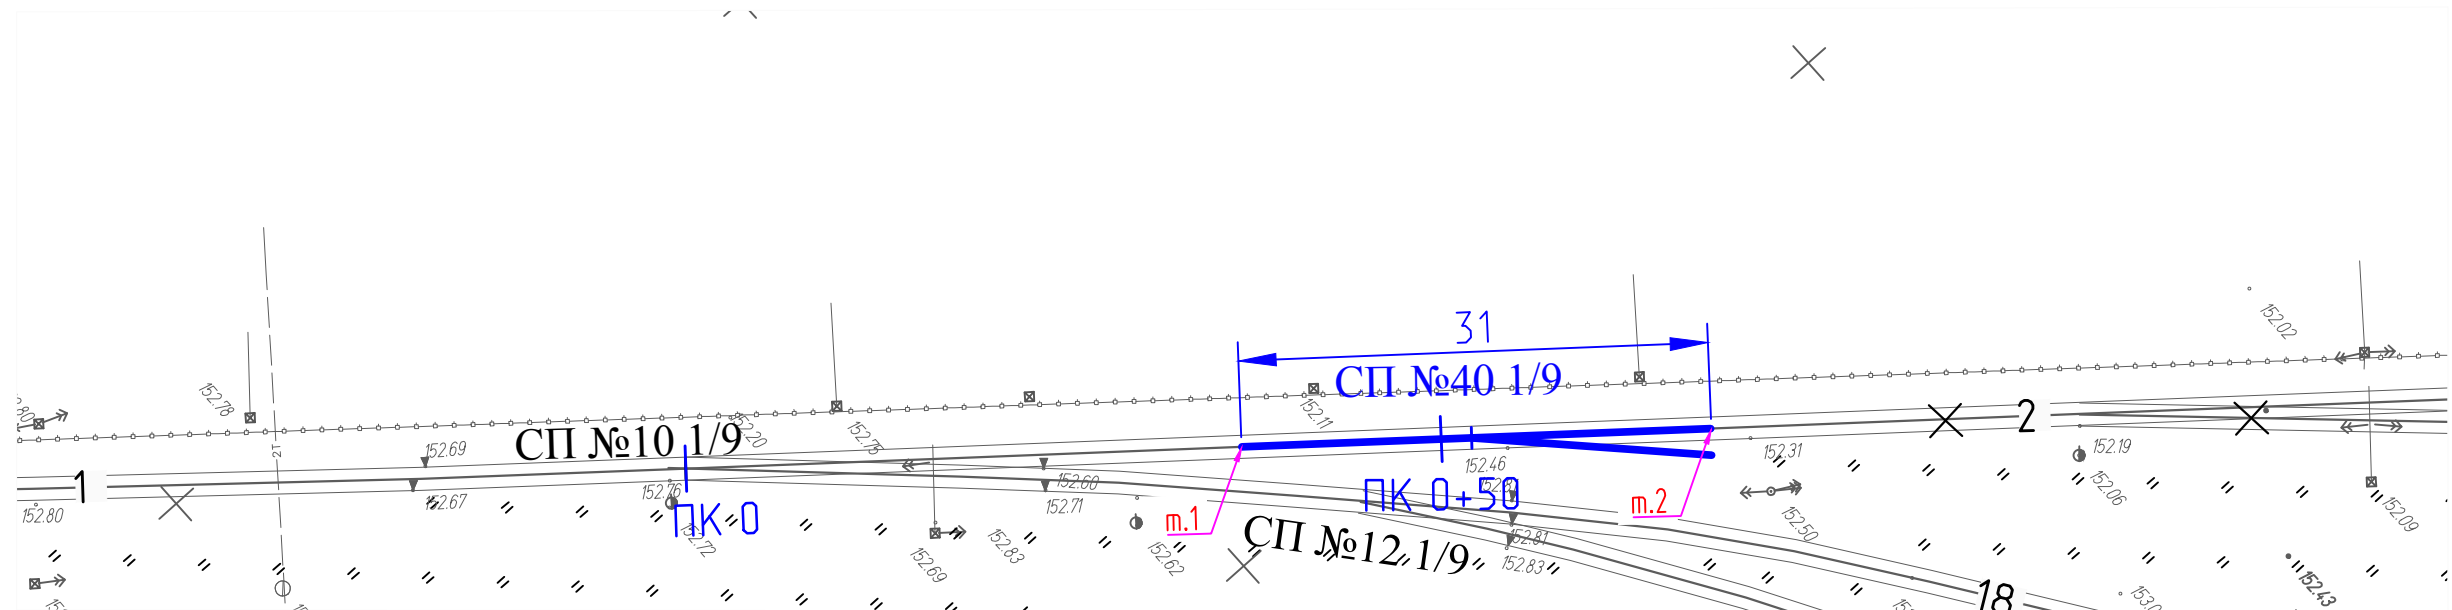

Условные обозначения:

- Устройство стрелочного перевода СП№40 1/9 (т.1 - т.2)

Примечание:

Устройство проектируемого стрелочного перевода СП№40
1/9 осуществляется старозодным стрелочным переводом СП№8
1/9 на деревянных шпалах.

Инв. № подл:	Подп. и дата	Взам. инв. №	Согласовано			

					2023	131-23-ПЖ				
						Ж/д пути от испытательного центра до обкаточной линии с удлинением трансбордера, расположенные по адресу: Московская область, г.о. Мытищи, ул. Колонцова, 4.				
Изм.	Кол.уч.	Лист	№ док.	Подпись	Дата					
						Железнодорожные пути.		Стадия	Лист	Листов
								ИД	1	1
Рук.проекта	Шевчук				22.09	Исполнительная схема №22 Устройство стрелочного перевода СП№40 1/9 на участке т.1-т.2 (переустройство сущ. СП№8 1/9 на деревянных брусках)		ООО "КикГЕОСТРОЙ"		
Ген.директор	Кесслер				22.09					
Нач.участка	Перевизнык				22.09					
Гл.инженер	Юрченко				22.09					