


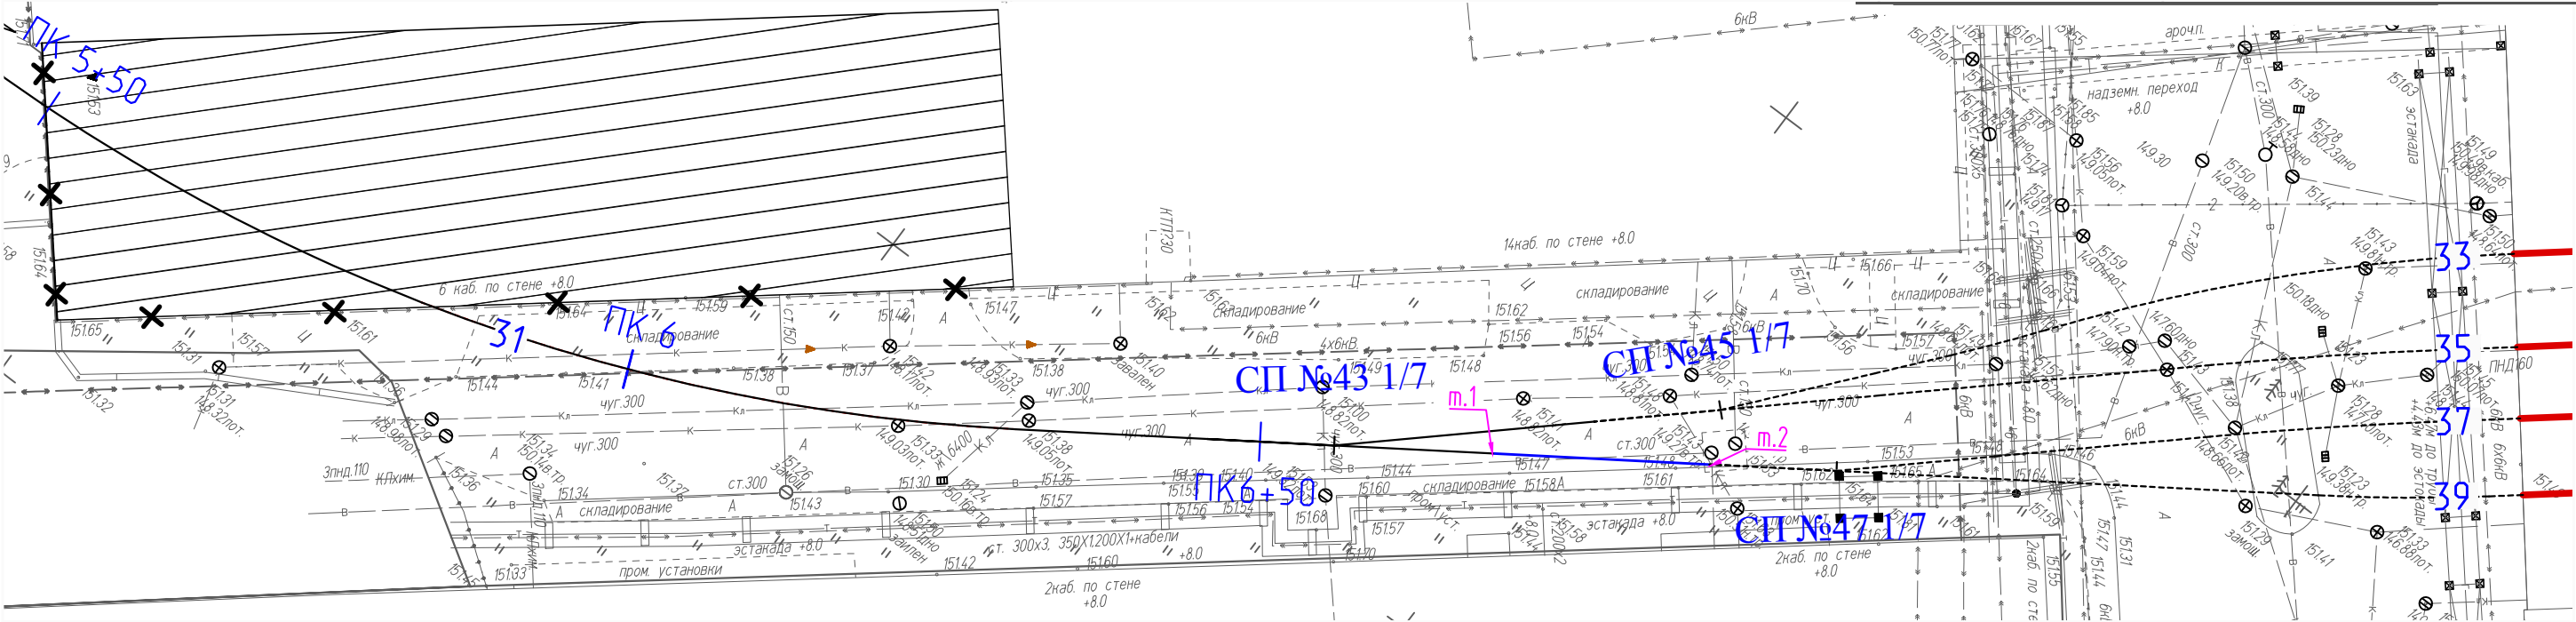

Путь (17 м) на участке от СП №43 до СП №47. Укладка рельсошпальной решетки на деревянных шпалах

| Длина пути: | 17           |        |    |          |  |
|-------------|--------------|--------|----|----------|--|
|             | Наименование | м., кг | м  | Итого,кг |  |
| рельс       | P65          | 64,88  | 34 | 2 205,92 |  |

| Количество стыков: | 2            |         |    |          |  |
|--------------------|--------------|---------|----|----------|--|
|                    | Наименование | шт., кг | шт | Итого,кг |  |
| накладки           | P-65         | 29,260  | 8  | 234,1    |  |
| болт стыковой      | 27x160       | 0,800   | 24 | 19,2     |  |
| гайка              | M27          | 0,222   | 24 | 5,3      |  |
| шайба              | M27          | 0,130   | 24 | 3,1      |  |
|                    | Сумма        |         | 80 | 261,7    |  |

| Комплект крепления КД-65 на длину пути | 31           |         |       |          |  |
|----------------------------------------|--------------|---------|-------|----------|--|
|                                        | Наименование | шт., кг | шт    | Итого,кг |  |
| шпалы деревянные (160x230x2750)        | II тип       | 70,0    | 31    | 2 170,0  |  |
| <b>Скрепления</b>                      |              |         |       |          |  |
| Гайка для болтов клеммных и закладных  | M22          | 0,123   | 124   | 15,3     |  |
| Шайба двухвитковая                     | M25          | 0,116   | 124   | 14,4     |  |
| Клемма промежуточная                   | ПК           | 0,640   | 124   | 79,4     |  |
| Шуруп путевой                          | M24x170      | 0,590   | 248   | 146,3    |  |
| Болт клеммный свободный                | M22x75       | 0,345   | 124   | 42,8     |  |
| Подкладка                              | КД-65        | 9,700   | 62    | 601,4    |  |
| Прокладка нашпальная (КД-65)           | ЦП-361       | 0,660   | 62    | 40,9     |  |
| Прокладка подрельсовая (КД-65)         | ЦП-363       | 0,250   | 62    | 15,5     |  |
|                                        | Сумма        |         | 961,0 | 955,9    |  |

Условные обозначения:

- Устройство новой рельсошпальной решетки на деревянных шпалах

Согласовано

Взам. инв. №

Подп. и дата

Инв. № подл.

|              |            |      |        |         |       |   |  |                   |      |        |
|--------------|------------|------|--------|---------|-------|---|--|-------------------|------|--------|
|              |            |      |        |         | 2023  | 131-23-ПЖ   |  |                   |      |        |
|              |            |      |        |         |       | Ж/д пути от испытательного центра до обкаточной линии с удлинением трансбордера, расположенные по адресу:<br>Московская область, г.о. Мытищи, ул. Колонцова, 4. |  |                   |      |        |
|              |            |      |        |         |       |   |  |                   |      |        |
| Изм.         | Кол.уч.    | Лист | № док. | Подпись | Дата  |   |  |                   |      |        |
|              |            |      |        |         |       | Железнодорожные пути.   |  | Стадия            | Лист | Листов |
|              |            |      |        |         |       |   |  | ИД                | 1    | 1      |
| Рук.проекта  | Шевчук     |      |        |         | 09.12 | Исполнительная схема №122<br>Устройство новой рельсошпальной решетки на деревянных шпалах под проект. жд. путь между СП43 и СП47                                |  | ООО "КИКГЕОСТРОЙ" |      |        |
| Ген.директор | Кесслер    |      |        |         | 09.12 |   |  |                   |      |        |
| Нач.участка  | Перевизнык |      |        |         | 09.12 |   |  |                   |      |        |
| Гл.инженер   | Юрченко    |      |        |         | 09.12 |   |  |                   |      |        |