


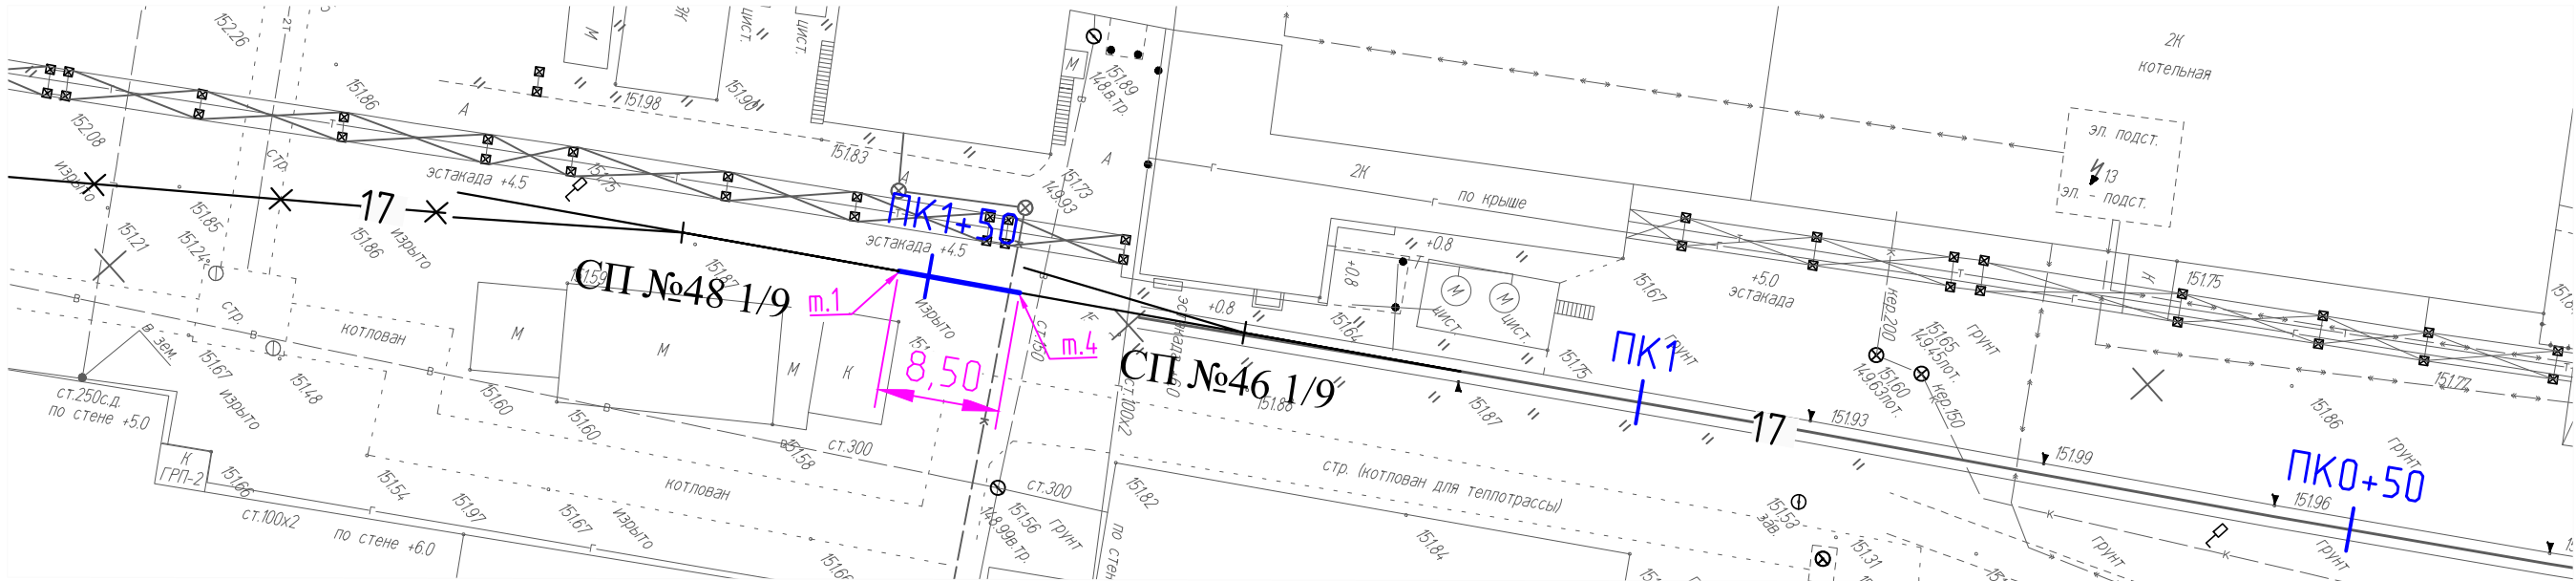

Условные обозначения:

- Устройство новой рельсошпальной решетки на железобетонных шпалах пути №17 (т.1 - т.2)

Путь 17 (8,5 м) Укладка рельсошпальной решетки на железобетонных шпалах на участке от СП №46 до СП №48

Длина пути:	8,500				
Наименование	м., кг	м	Итого,кг		
Рельс	P65	64,88	17	1102,96	

Количество стыков:	2				
Наименование	шт., кг	шт	Итого,кг		
Накладки	P-65	29,260	8	234,1	
Болт стыковой	27х160	0,800	24	19,2	
Гайка	M27	0,222	24	5,3	
Шайба	M27	0,130	24	3,1	
	Всего		80	261,7	

Комплект скрепления КБ-65 на длину пути	16				
Наименование	шт., кг	шт	Итого,кг		
Шпала железобетонная (160х230х2750)	Ш1	260,000	16	4160,0	
Гайка для болтов клеммных и закладных	M22	0,123	128	15,7	
Шайба двухвитковая	M25	0,116	128	14,8	
Клемма промежуточная	ПК	0,640	64	41,0	
Болт клеммный свободный	M22х75	0,345	64	22,1	
Шайба-скоба плоская	ЦП-138	0,078	64	5,0	
Втулка изолирующая	ЦП-142 (КБ-65)	0,030	64	1,9	
Болт закладной свободный	M22х175	0,617	64	39,5	
Прокладка подрельсовая (Р65)	ЦП	0,254	32	8,1	
Подкладка	КБ-65	6,850	32	219,2	
Прокладка нашпальная (КБ-65)	ЦП-328	0,640	32	20,5	
	Всего		688	4547,8	

					2023	131-23-ПЖ				
						Ж/д пути от испытательного центра до обкаточной линии с удлинением трансбордера, расположенные по адресу: Московская область, г.о. Мытищи, ул. Колонцова, 4.				
Изм.	Кол.уч.	Лист	№ док.	Подпись	Дата					
						Железнодорожные пути.		Стадия	Лист	Листов
								ИД	1	1
Рук.проекта	Шевчук				16.10	Исполнительная схема №46 Устройство новой рельсошпальной решетки на железобетонных шпалах пути №17 на участке т.1 - т.2		ООО "КИКГЕОСТРОЙ"		
Ген.директор	Кесслер				16.10					
Нач.участка	Перевизнык				16.10					
Гл.инженер	Юрченко				16.10					