


Согласовано

Взам. инв. №

Подп. и дата

Инв. № подл.

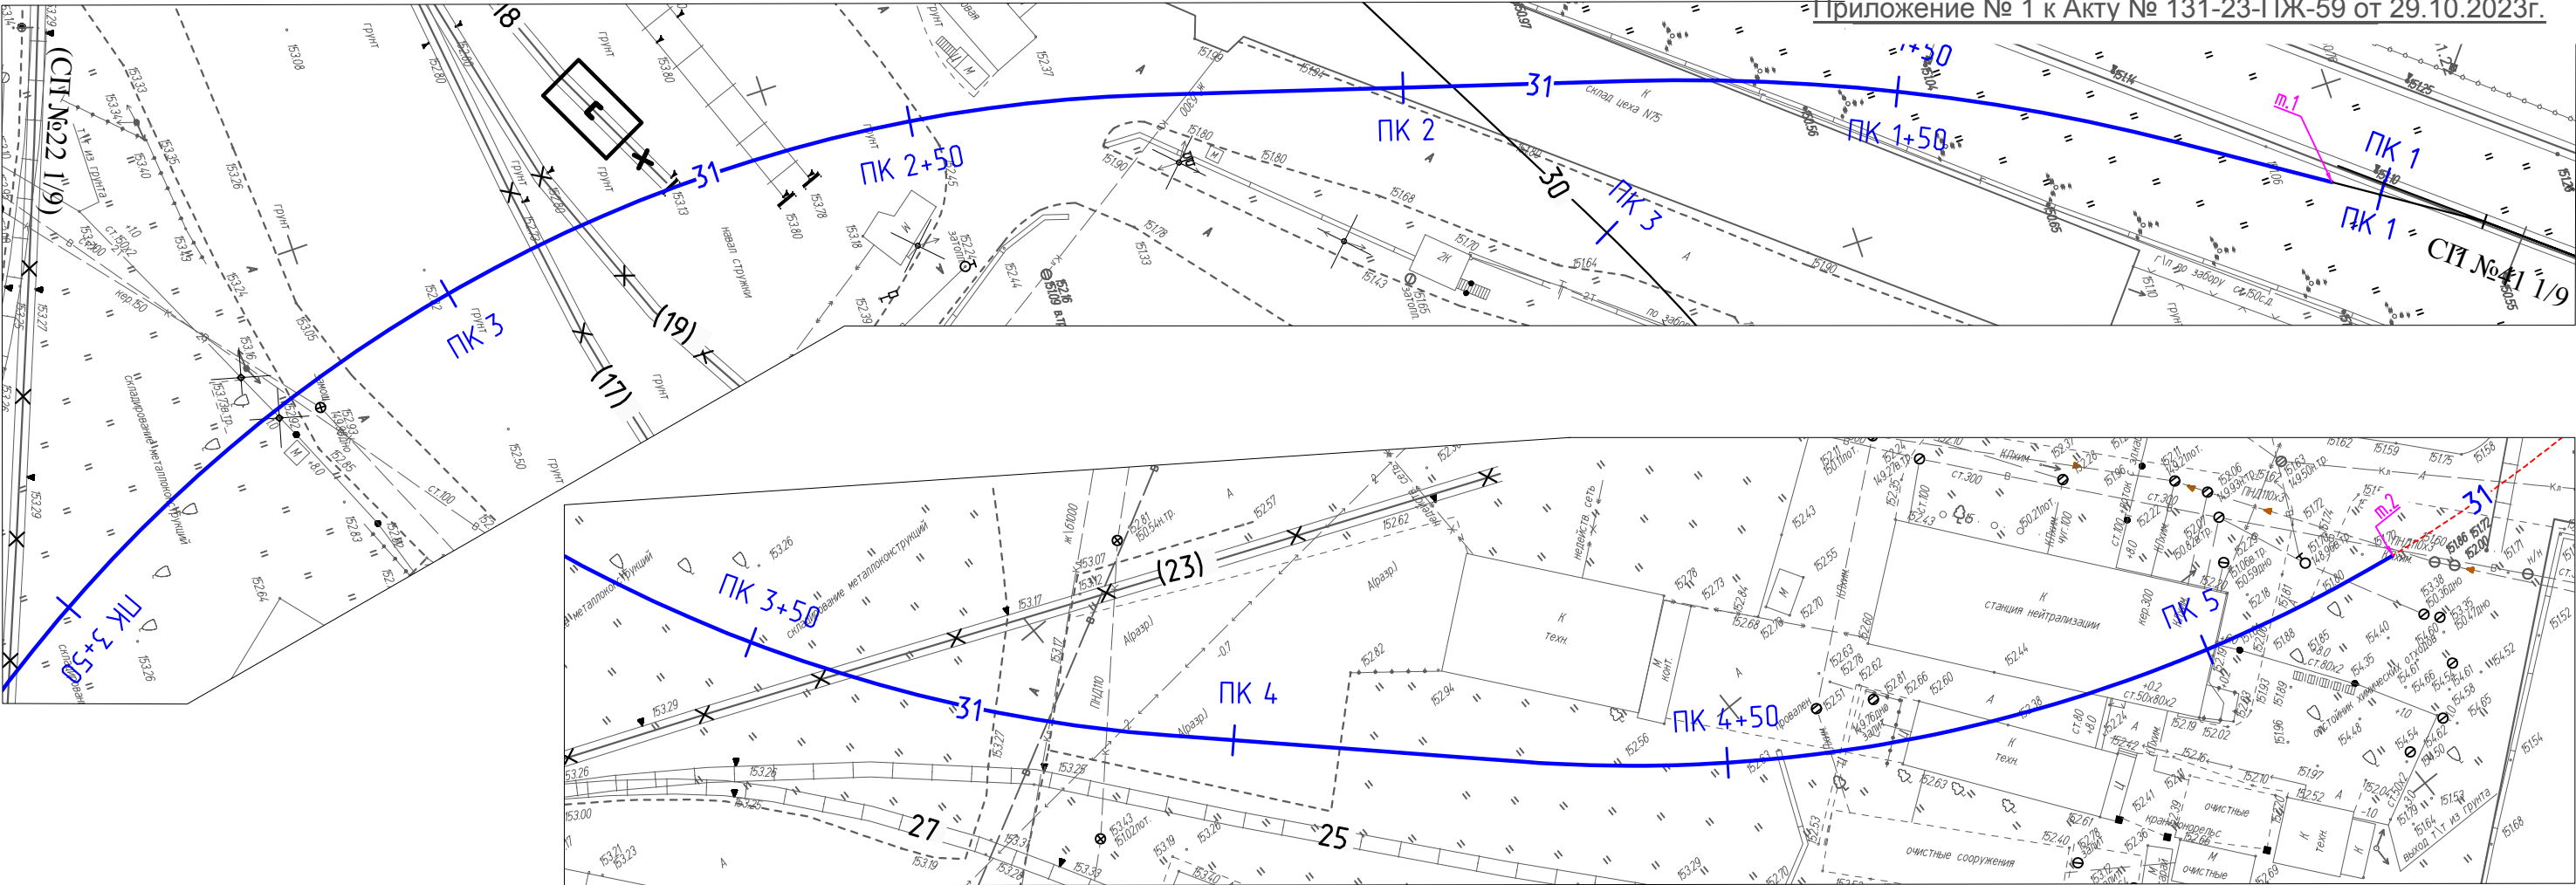

Путь 31 (415,93 м) Укладка рельсошпальной решетки на деревянных шпалах на участке от СП №41 до ПК5+21,0

Длина пути:	415,93			
	Наименование	м., кг	м	Итого,кг
рельс	Р65	64,88	831,86	53971,08

Количество стыков:	34			
	Наименование	шт., кг	шт	Итого,кг
накладки	Р-65	29,260	136	3979,4
болт стыковой	27х160	0,800	408	326,4
гайка	М27	0,222	408	90,6
шайба	М27	0,130	408	53,0
		Сумма	1360	4449,4

Комплект скрепления КД-65 на длину пути	765			
	Наименование	шт., кг	шт	Итого,кг
шпалы деревянные (160х230х2750)	II тип	80,000	765	61200,0
Гайка для болтов клеммных и закладных	M22	0,123	3060	376,4
Шайба двухвитковая	M25	0,116	3060	355,0
Клемма промежуточная	ПК	0,640	3060	1958,4
Шуруп путевой	M24x170	0,590	6120	3610,8
Болт клеммный свободный	M22x75	0,345	3060	1055,7
Подкладка	КД-65	9,700	1530	14841,0
Прокладка нашпальная (КД-65)	ЦП-361	0,660	1530	1009,8
Прокладка подрельсовая (КД-65)	ЦП-363	0,250	1530	382,5
		Сумма	23715,0	84789,5

Условные обозначения:

— Устройство новой рельсошпальной решетки на деревянных шпалах пути №31 (т.1 - т.2)

					2023	131-23-ПЖ			
						Ж/д пути от испытательного центра до обкаточной линии с удлинением трансбордера, расположенные по адресу: Московская область, г.о. Мытищи, ул. Колонцова, 4.			
Изм.	Кол.уч.	Лист	№ док.	Подпись	Дата	Железнодорожные пути.	Стадия	Лист	Листов
							ИД	1	1
Рук.проекта	Шевчук				29.10	Исполнительная схема №59 Устройство новой рельсошпальной решетки на деревянных шпалах пути №31 на участке т.1 - т.2			
Ген.директор	Кесслер				29.10				
Нач.участка	Перевизнык				29.10				
Гл.инженер	Юрченко				29.10	ООО "КИКГЕОСТРОЙ"			