


|              |  |  |  |
|--------------|--|--|--|
| Согласовано  |  |  |  |
|              |  |  |  |
|              |  |  |  |
| Взам. инв. № |  |  |  |
|              |  |  |  |
| Подп. и дата |  |  |  |
|              |  |  |  |
| Инв. № подл. |  |  |  |
|              |  |  |  |

Путь 36 (125,13 м) Укладка рельсошпальной решетки на железобетонных шпалах с креплением ЖБР-65 на участке от СП №48 до ПК3+8,1

|             |              |        |        |          |
|-------------|--------------|--------|--------|----------|
| Длина пути: | 125,13       |        |        |          |
|             | Наименование | м., кг | м      | Итого,кг |
| Рельс       | P65          | 64,88  | 250,26 | 16236,87 |

|                    |              |         |     |          |
|--------------------|--------------|---------|-----|----------|
| Количество стыков: | 10           |         |     |          |
|                    | Наименование | шт., кг | шт  | Итого,кг |
| Накладки           | P-65         | 29,260  | 40  | 1170,4   |
| Болт стыковой      | 27x160       | 0,800   | 120 | 96,0     |
| Гайка              | M27          | 0,222   | 120 | 26,6     |
| Шайба              | M27          | 0,130   | 120 | 15,6     |
|                    | Всего        |         | 400 | 1308,6   |

|                                                        |              |         |      |          |
|--------------------------------------------------------|--------------|---------|------|----------|
| Комплект скрепления ЖБР-65 на длину пути               | 230          |         |      |          |
|                                                        | Наименование | шт., кг | шт   | Итого,кг |
| Шпала железобетонная Ш-3 (для ЖБР)                     | Ш3           | 260,000 | 230  | 59800,0  |
| Болт закладной M22x175 с гайкой M22                    | M22          | 0,740   | 920  | 680,8    |
| Клемма пружинная ЦП 369.102                            | ЦП 369.102   | 0,910   | 920  | 837,2    |
| Скоба прижимная стальная ЦП 369.103                    | M22x75       | 0,230   | 920  | 211,6    |
| Упор боковой полимерный ЖБР                            | ЦП 369.006С  | 0,260   | 920  | 239,2    |
| Прокладка ЦП-638, ЦП-204, ЦП-538 подрельсовая (ЖБР-65) | ЦП-138       | 0,460   | 460  | 211,6    |
|                                                        | Всего        |         | 4370 | 61980,4  |

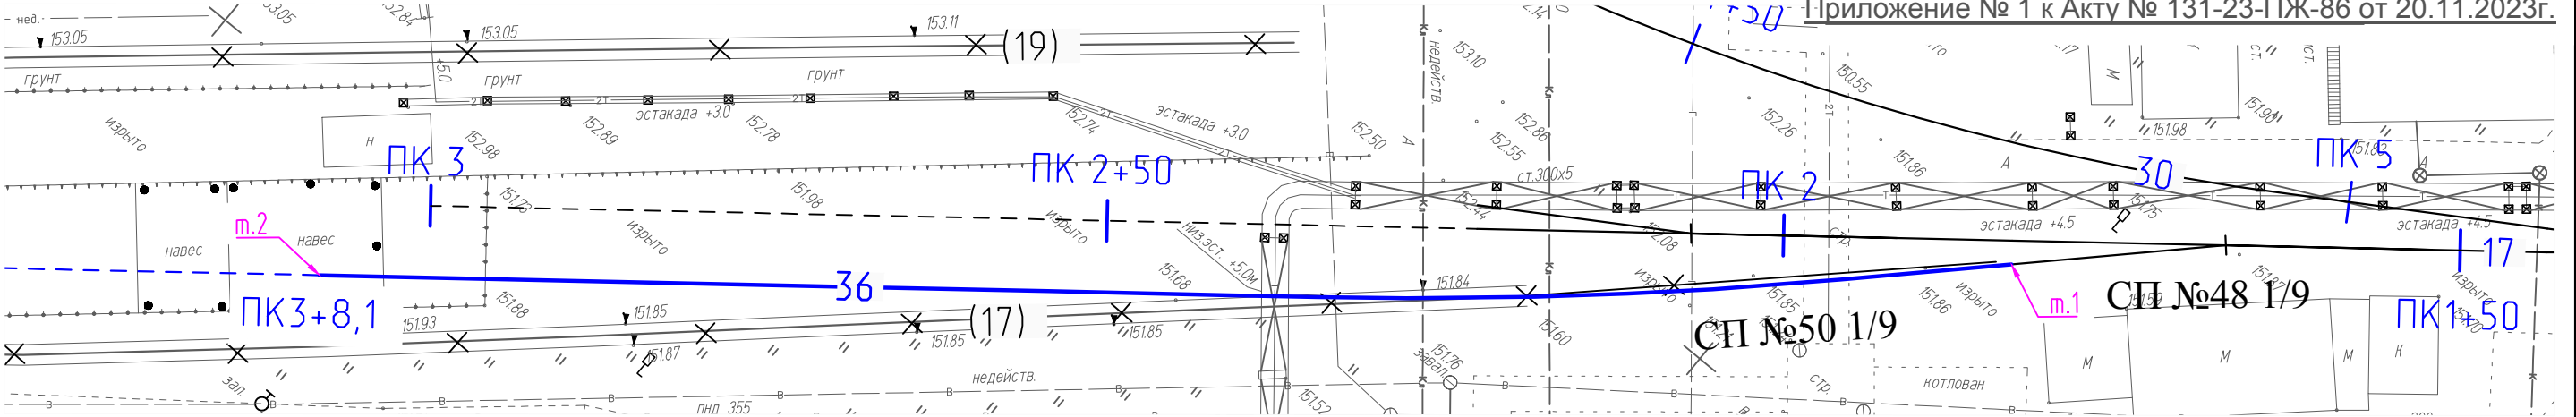

Условные обозначения:

— Устройство новой рельсошпальной решетки на железобетонных шпалах ж.д. пути 36 от СП№48 до ПК3+8,1

|              |            |      |        |         |       |   |  |                   |      |        |
|--------------|------------|------|--------|---------|-------|---|--|-------------------|------|--------|
|              |            |      |        |         | 2023  | 131-23-ПЖ   |  |                   |      |        |
|              |            |      |        |         |       | Ж/д пути от испытательного центра до обкаточной линии с удлинением трансбордера, расположенные по адресу: Московская область, г.о. Мытищи, ул. Колонцова, 4. |  |                   |      |        |
| Изм.         | Кол.уч.    | Лист | № док. | Подпись | Дата  |   |  |                   |      |        |
|              |            |      |        |         |       | Железнодорожные пути.   |  | Стадия            | Лист | Листов |
|              |            |      |        |         |       |   |  | ИД                | 1    | 1      |
| Рук.проекта  | Шевчук     |      |        |         | 20.11 | Исполнительная схема №86<br>Устройство новой рельсошпальной решетки на железобетонных шпалах под проектируемый жд.путь 36 от СП48 до ПК3+8,1                 |  | ООО "КИКГЕОСТРОЙ" |      |        |
| Ген.директор | Кесслер    |      |        |         | 20.11 |   |  |                   |      |        |
| Нач.участка  | Перевизнык |      |        |         | 20.11 |   |  |                   |      |        |
| Гл.инженер   | Юрченко    |      |        |         | 20.11 |   |  |                   |      |        |