


Согласовано

Взам. инв. №

Подп. и дата

Инв. № подл.

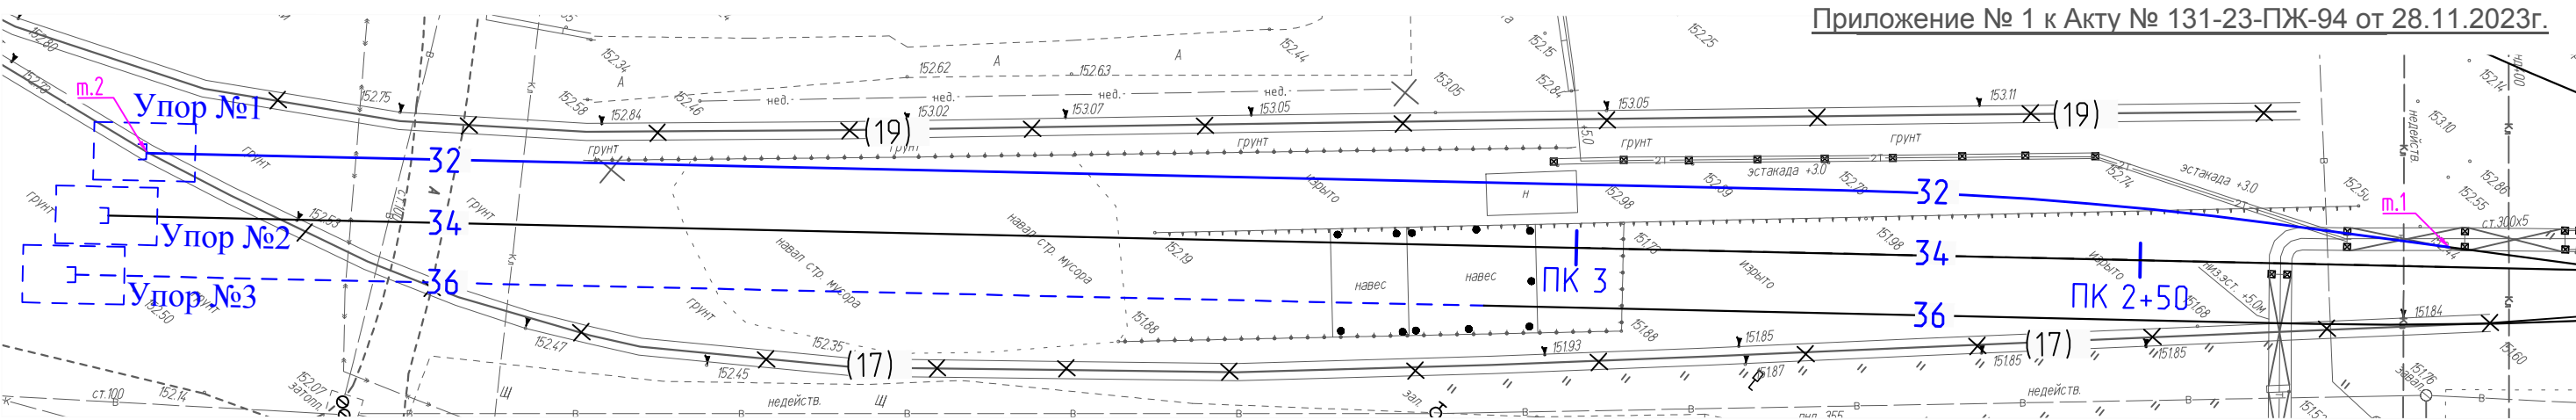

Приложение № 1 к Акту № 131-23-ПЖ-94 от 28.11.2023г.

Путь 32 (13,05 м) Укладка рельсошпальной решетки на железобетонных шпалах с креплением КБ-65

Длина пути:	13,05			
	Наименование	м., кг	м	Итого,кг
Рельс	P65	64,88	26,1	1693,368

Количество стыков:	1			
	Наименование	шт., кг	шт	Итого,кг
Накладки	P-65	29,260	4	117,0
Болт стыковой	27x160	0,800	12	9,6
Гайка	M27	0,222	12	2,7
Шайба	M27	0,130	12	1,6
	Всего		40	130,9

Комплект скрепления КБ-65 на длину пути	24			
	Наименование	шт., кг	шт	Итого,кг
Шпала железобетонная (160x230x2750)	Ш1	260,000	24	6240,0
Гайка для болтов клеммных и закладных	M22	0,123	192	23,6
Шайба двухвитковая	M25	0,116	192	22,3
Клемма промежуточная	ПК	0,640	96	61,4
Болт клеммный свободный	M22x75	0,345	96	33,1
Шайба-скоба плоская	ЦП-138	0,078	96	7,5
Втулка изолирующая	ЦП-142 (КБ-65)	0,030	96	2,9
Болт закладной свободный	M22x175	0,617	96	59,2
Прокладка подрельсовая (Р65)	ЦП	0,254	48	12,2
Подкладка	КБ-65	6,850	48	328,8
Прокладка нашпальная (КБ-65)	ЦП-328	0,640	48	30,7
	Всего		1032	6821,8

Путь 32 (191,35 м) Укладка рельсошпальной решетки на железобетонных шпалах с креплением ЖБР-65

Длина пути:	191,35			
	Наименование	м., кг	м	Итого,кг
Рельс	P65	64,88	382,7	24829,58

Количество стыков:	15			
	Наименование	шт., кг	шт	Итого,кг
Накладки	P-65	29,260	60	1755,6
Болт стыковой	27x160	0,800	180	144,0
Гайка	M27	0,222	180	40,0
Шайба	M27	0,130	180	23,4
	Всего		600	1963,0

Комплект скрепления ЖБР-65 на длину пути	352			
	Наименование	шт., кг	шт	Итого,кг
Шпала железобетонная Ш-3 (для ЖБР)	Ш3	260,000	352	91520,0
Болт закладной M22x175 с гайкой M22	M22	0,740	1408	1041,9
Клемма пружинная ЦП 369.102	ЦП 369.102	0,910	1408	1281,3
Скоба прижимная стальная ЦП 369.103	M22x75	0,230	1408	323,8
Упор боковой полимерный ЖБР	ЦП 369.006С	0,260	1408	366,1
Прокладка ЦП-638, ЦП-204, ЦП-538 подрельсовая (ЖБР-65)	ЦП-138	0,460	704	323,8
	Всего		6688	94857,0

Условные обозначения:

- Устройство новой рельсошпальной решетки на железобетонных шпалах ж.д. пути 32 от СП№50 до упора №1

					2023	131-23-ПЖ			
						Ж/д пути от испытательного центра до обкаточной линии с удлинением трансбордера, расположенные по адресу: Московская область, г.о. Мытищи, ул. Колонцова, 4.			
Изм.	Кол.уч.	Лист	№ док.	Подпись	Дата				
						Железнодорожные пути.		Стадия	Лист
Рук.проекта	Шевчук				28.11			ИД	1
Ген.директор	Кесслер				28.11				
Нач.участка	Перевизнык				28.11				
Гл.инженер	Юрченко				28.11	Исполнительная схема №94 Устройство новой рельсошпальной решетки на железобетонных шпалах под проект. жд.путь 32 от СП50 до упора №1		ООО "КИКГЕОСТРОЙ"	