


Согласовано

Взам. инв. №

Подп. и дата

Инв. № подл.

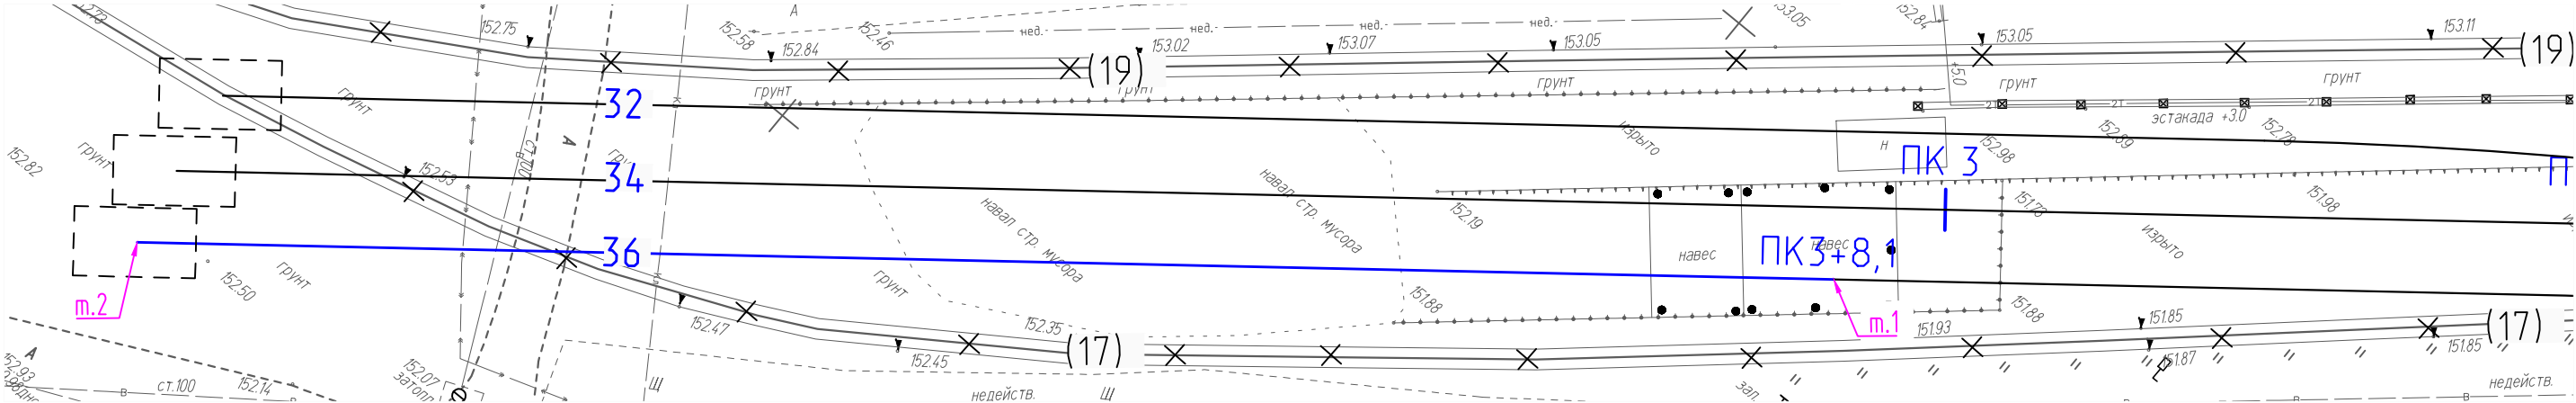

Путь 36 (124,89 м) Укладка рельсошпальной решетки на железобетонных шпалах с креплением ЖБР-65 на участке от ПК3+8,1 до упора №3

Длина пути:	124,89			
	Наименование	м., кг	м	Итого,кг
Рельс	P65	64,88	249,78	16205,73

Количество стыков:	11			
	Наименование	шт., кг	шт	Итого,кг
Накладки	P-65	29,260	44	1287,4
Болт стыковой	27x160	0,800	132	105,6
Гайка	M27	0,222	132	29,3
Шайба	M27	0,130	132	17,2
	Всего		440	1439,5

Комплект крепления КБ-65 на длину пути	230			
	Наименование	шт., кг	шт	Итого,кг
Шпала железобетонная Ш-3 (для ЖБР)	Ш3	260,000	230	59800,0
Болт закладной M22x175 с гайкой M22	M22	0,740	920	680,8
Клемма пружинная ЦП 369.102	ЦП 369.102	0,910	920	837,2
Скоба прижимная стальная ЦП 369.103	M22x75	0,230	920	211,6
Упор боковой полимерный ЖБР	ЦП 369.006С	0,260	920	239,2
Прокладка ЦП-638, ЦП-204, ЦП-538 подрельсовая (ЖБР-65)	ЦП-138	0,460	460	211,6
	Всего		4370	61980,4

Условные обозначения:



- Устройство новой рельсошпальной решетки на железобетонных шпалах ж.д. пути 36 от ПК3+8,1 до упора №3

					2023	131-23-ПЖ				
						Ж/д пути от испытательного центра до обкаточной линии с удлинением трансбордера, расположенные по адресу: Московская область, г.о. Мытищи, ул. Колонцова, 4.				
Изм.	Кол.уч.	Лист	№ док.	Подпись	Дата					
						Железнодорожные пути.		Стадия	Лист	Листов
								ИД	1	1
Рук.проекта	Шевчук				02.12	Исполнительная схема №99 Устройство новой рельсошпальной решетки на железобетонных шпалах под проект. жд.путь 36 от ПК3+8,1 до упора №3		ООО "КИКГЕОСТРОЙ"		
Ген.директор	Кесслер				02.12					
Нач.участка	Перевизнык				02.12					
Гл.инженер	Юрченко				02.12					