

Согласовано

Взам. инв. №

Подп. и дата

Инв. № подл.

Путь №35 (6,25 м) Монтаж старогодних рельсов на деревянных шпалах

Длина пути:	6,25			
	Наименование	м., кг	м	Итого,кг
рельс (старогодний)	P65	64,88	12,5	811,00

Количество стыков:	2	(врезка + цех)		
	Наименование	шт., кг	шт	Итого,кг
накладки	P-65	29,260	8	234,1
болт стыковой	27x160	0,800	24	19,2
гайка	M27	0,222	24	5,3
шайба	M27	0,130	24	3,1
	Сумма		80	261,7


Комплект скрепления КД-65 на длину пути	12			
	Наименование	шт., кг	шт	Итого,кг
шпалы деревянные (160x230x2750)	II тип	70,0	12	840,0
Скрепления				
Гайка для болтов клеммных и закладных	M22	0,123	48	5,9
Шайба двухвитковая	M25	0,116	48	5,6
Клемма промежуточная	ПК	0,640	48	30,7
Шуруп путевой	M24x170	0,590	96	56,6
Болт клеммный свободный	M22x75	0,345	48	16,6
Подкладка	КД-65	9,700	24	232,8
Прокладка нашпальная (КД-65)	ЦП-361	0,660	24	15,8
Прокладка подрельсовая (КД-65)	ЦП-363	0,250	24	6,0
	Сумма		372,0	370,0

Путь №37 (1 стык) Соединение рельсошпальной решетки на деревянных шпалах с рельсовыми путями цеха 417

Количество стыков:	1			
	Наименование	шт., кг	шт	Итого,кг
накладки	P-65	29,260	4	117,0
болт стыковой	27x160	0,800	12	9,6
гайка	M27	0,222	12	2,7
шайба	M27	0,130	12	1,6
	Сумма		40	130,9

Сверление рельсов крепления (стыков):

1. Жд. путь 35 + путь цеха 417 – 16 отверстий;
2. Жд. путь 37 + путь цеха 417 – 8 отверстий;
3. Жд. путь 39 + путь цеха 417 – 8 отверстий;

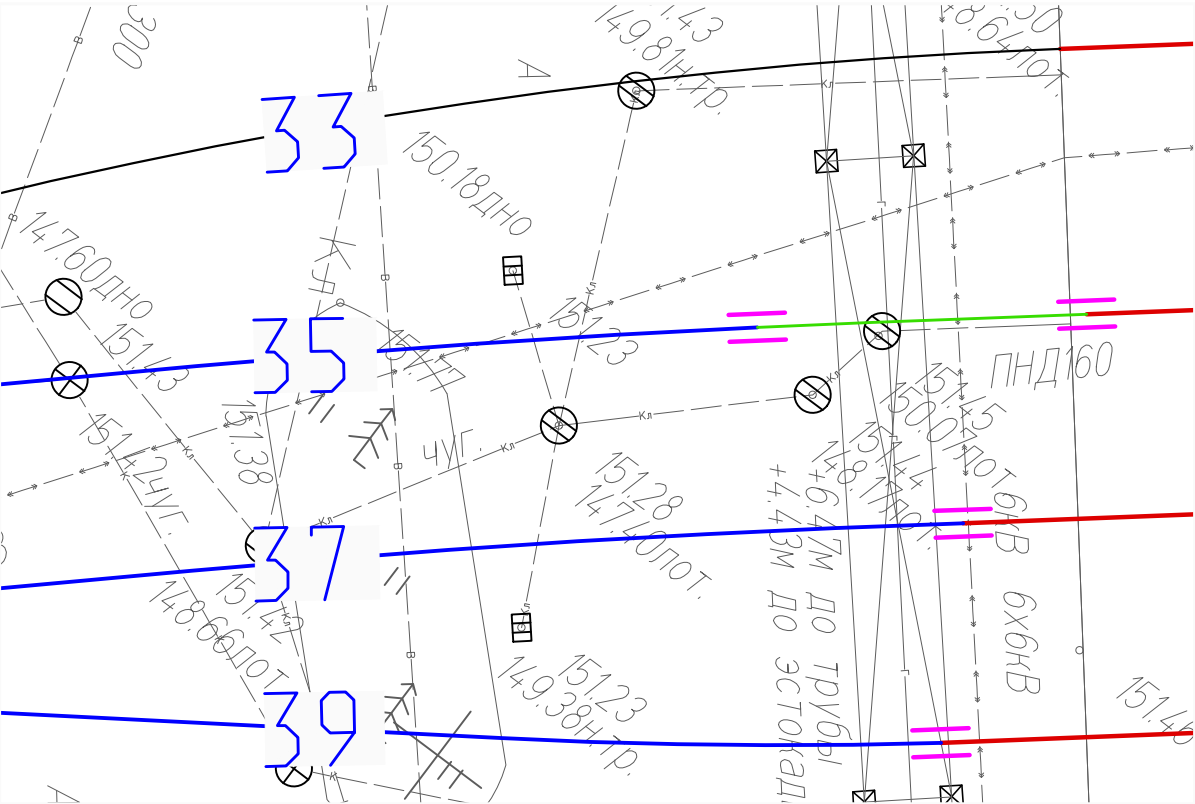

Путь №39 (1 стык) Соединение рельсошпальной решетки на деревянных шпалах с рельсовыми путями цеха 417

Количество стыков:	1			
	Наименование	шт., кг	шт	Итого,кг
накладки	P-65	29,260	4	117,0
болт стыковой	27x160	0,800	12	9,6
гайка	M27	0,222	12	2,7
шайба	M27	0,130	12	1,6
	Сумма		40	130,9

Условные обозначения:

- Сущ. рельсошпальная решетка на деревянных шпалах
- Рельсовые пути цеха 417
- Места соединений (стыки) новых путей с рельсовыми путями цеха 417
- Участок вставки старогодних рельсов на пути 35

					2023	131-23-ПЖ		
						Ж/д пути от испытательного центра до обкаточной линии с удлинением трансбордера, расположенные по адресу: Московская область, г.о. Мытищи, ул. Колонцова, 4.		
Изм.	Кол.уч.	Лист	№ док.	Подпись	Дата			
						Железнодорожные пути.	Стадия	Лист
						ИД	1	1
Рук.проекта	Шевчук			14.12		Исполнительная схема №133 Монтаж рельсов жд.п. 35 и крепления жд.п.35-37-39.		ООО "КИКГЕОСТРОЙ"
Ген.директор	Кесслер			14.12				
Нач.участка	Перевизнык			14.12				
Гл.инженер	Юрченко			14.12				